

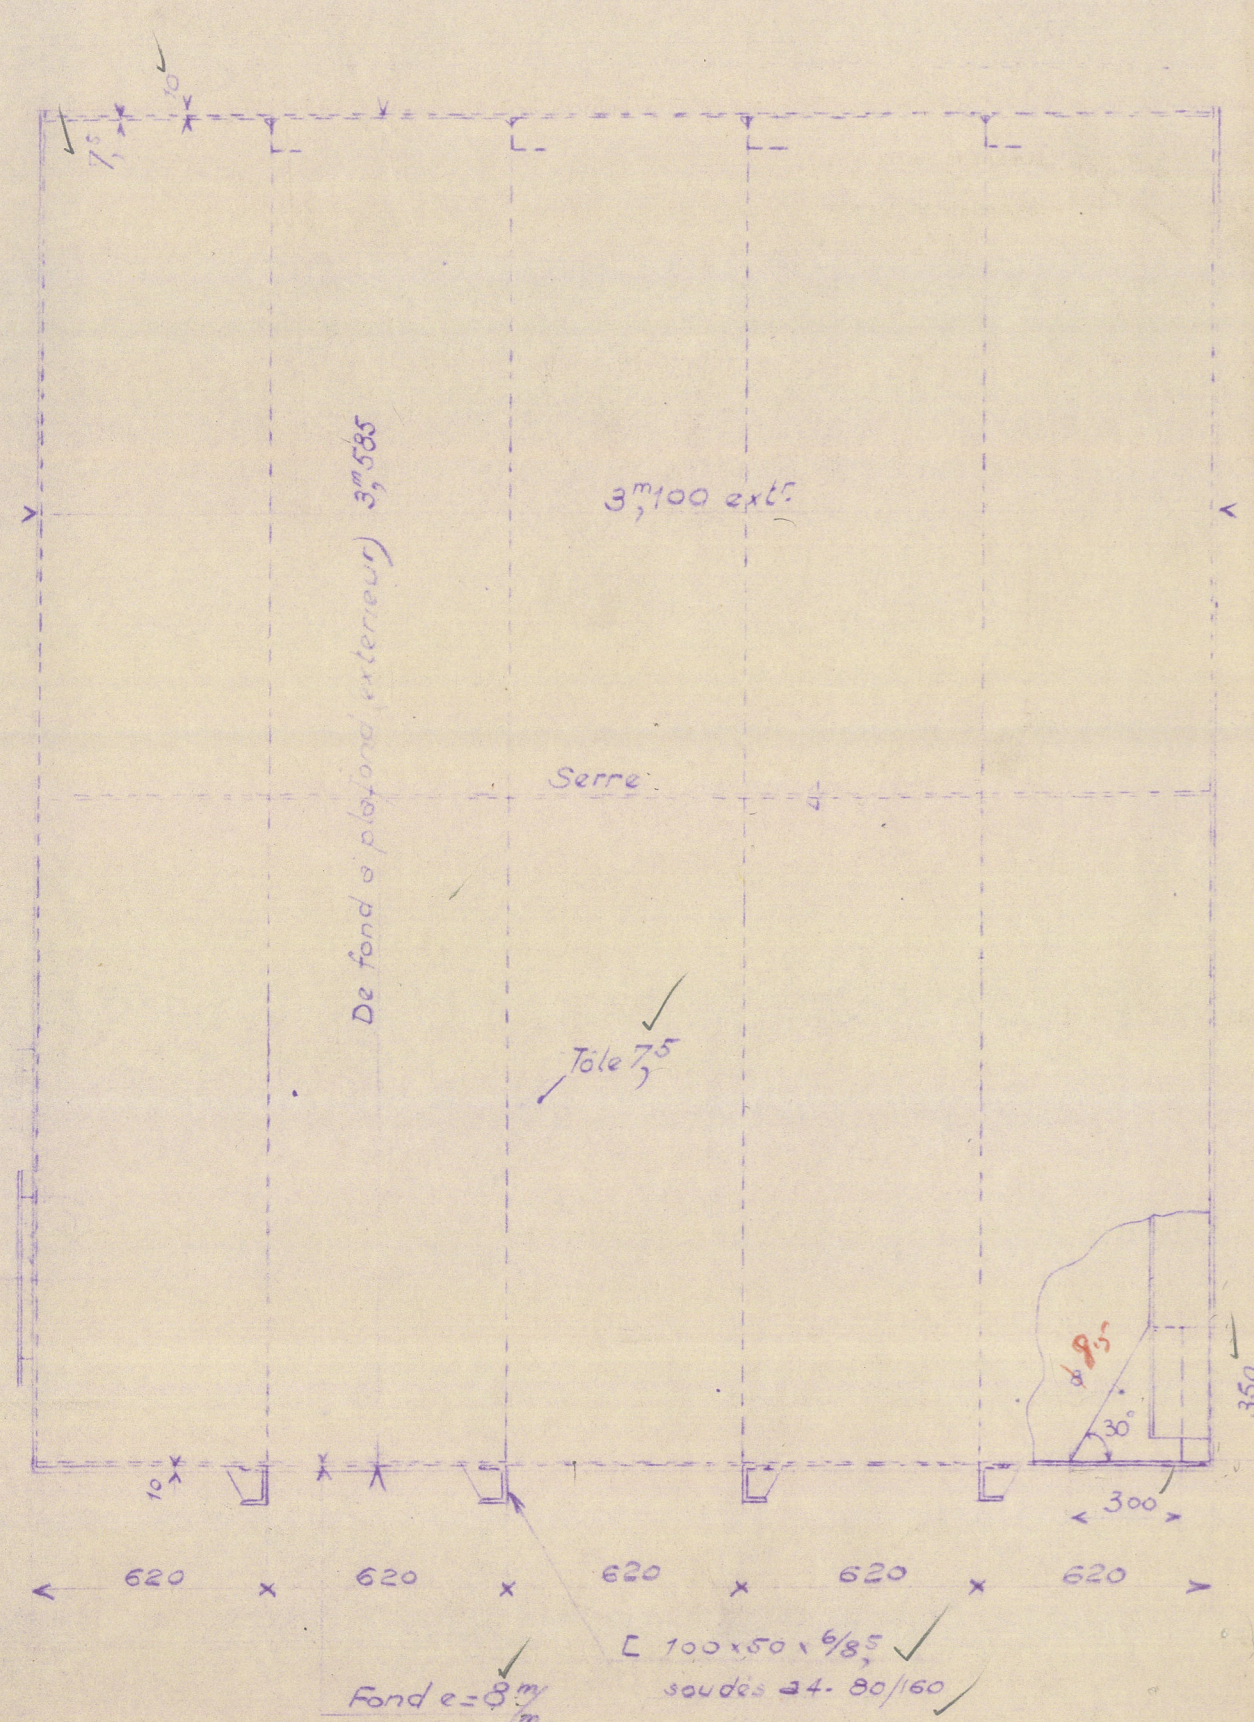


- CAISSE TRIBORD - (La caisse B^d est symétrique) -

- VUE ELEVATION -

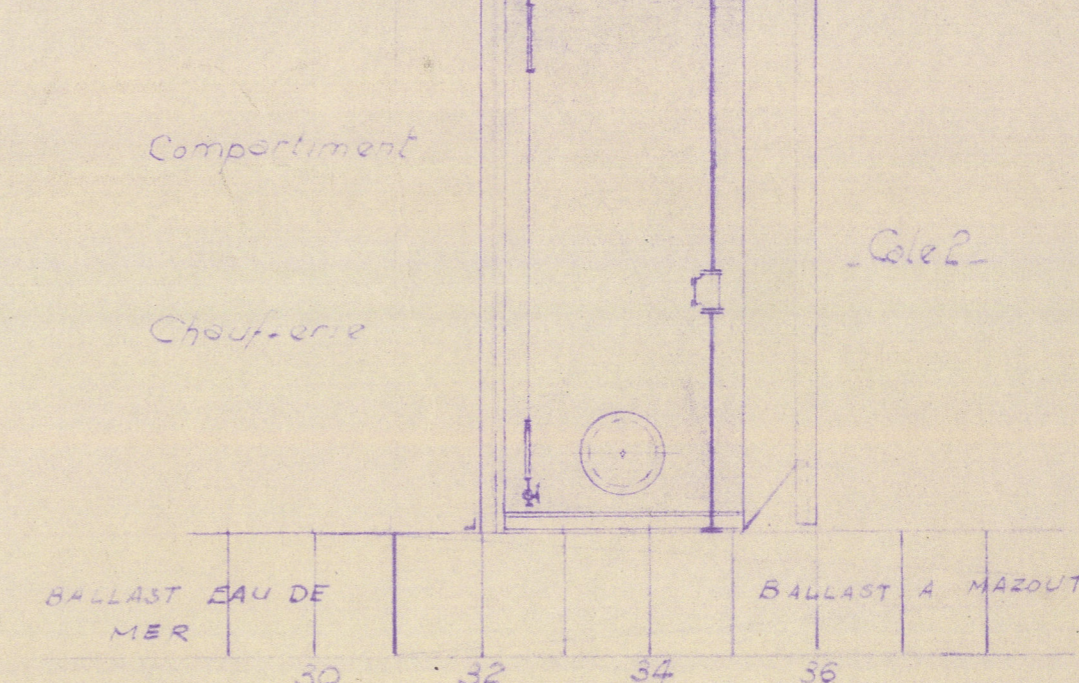


- VUE DE GAUCHE -

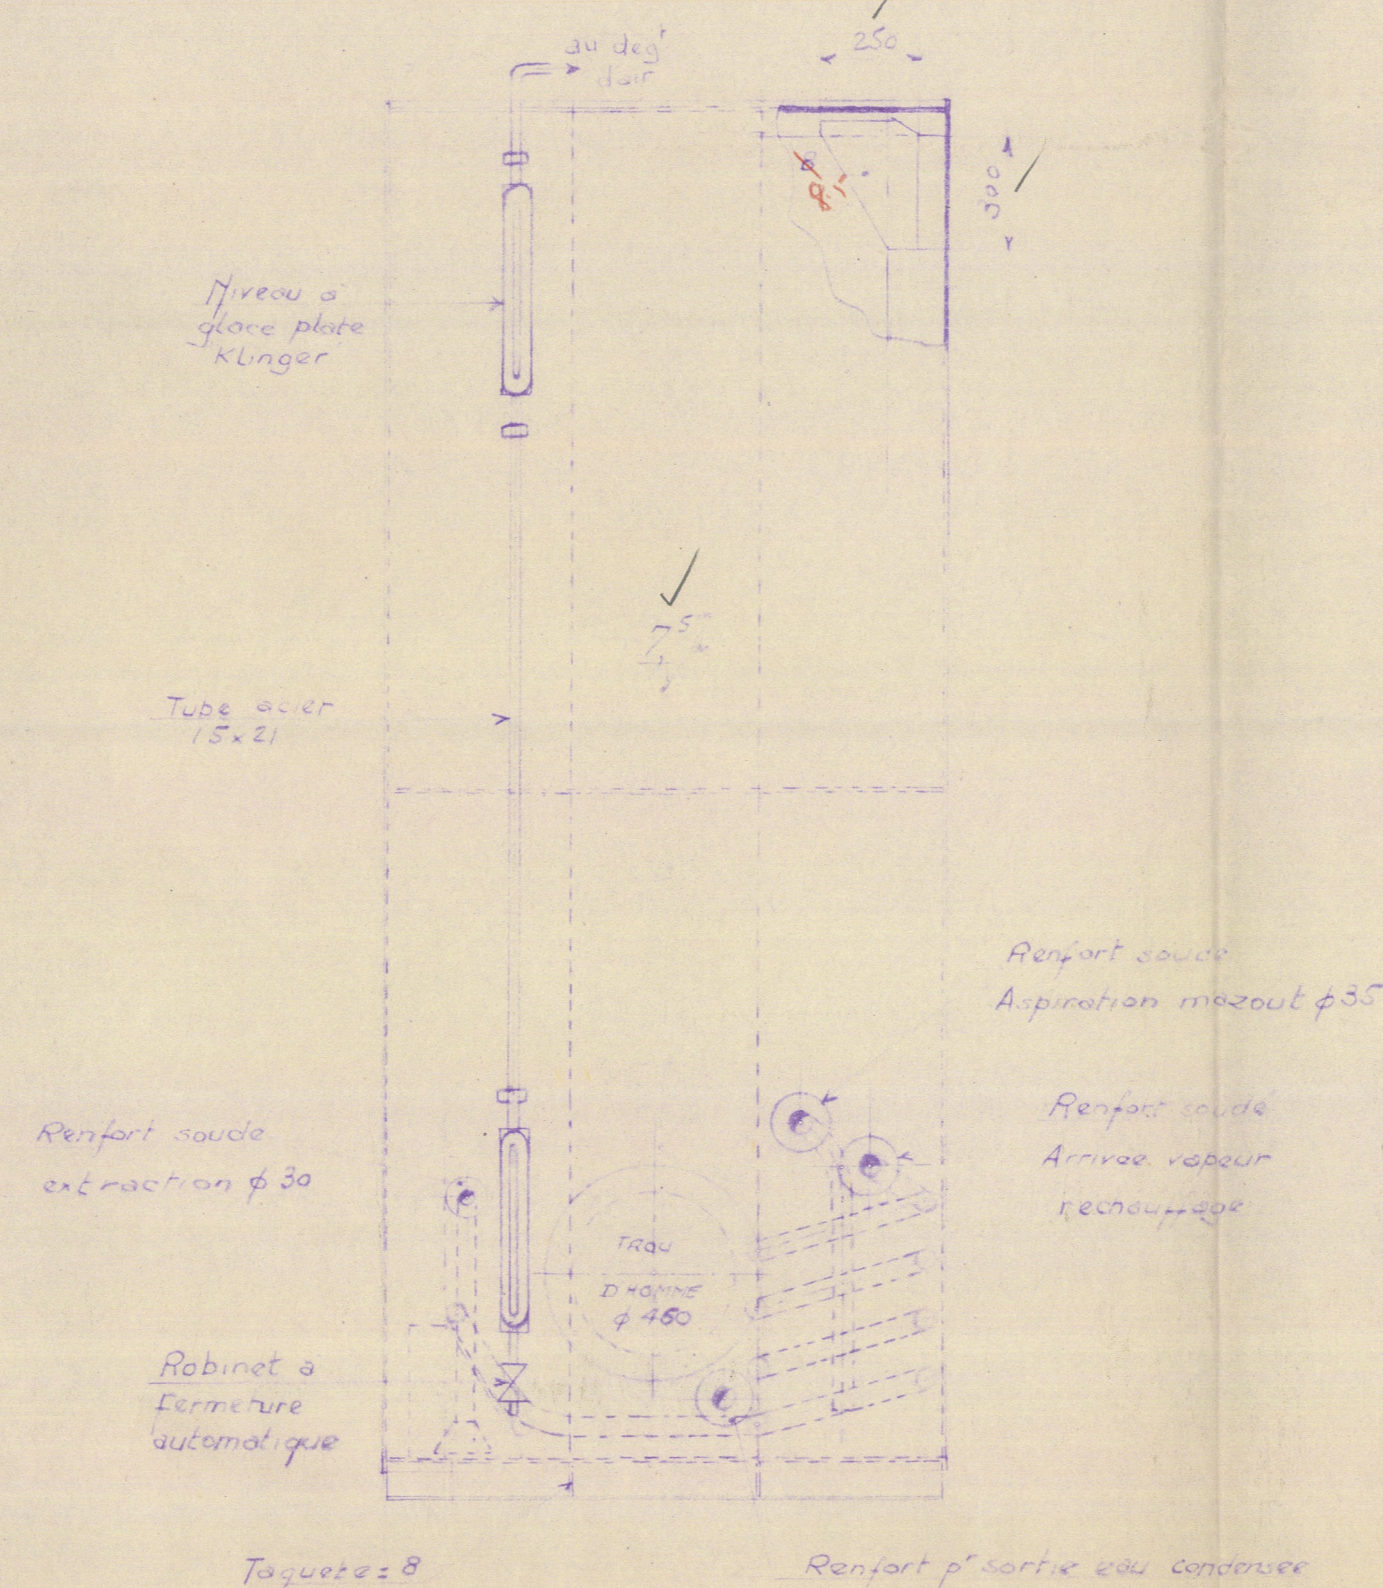


- COUPE LONGITUDINALE -

- DISPOSITION DES CAISSES A BORD -

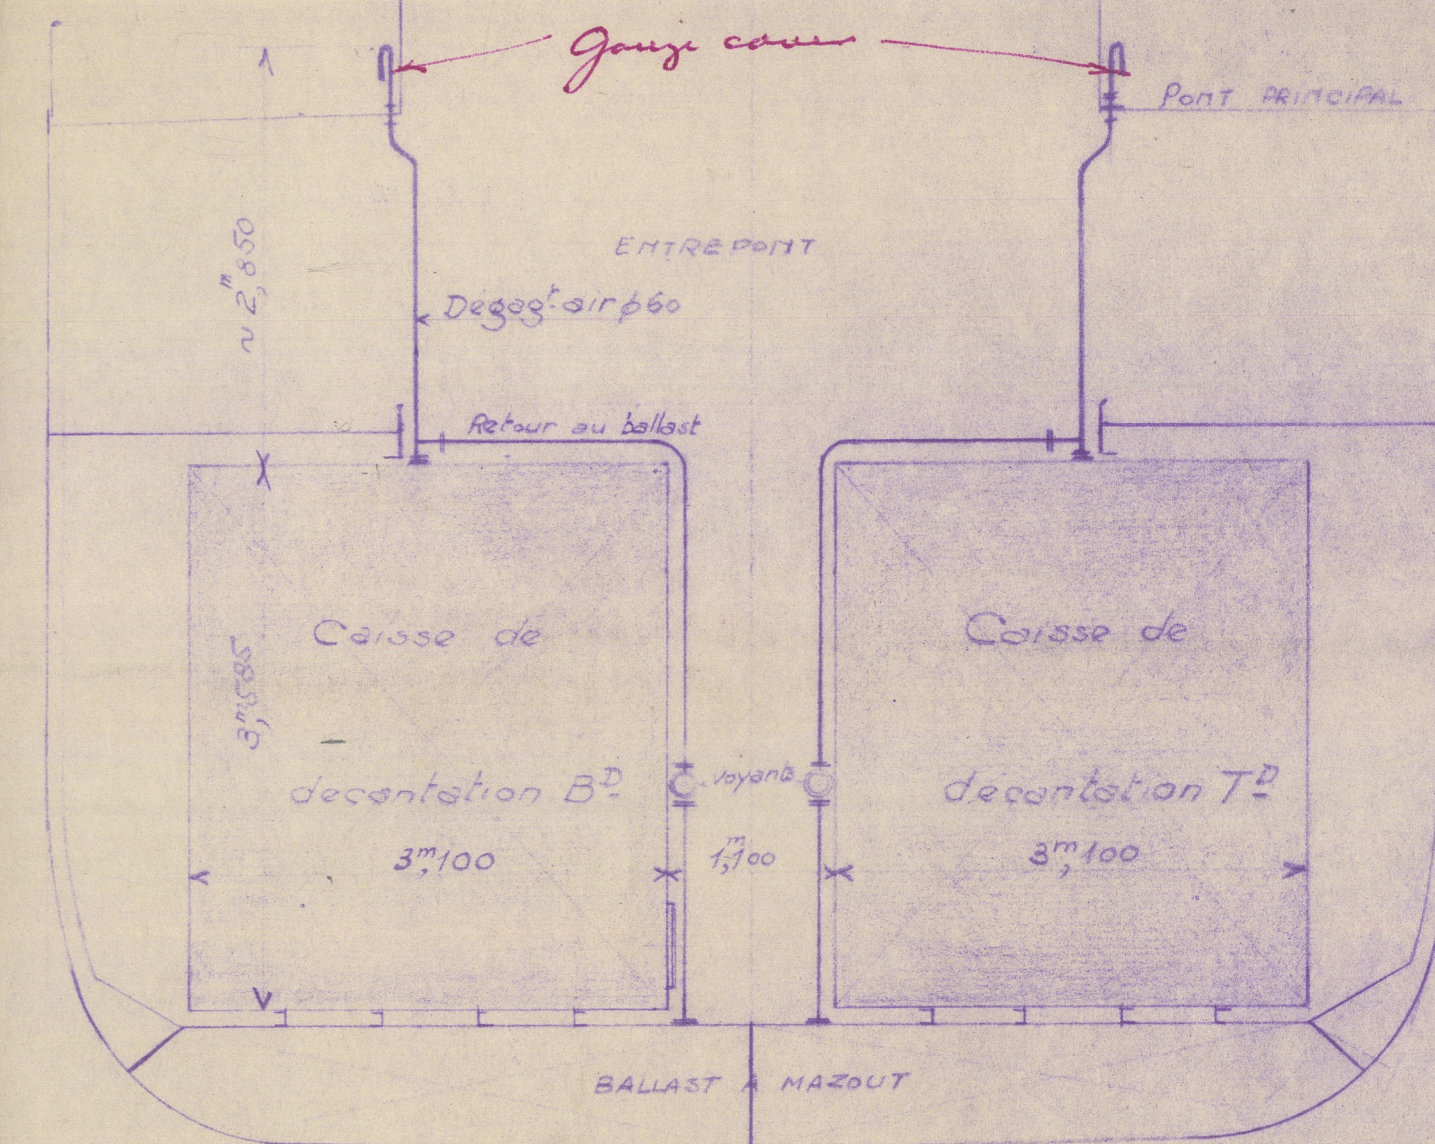


- COUPE TRANSVERSALE -


- VUE DE DESSUS -

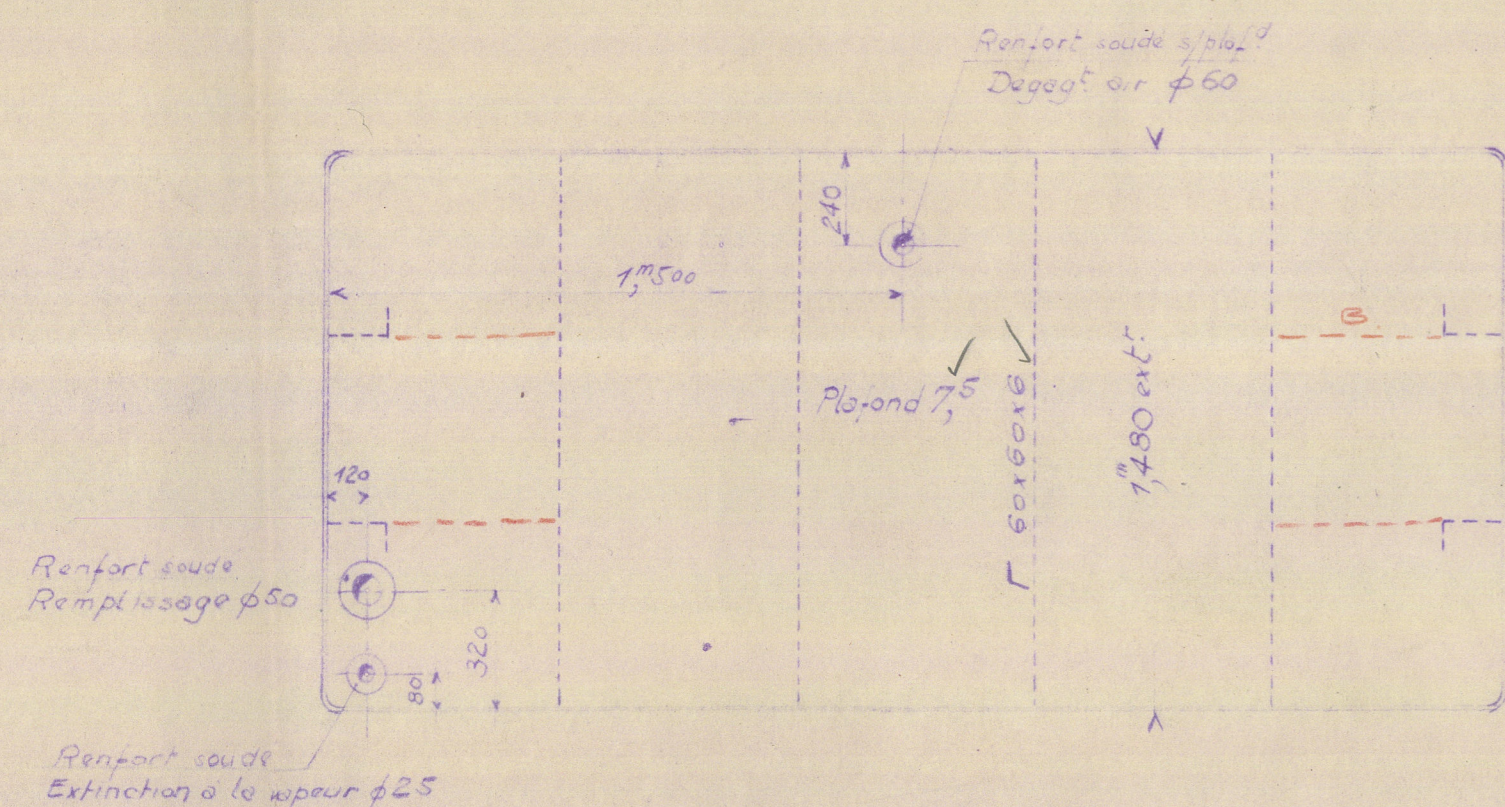

- FOND VUE DE DESSUS -

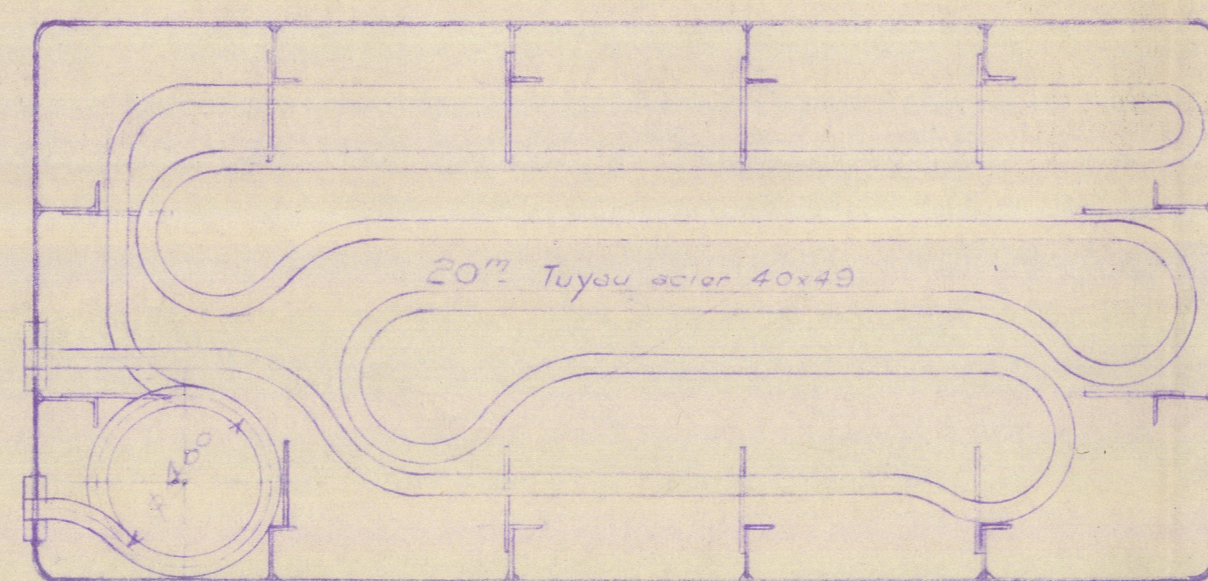

- COUPE HORIZONTALE S.B. -

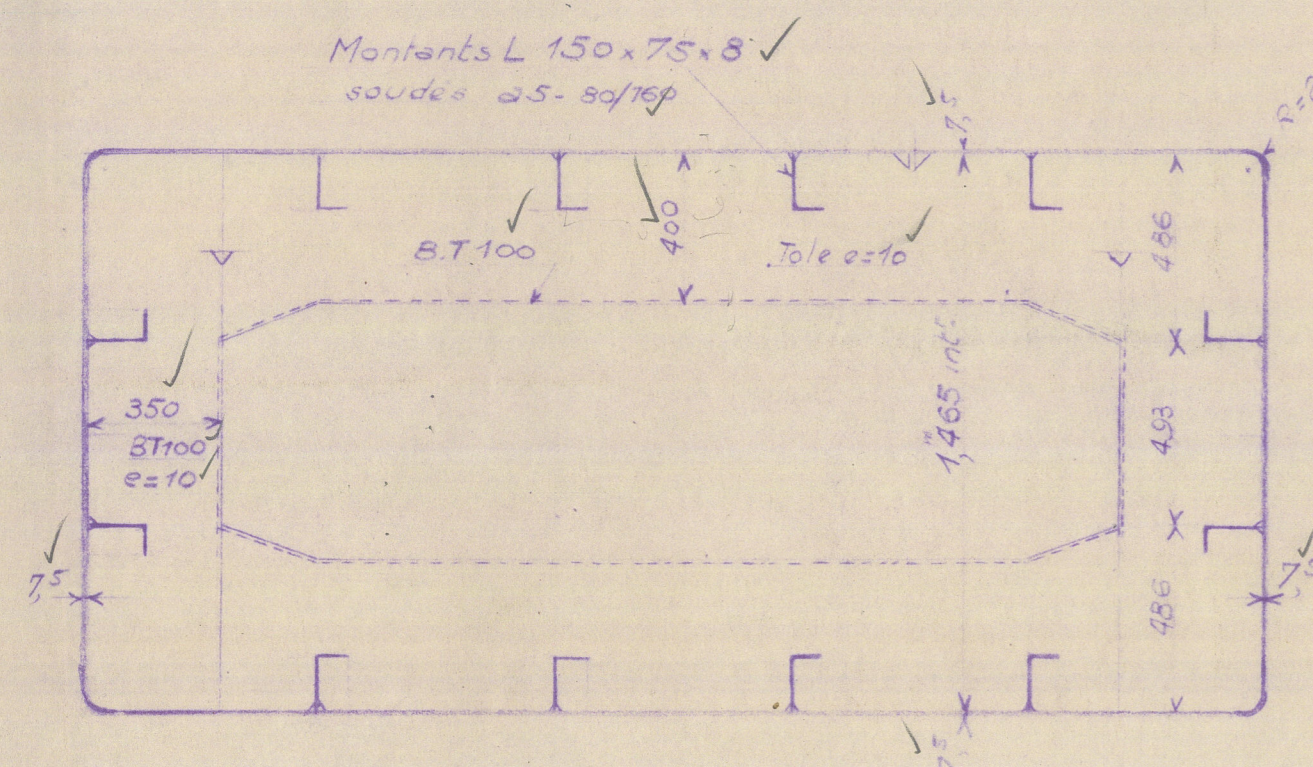

16/12/54

Office

A EXECUTER: 2 CAISSES SYMETRIQUES -

Rep	DÉSIGNATION	EN PLACERCHAN NOMBRE	MATIERE	CALCUL POIDS UNIT	PESE MATIERE	CODE MATIERE	OBSERVATIONS
-----	-------------	-------------------------	---------	----------------------	-----------------	-----------------	--------------

CHANTIERS & ATELIERS
DE PROVENCE
- MARSEILLE -

COMMANDE No 4-1128-01
PLAN No 41.717
CODE No

SOCIETE DE GERANCE MARITIME

Dessiné par: le: 29-10-54

CAID-KEBIR

APPROUVÉ

CHAUFFE AU MAZOUT

Sortie du Plan le:

- CAISSES DE DECONTATION -

A Livrer à

Echelles: 1/25 1/50

Pour le:

MODIFICATIONS DU PLAN

Lloyd's Register