


— Coupe longitudinale —

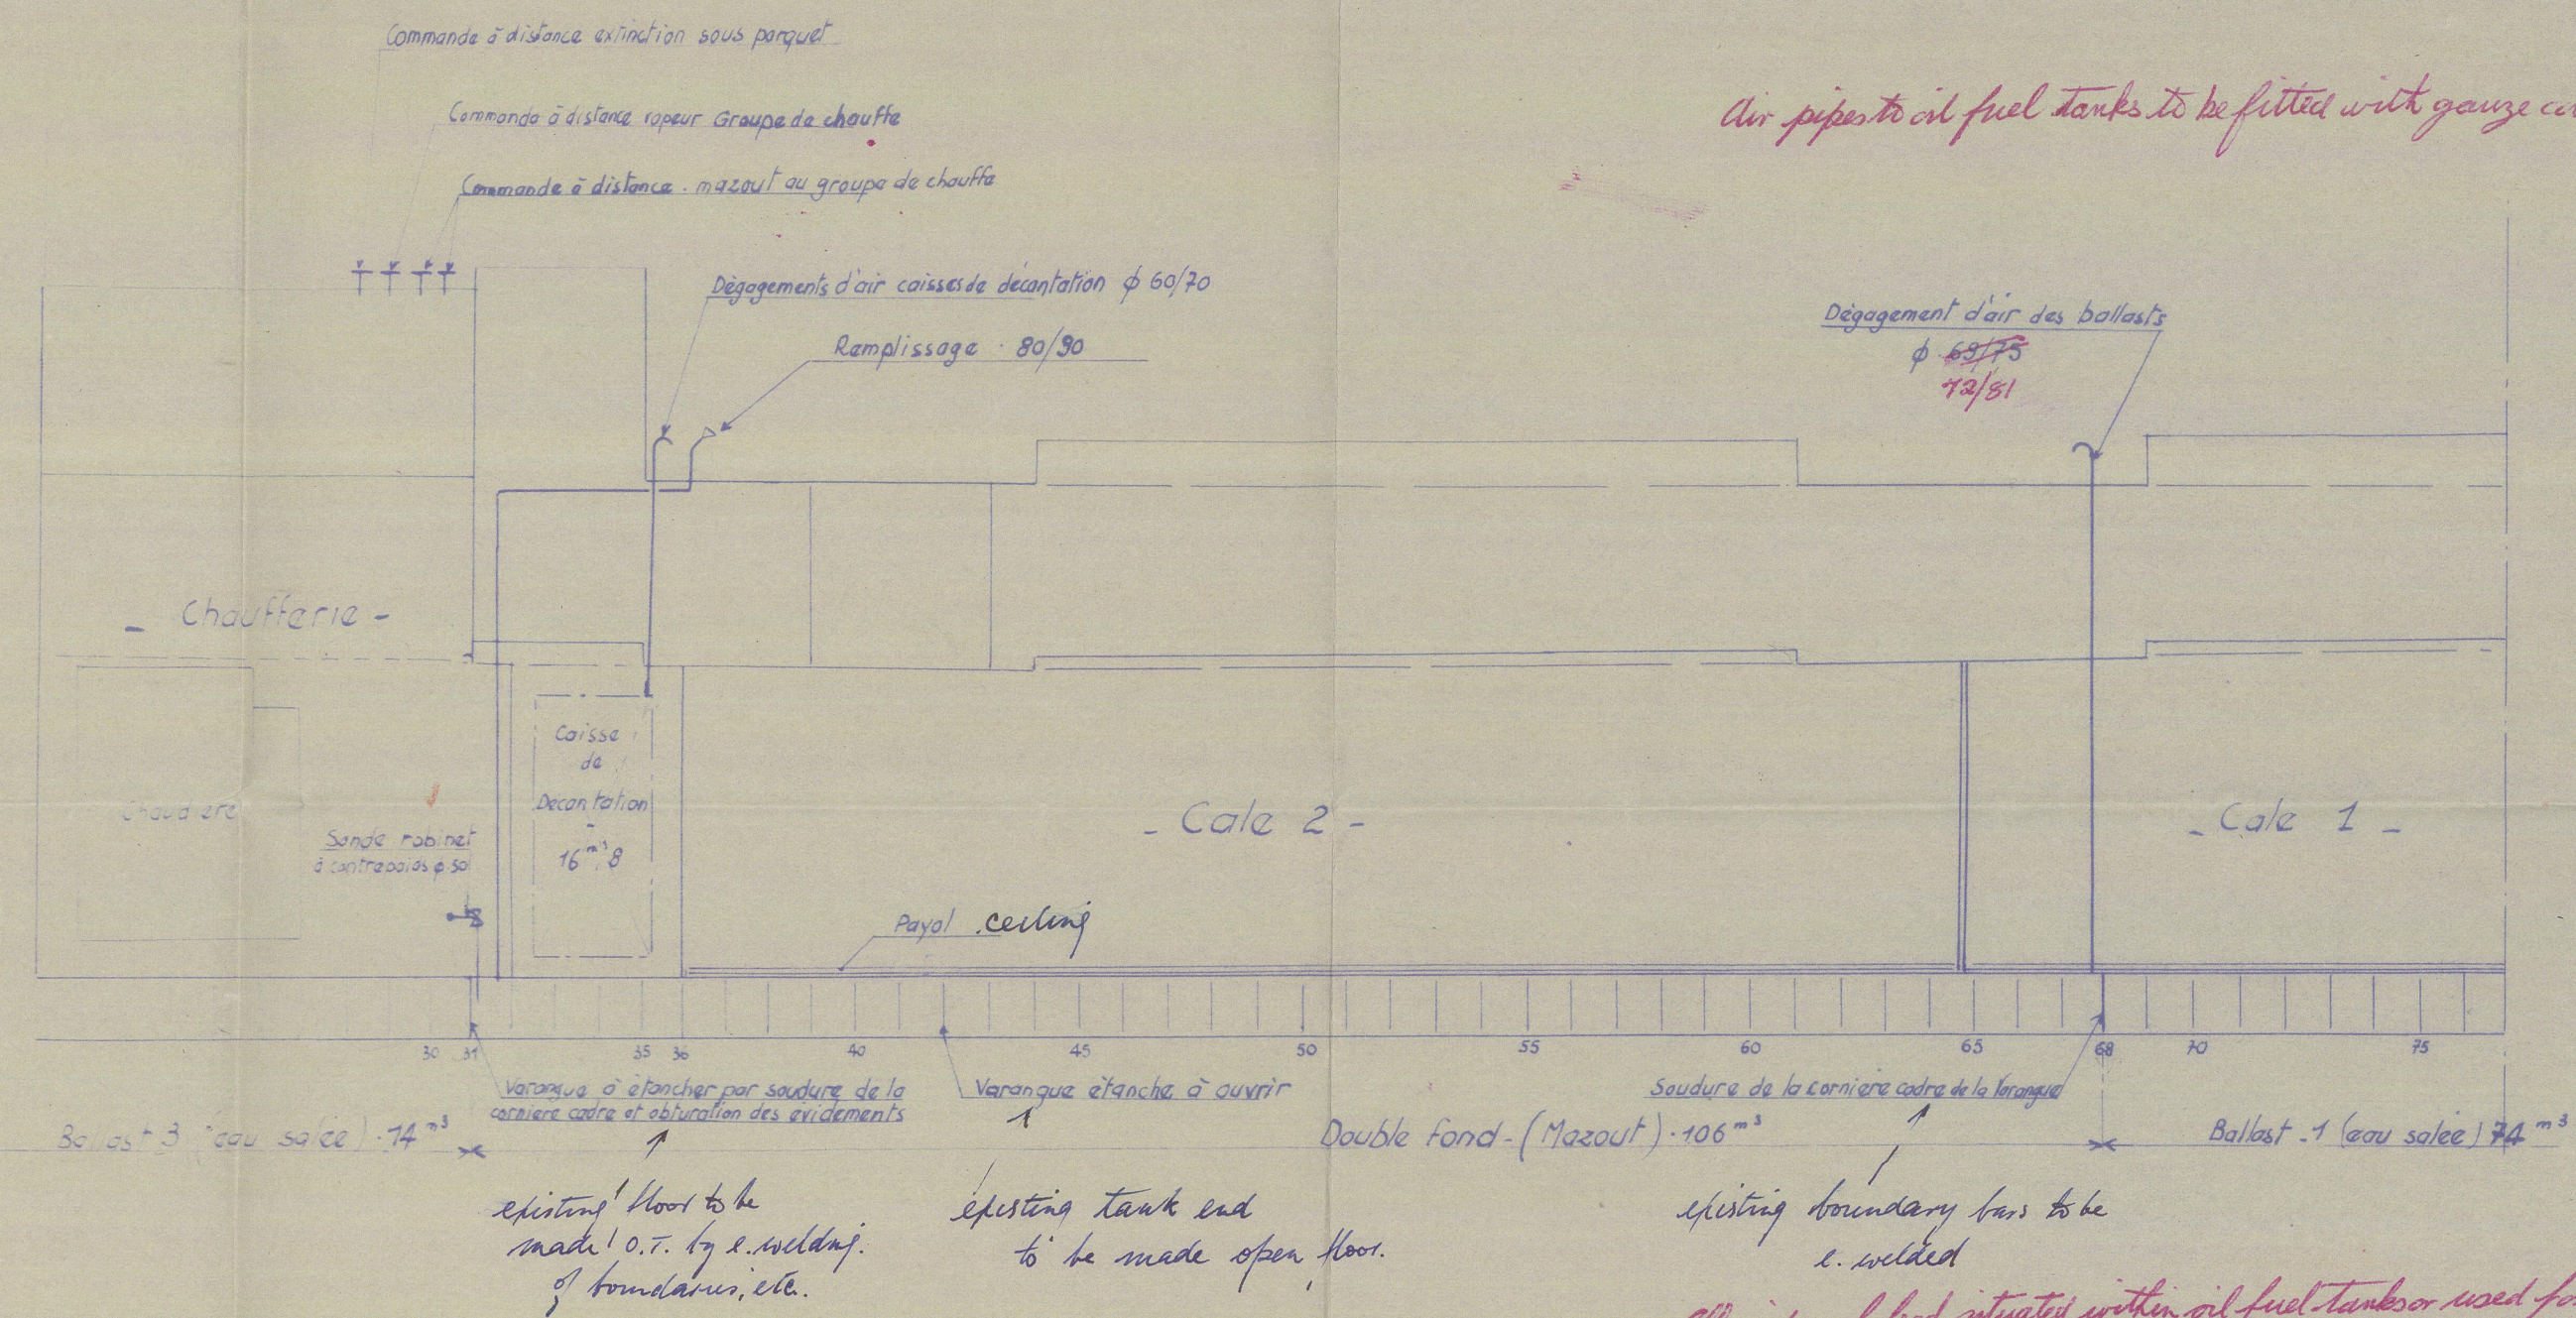


- Vue en plan -

Plan des caisses de décantation à faire
approuver par le L.R.
plan of tanks to be submitted.

Tuyaux desservant le ballast et le peak N
à faire passer dans water ways.
↑ ballast lines from No. 1. & F.P.
↳ be led thro' bely spaces.

Schéma du tuyautage de mazout

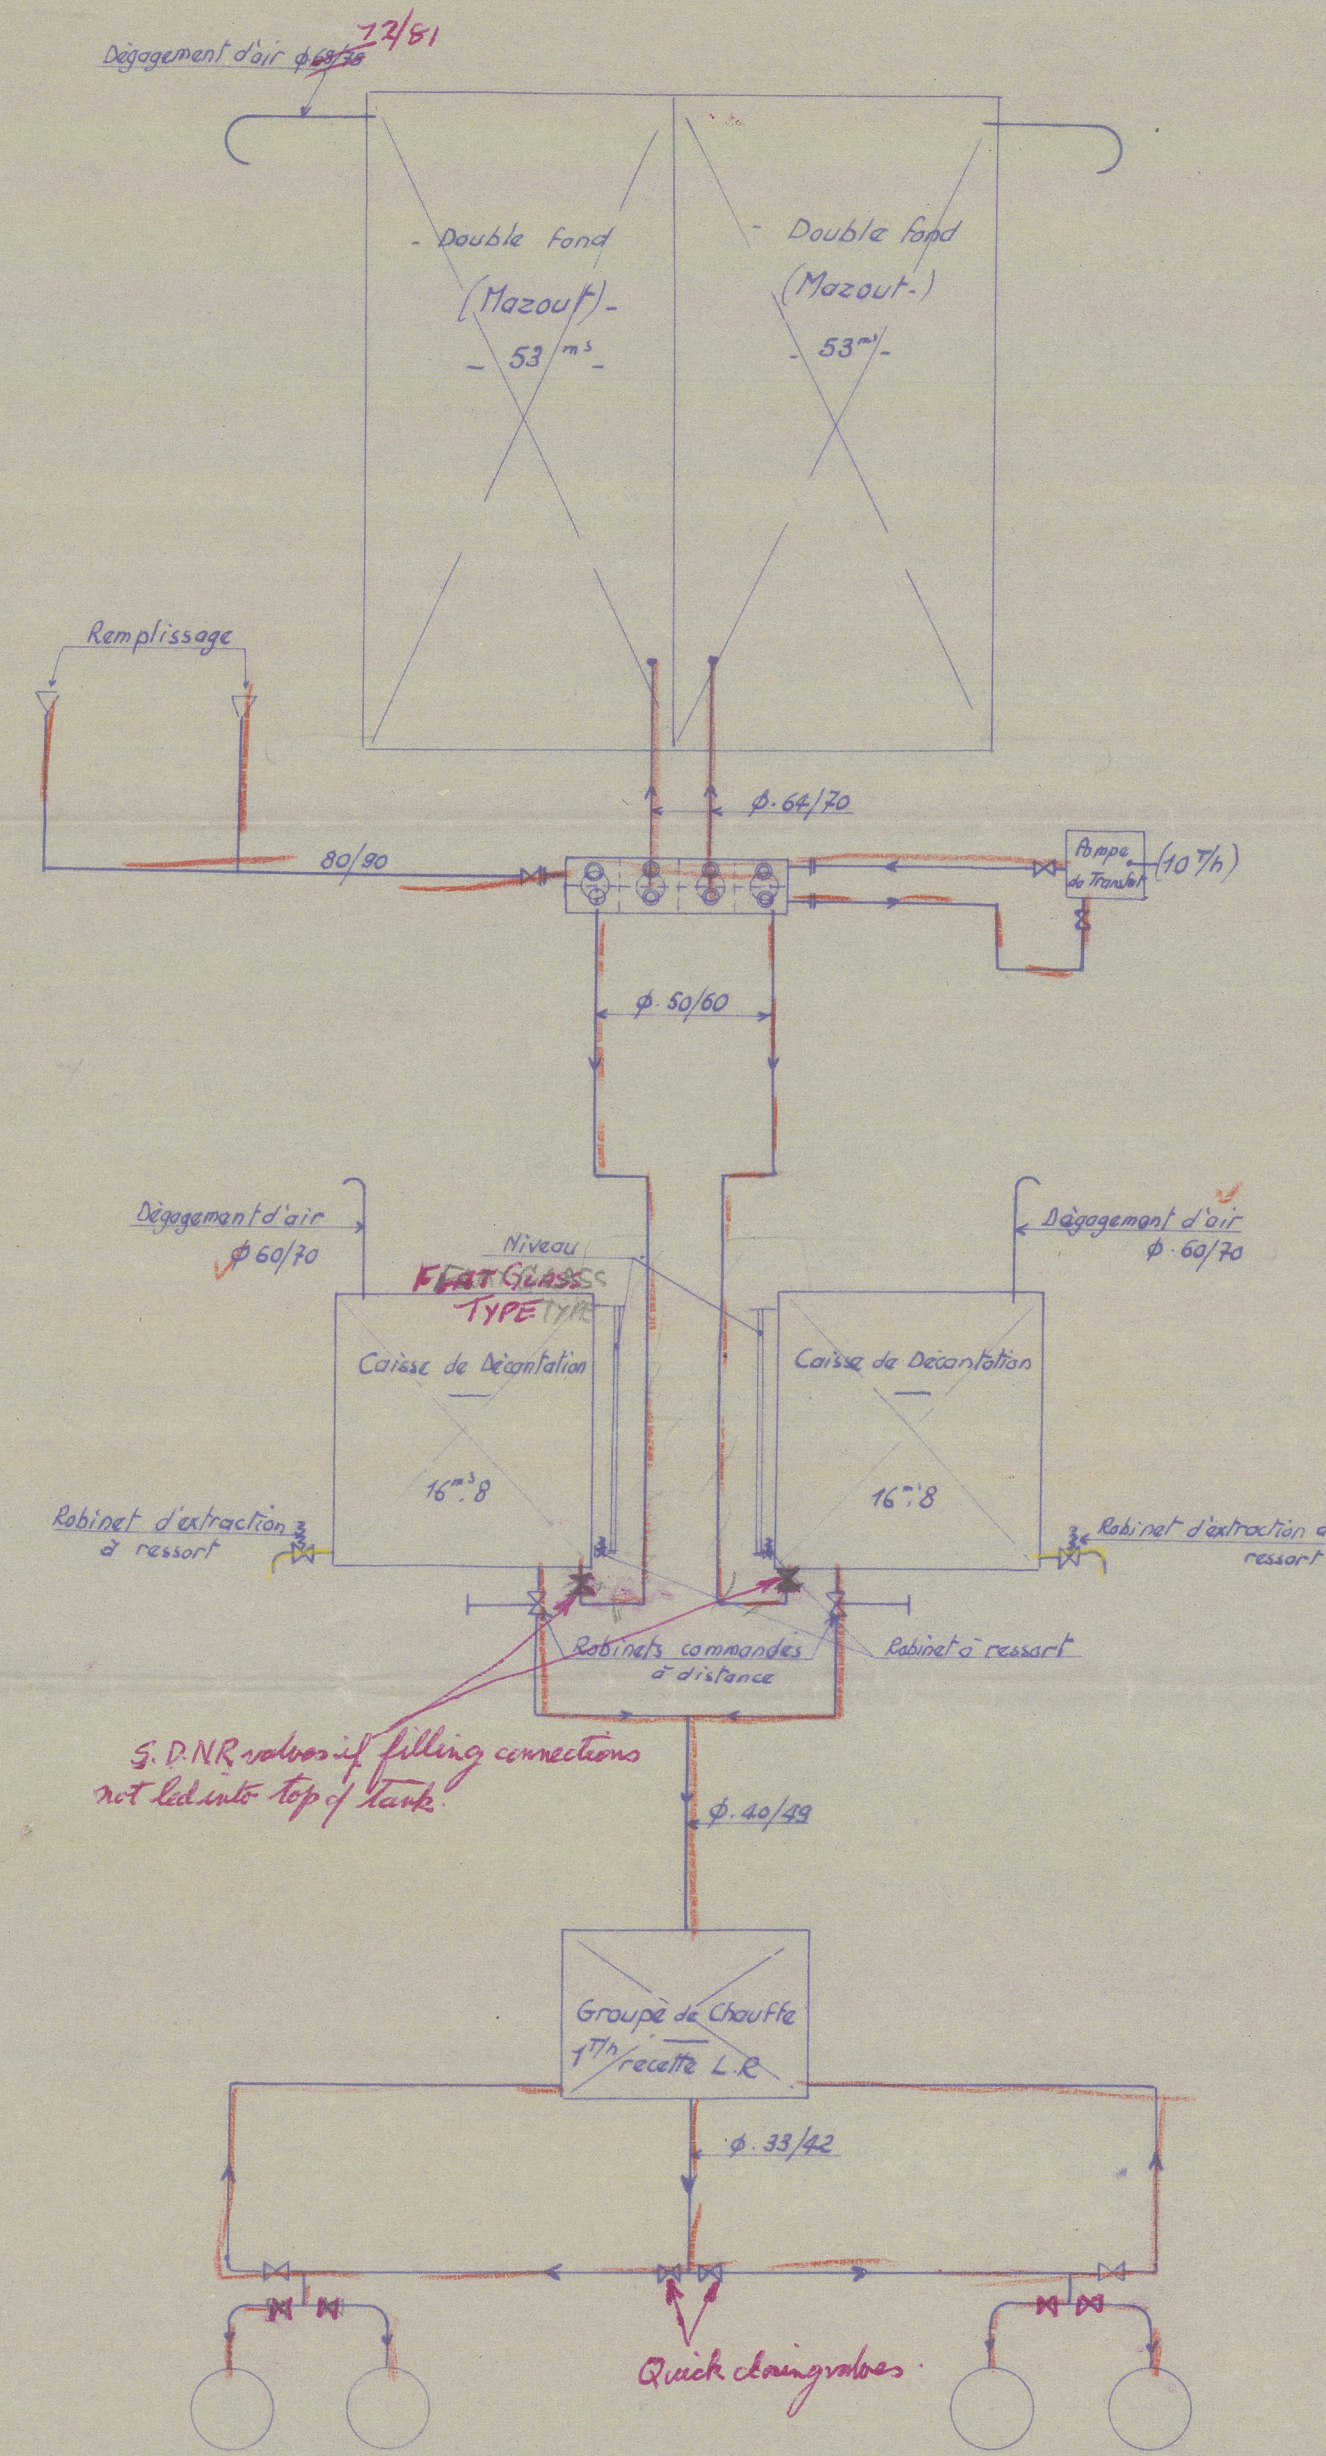


Lighting up arrangements to Surveyors satisfaction

composition du Groupe de Chauffage {

- 2 Réchauffeurs - ✓
- 2 Pompes à mazout - ✓
- 1 Bouteille d'air - ✓
- 1 filtre de refoulement Duplex - ✓
- 1 filtre d'aspiration Duplex - ✓

Nota: 1^{re} allumage constitué par une caisse à gas-oil en charge alimentant un brûleur spécial -

Schéma du tuyautage de vapeur

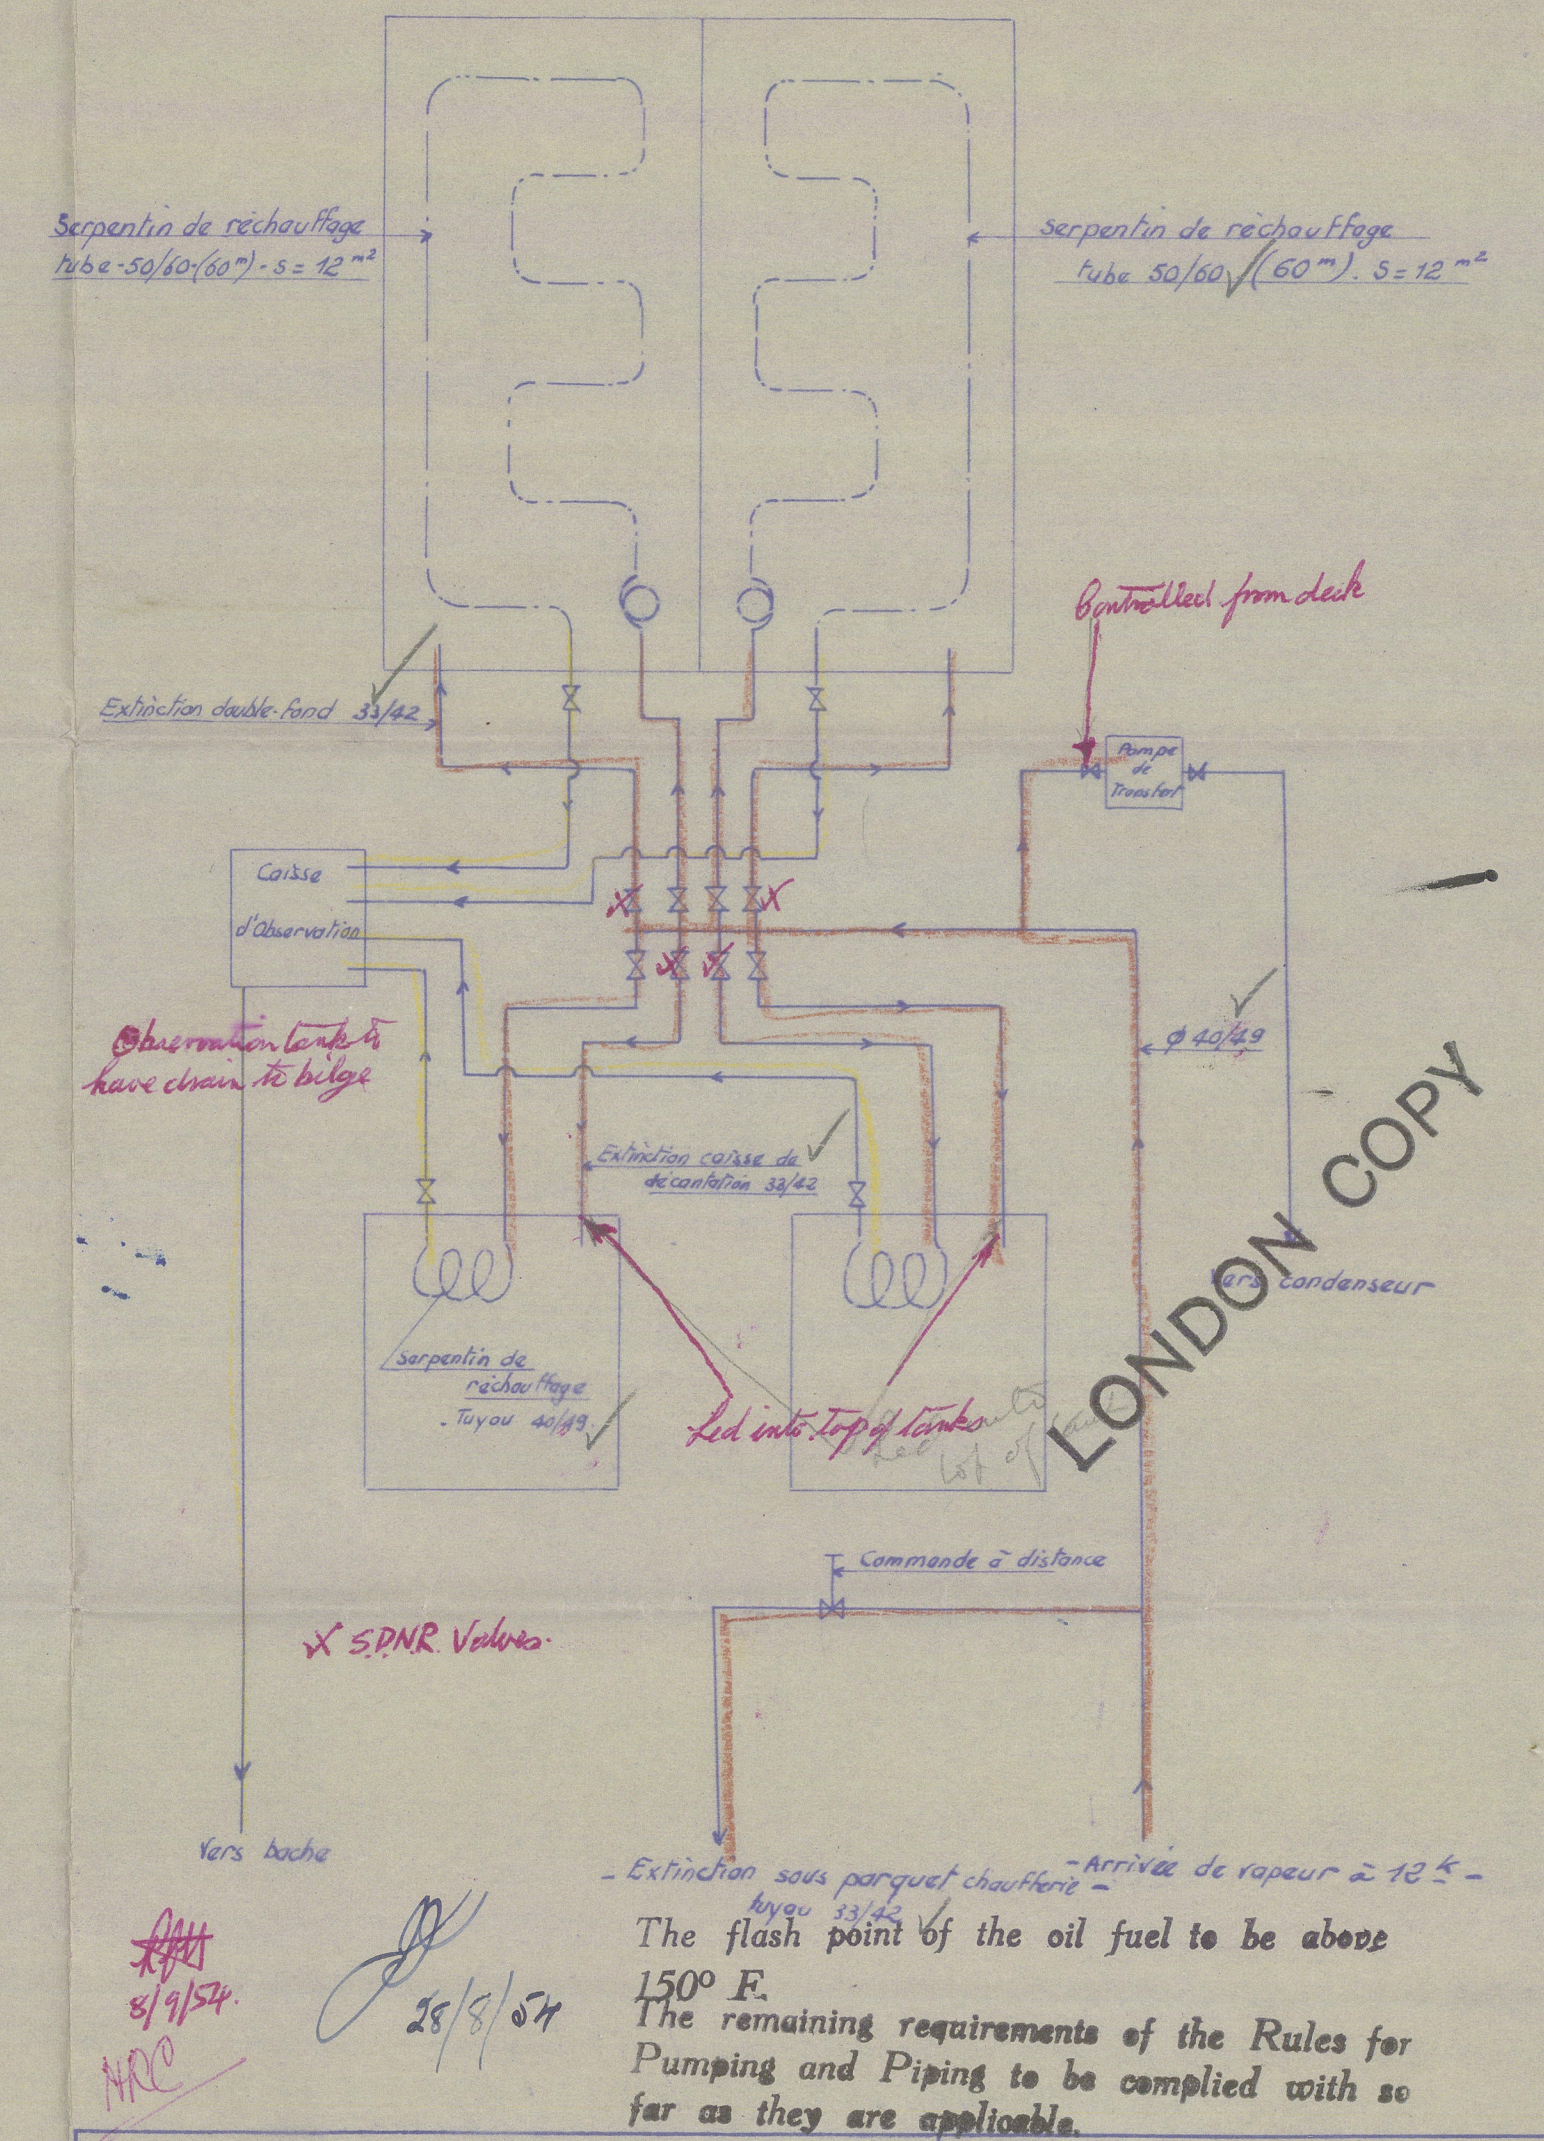

CHANTIERS & ATELIERS
DE PROVENCE
— MARSEILLE —

COMMANDE No
PLAN No 41648
CODE No

Cie Orano. Marocaine

"CAİD . KEBİR"

Chauffe au mazout

(- Projet d'installation -)

A Livrer à : _____ Pour le : _____

MODIFICATIONS DU PLAN

Lloyd's Register
Foundation