


Support latéral.

Support central.

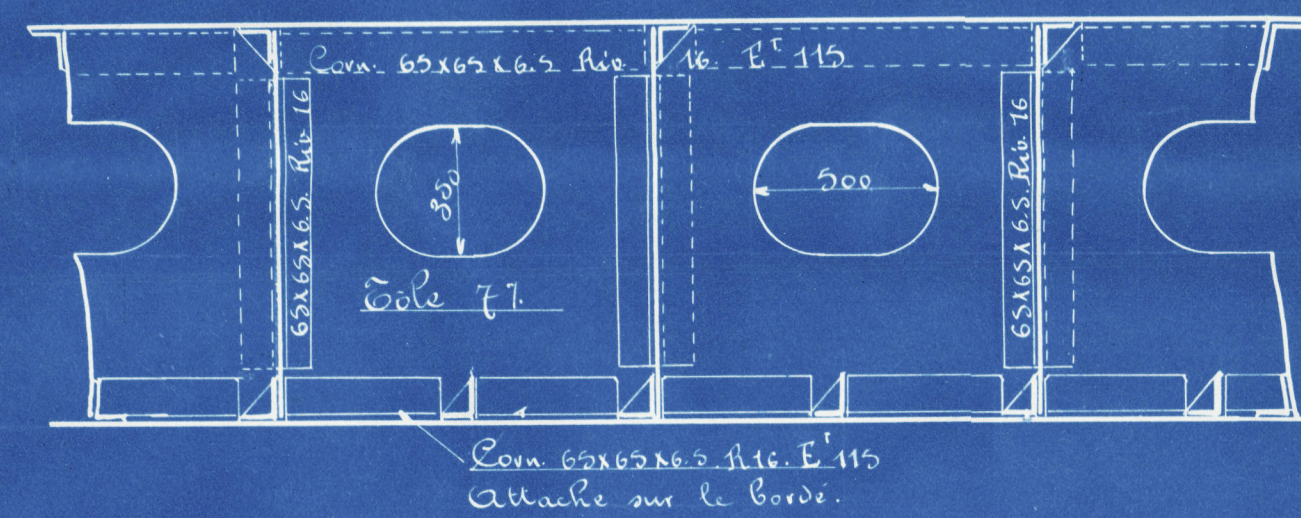

# ATELIERS & CHANTIERS MARITIMES DU BOULONNAIS

## CHALUTIER A VAPEUR "CASTELNAU".

INSTALLATION D'UN BALLAST ALIMENTAIRE.

Echelle 1/80

Bracket to  
satisfactory


W.T. collar fitted  
outside tank.

W.T. floor.


Vue du plafond de ballast.

Volume du Ballast : 400 sans réduction.

Cloison OR que de l'OS.

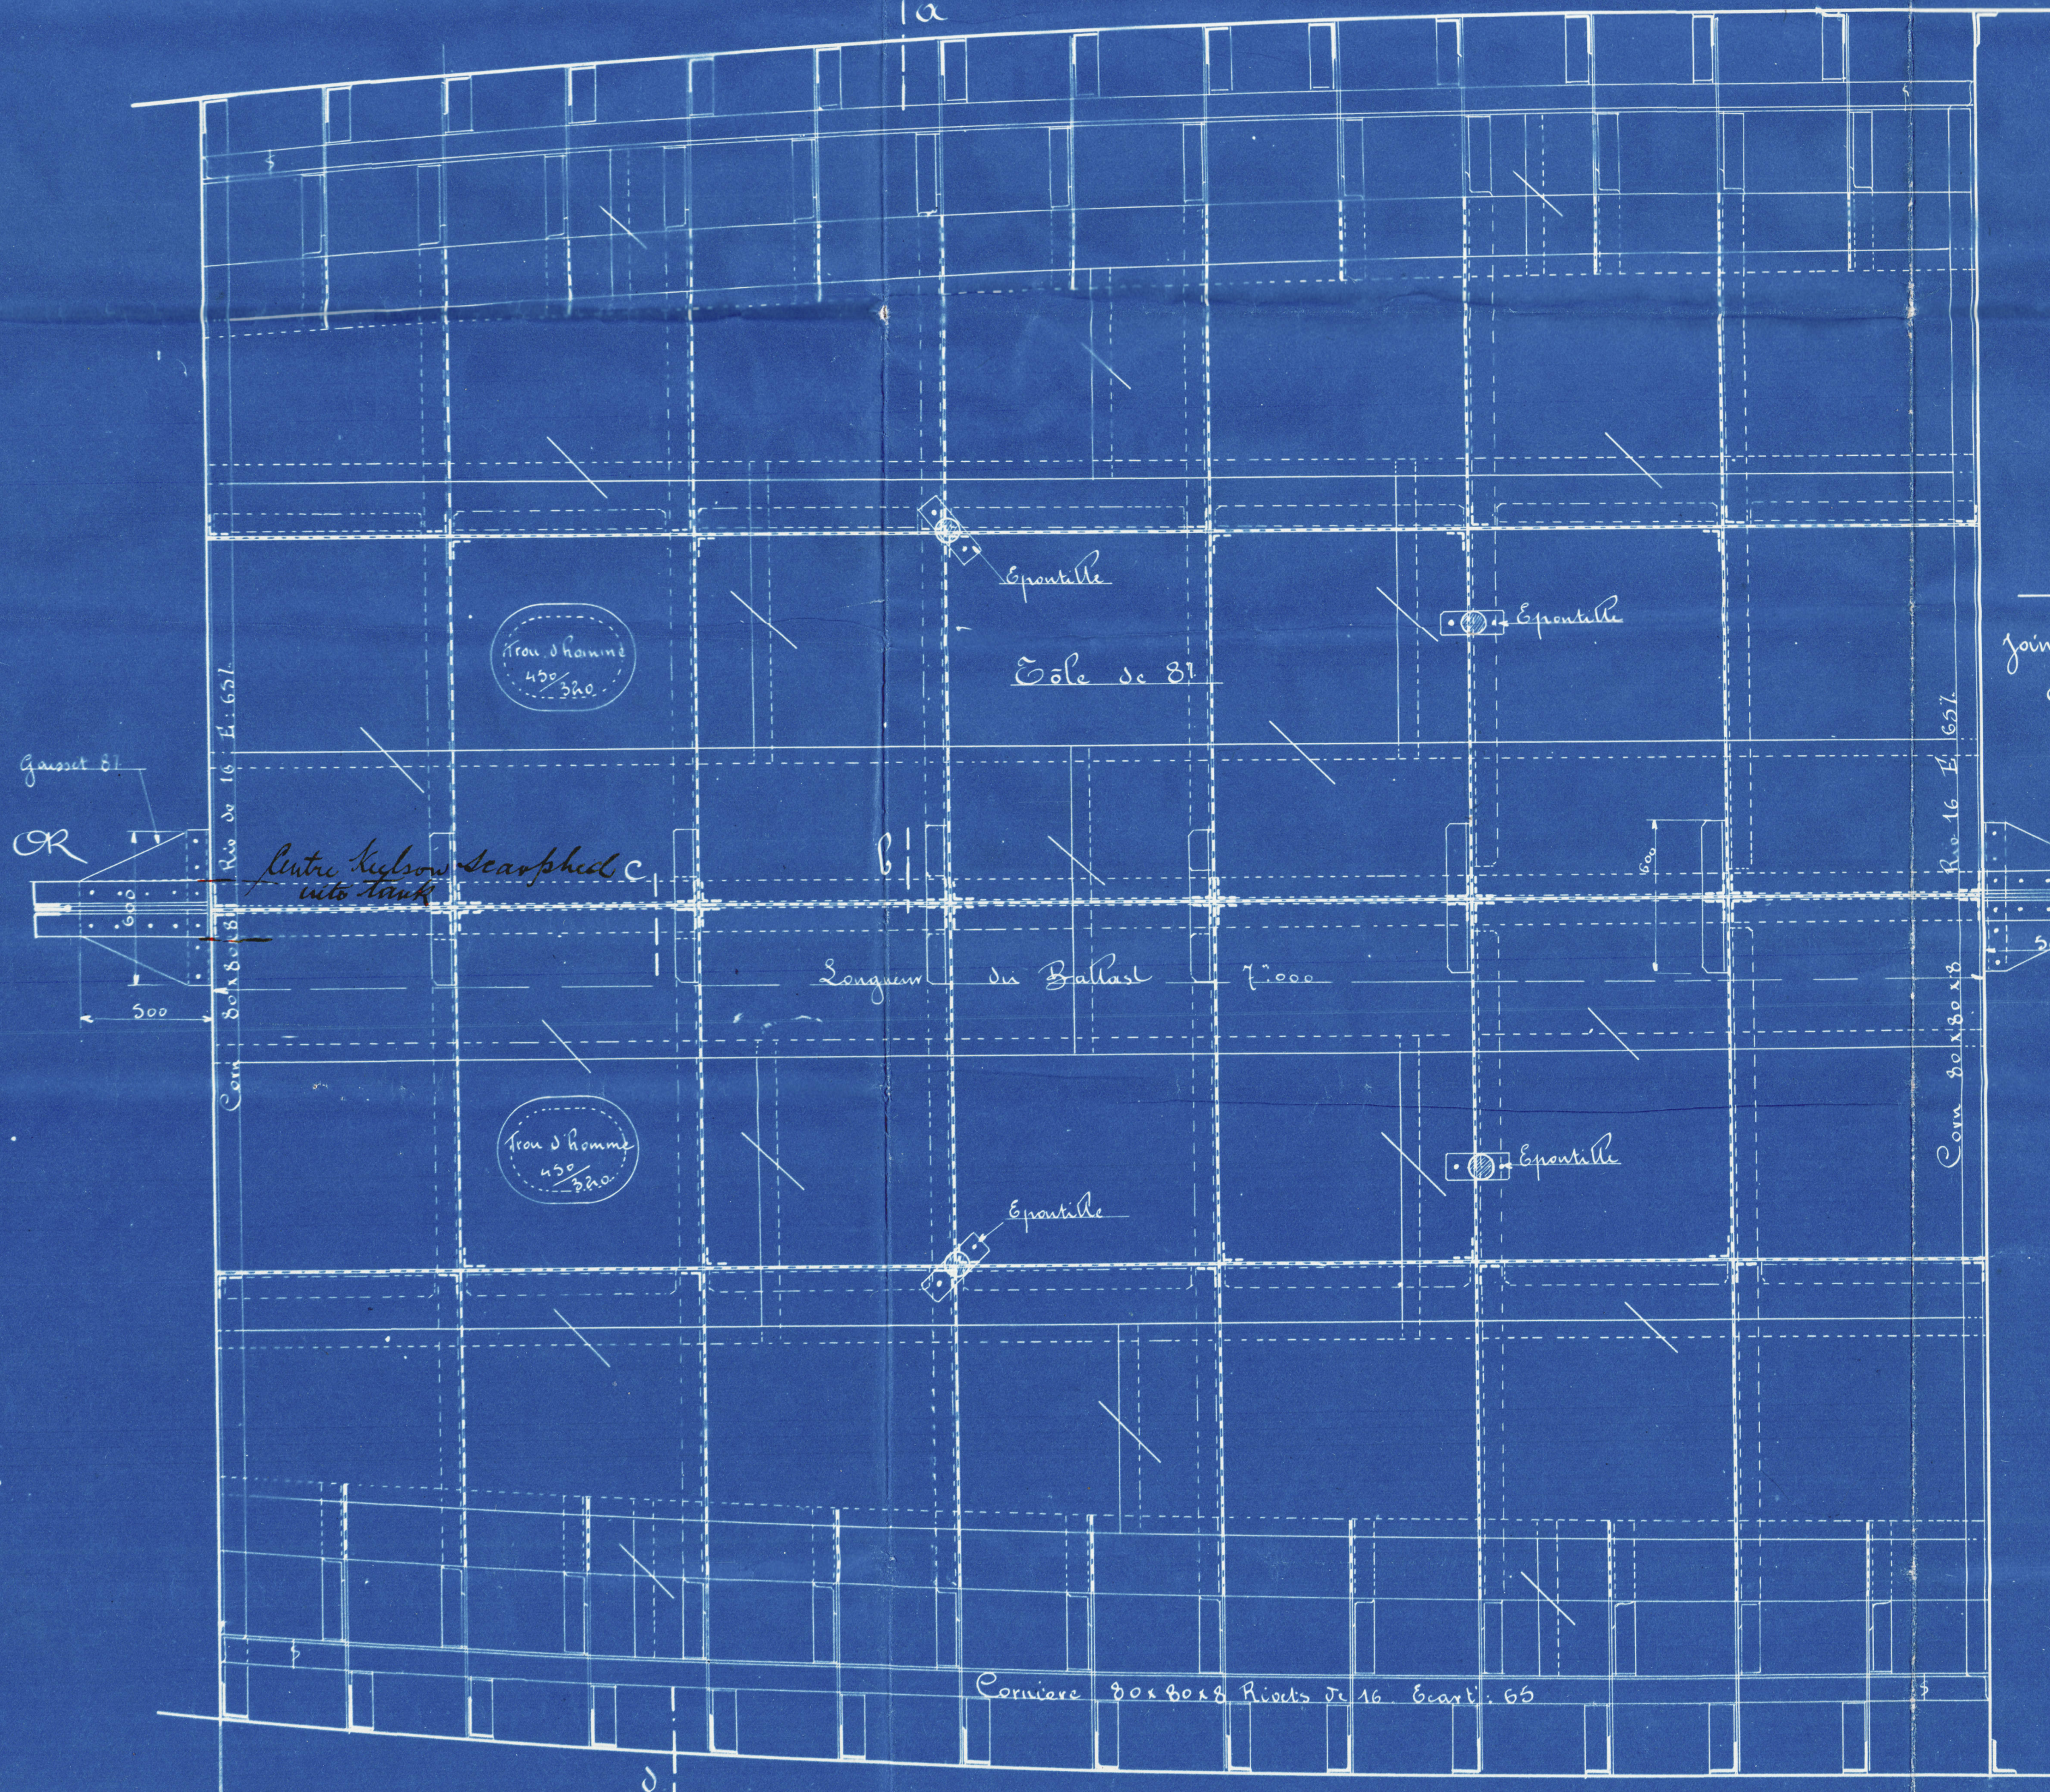


Rigging.  
Joints et abouts Riviets de 16.  
Ecartement 657.  
Cote de 81.

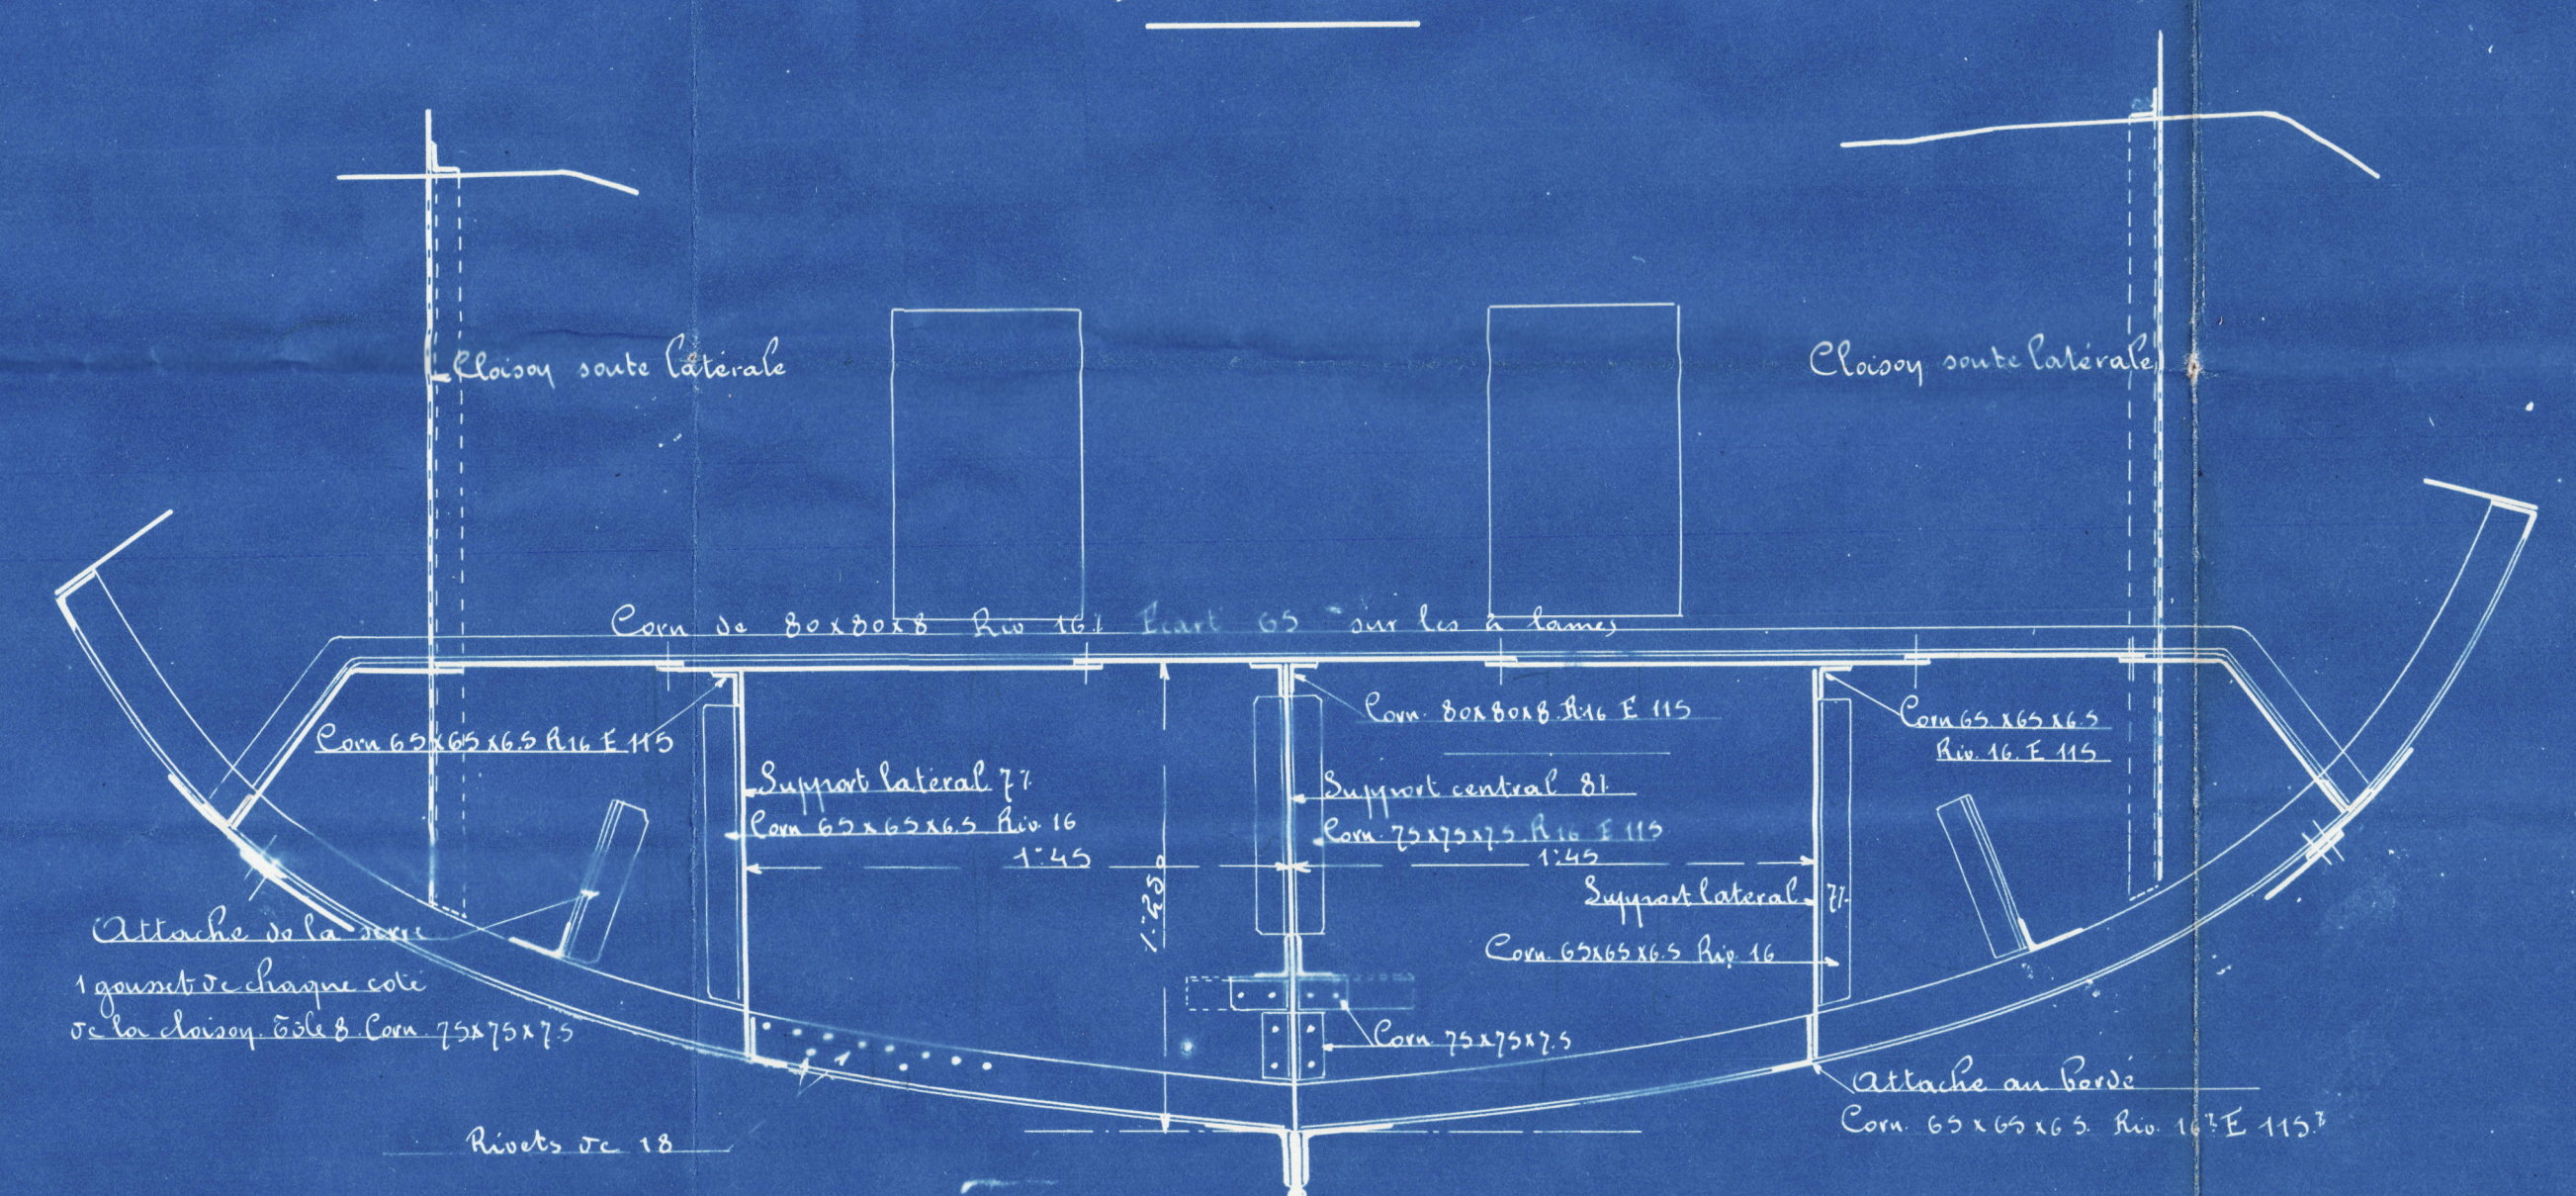

1/2 Coupe dans le ballast s<sup>e</sup> a. b.

1/2 Coupe dans le ballast s<sup>e</sup> c. d.

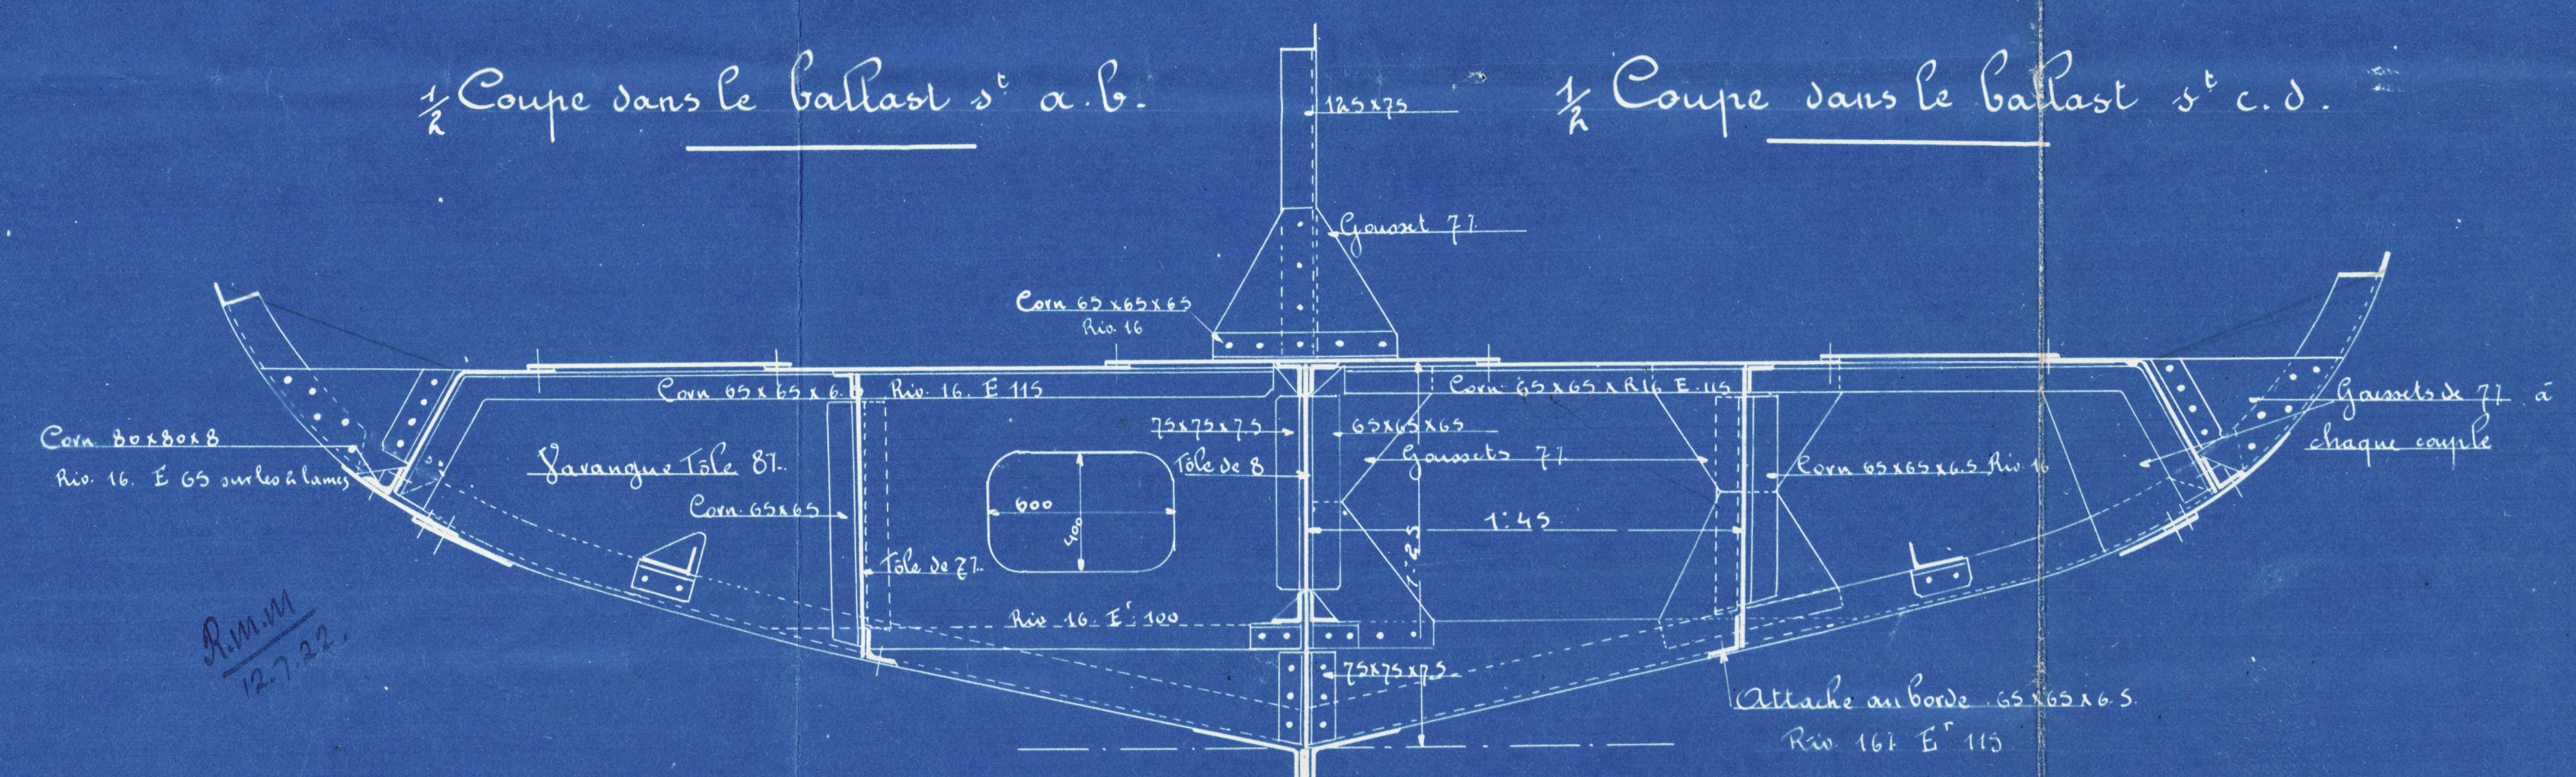

Boulogne 5/100 le 5 juillet 1922

005141-005155-012



Chalutier : Castelnau

Installation d'un ballast  
alimentaire.



© 2020

Lloyd's Register  
Foundation

005141-005153-0112