

Bulbangles are now British profiles  
BULBHOEKSTALEN ZIJN NIEUWE BRITSCHE PROFIELEN.  
C STALEN ZIJN NIEUWE BRITSCHE PROFIELEN.  
BULBPLAT ZIJN OUDE BRITSCHE PROFIELEN.  
CONSTRUCTIE GEHEEL GELASCHT BEHALVE DE ZIJSPANTEN INTANKS 1, 8, 9  
FOR- AND AFTERSHIP OUTSIDE THE BUNKS SEE SEPARATE PLAN  
VOOR EN ACHTERSCHIP BUITEN DE TANKS VOLGENS AFZ. TEKENING.  
ALLE LANDEN OPEN V NADEN 60°

Butts of sheerstrake  
STUIKEN VAN BOVENGANG X NADEN.  
STUIKEN VAN KIELGANG V NADEN.  
STUIKEN VAN STRINGER U NADEN.  
ALLE HOEKCLASSCHEN 403<sup>5</sup> DOORLOOPENDE, BEHALVE WAAR ANDERS AANGEGEVEN.  
All welds continuous

KLASSE LLOYD'S REGISTER 100 A.1, CARRYING PETROLEUM IN BULK

SPECIAL NOTATIONS, LONGITUDINAL FRAMING ON BOTTOM & DECK & ELECTRICALLY WELDED

LENGTE LL. 460'-0" / 140205 M<sup>2</sup>  
BREEDTE SP. 59'-0" / 17982 M<sup>2</sup>  
HOLTE 1/2 ZIJDE 34'-0" / 10363 M<sup>2</sup>

LLOYD'S NUMBERS

L x D = 460 x 34 = 15640  
L (B+D) = 460 (59+34) = 42780  
L : D = 460 : 34 = 13.52

UITRUSTINGNUMMER

2<sup>e</sup> LANGSNUMMER 2<sup>de</sup> loutig. nummer 42780  
KAMPANJE Poop 0.75 x 8.0 x 97 = 582  
BRUG Bride 0.75 x 7.5 x 485 = 273  
BAK forecastle 0.75 x 7.5 x 48 = 270  
DEKHUIS KAMPANJE 0.5 x 8.33 x 26.6 = 110  
poop deck house 0.5 x 10 x 35.9 = 179  
bridge deck house 0.5 x 8 x 43.5 = 174  
DEKHUIS BRUG 0.5 x 8 x 48 = 192  
0.5 x 8 x 53 = 212  
TOTAL 44826

UITRUSTINGNUMMER C 46000  
equipment number

LETTER	DATUM	OMSCHRIJVING VAN DE WIJZIGING
A		
B		
C		
D		


Equipment  
UITRUSTING  
3 stokers lower anchor  
3 STOKLOOZE BOEGANKERS TOTAAL 11150 KG  
1 stream anchor (excl. stock)  
1 STROOMANKER (EXCL. STOK) 1120 11150 KG  
549 M DAMKETTING 62 45490 45225 KG  
220 M STAALDRAAD (6x12) 127% OMVANG  
240 M STAALDRAAD (6x24) 133% OMVANG  
4x185 M STAALDRAAD (6x12) 82% OMVANG = 70x12 REEDER

RAAMSPANT.

Web frame

NORMAAL SPANT.

Beams  
DEKBALKEN 110x40

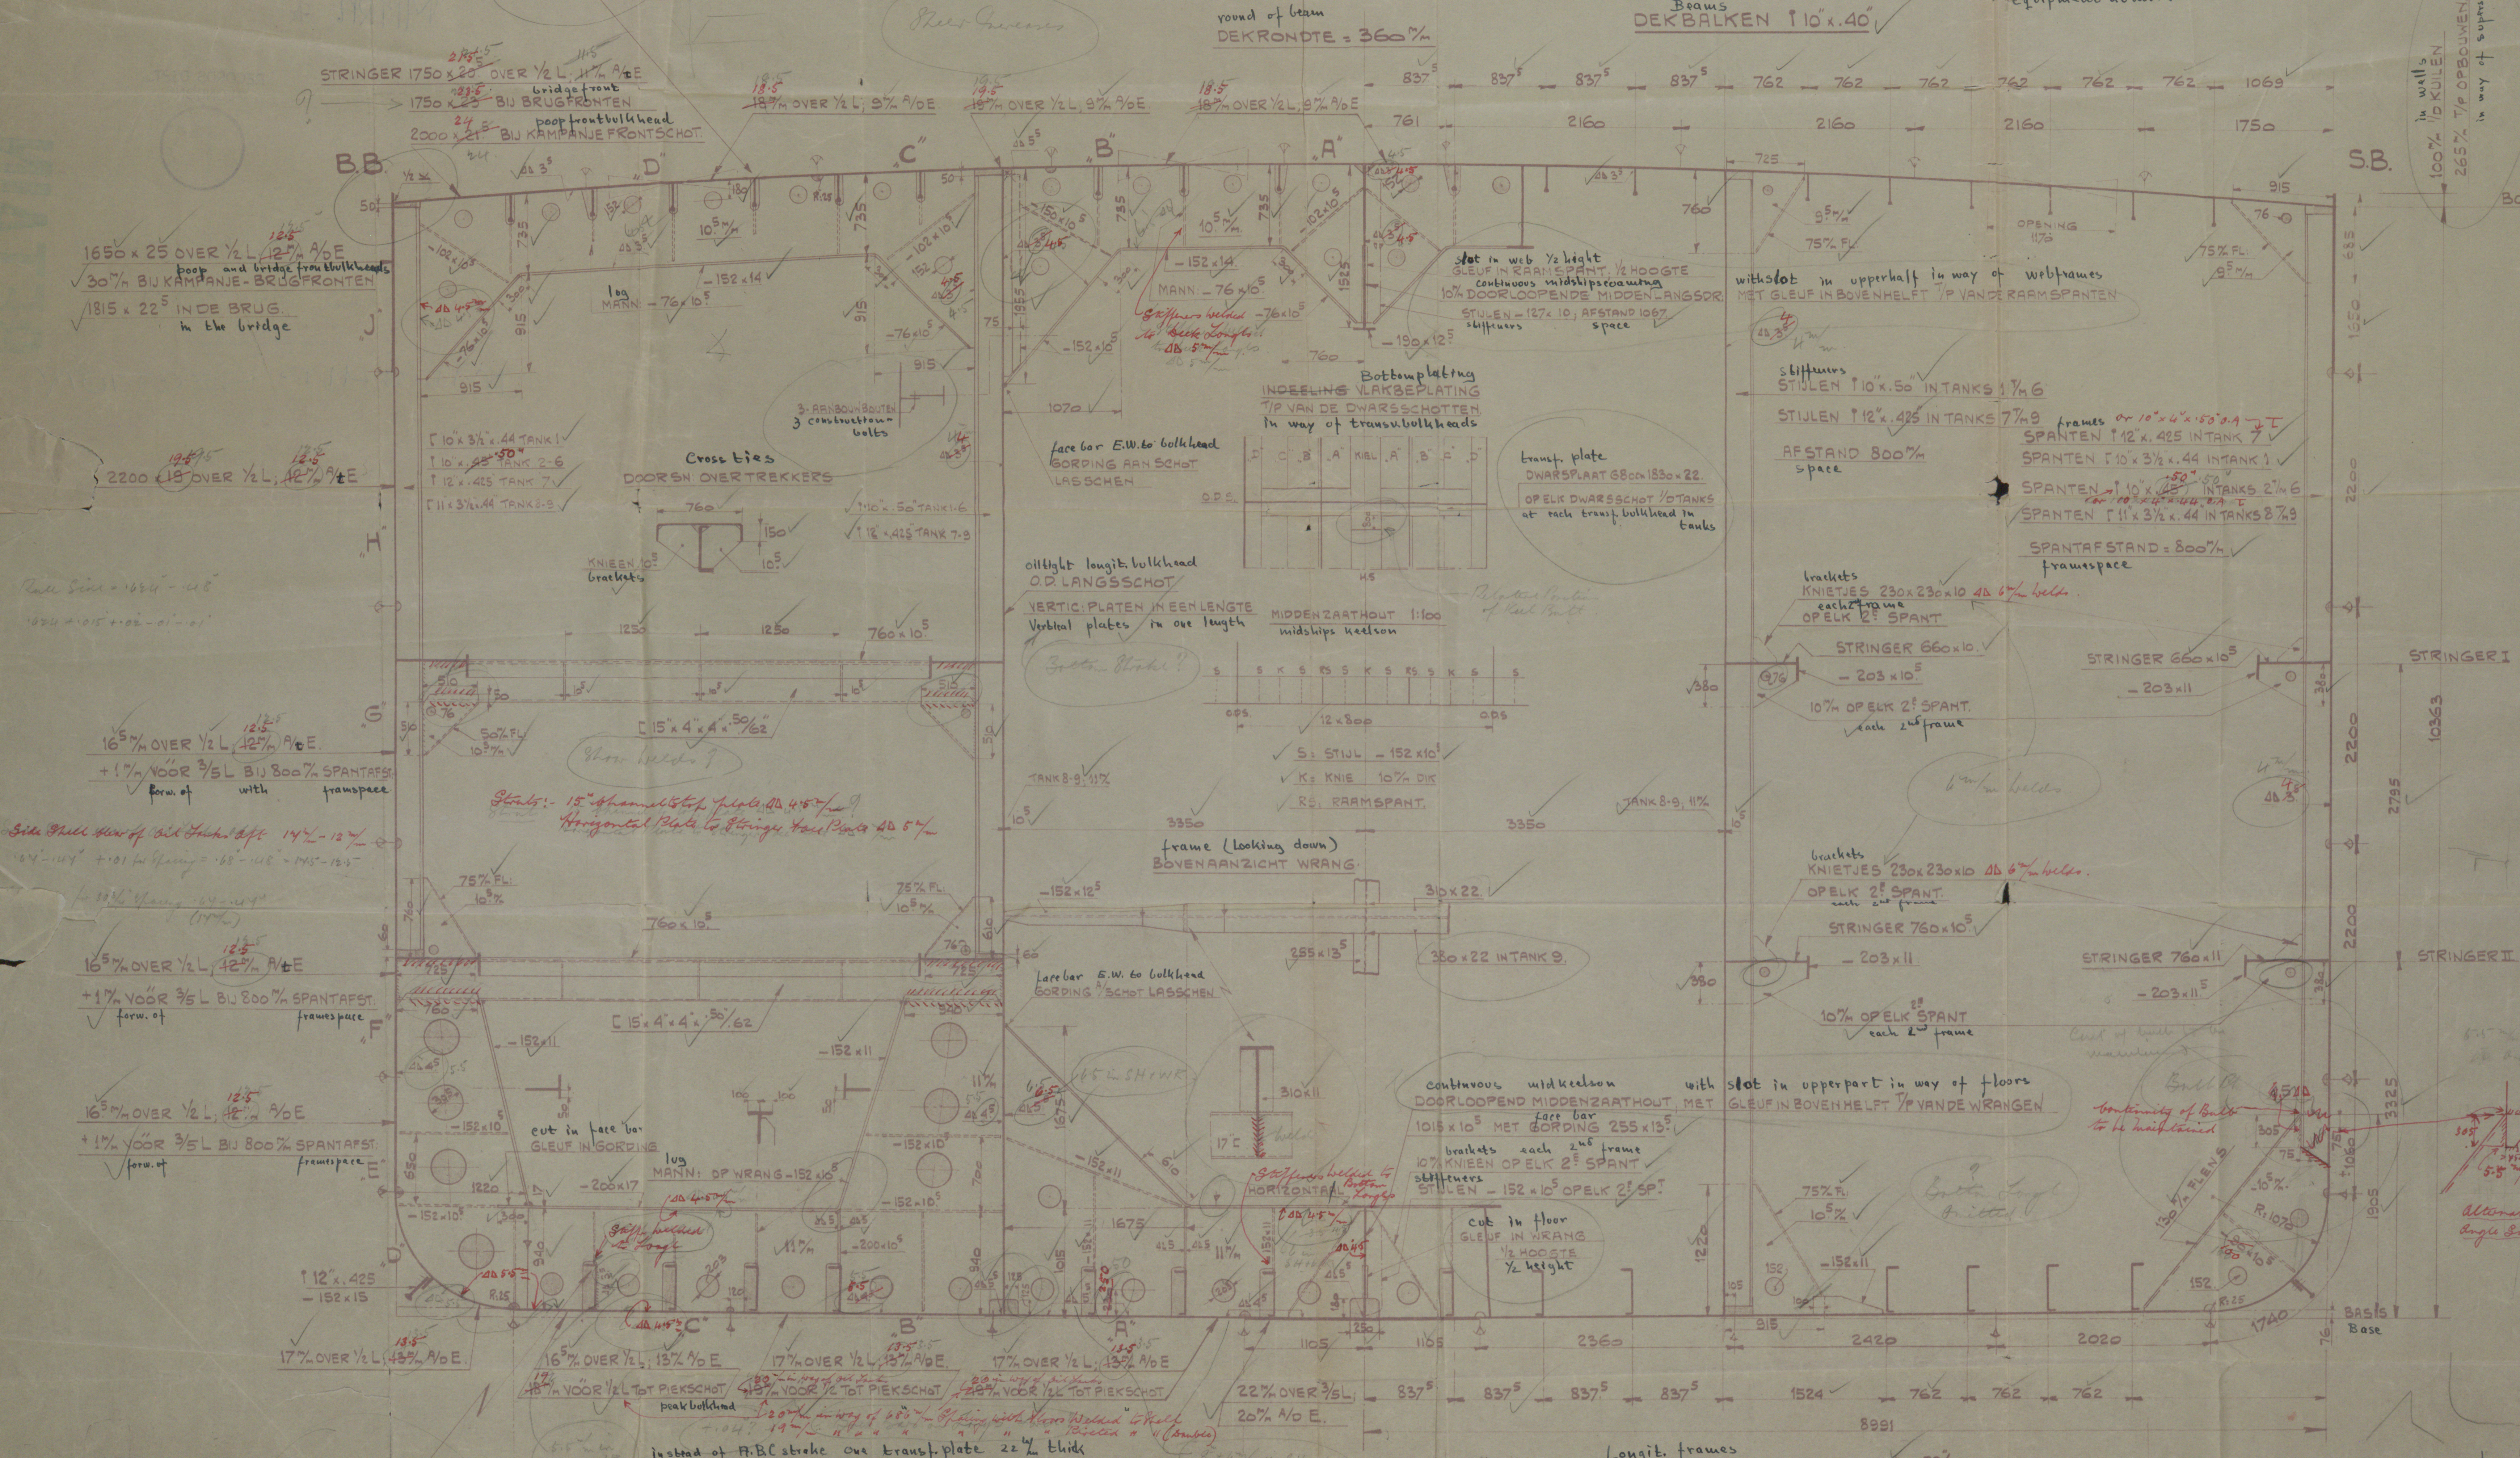

WILTON - FUENORD - SCHIEDAM. SCHEEPSBOUW

SCHAAL 1:25

720 50 1 1 1

Midship Section  
GROOTSPANT.


DET. 100  
SEC. 100  
602  
602  
602

WILTON - FUENORD - SCHIEDAM. SCHEEPSBOUW

219016



RECORDS DEPT.  
LONDON

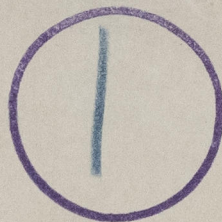


*Mitra*

WILTON - FYENOORD  
YARD No. 720

MIDSHIP SECTION

005187-005193-0118

LETTER DATUM

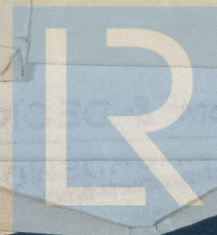


© 2020

Lloyd's Register  
Foundation



DE WIJZIGING

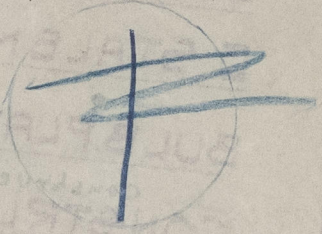

LAAR IIII  
1120 112  
III  
454  
4522

OMVANG ✓  
OMVANG ✓  
OMVANG = (70+12<sup>5</sup>R

MITRA ★



© 2020  
Lloyd's Register  
Foundation