

22.1.14

BAAD N^o 60

KLASSE \star 1.A.1. STAAL. SPD.
"DET NORSKE VERITAS."


SCALA $\frac{1}{8}$ = 1 FOD.




KLÆDNINGEN $\frac{1}{2}$ MEN PLADEN VED
AGTERKANT $\frac{1}{2}$ GAARENDE IND I SKANSE
KLÆDNINGEN $\frac{1}{2}$ DENNE EXTRA AFSTIVET
& FORBUNDET HER.

VATERBORDS- & SPRINGPLADEN $\frac{1}{2}$
TYKKERE VED AGTERKANT AF BAK.


BAKDÆK AF TRÆ.

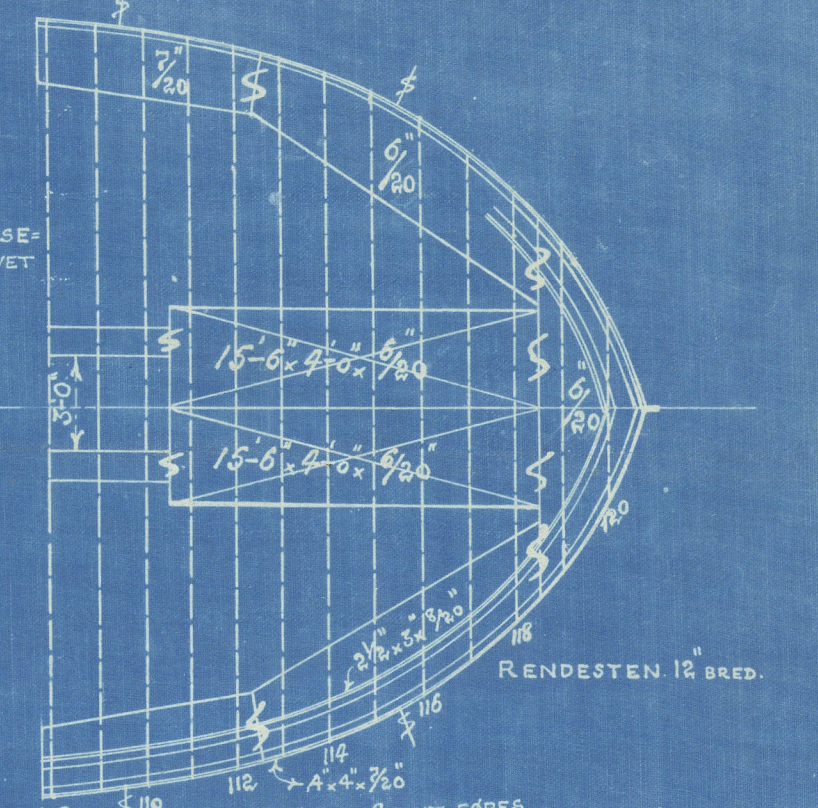


ALLE LUGEKARME FØRES NED TIL UNDERKANT
AF LUGEBJÆLKERNE OG FORSYNES MED EN
HALVRUND LIST.

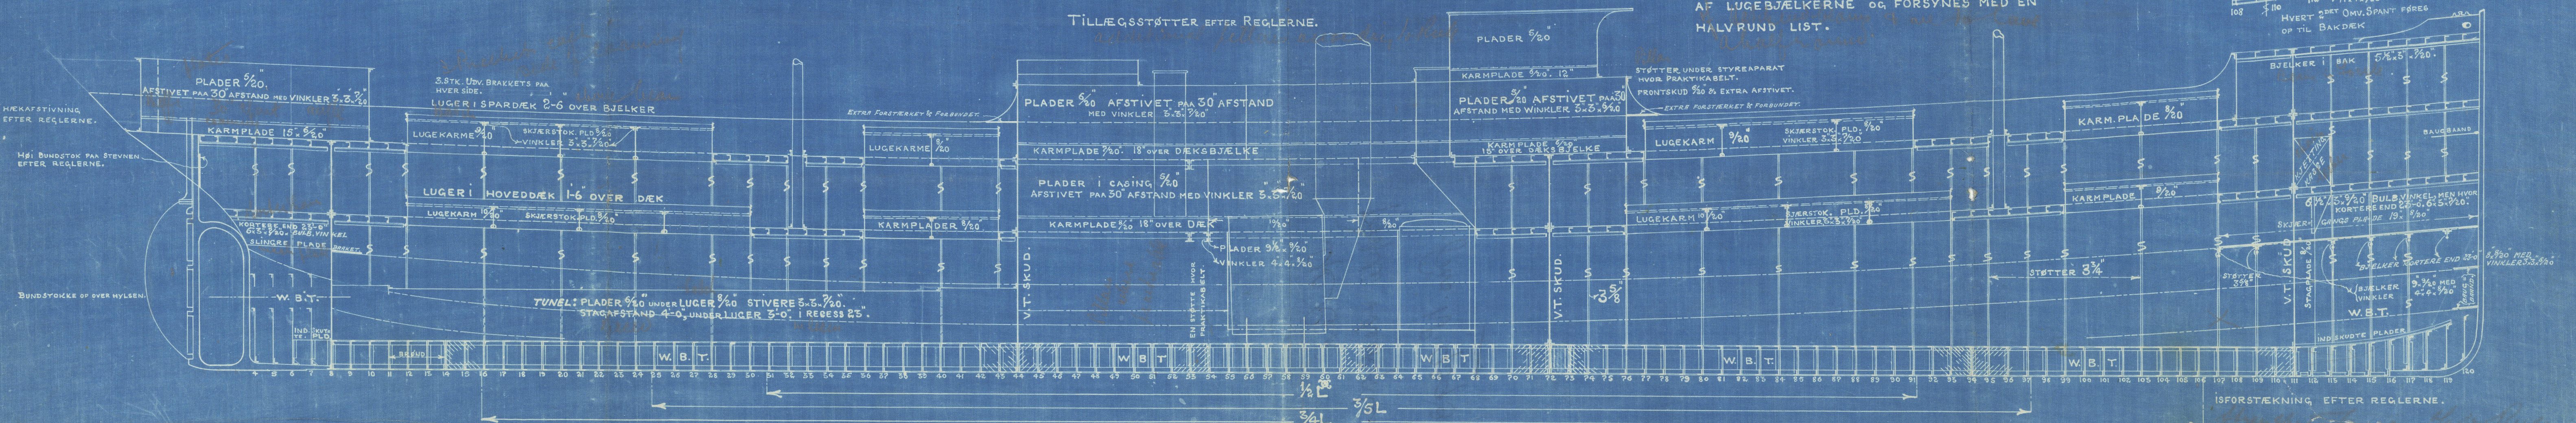

SPARDÆK AF JERN

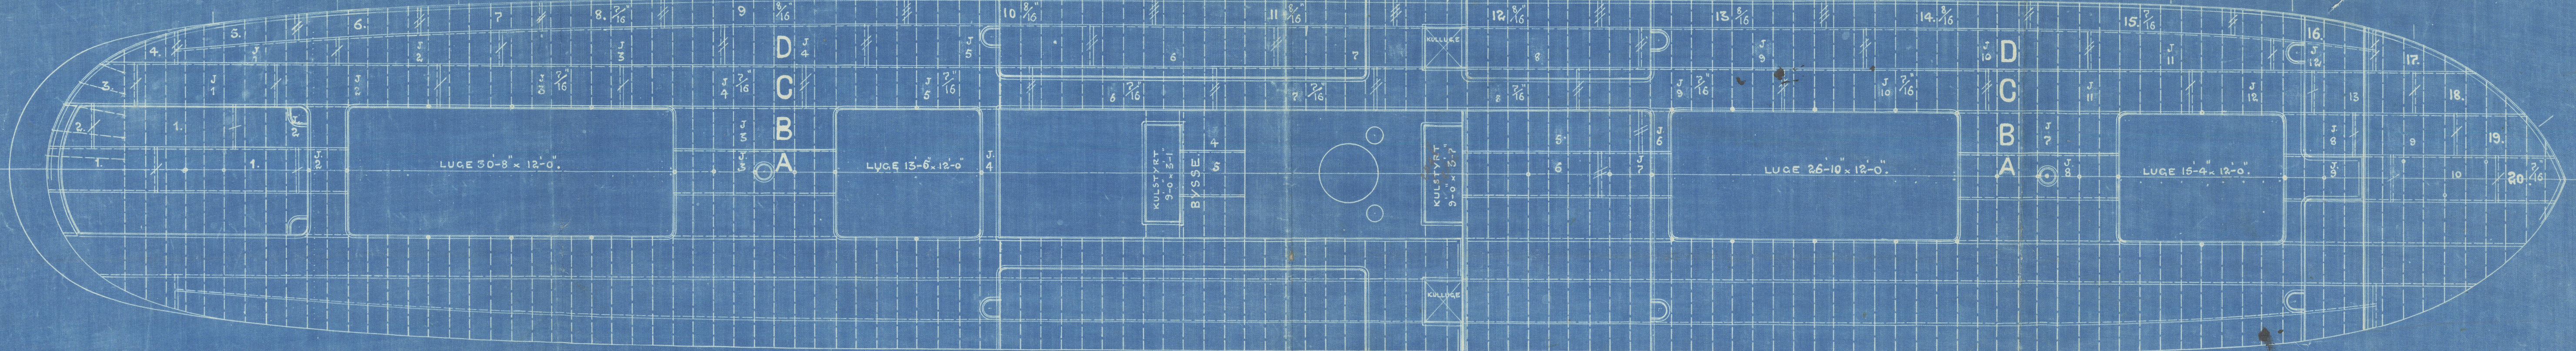

HOVEDDÆK AF STÅL

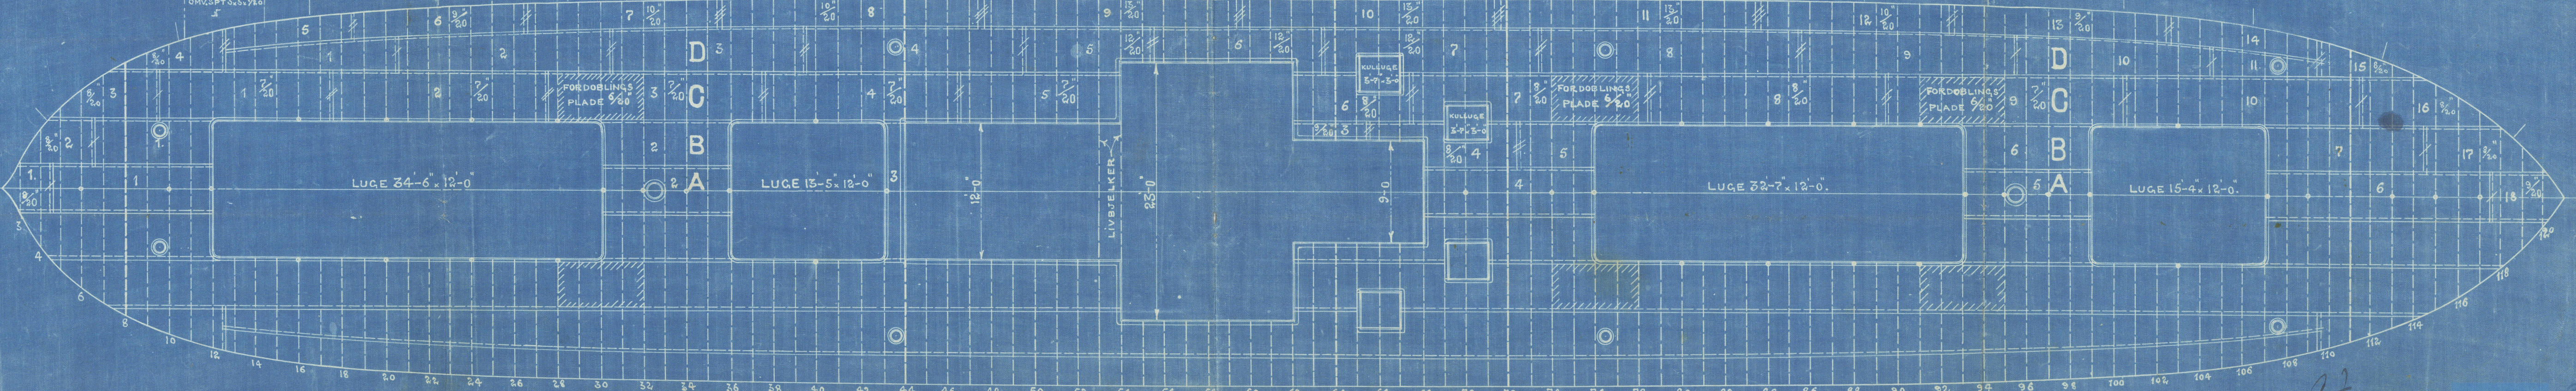

REGLERNE MOD ILDSFARE IAGTTAGES. & HENVISES TIL S. 26, PUNKT 5.

22.1.14

"Sorrento"

Profile and Deck Plans

Handled by G. H. [unclear]

12/14

QC Rea
popli & deck plan

Ins. N° 9393



© 2021

Lloyd's Register
Foundation

005311-005317-0236