

H	Pinne m. Quadrant	1			bearbeiten	M. W.
G	Nabenrippen	2			20mm St. Bl.	App.
F	Nabenrippen	3			20mm St. Bl.	App.
E	Seitenrippen	2			20mm St. Bl.	App.
D	Mittelrippe	1			20mm St. Bl.	App.
C	Zahnkranz	1			St. 42. 11	Schm.
B	Blechsegment	1			20mm St. Bl.	App.
A	Pinne	1			Stahlguß	Rohguß aus d. best.
Teil	Benennung u. Bemerkung	Stückzahl	Modell Nr. od. Rahmaße	Werkstoff oder Magazinenbezeichnung	Liefer.	Stückgewicht in kg.
Änderungen: RG 724				Corr. 8409 44		
Datum		Name	Gesehen:	Klasse:	Fach:	Lfd. Nr.
Gezeichnet	23. 12. 58	KW		Pinne mit		22
Gedruckt				Hilfsquadranten		
Normgepr.						
Meßstab:		Gegenstand:		Gattung u. Zeichn. Nr.		
1:2,5				RG		767
1:10		Pinne mit angeschw. Hilfsquadrant		Ersatz für:		
		R-1298; t-227.		Ersetzt durch:		


MENRS: ATLAS WERKE A. G. BREMEN.
RUDDER TILLER WITH AUXILIARY QUADRANT.
FOR MENRS: DEUTSCHE WERFT HAMBURG'S YARD No 231-36

PLAN R.G. 767

BREMEN LETTER M OF 4.4.39.

~~GEIL BOX NO~~

~~353~~

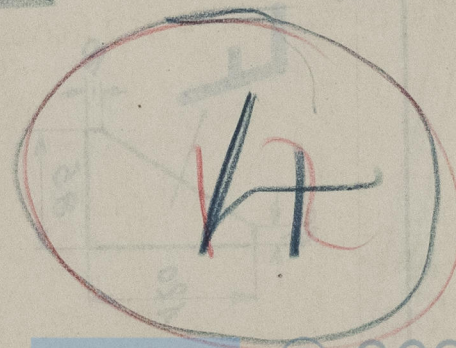

© 2020

Lloyd's Register
Foundation

005436-005442-0118