

CHANTIERS NORMANDS
D - 5 SEP 1929
GOMMEVILLE (SEINE-MAR)

CARGO DE 8900 T^{ES} DE PORT
S⁶

BARROTAGE DES PONTS.

Echelle 1/100

ANNULE ET REMPLACE LE PLAN N° 91.42


Alabama

C^{de} 220

158
B²


RIVETAGE PONT SUPERIEUR

DESIGNATION	N°	ECART	DIM	RECOUV	DESIGNATION	N°	ECART	DIM	RECOUV
ABOUT. GOUTTIERE 1/2 L	3R	3DS	22	230	COLLECTE MARCH. 1/2 L	1R	5D	19	
BORDE 1/2 L	2R	4D	19	125	ATTACHE MARCH. 1/2 L	1R	5D	19	
BORDE 1/2 L	1R	4D	19	75	BARRIQUETS 1/2 L	1R	4D	19	
BORDE 1/2 L	2R	4D	19	125	CLOIS. ETANCHEES	1R	4D	19	
BORDE 1/2 L	1R	4D	19	75	CLOIS. D'INCENDIE	1R	4D	19	
CORN. GOUTTIERE	3R	3DS	22	230	BARRIQUETS 1/2 L	1R	6D	19	
PILOTE	1R	4D	19						
MOTS DE PONT ET MOTS DE PONT	1R	4D	19						

 


2^{ME} PONT

DESIGNATION	N°	ECART	DIM	RECOUV	DESIGNATION	N°	ECART	DIM	RECOUV
ABOUT. GOUTTIERE	3R	3DS	19	190	CHARGES CLOIS. ETANCHEES	1R	4DS	19	
BORDE 1/2 L	2R	4D	19	125	DE DECE. MARCH. 1/2 L	2R	5D	19	
BORDE 1/2 L	1R	4D	19	75	CORN. INTERCLOIS. 1/2 L	1R	5D	19	
BORDE 1/2 L	2R	4D	19	125	ENTOUR. PANN. CHARGES	1R	4DS	19	
BORDE 1/2 L	1R	4D	19	75	GOUT. DE PONT 1/2 L	1R	4D	19	
JOINTS	1R	4DS	19		BARRIQUETS 1/2 L	1R	7D	19	
ATTACHE INTERCLOIS. 1/2 L	1R	4DS	19		DE. CLOIS. 1/2 L	1R	6D	19	
ATTACHE MARCH. 1/2 L	1R	4DS	19						
GOUTT. CLOIS. MARCH.	2R	5D	19						
GOUTT. CLOIS. MARCH.	1R	4DS	19						
GOUTT. CLOIS. MARCH.	1R	4DS	19						

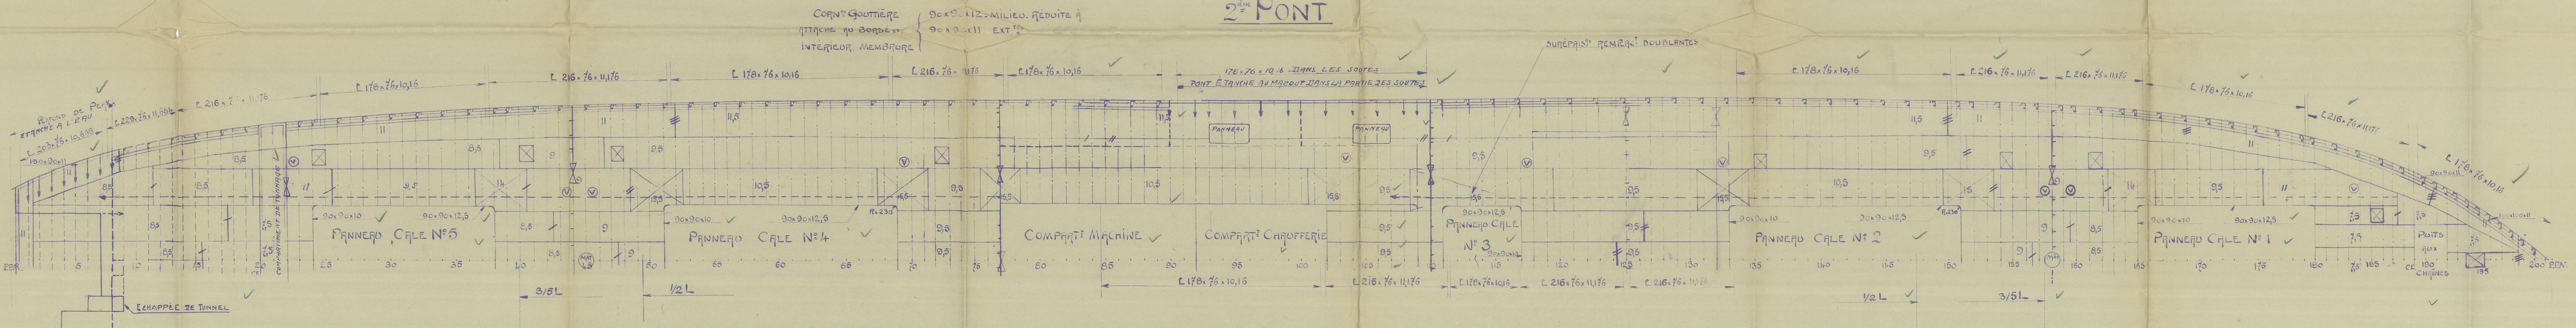

3^{ME} PONT


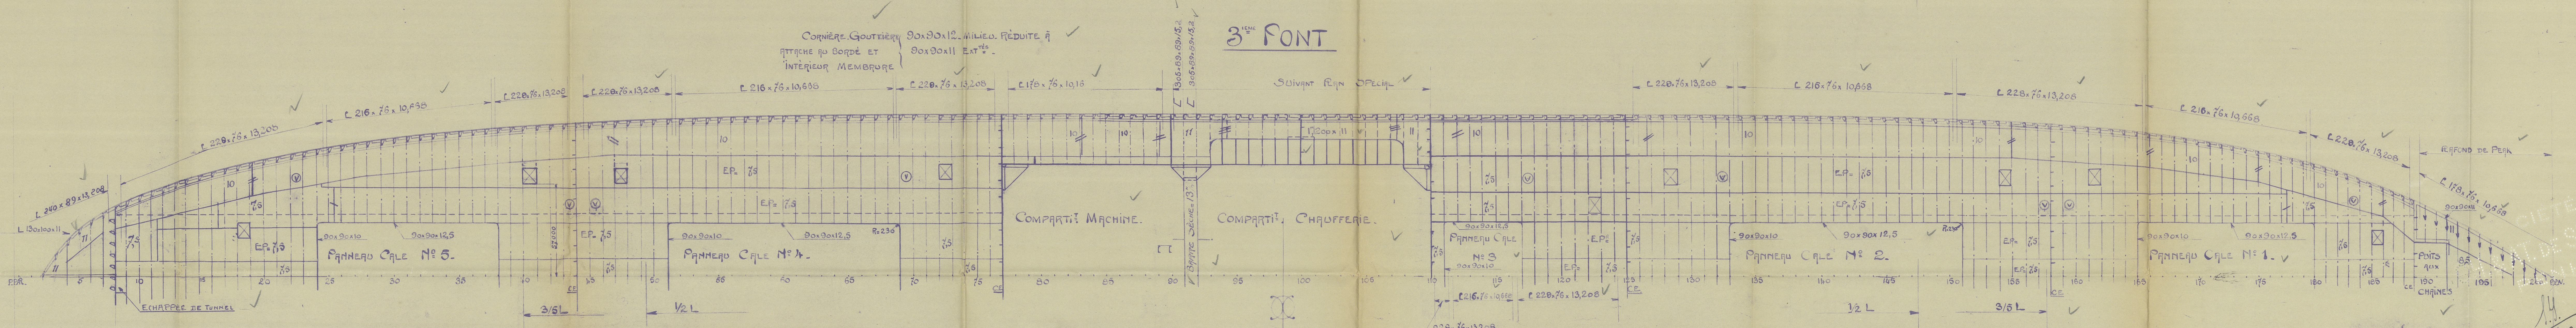

CHANTIERS NORMANDS
D - 5 SEP 1929
GOMMEVILLE (SEINE-MAR)