


2. 3. 11
8. 3. 11

23. Otto. Den. Widen
 Gebort 14. 11. 53
 1877
 1880
 1881
 2

SCALE $\frac{1}{2}'' = 1$ FOOT.

CLASS:- + 100 A.I. LLOYDS.

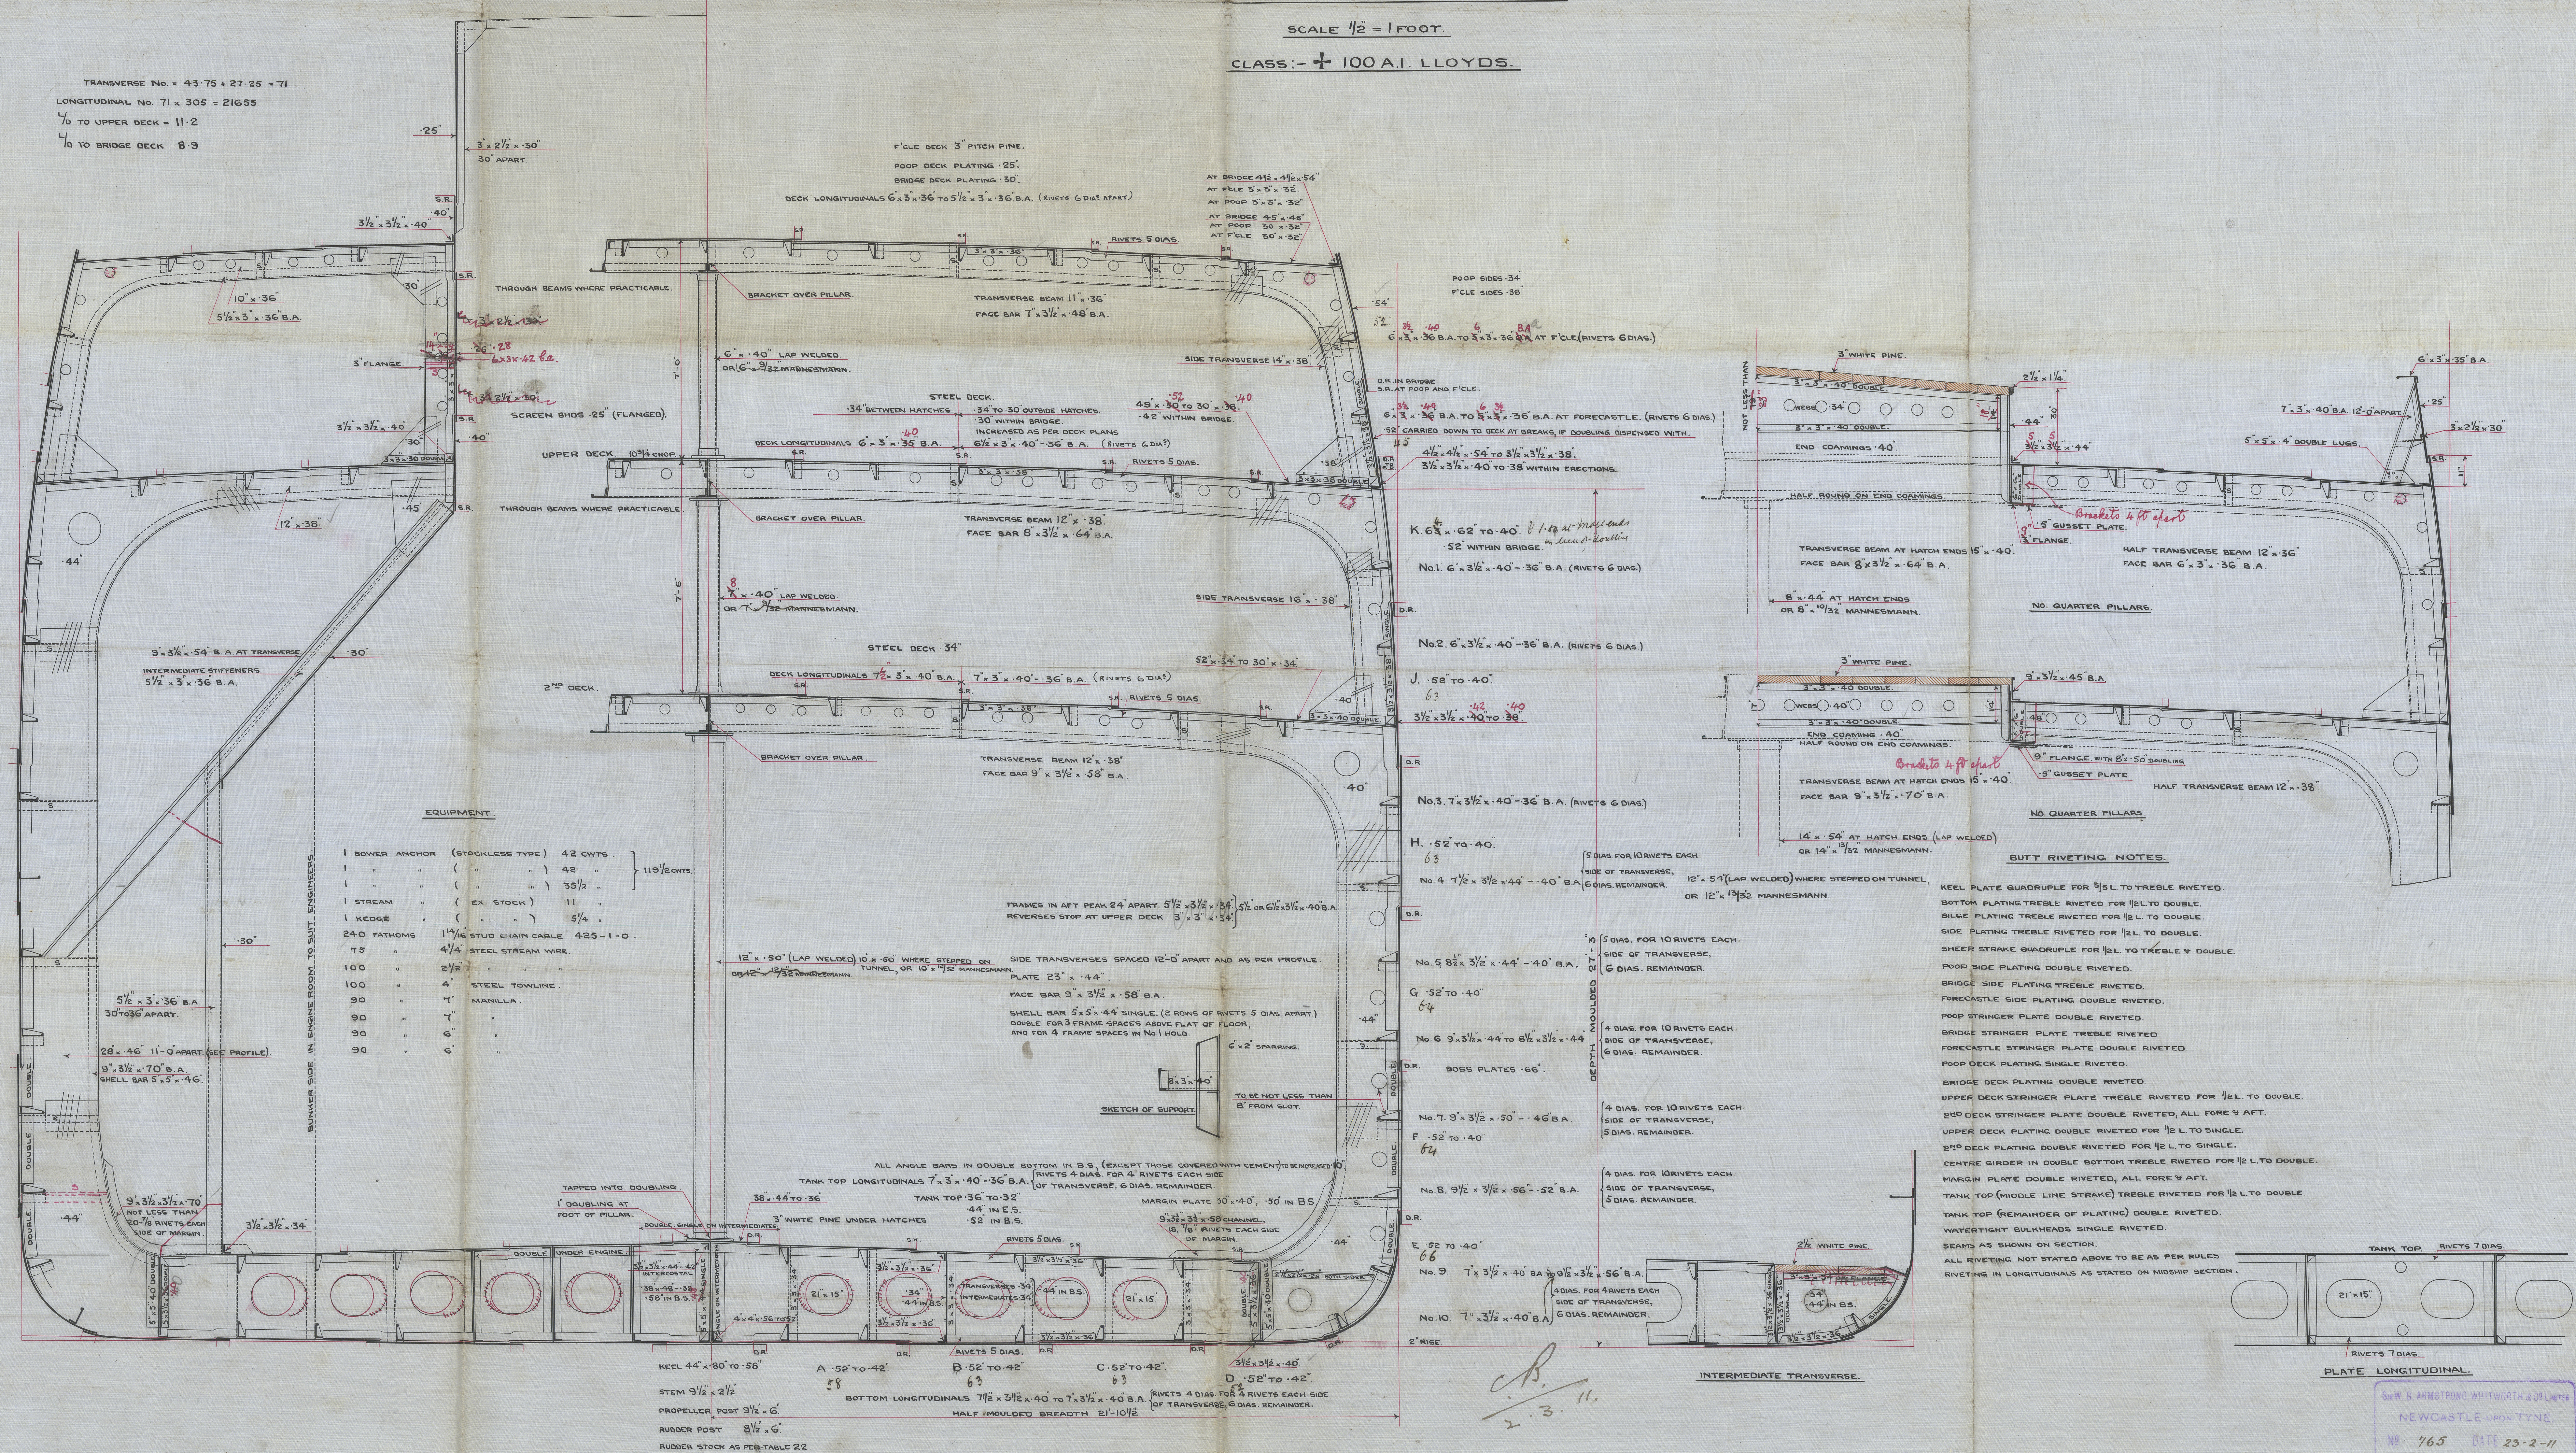

Sir W. G. ARMSTRONG, WHITWORTH & CO LIMITED
NEWCASTLE-UPON-TYNE.
NO 765 DATE 23-2-11
WALKER SHIPYARD.

S.S. "CHO-SEN-MARU"

NEWCASTLE ON TYNE

REPORT No. 61221

Sir W. G. Armstrong
Whitworth & Co.

S.S. 839-840

Midship Section

005861-005869-0033



© 2020

Lloyd's Register
Foundation