

CHANTIERS NAVALS FRANÇAIS
Siège Social : 33, Rue de Mogador, PARIS (IXe)

Expédition No _____
Plan No 1 B₁
Désignation Cargo de 3400¹³
Coupe au maître
Joint à lettre du _____
A M^r Ward

Lloyd's Register of Shipping
SURVEYORS OFFICE
17, Boulevard des Alliés
CAEN


Coupe au Maître

"Député" René Reille Sout
Caen 33 A

"Député" Gaston Dumesnil.
Caen 35.

Député Abel Ferry
Caen 37


Député Henri Dumas
Caen 49.

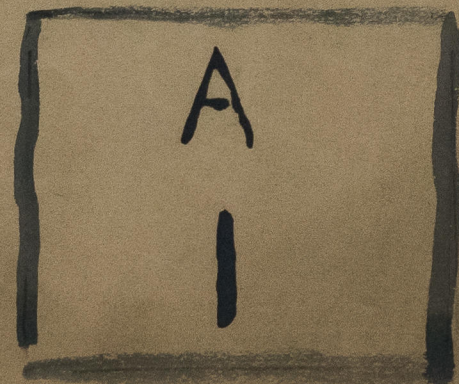

006332-006342-0002



006332-006342-0002

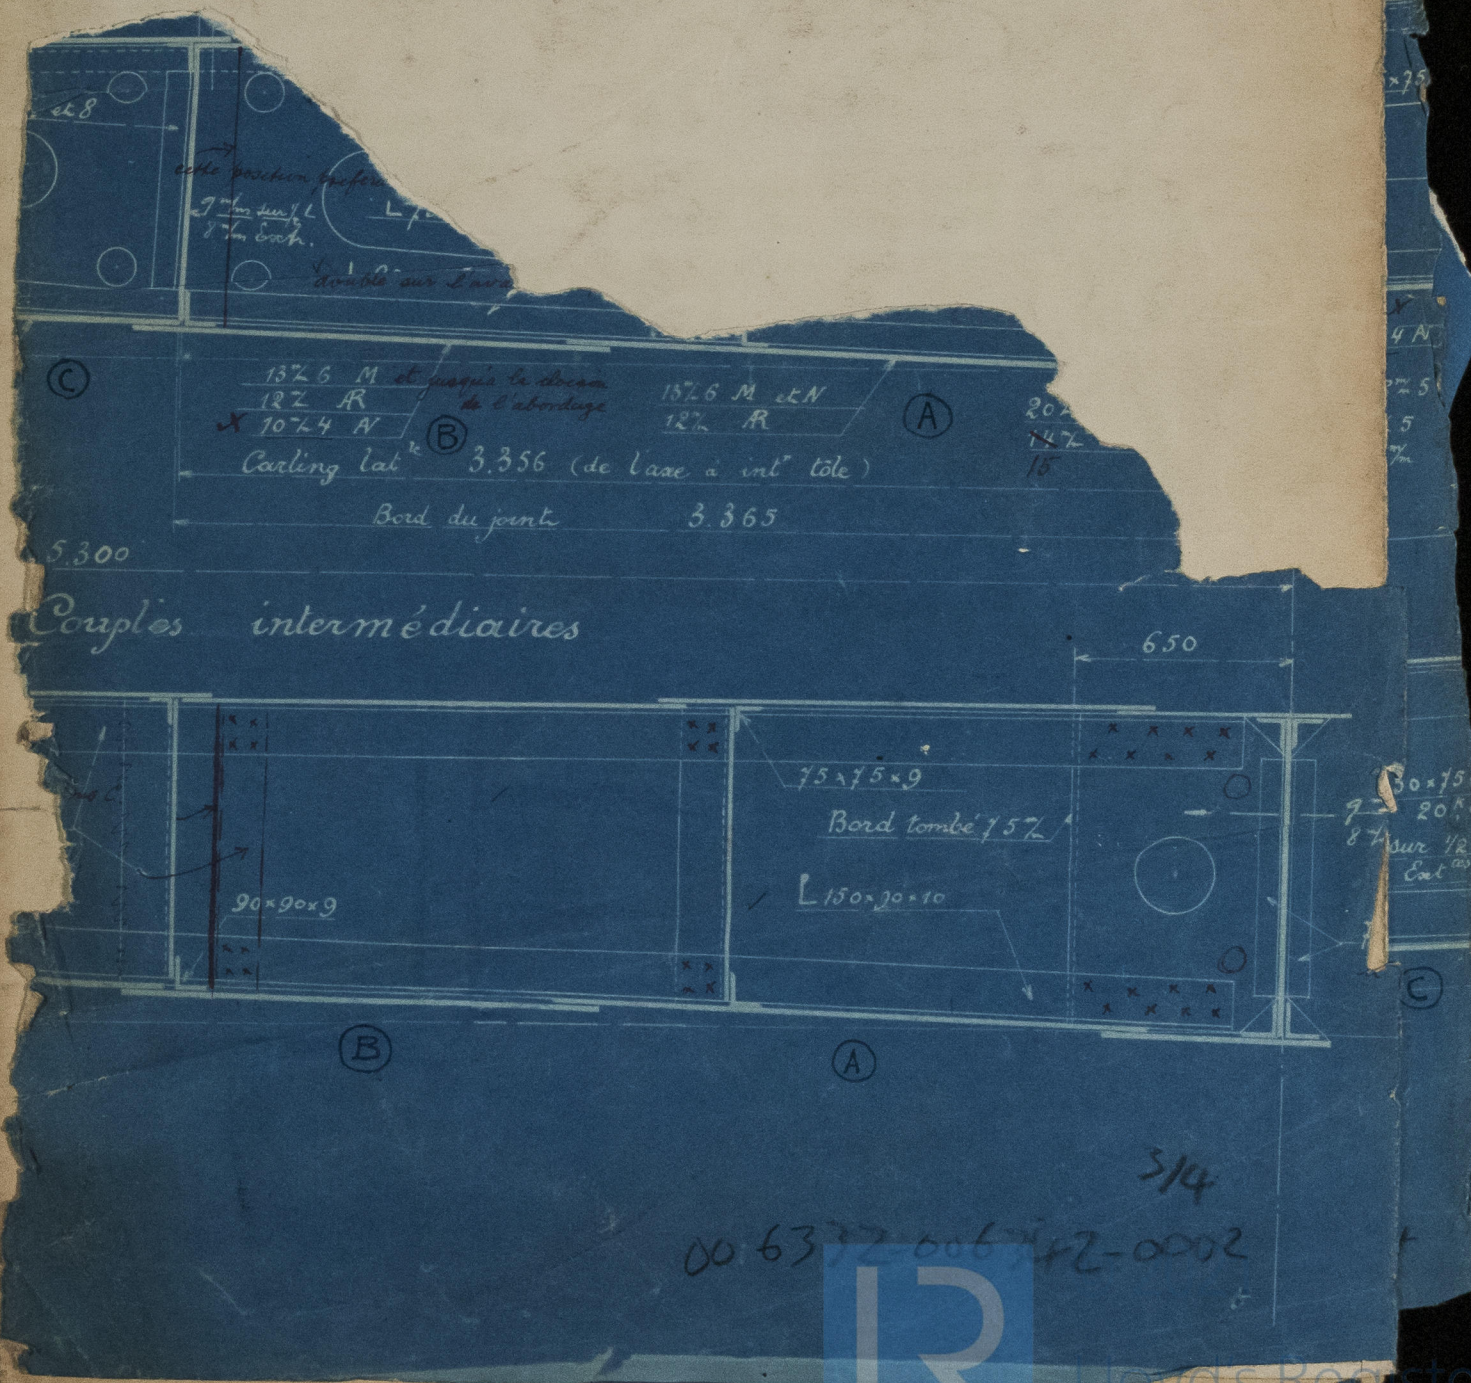

006332-006342-0002



Lloyd's Register
Foundation