

Commandes 2 à 7
Repère pour prix de revient B. 16

CHANTIERS NAVALS FRANÇAIS

Cargo-boat de 3100^t de port - Type "Marie - Louise" Cloisons étanches

Cloison étanche couple 30




"Vue de l'A"

Echelle 3^{cm} p^r m.

(Voir les grands gabarits int. 291)

Cloison étanche couple 24

"Vue de l'A"

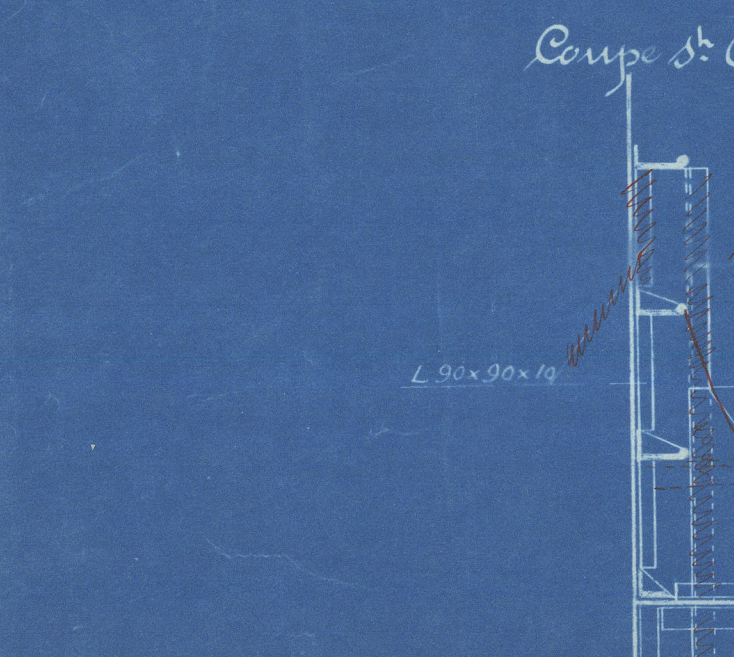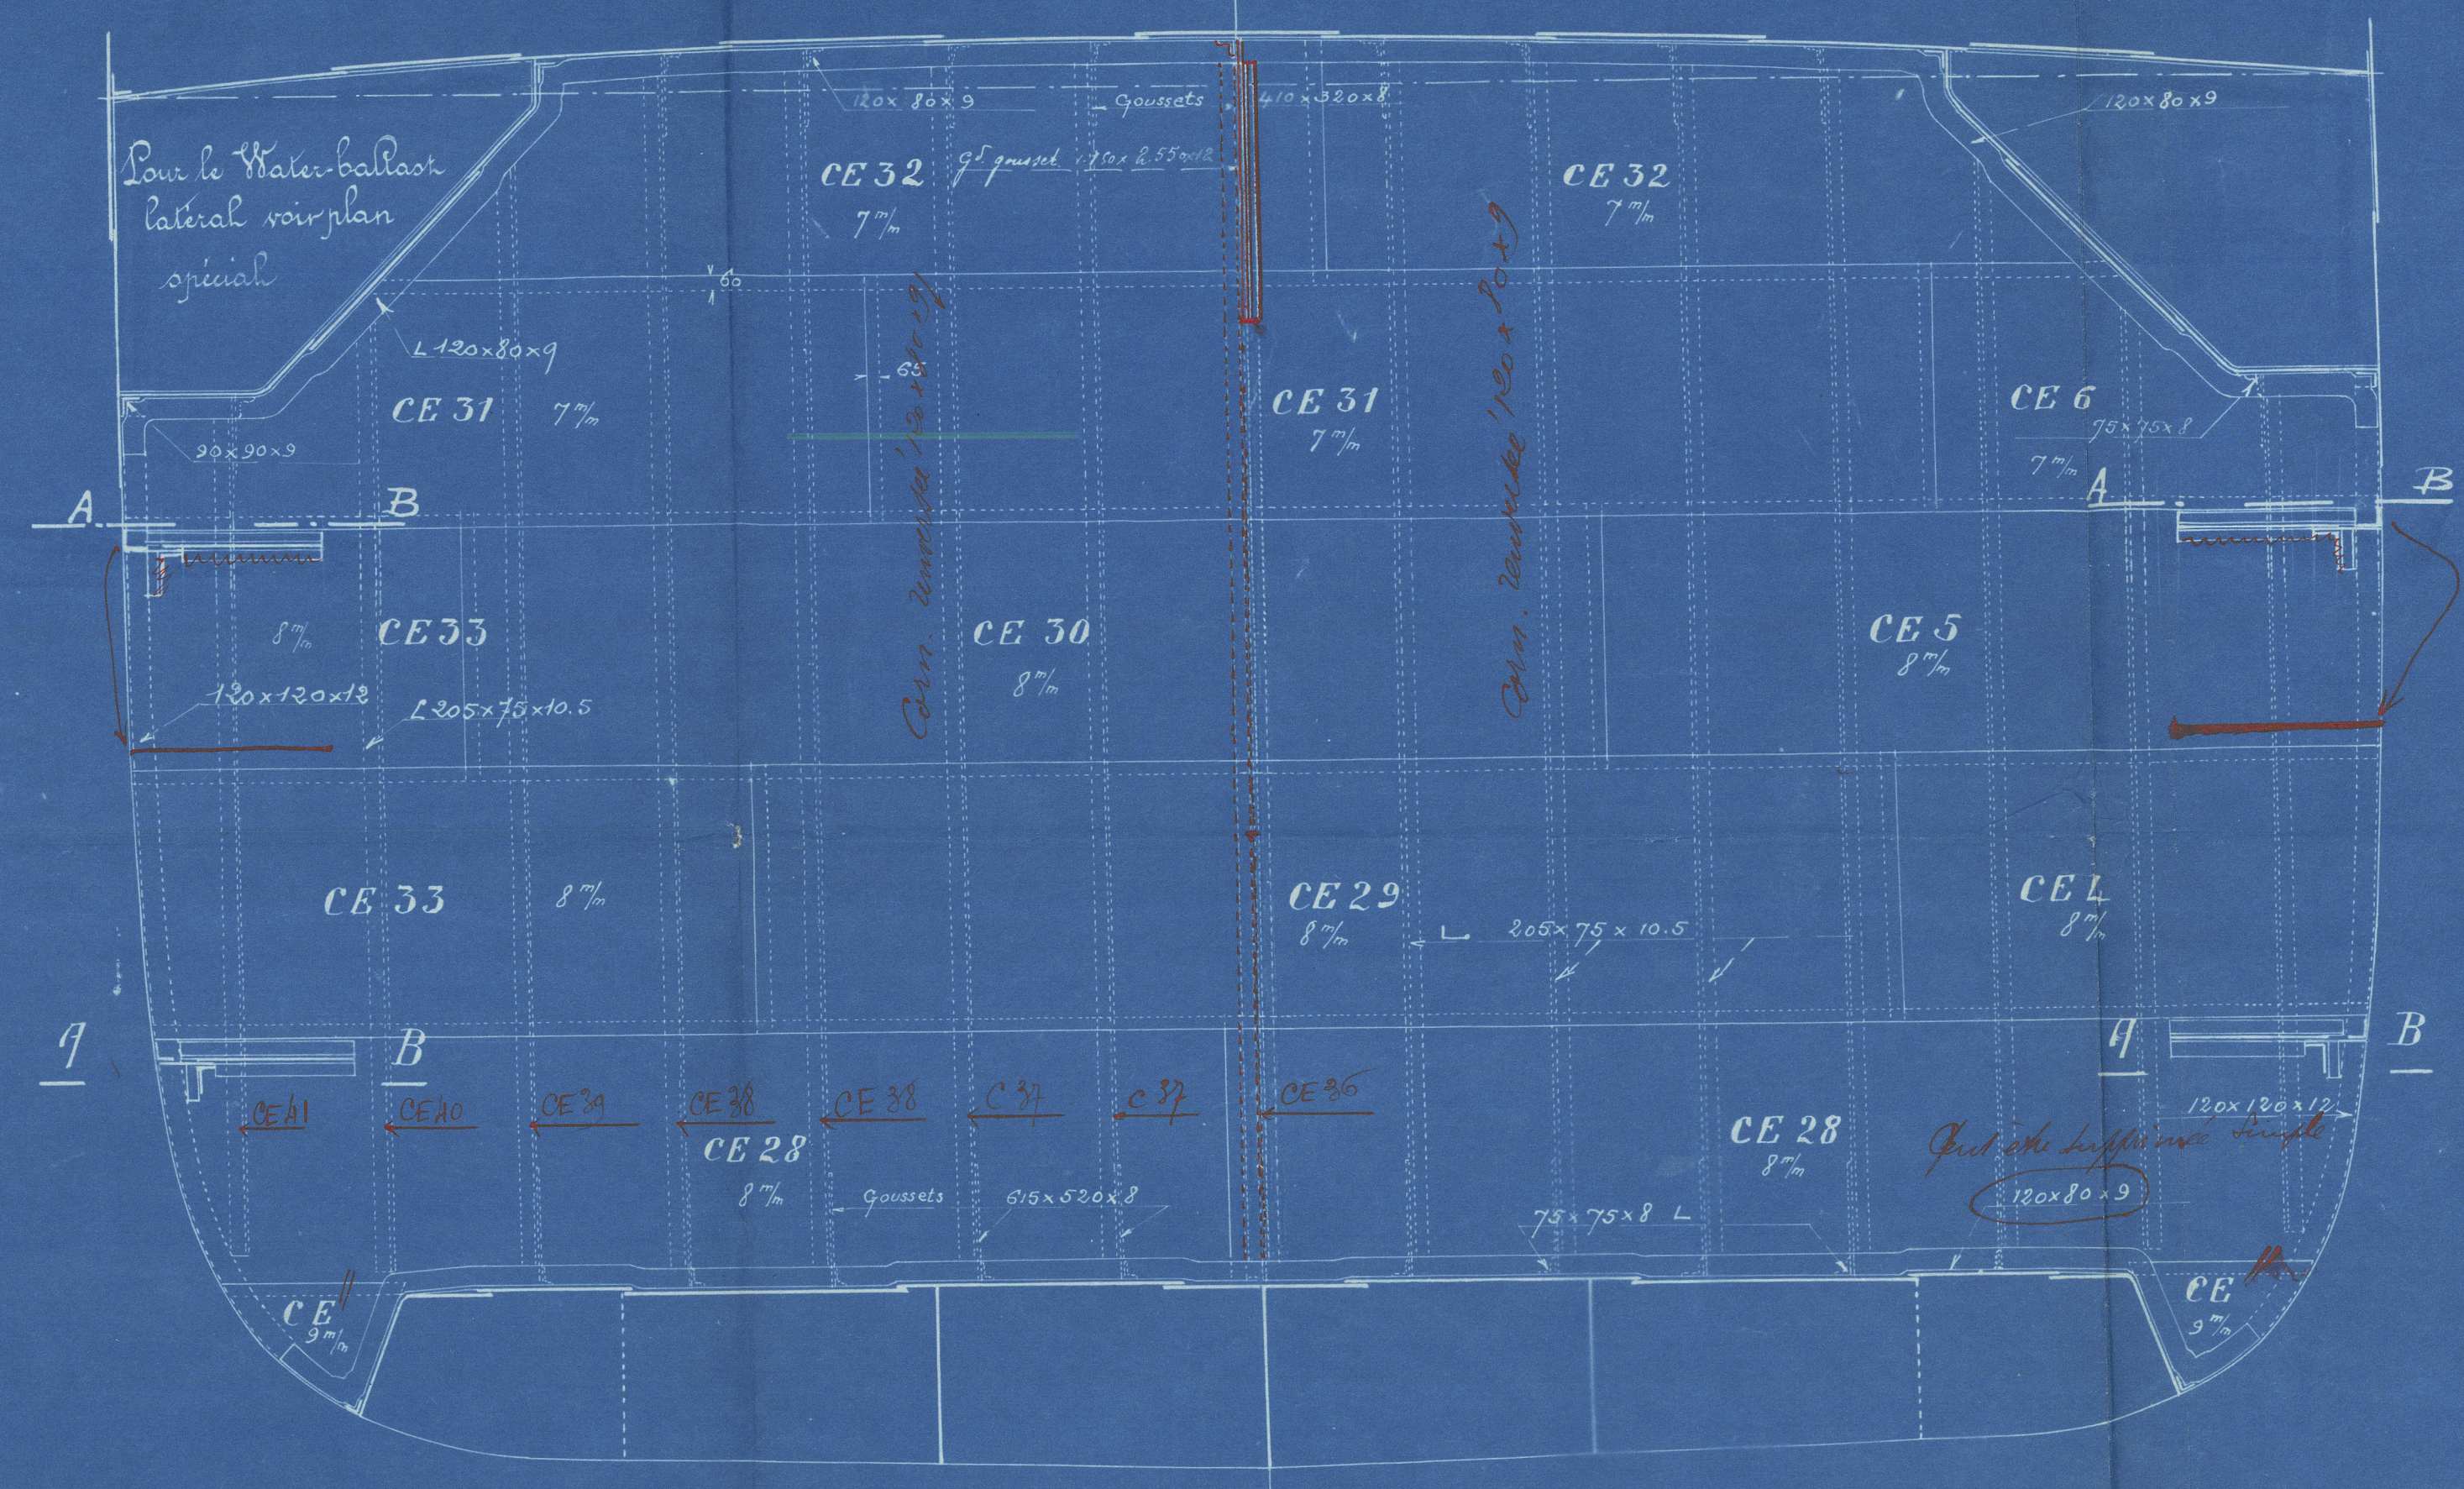
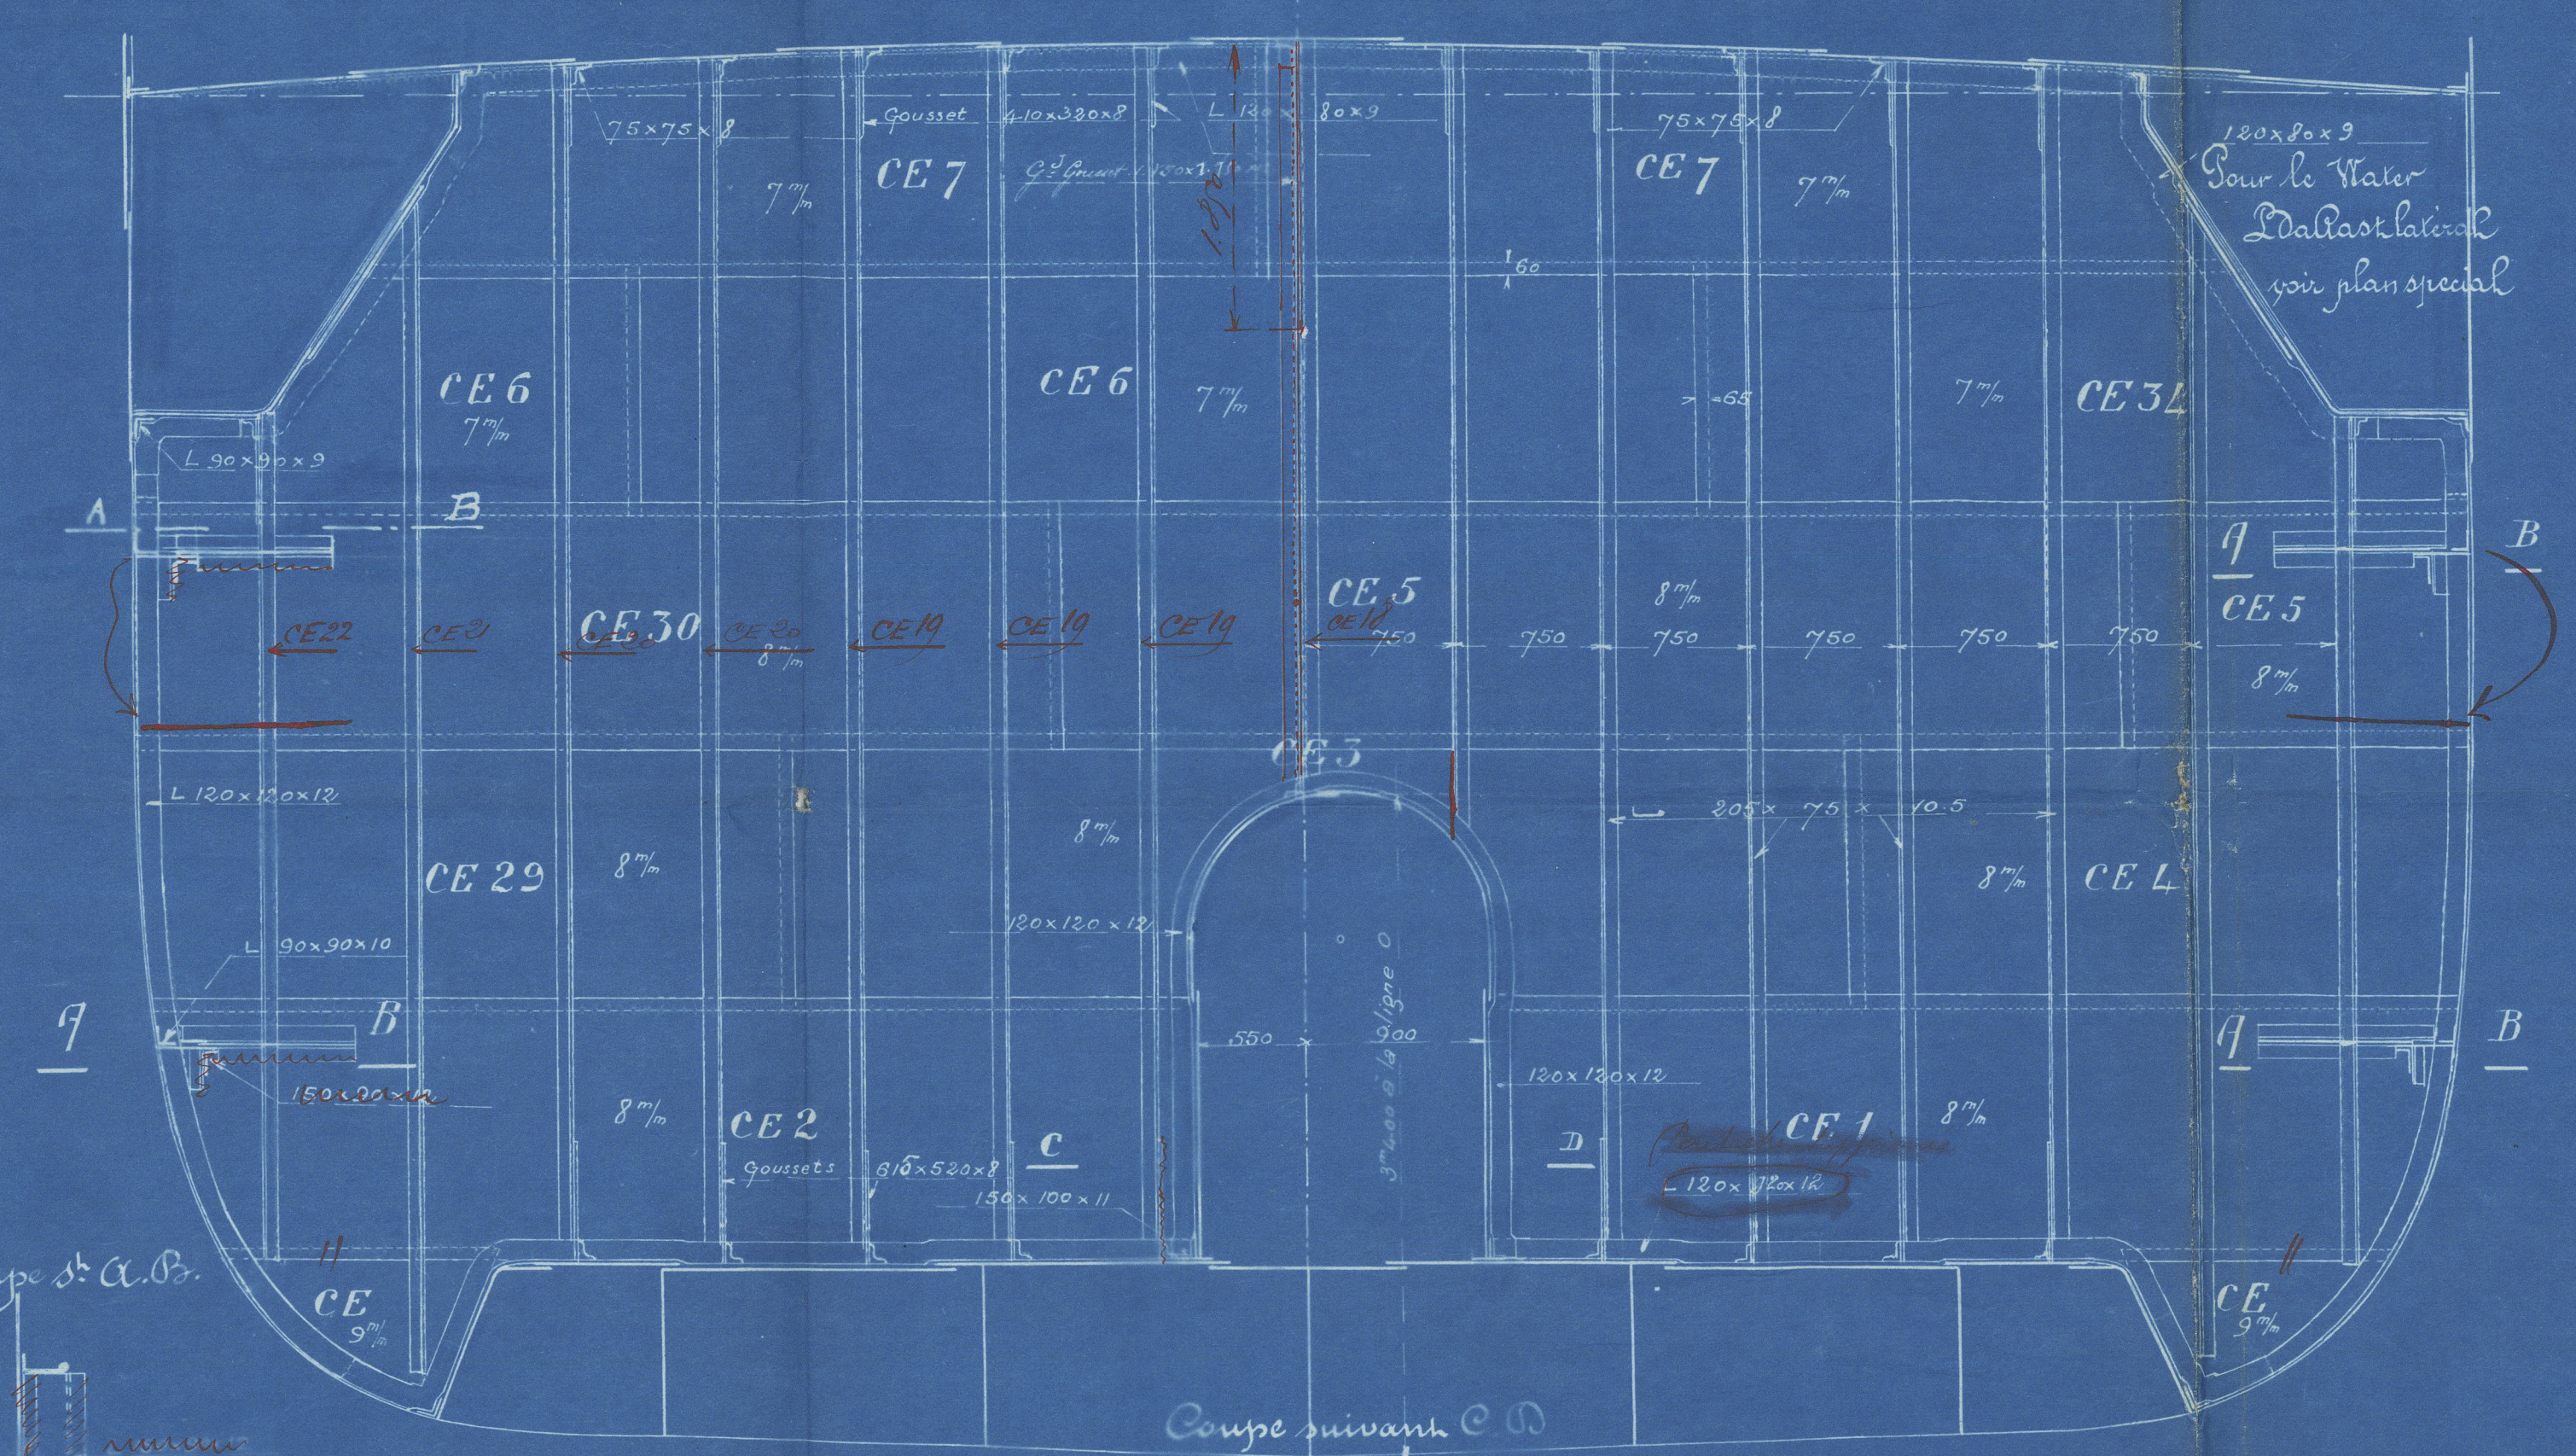


Cloison étanche au couple 48


"Vue de l'A"

Cloison étanche au couple 68

"Vue de l'A"

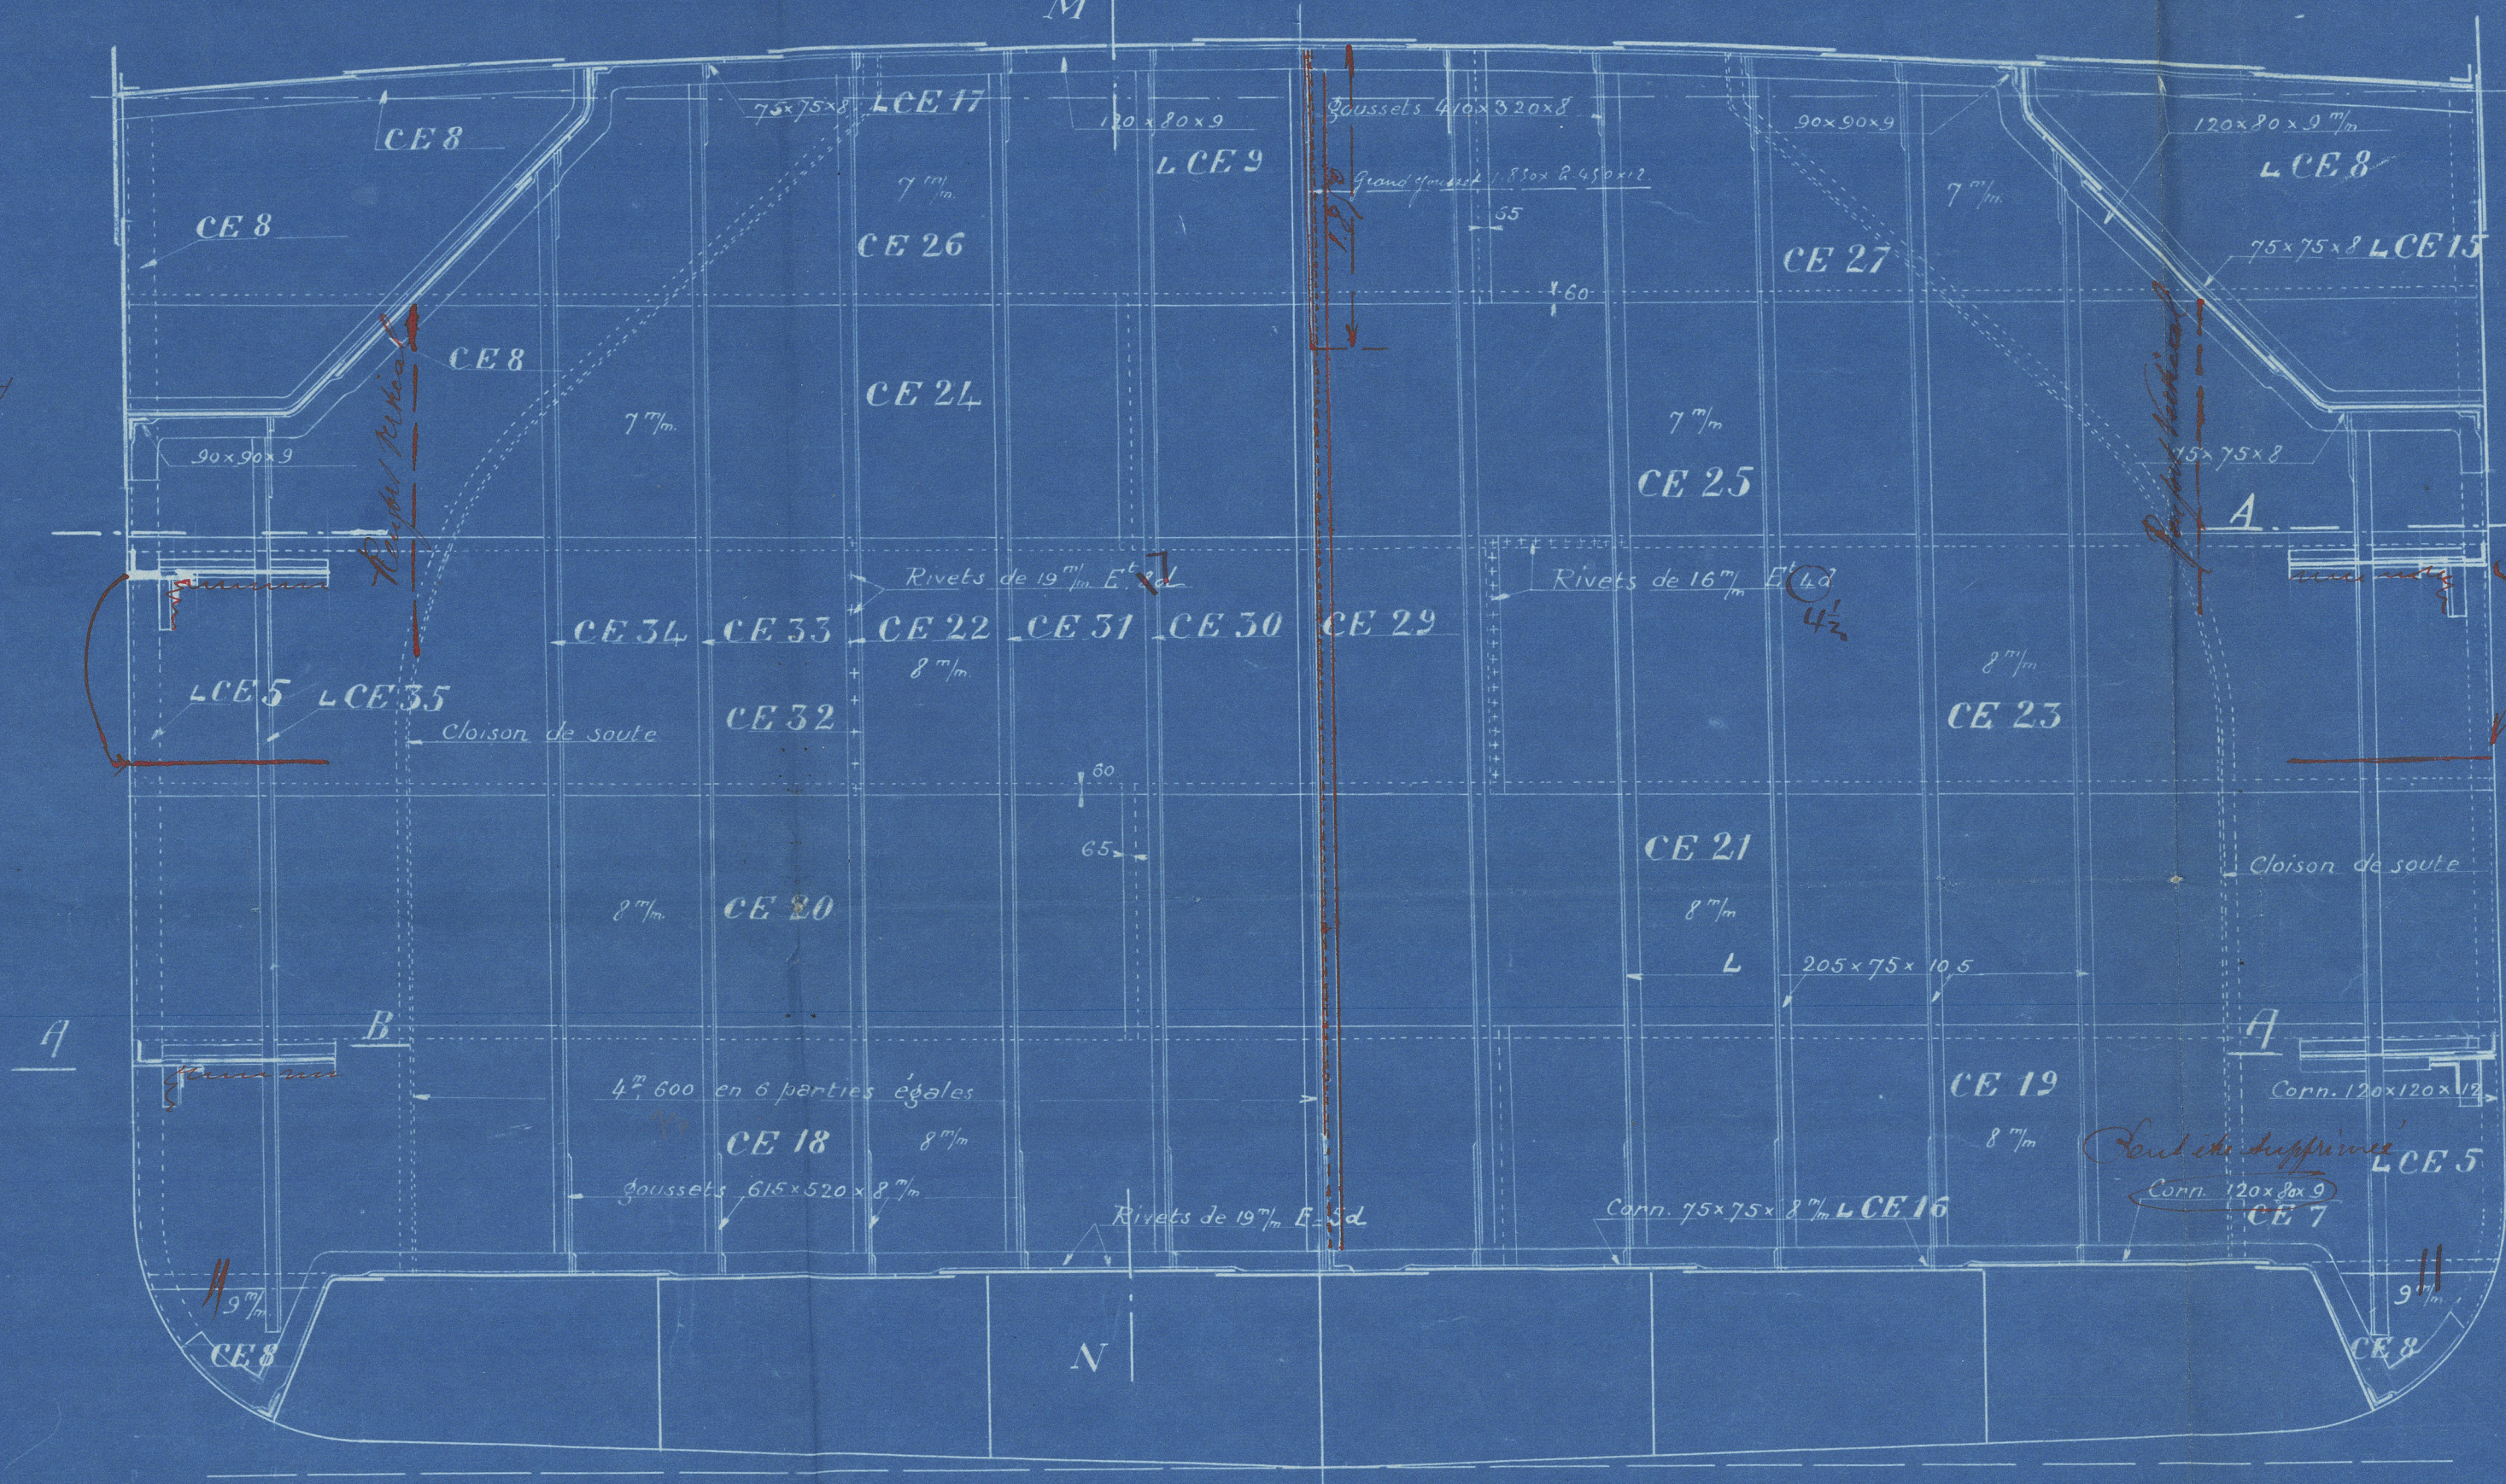
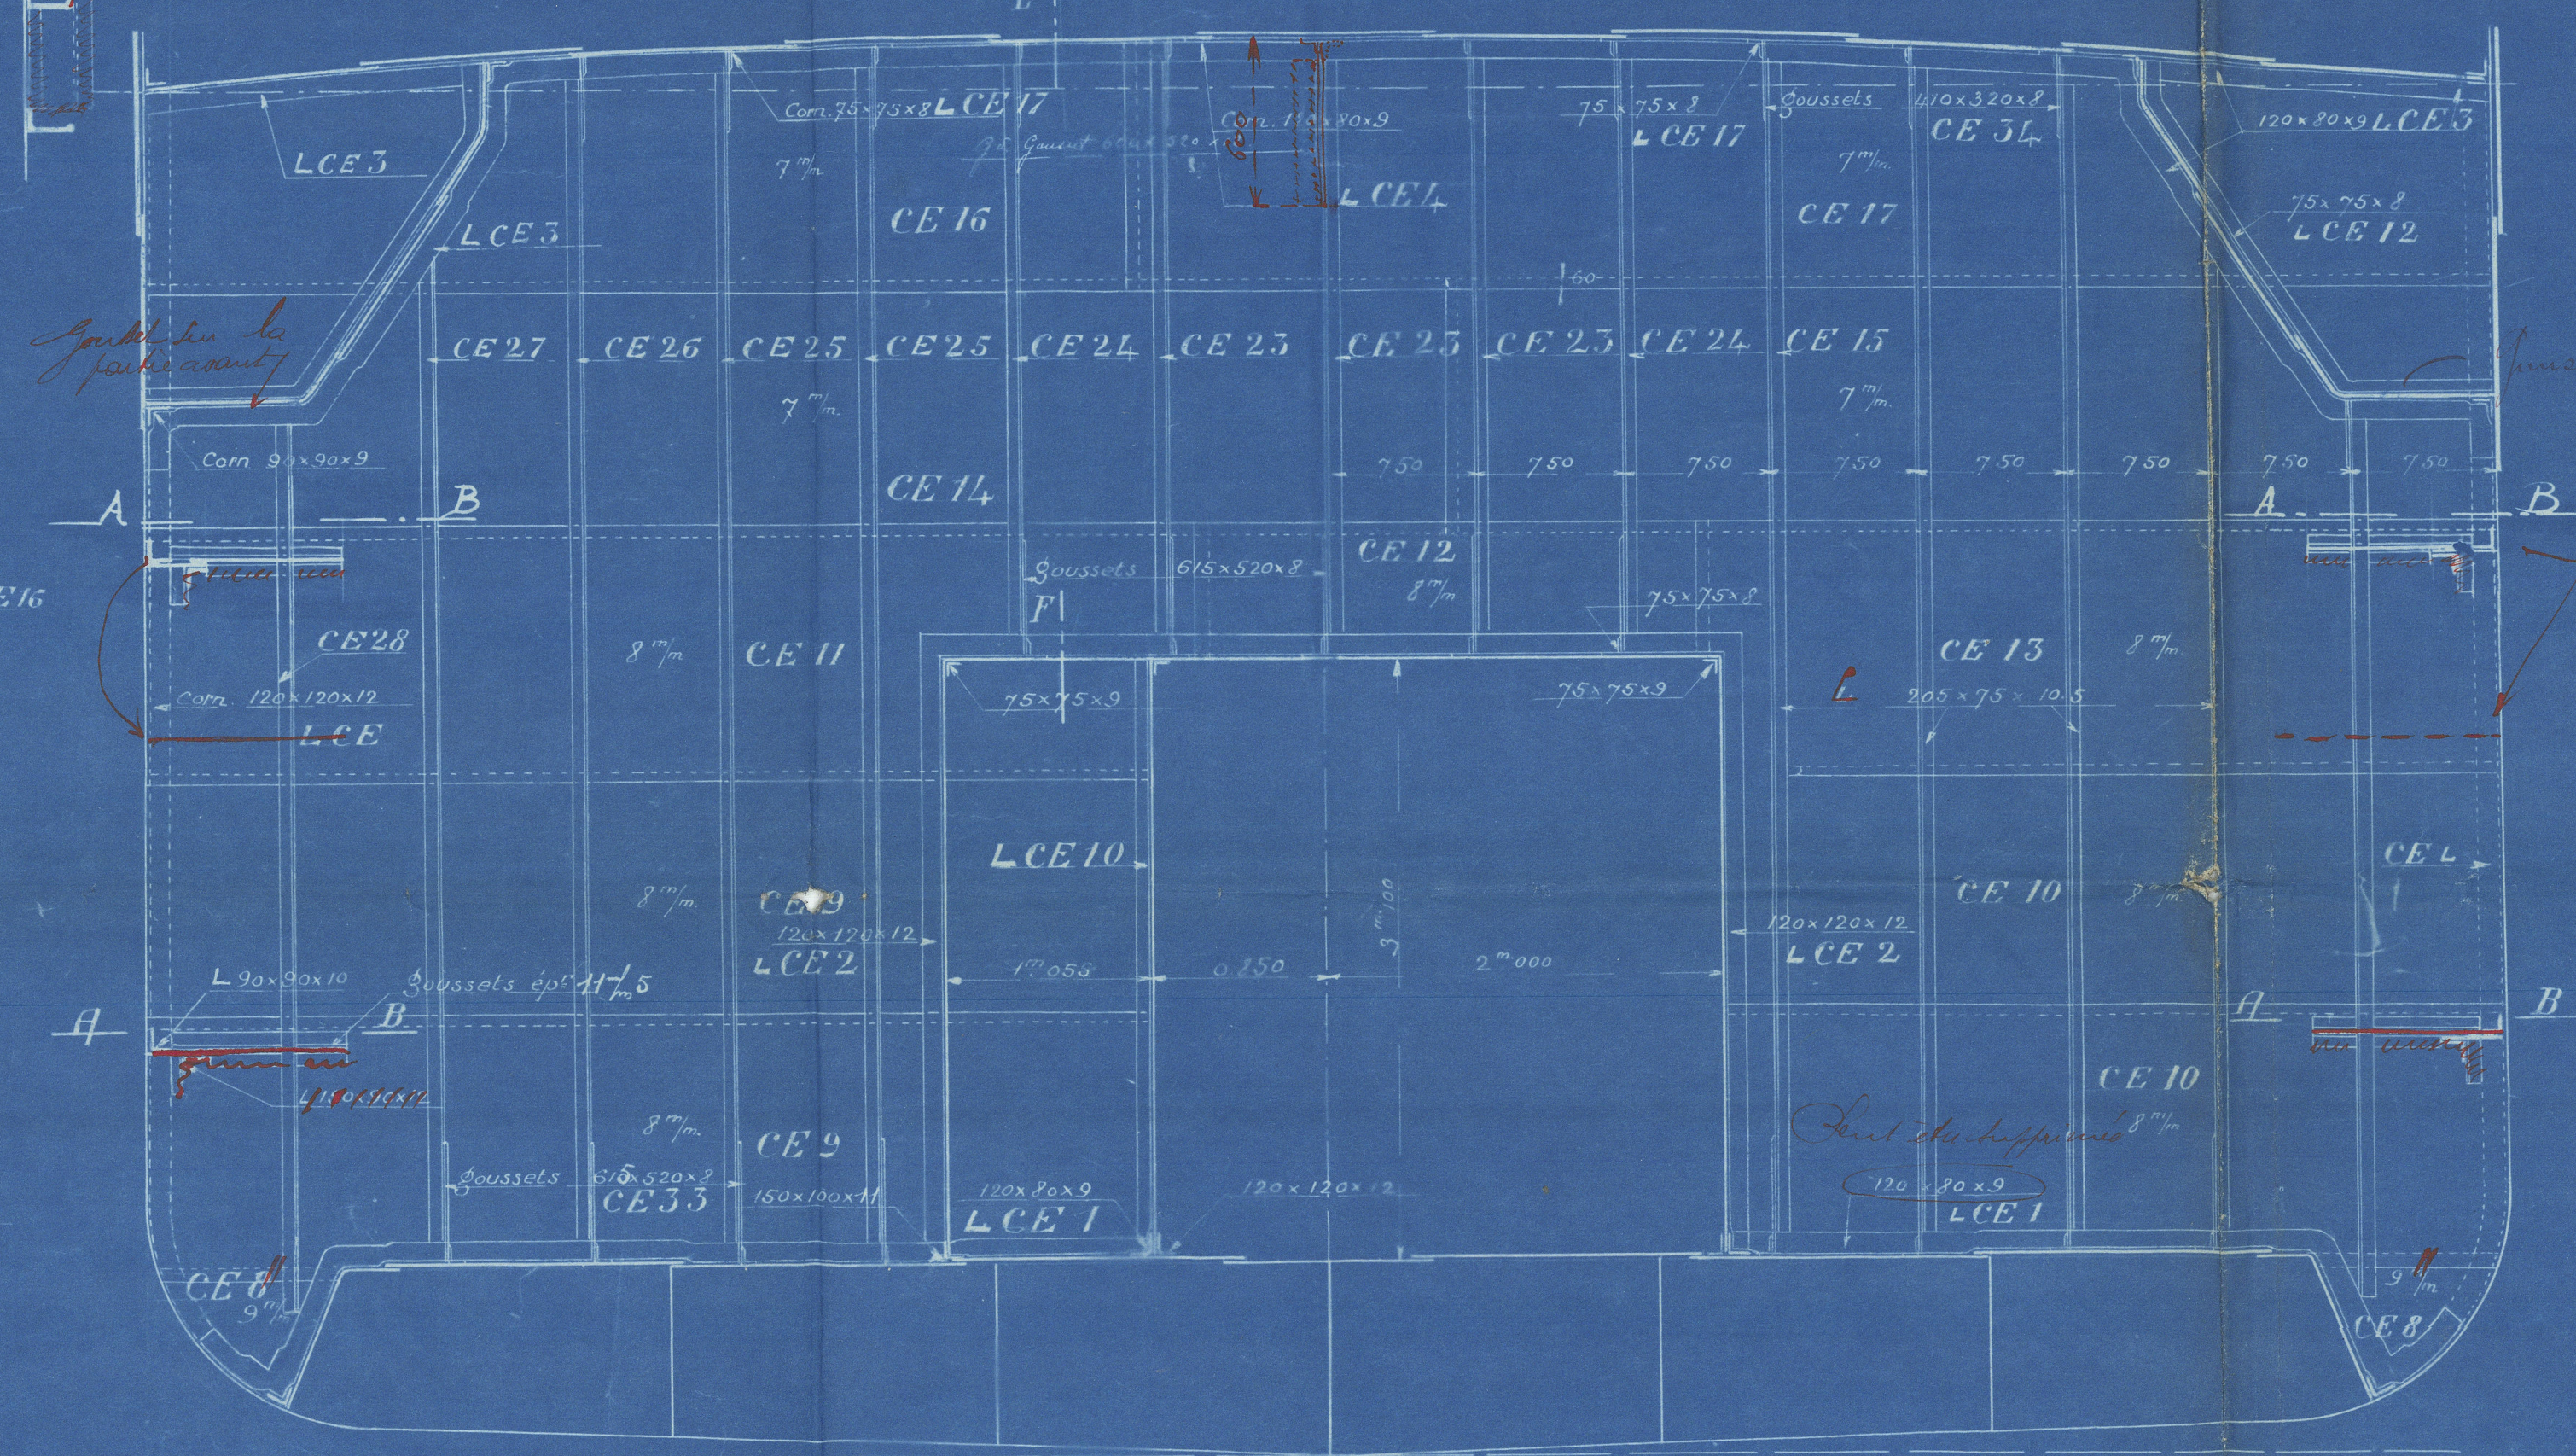


Coupe suivant M.N

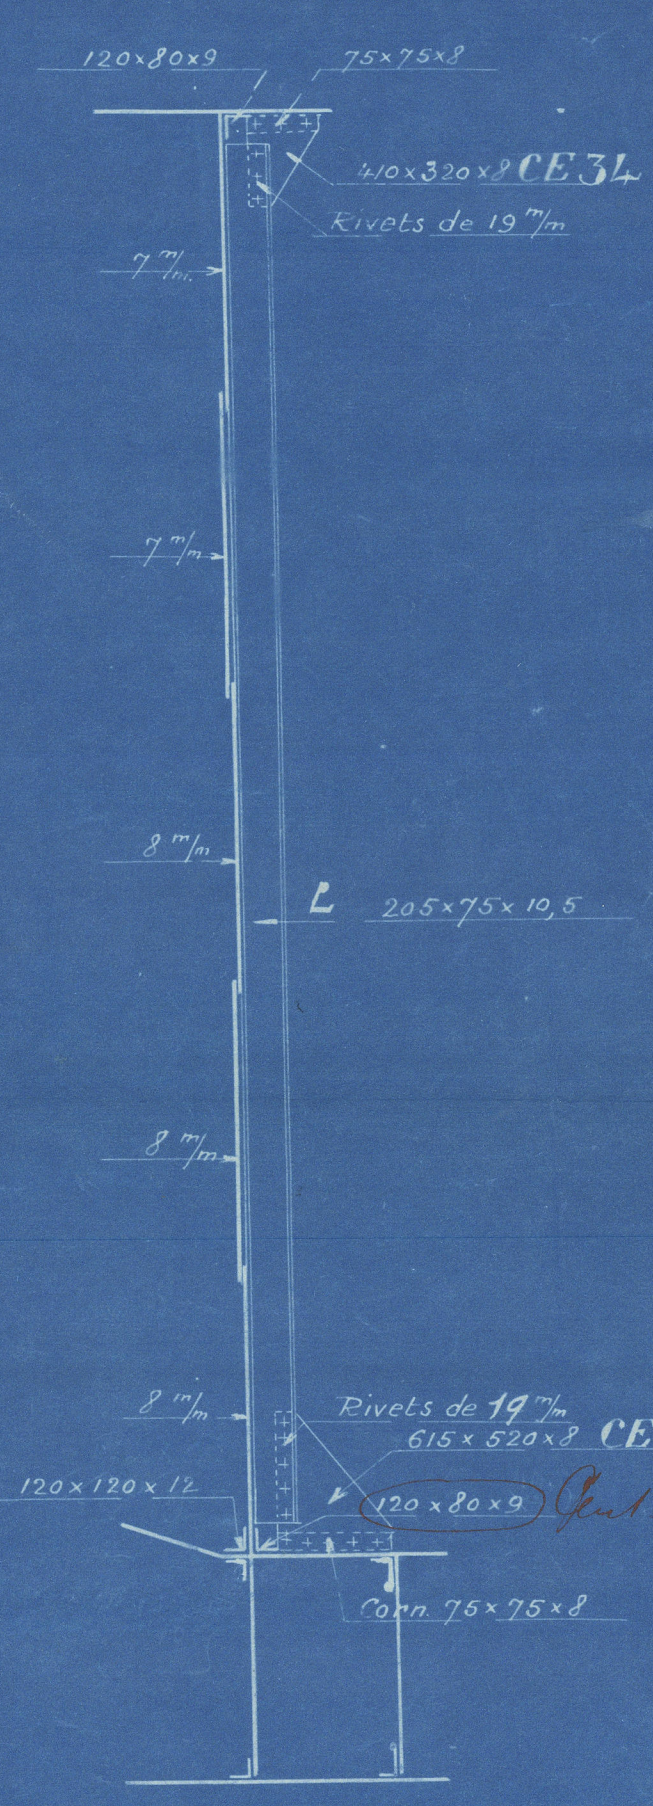

Coupe horizontale

Coupe horizontale

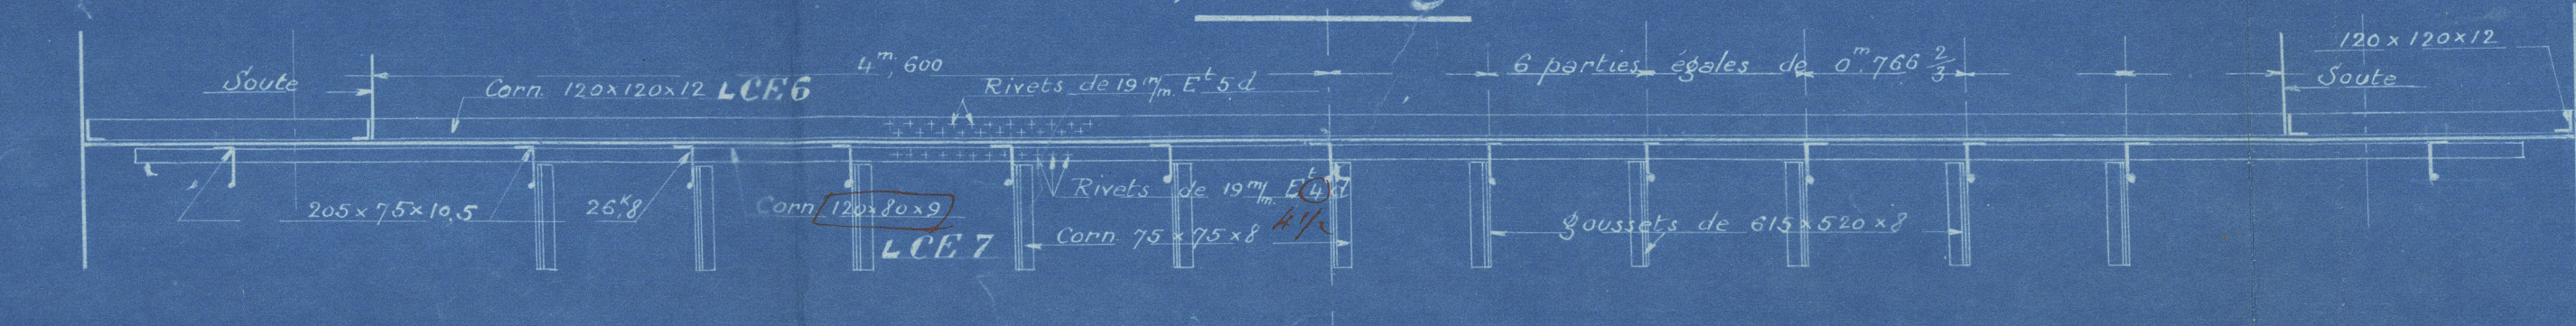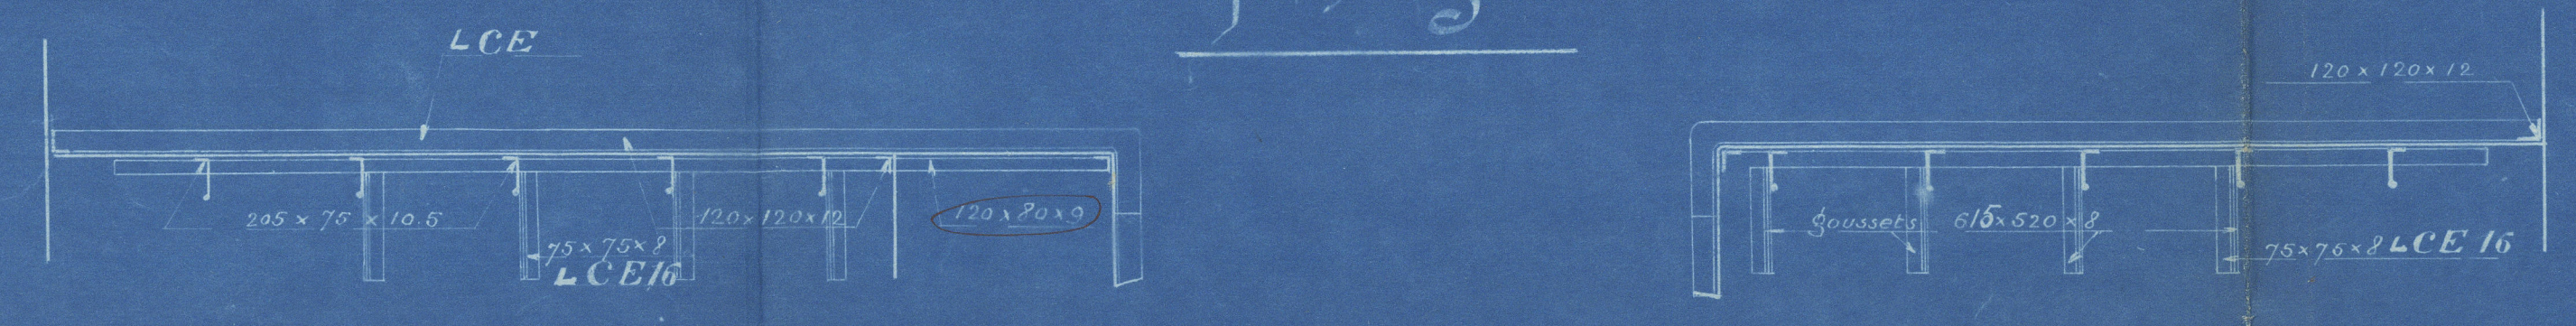

Blainville le 23 Mai 1919
La Directeur
L'Ingénieur

LLOYD'S REGISTER OF SHIPPING
PARIS


London

CHANTIERS NAVALS FRANÇAIS	
Siège Social : 33, Rue de Magador, PARIS (IX ^e)	
Exposition N ^o	152- 17/10/19
Plan N ^o	9-F-1 bis
Désignation	Cargo de 3.100 t (M ^e)
	Chaisons étanches
	9 th Linklater

20 $\frac{c}{s}$ Deputé René Leille

Caen 33rd

Gen Box 2655

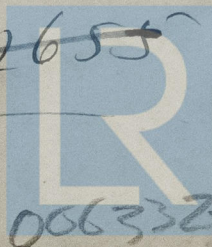

© 2021

Lloyd's Register
Foundation