

# CHANTIERS NAVALS FRANCAIS

Cargo de 3100<sup>TS</sup> de port en lourd


Type "Marie Louise"

## Coupe longitudinale d'échantillonnage et d'épontillage

Echelle 1/100

### Dimensions principales

Longueur entre perpendiculaires	81 <sup>m</sup> 28 <sup>0</sup>	Longueur hors 81 <sup>m</sup> 26 <sup>m</sup>
Largeur hors membrures	12 <sup>m</sup> 00 <sup>0</sup>	
Croix sur quille à la ligne des baux du pont au milieu	7 <sup>m</sup> 00 <sup>0</sup>	

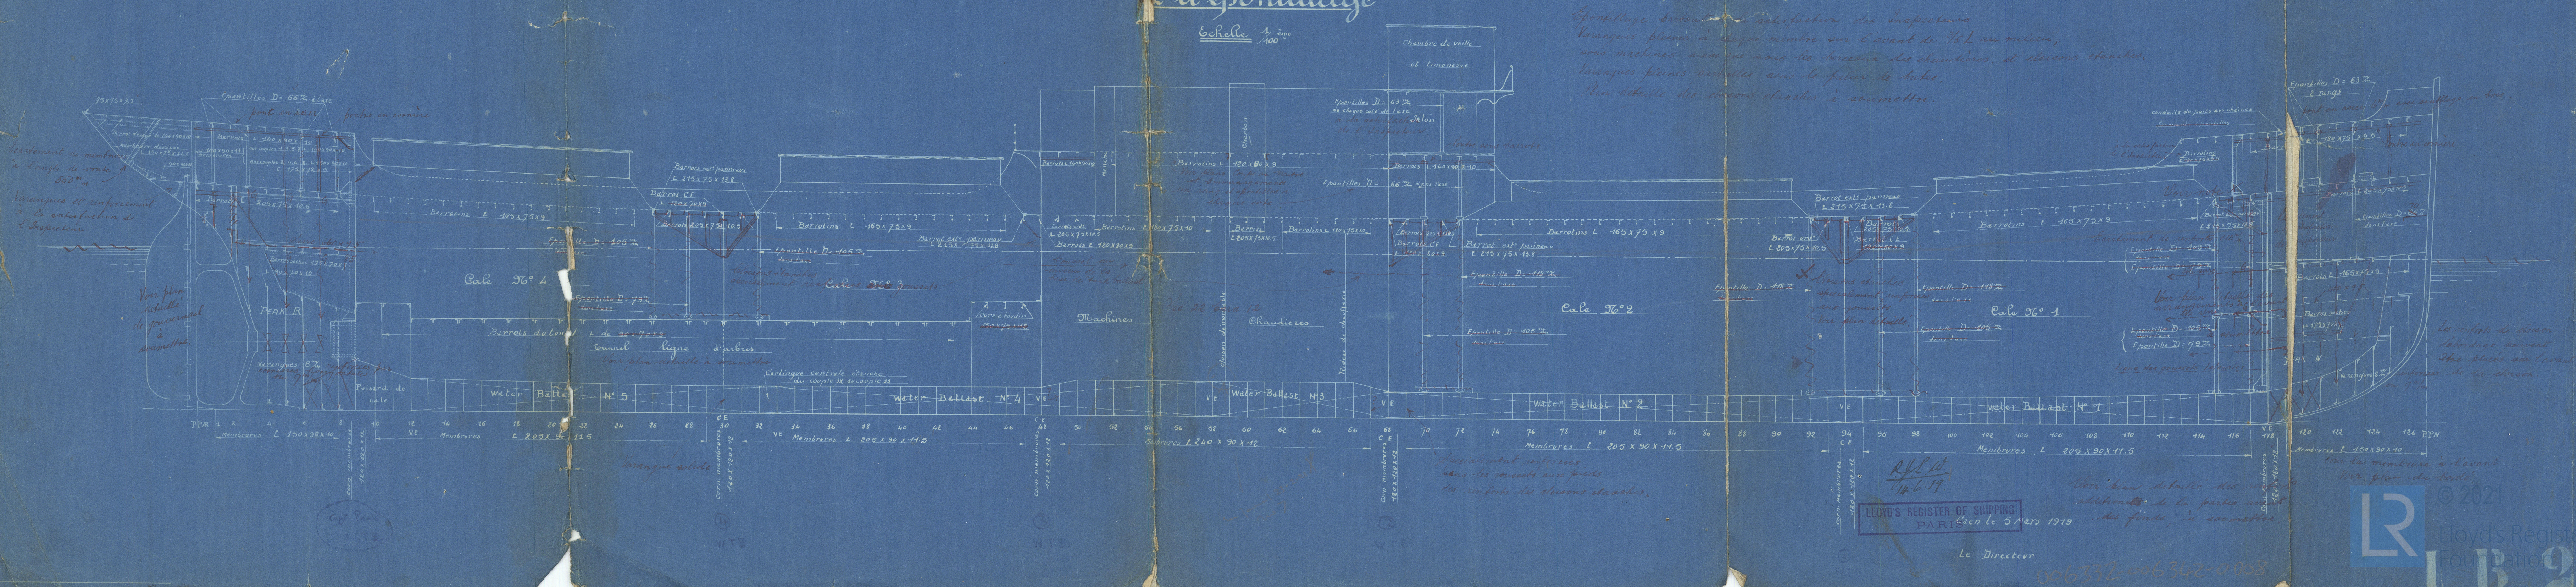



CHANTIERS NAVALS FRANÇAIS

Siege Social: 33, Rue de Mogador, PARIS (IX<sup>e</sup>)

Expédition N°

Plan N° 1 B 2

Désignation Cargo de 3. 100 T<sup>es</sup>

Coupe longitudinale, d'échantillon

Joint à laire du ramage et d'épouillage

A M<sup>r</sup> Ward

Lloyd's Register of Shipping

SURVEYORS OFFICE

17, Boulevard des Alliés

CAEN

TRANSPORT

EX








D 42 B.


A

2

006332-006342-0006




IB 2

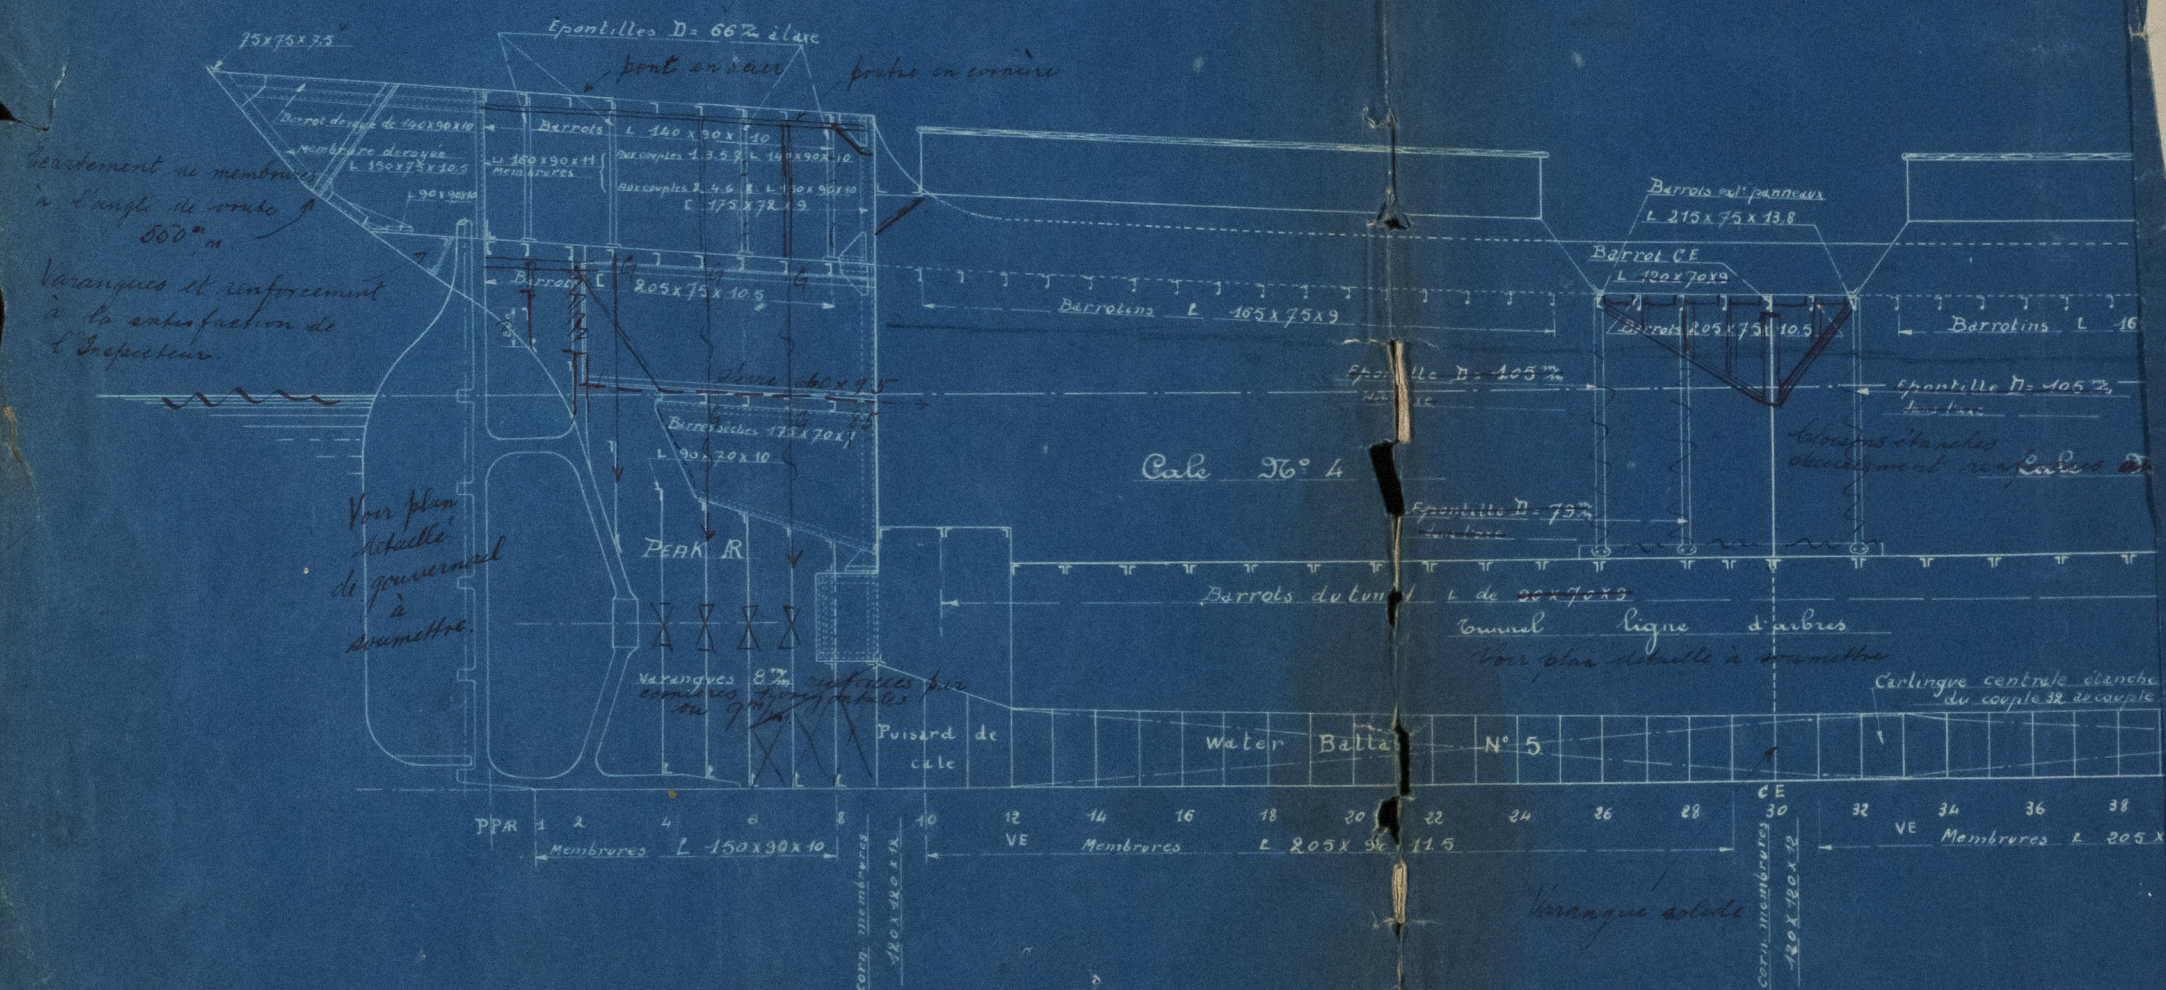

G. P. Penh  
W.T.B.

W.T.B.

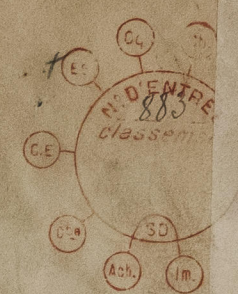

006332-006342-008



© 2021  
Lloyd's Register  
Foundation