

— S. S. N^o 520 —

— SEZIONE MAESTRA —

CLASSE: A-4-G.L.II DEL VERITAS AUSTRO-UNGARICO

RISPETT. ✠ 100 A₁ DEL LLOYD REGISTER

SERVIZIO NELL'ADRIATICO

— SCALA 1:24 —


DIMENSIONI PRINCIPALI:

$$\begin{aligned} L &= 226.08^{\circ} \\ B &= 34.44^{\circ} \\ D &= 15.75^{\circ} \\ D_1 &= 23.25^{\circ} \quad (\text{SERVE PER IL SHADEDECK, LA CINTA E IL FILO SOTTO LA CINTA}) \\ \alpha &= 13.00^{\circ} \end{aligned}$$

$I^{\circ} N^{\circ}$ TRASVERSALE: $(B+D) = 50.19$
 $I^{\circ} N^{\circ}$ LONGITUD. : $\angle(B+D) = 11346.95$
 II° " : $\angle(B+D) = 13037.94$

PROPORZIONI :


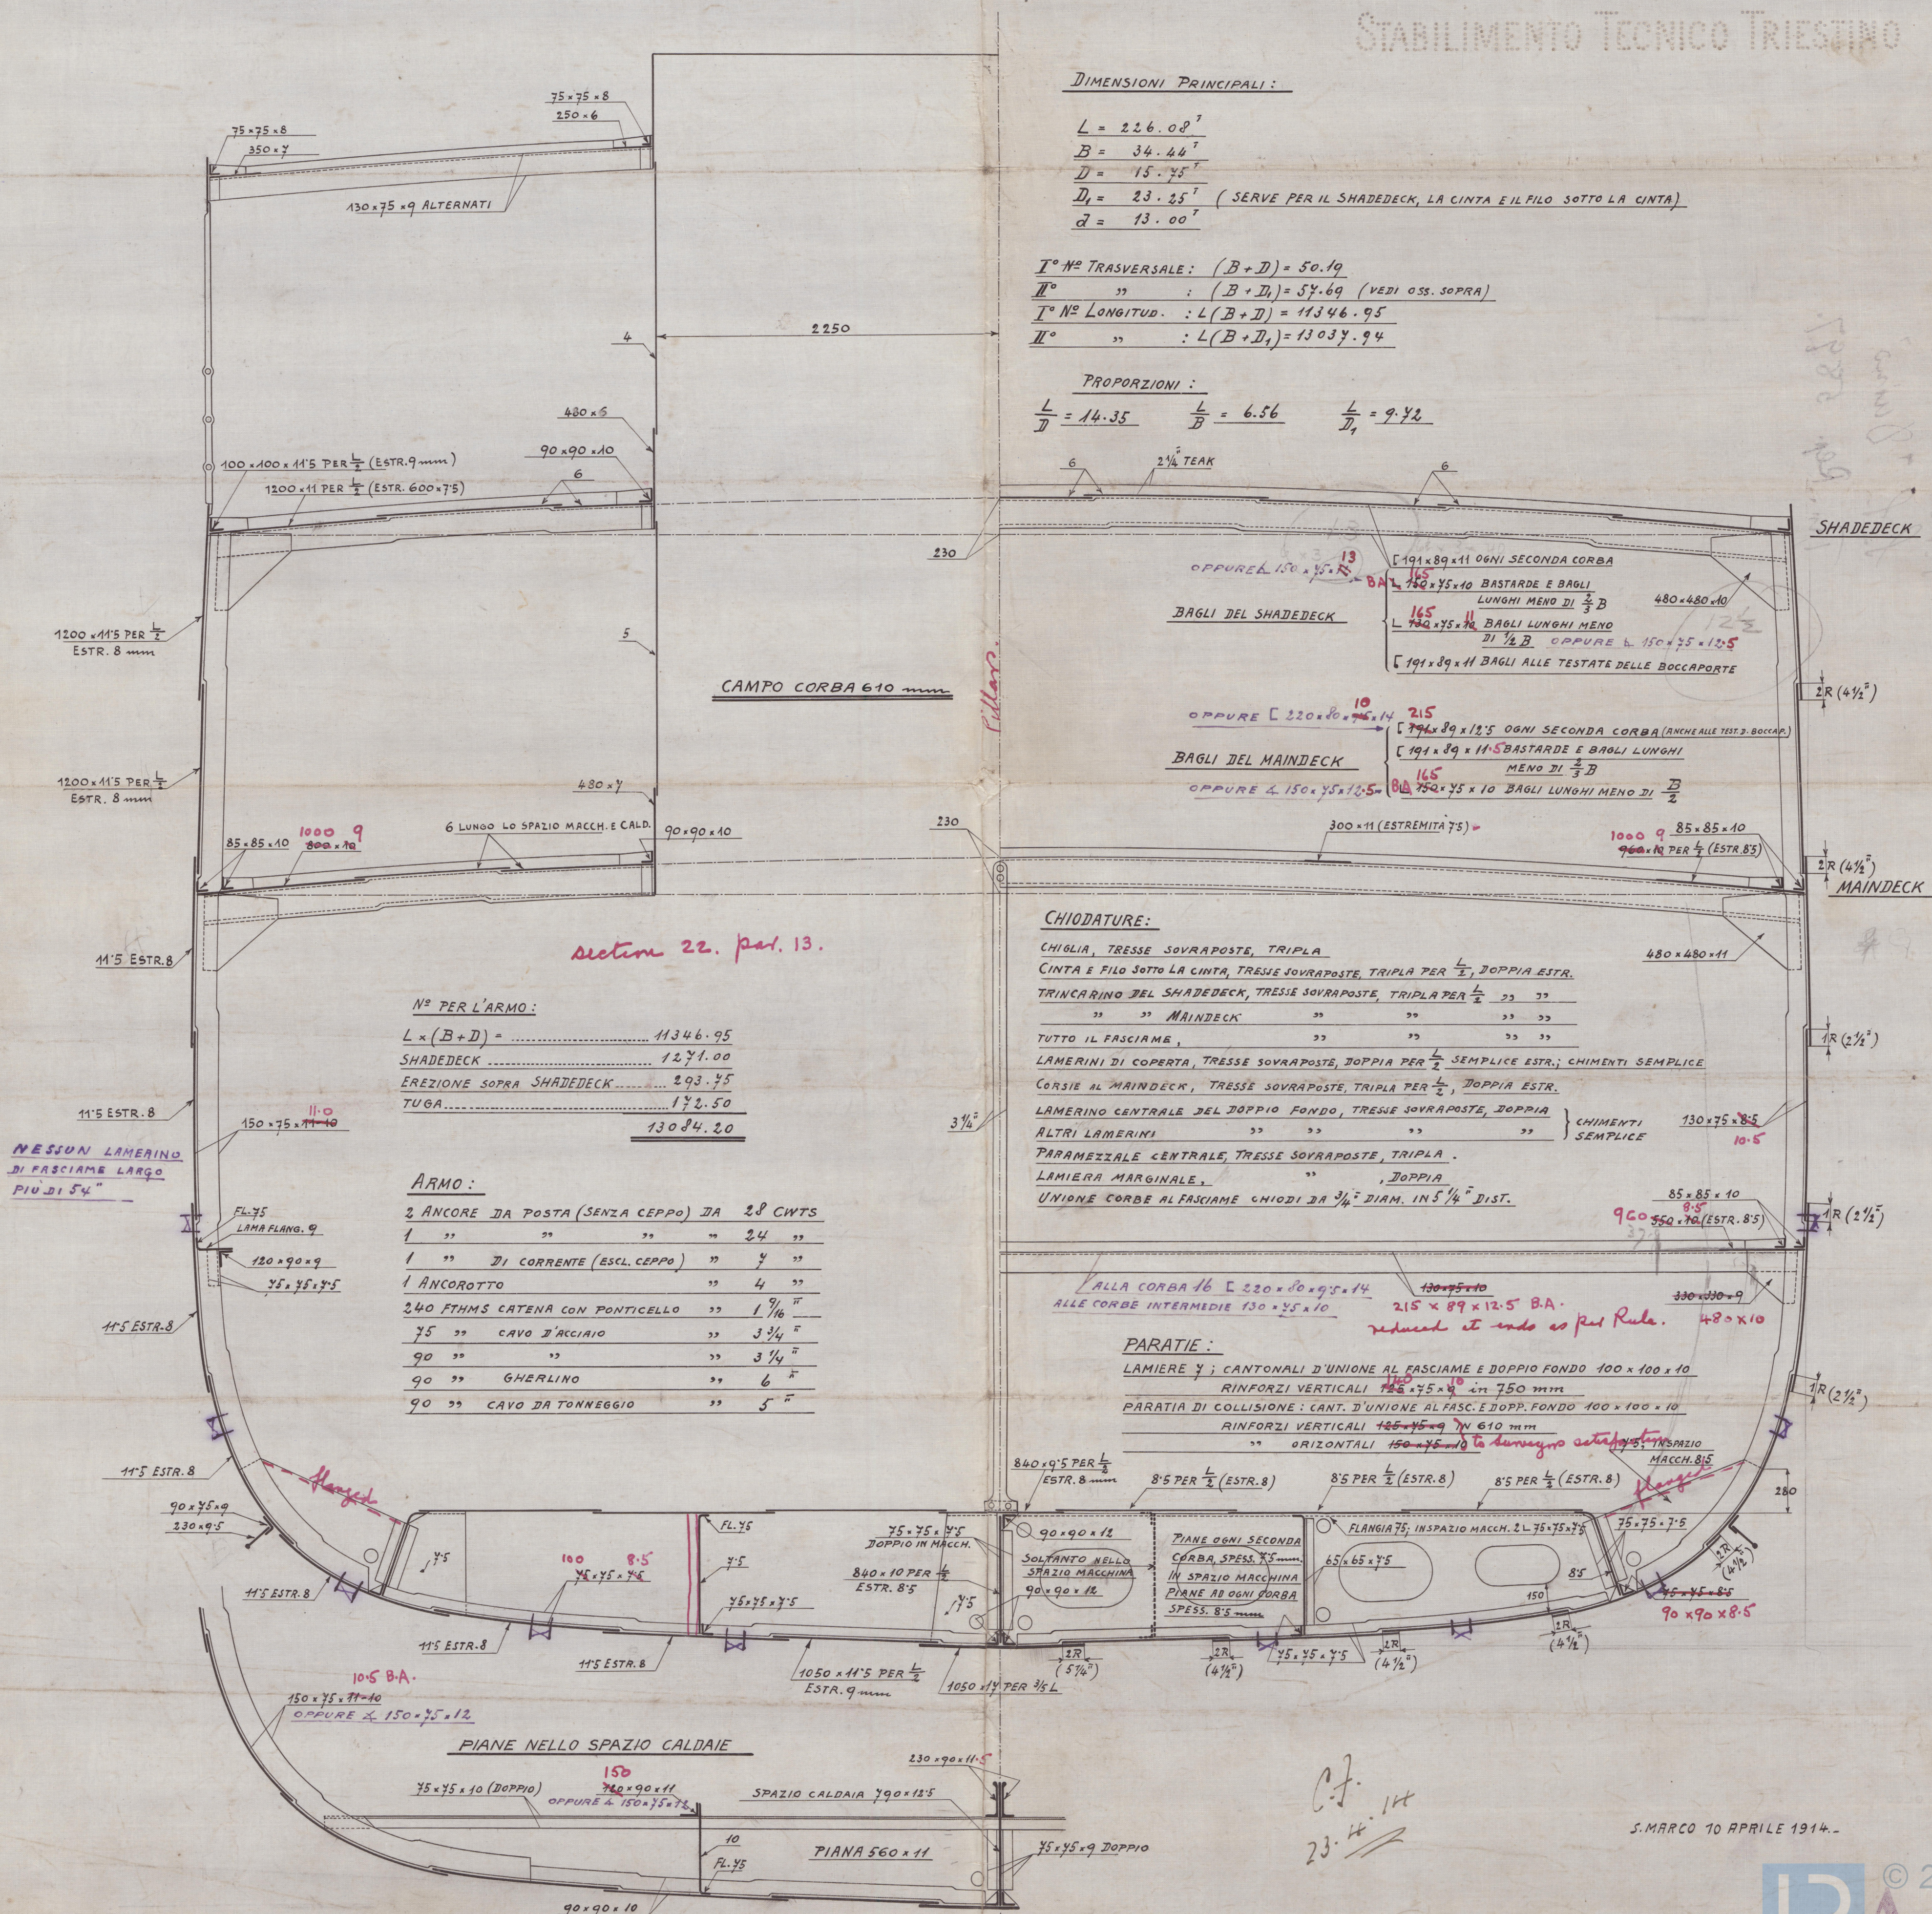

S. MARCO 10 APRILE 1914.

S.T.T. 520,
 S. L. "Quino"
 Tr. Rep. 5897.



© 2020

Lloyd's Register
Foundation

Lloyd's Register
Foundation