





織殿丸

燃油管裝置

尺度八分毫吋三毫呎ト



神戶製鋼所  
機磨造船工場設計課

主任	
調査	
製圖	寫圖
大正 11 年 12 月 21 日	

圖面番	
出圖番	34687

先附配面圖	
設計	機磨

Sp Oridom main  
Alteration of  
pumping plan

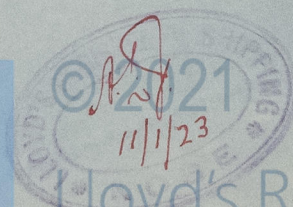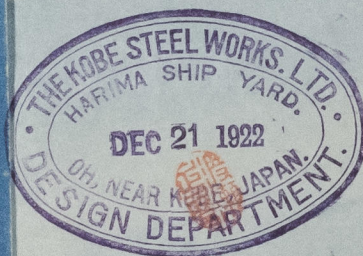

Lloyd's Register  
Foundation

006731-006740-0199