


ORIDONO-MARU

工事番 10017 EC

ARRANGEMENT OF  
SETTLING TANK  
LEVEL GAUGE.

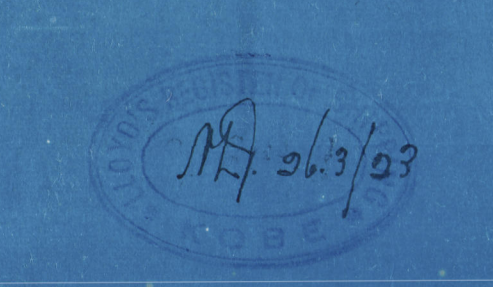

SCALE 1/8" = 1 FOOT.

神戸製鋼所 船渠造船工場設計課		
主任	調査	製図
大正	年	月 日

圖書	附
世圖書	


先附配圖		
設計	製	繪
水	給	接
管	上	管
工		工
管	船	鋼
造	渠	工
現		量
船	木	材
廠	型	注
水	鑄	物
工		



ORIDONO-MARU


工事番 10017 E.

ARRANGEMENT OF  
SETTLING-TANK  
LEVEL GAUGE.

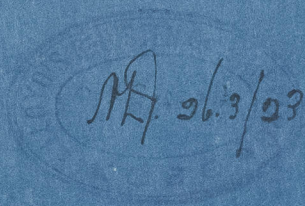

SCALE  $\frac{1}{8}$ " = 1 FOOT.

神戸製鋼所			
船体造船工場設計課			
設計	主計	検査	材料
監製	製図	寫圖	
大正 年 月 日			
圖	番		
番	號		

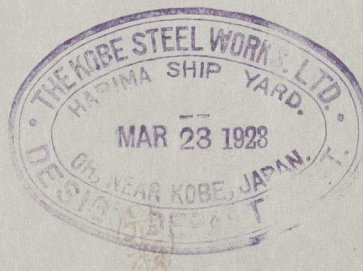

© 2021

Lloyd's Register  
Foundation