


BOSNA

Siroscalo 78° 56 - Corba maestra

Scala 1:24 (1/2" = 1')

21.11.21

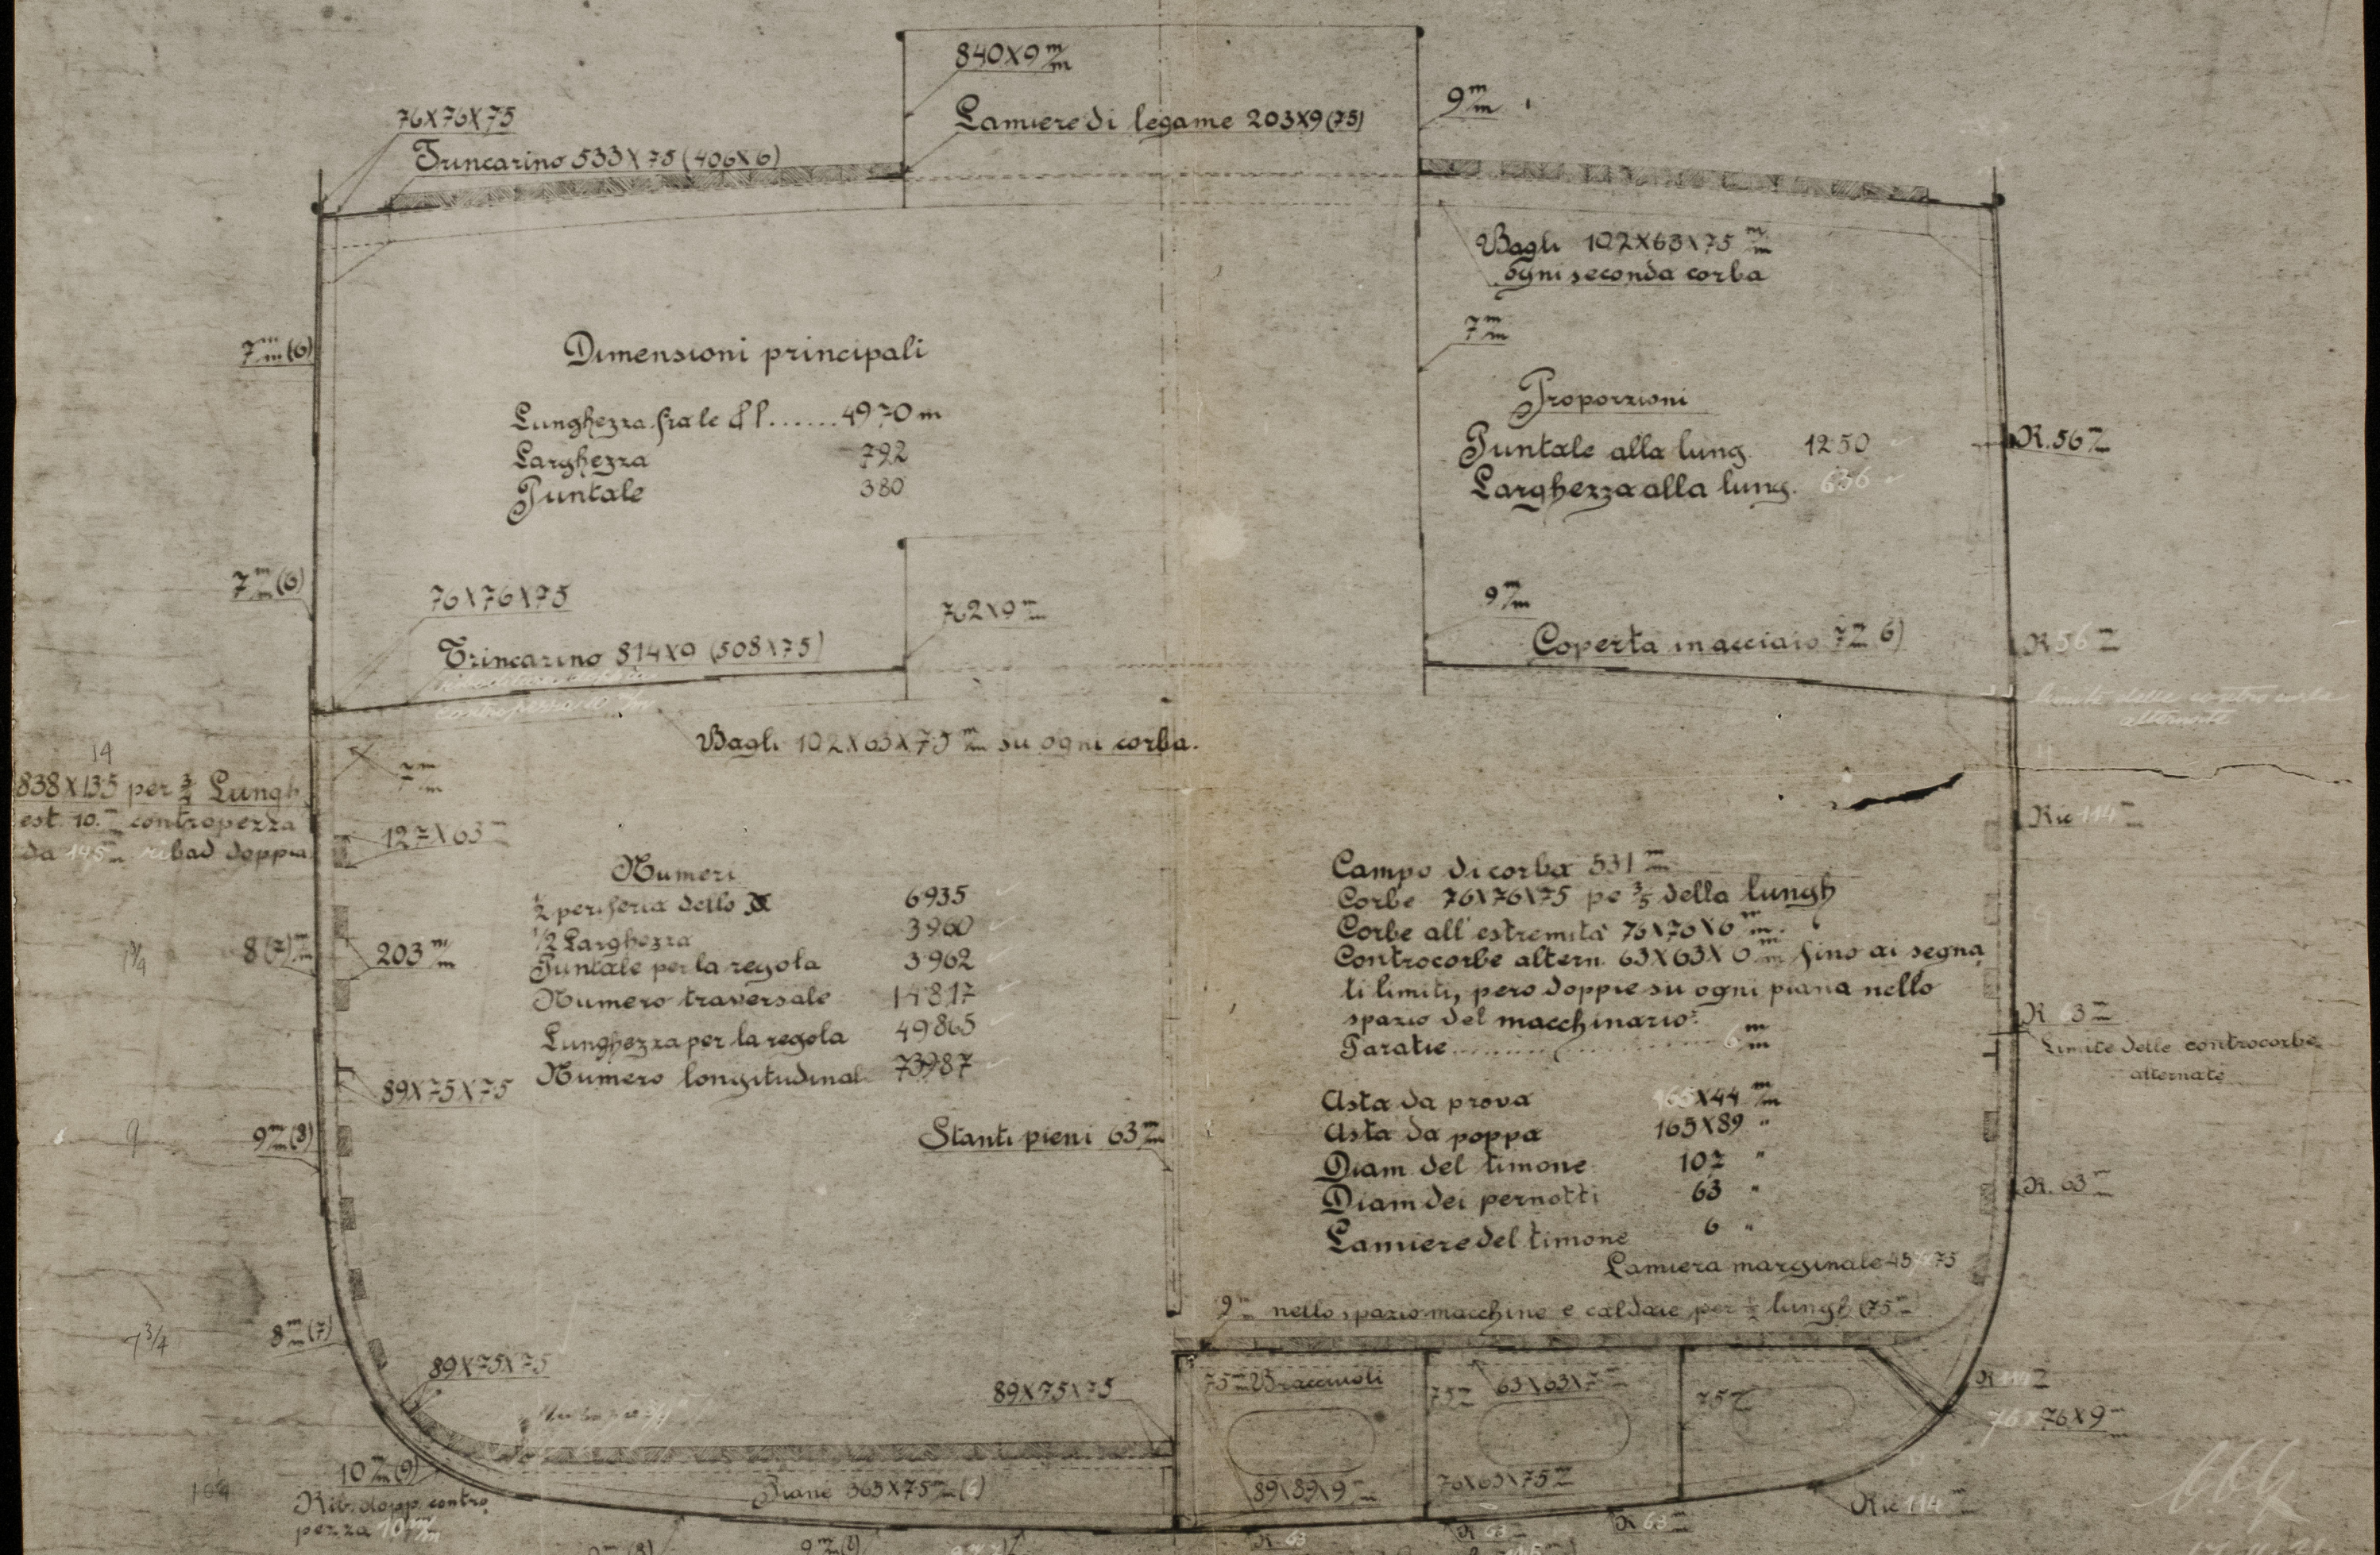

Armezzio X 7.39 m

2 ancore da posta senza ceppo

1 di tonneggio escl. il ceppo

1 ancorotto

356 metri di catenato posta a copiglia di 285 m

100 " " cavo di tonneggio

137 " " cavo di canape circonferenza 203 m

165 " " alzana 152 m

Doppio fondo

Sopporto centrale 8.12 x 10 m

Sopporti laterali 7.5 m

Piane a tutte le corbe nello spazio macchine 3.5 m

nello spazio caldaie 9.5 m

Piane ogni seconda corba

Corbe intermedie con braccinoli 7.5 m

Armenale del Lloyd's 1898-20

Lloyd's Register
 Foundation

Adv: Split

"BOSNA" Bel. Trieste 1899.

"MIDSHIP SECTION" (Spare)

File with EE Rept. Tri 3142.

Fiume 2511



© 2020

Lloyd's Register
Foundation