


Office copy

BUQUE PARA LA COMP.ª ARREND.ª DE TABACOS.

ARBOTANTE Y TIMON.

ESCALAS { CONJUNTO 1:10.
DETALLES 1:5.

NOTA. LA PIEZA DEL TIMON SERA DE ACERO FORJADO.
EL ARBOTANTE SERA DE ACERO FUNDIDO.

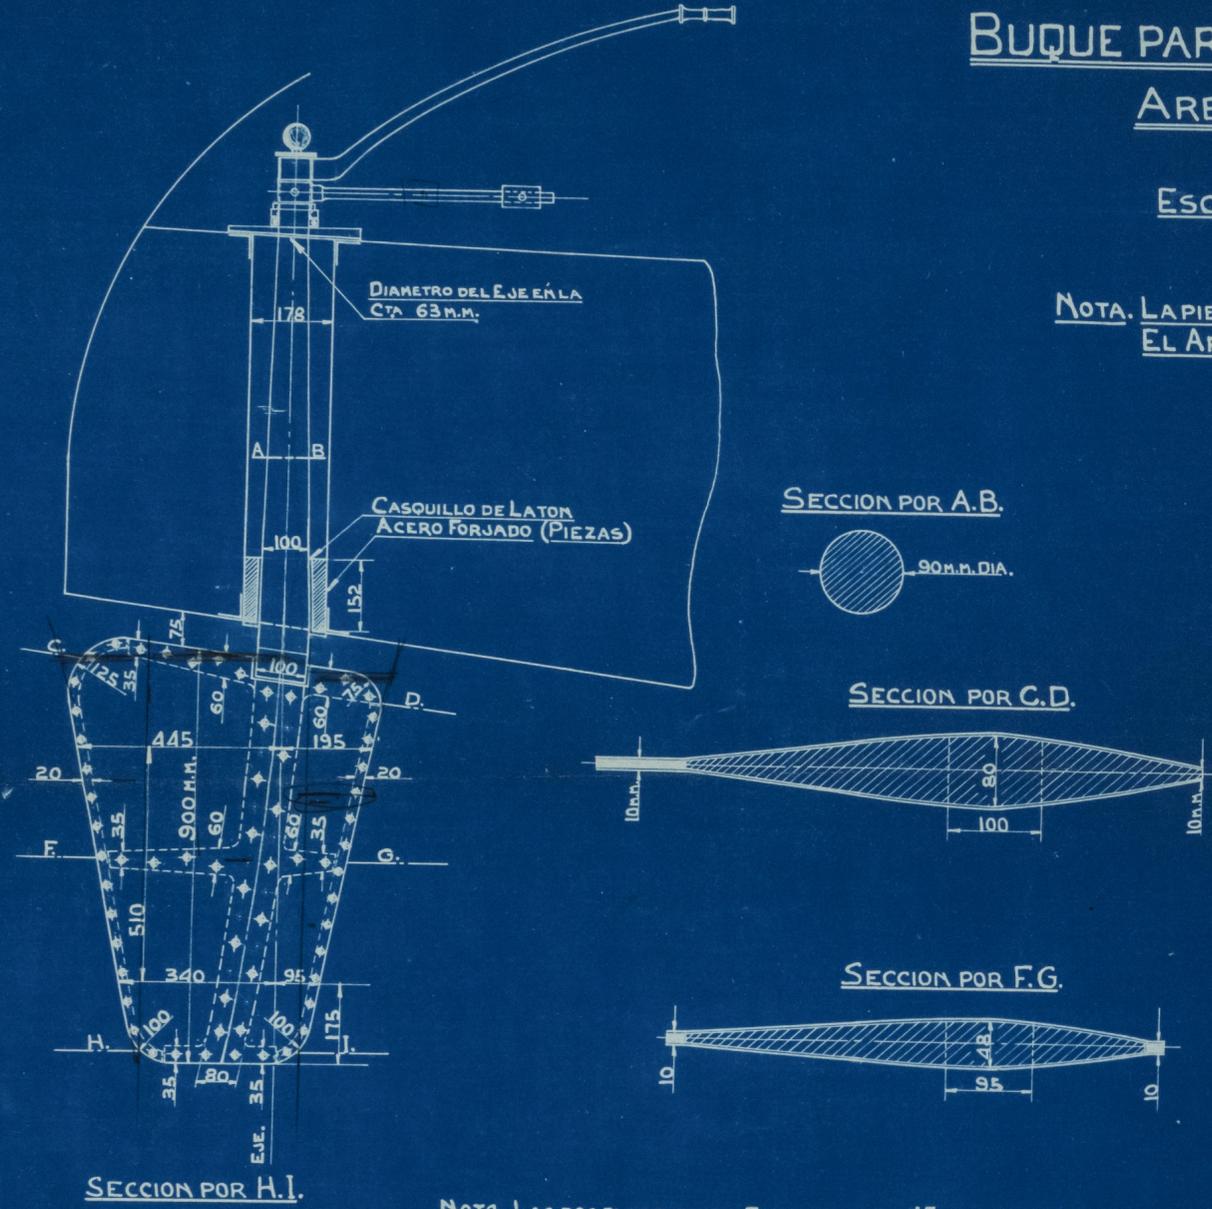

SECCION POR A.B.




SECCION POR C.D.



SECCION POR F.G.





SECCION POR H.I.

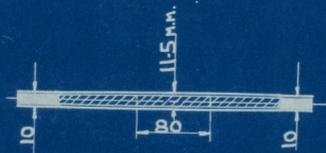


NOTA. LAS DOS PLANCHAS DEL TIMON SERAN DE #15 DE ESPESOR.
EL ESPACIADO DE REMACHES SERAN 4 DIA. APROXIMADAMENTE.
TODOS LOS REMACHES SERAN DE 5/8.
EN EL HUECO INTERIOR DEL TIMON, SE PODRA LLENO DE MADERA.

ARBOTANTE.

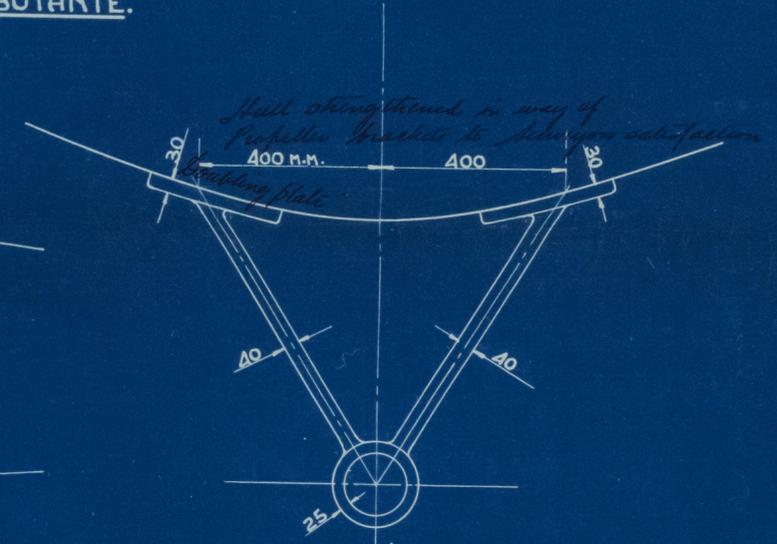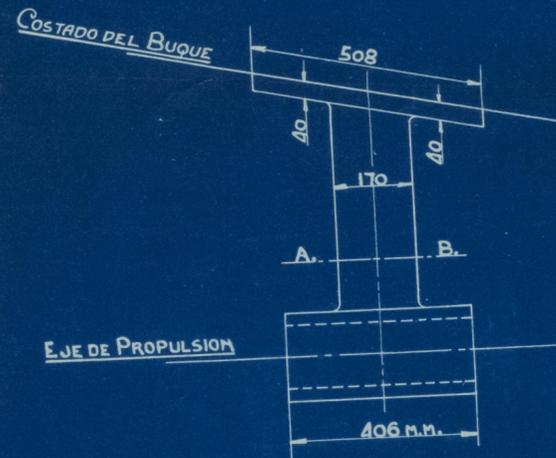

SECCION POR A.B.

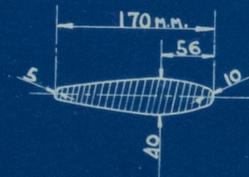

Rudder

~~Gen Box 3759.~~

"C7"

Blo. 6263.



© 2021

Lloyd's Register
Foundation