


DDP

SAINT-ÉLOI.


MODIFICATION DU CHÂTEAU ET DU BORDE EXTERIEUR.

Echelle 1/100


VUE LONGITUDINALE

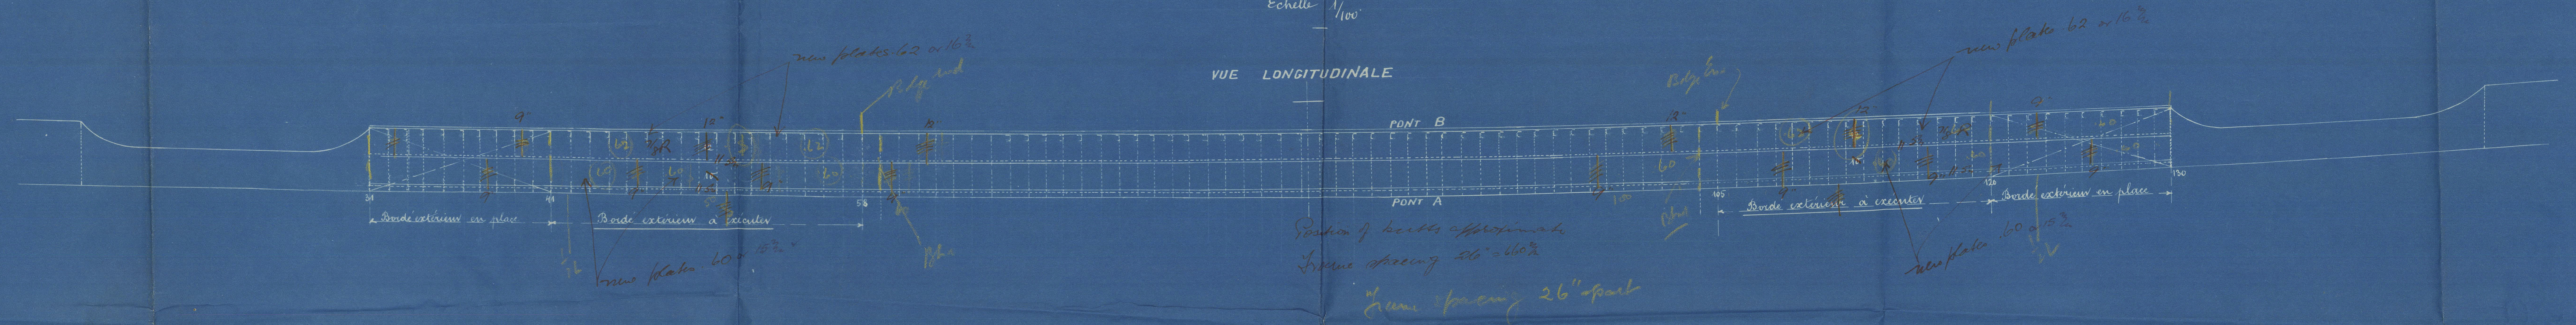


VUE HORIZONTALE DU PONT B

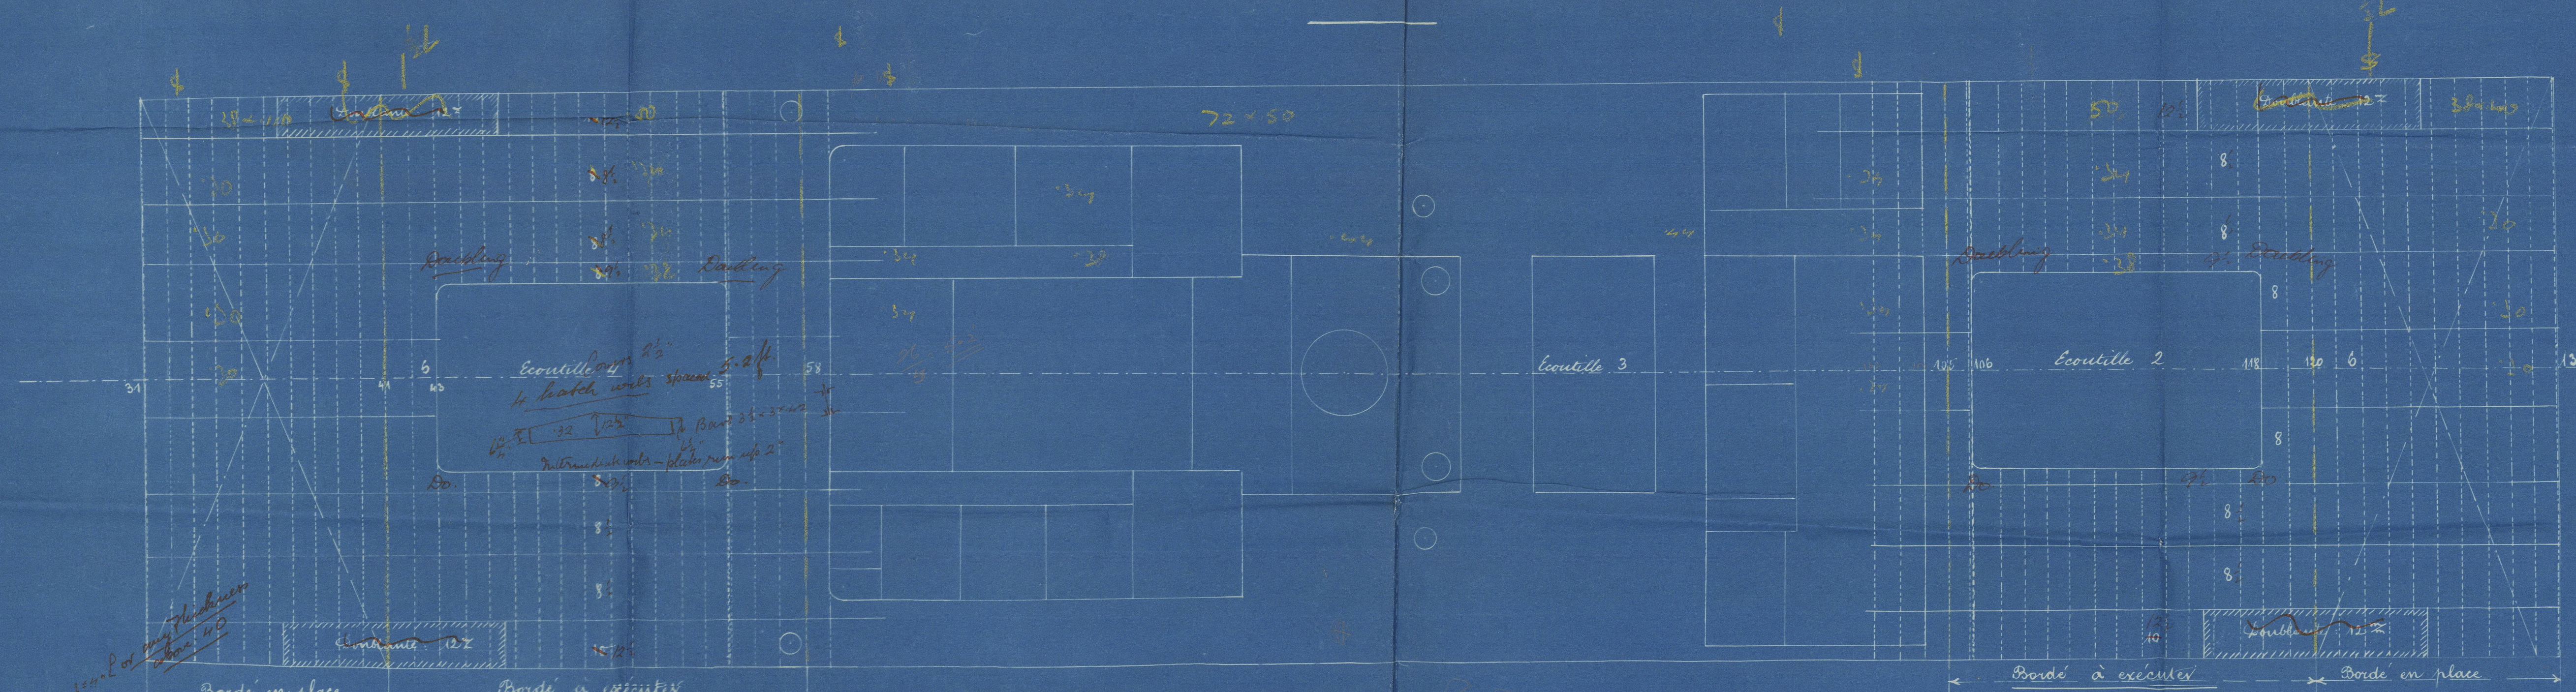


VUE HORIZONTALE DU PONT A

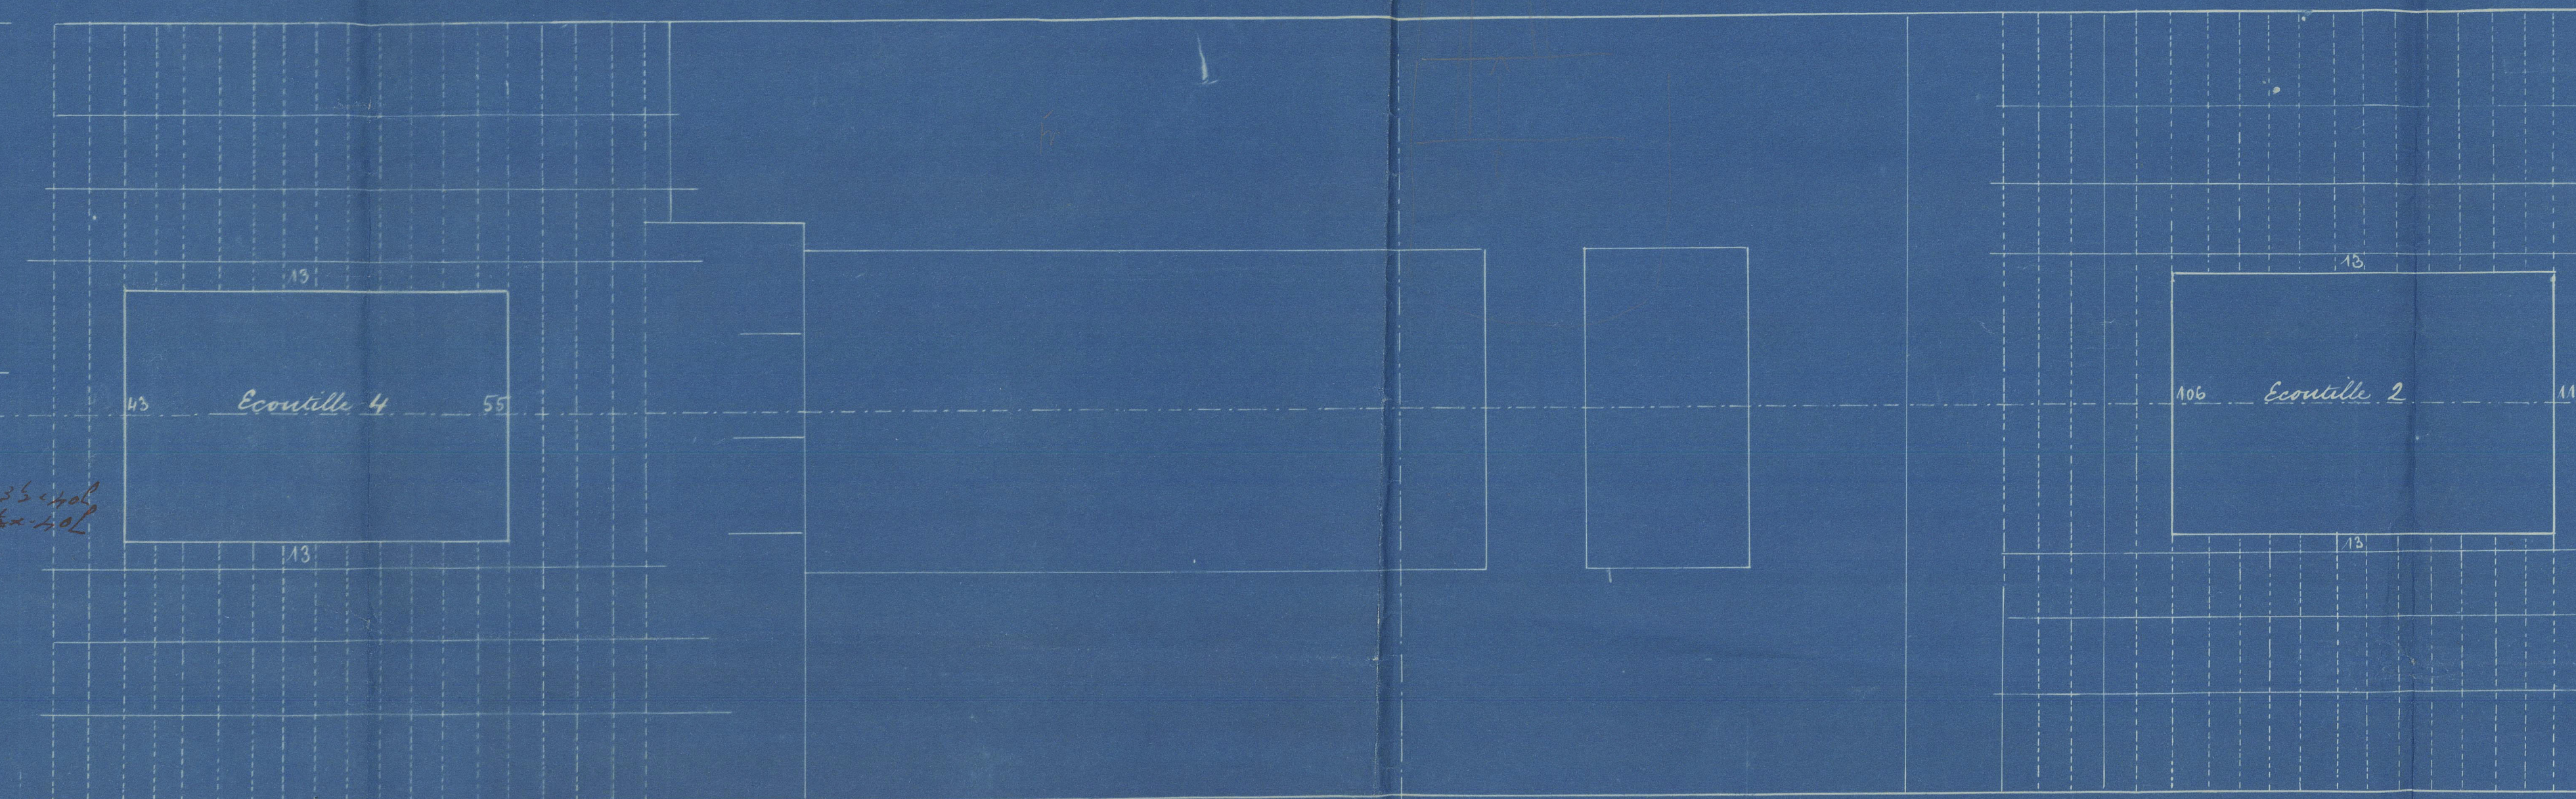

COUPE TRANSVERSALE AU COUPLE 45.

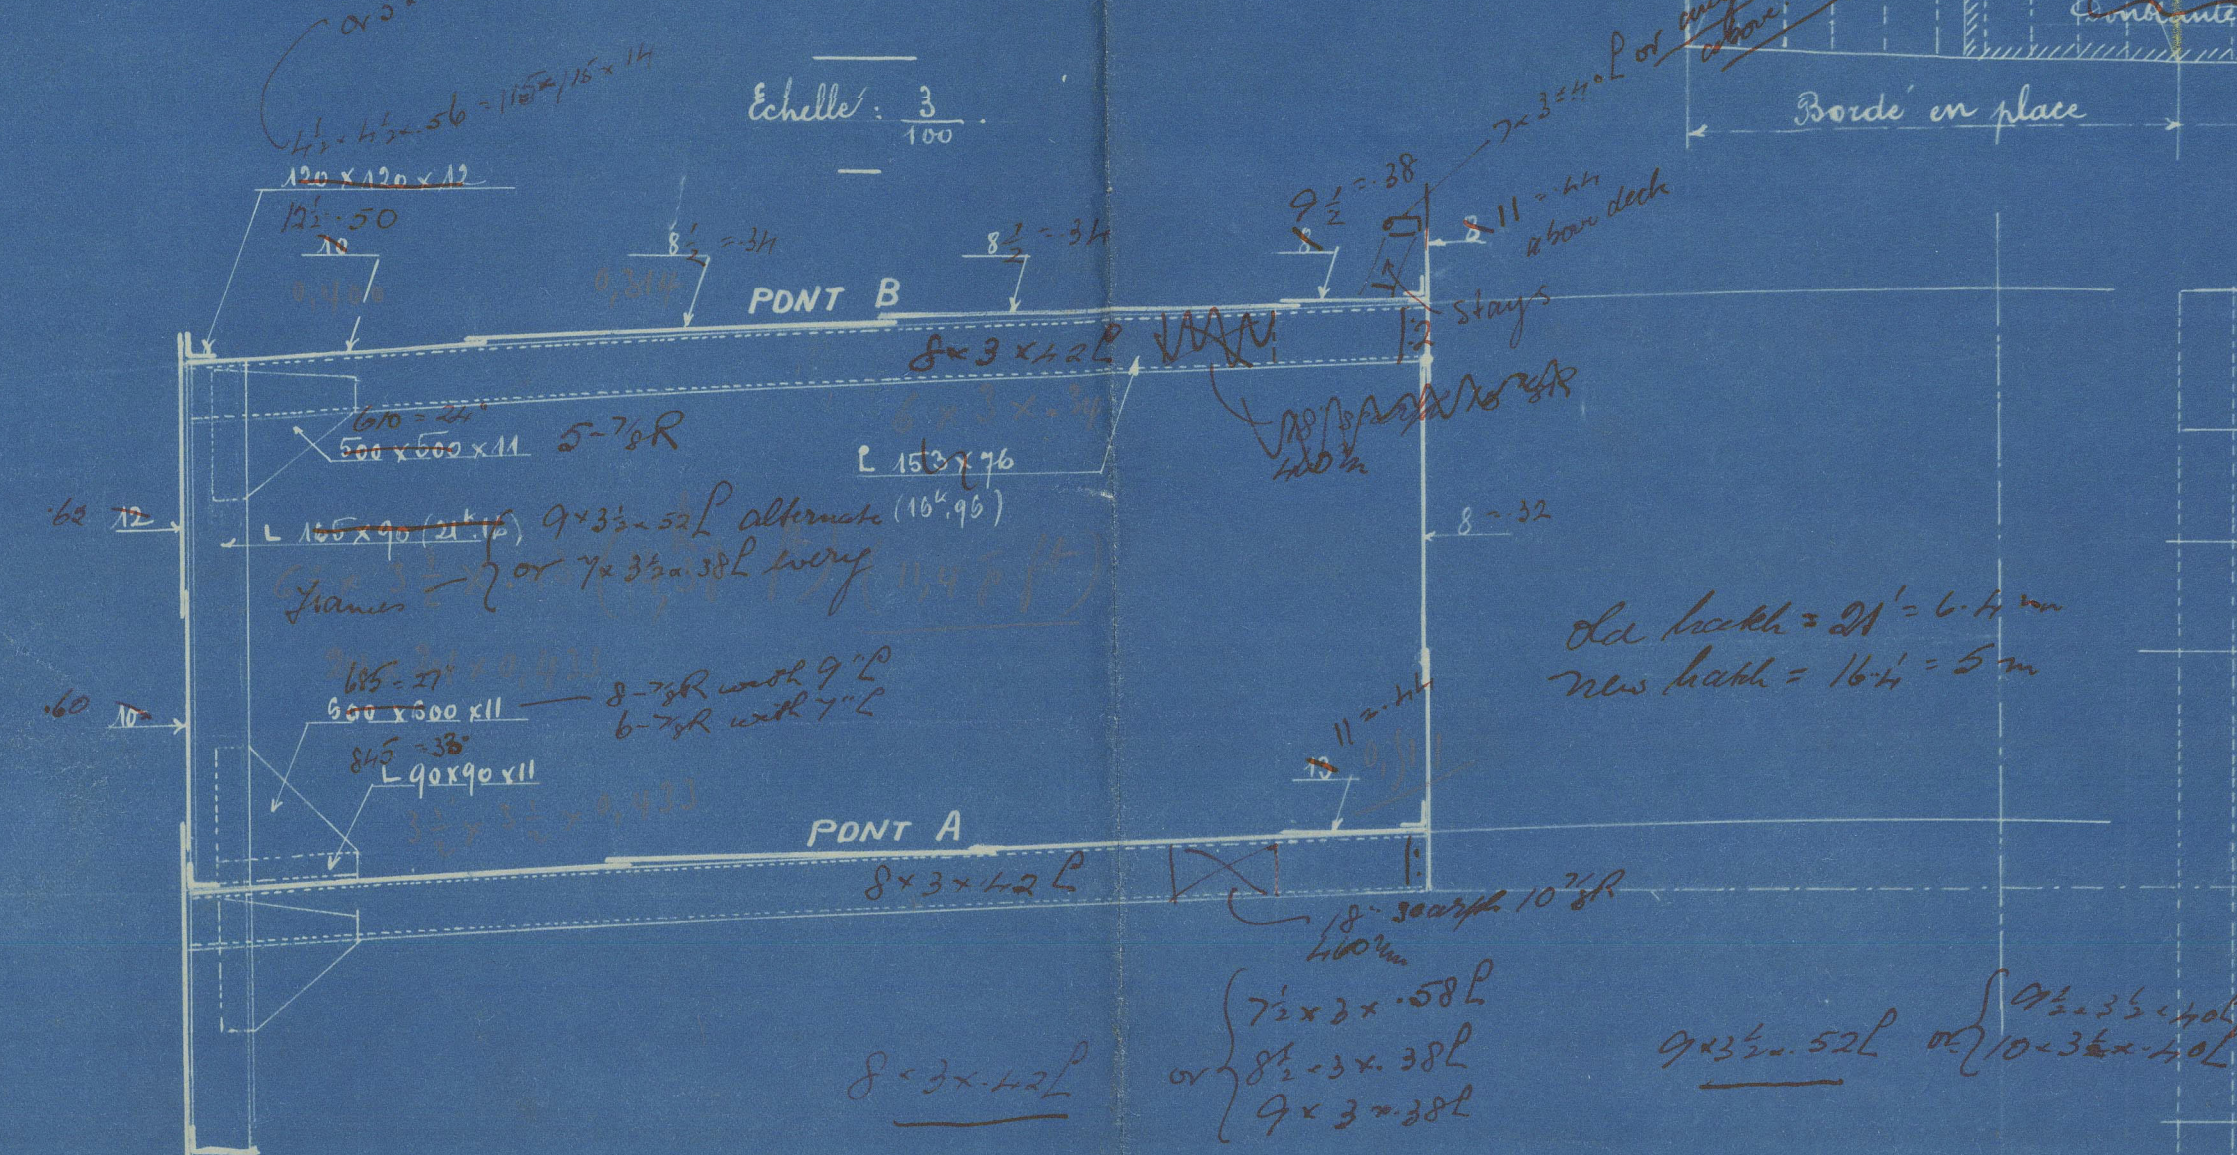

COUPE TRANSVERSALE AU COUPLE 110.

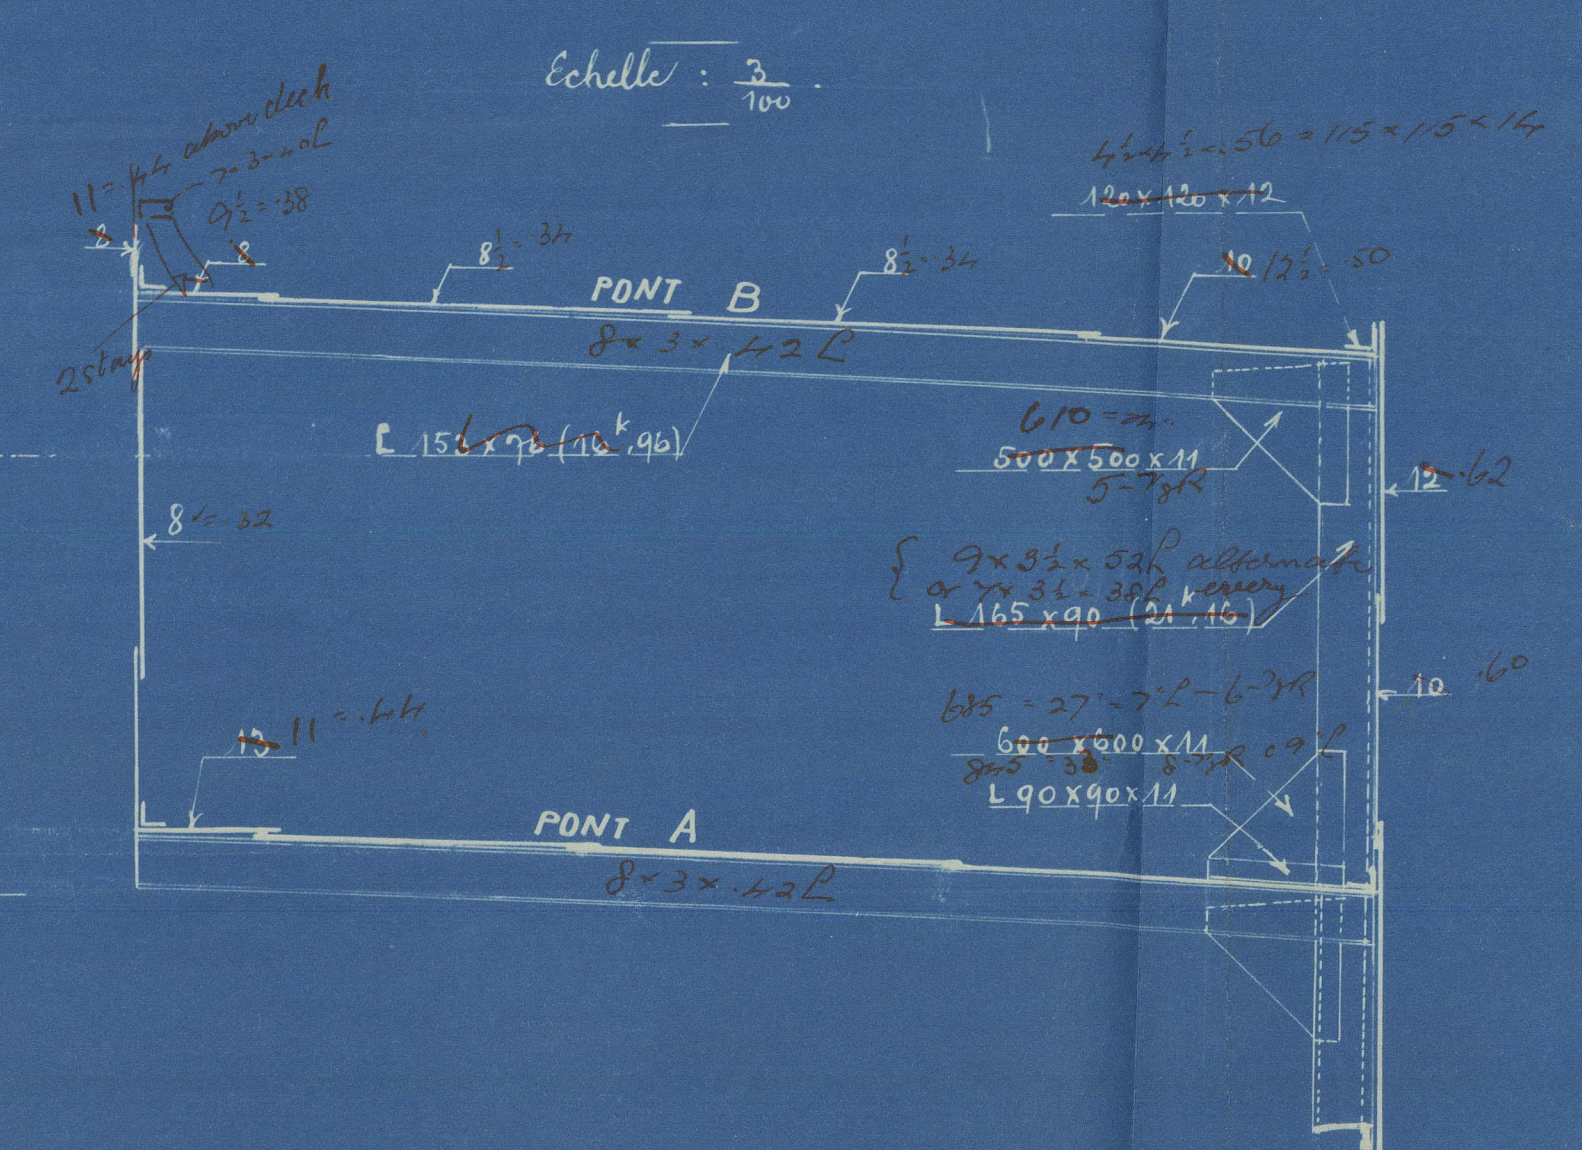


Bordeaux, le 7 Août 1930

13. IX Boussole (ex N. Elor)
Bay ref. No. 4135.