
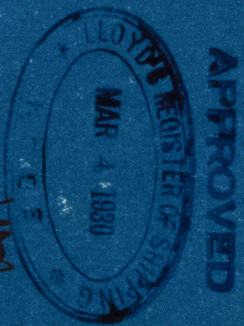


御承認用

出 入 及 數	陸 上 木 工	承 認 船 具	監 督 機 械	通 信 鑄 造	海 協 鑄 鉄	ロ ウ ン 銅 工	機 散 上 製 縫	現 圖 一 電 氣	造 船 之 外 註
------------------	------------------	------------------	------------------	------------------	------------------	-----------------------	-----------------------	-----------------------	-----------------------

A8ANO SHIPBUILDING CO. LTD.
YOKOHAMA, JAPAN.

ORDER NO.	8 N ^o 270	DESIGN NO.	
TITLE OF DRAWING	RUDDER & STEERN FRAME.		
SCALE	$\frac{1}{2}$ " = 1' TO ONE FOOT.		
TRACED BY		PLAN ISSUED FOR	
DRAWN BY		SENDING TO	PO
CHECKED BY	<i>K. M. S.</i>	DATE	5. 3. 3
APPROVED BY		PLANNED FOR	18
DATE	5. 2. 0		



御承認用

PRO. PATENT NO 3-6835.

出	控	承認	監督	遞信	海協	口	機設	現圖	造船
及	1	3	1	鐵道	鐵	4	製鐵	1	2
數	木工	船具	機械					電氣	外註

ASANO SHIPBUILDING CO. LTD.
YOKOHAMA, JAPAN.

ORDER NO.	8 NO 270	DESIGN NO.
-----------	----------	------------

TITLE OF DRAWING
KUPPER & STERN FRAME.

SCALE 1/4" TO ONE FOOT.

TRACED BY

DRAWN BY

CHECKED BY

APP.

"Sogo Maru"



© 2020

Lloyd's Register
Foundation

007553-007562-0205

5070-795600-355600