

No 93

MIDSHIP SECTION
AS FINISHED

中央
切断

入度 $\frac{1}{2}$ = 140"

神戸製鋼所
播磨造船工場設計課

課長

主任

擔當者

調査

製圖

寫圖

大正

年

月

日

圖面

番號

2

出圖番號


HARIMA No 93.

"MIDSHIP SECTION"

AS BUILT.

"Fukko Maru"
Kbe 4710

"Fukko Maru."

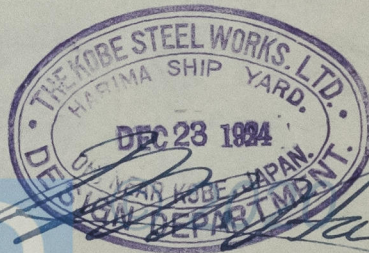

Lloyd's Register
Foundation

007679-007687-0232