


H2, b, c, & d

船
船尾杖及
シヤフトブラケット

尺度 $\frac{1}{2}'' = 120$ トス

APPROVED

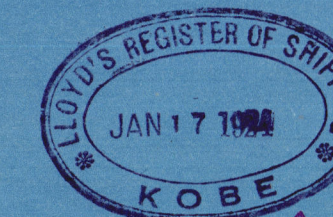

Handwritten signature: *W. J. Cox*

No 93

H2. b.c.&d

舵
船尾杖及
シャフトブラケット

尺度 2 = 120 トス



12 12 24

5

37307

hmdm

Harima no. 93

Rudder, Stern frame
& shaft bracket

"Fukko Maru"

Kb 4710.

Gen. Box 172.

(Is. Fukko Maru)

N/M "HUKKO MARU"



© 2020

Lloyd's Register
Foundation

007679-007687-0233