


Paratie laterali

18: Contrariamente al disegno i montanti verranno sistemati con la flangia rivolta verso poppa.

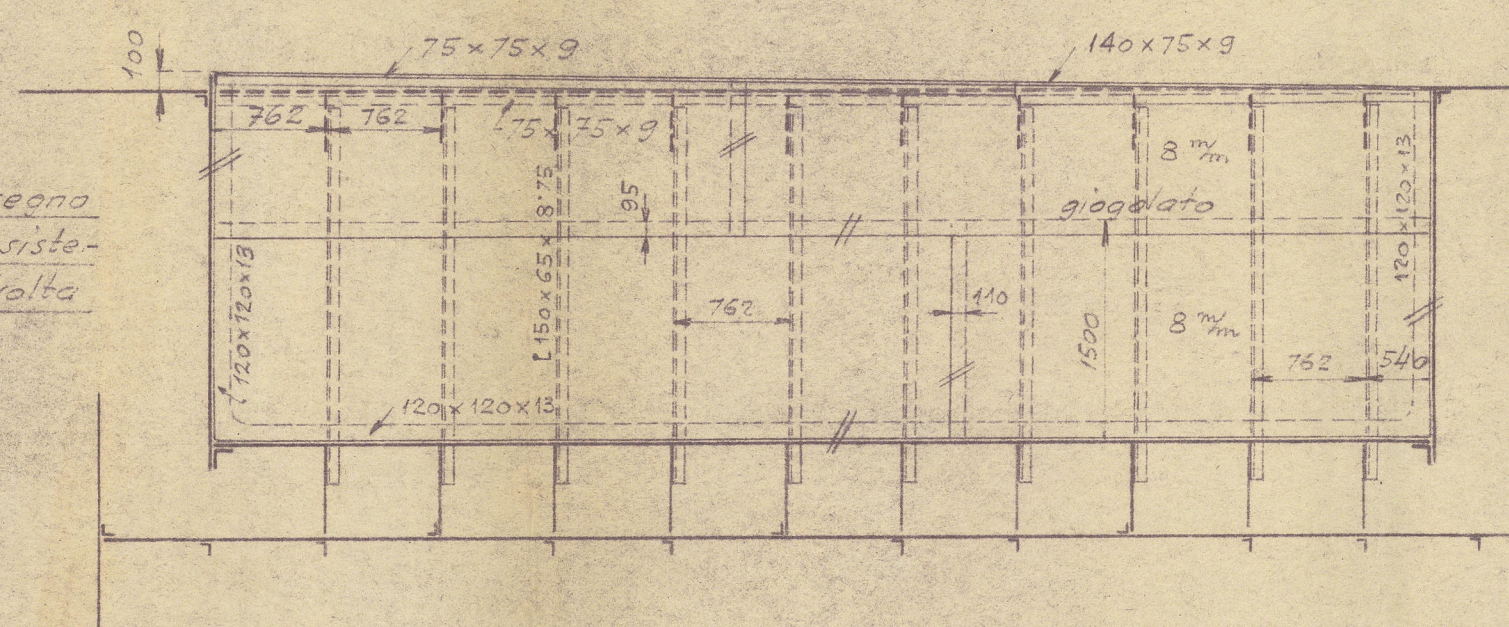


Chiodatura della vasca

Teste ed orli delle lamiere: chiodatura doppia - chiodi da 16 mm in 4 d. diam.


Angolari di contorno: al fondo ed agli angoli: chiodatura doppia - chiodi da 16 mm in 4 d. diam. - all'orlo: chiodatura semplice - chiodi da 16 mm in 4 d. diam.

Montanti delle paratie e baglietti del fondo: chiodi da 16 mm con passo 6 diam.

Sezione AA

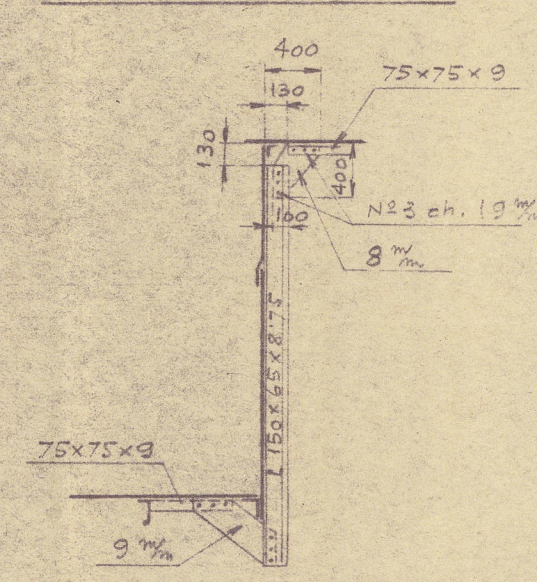


Paratie frontali

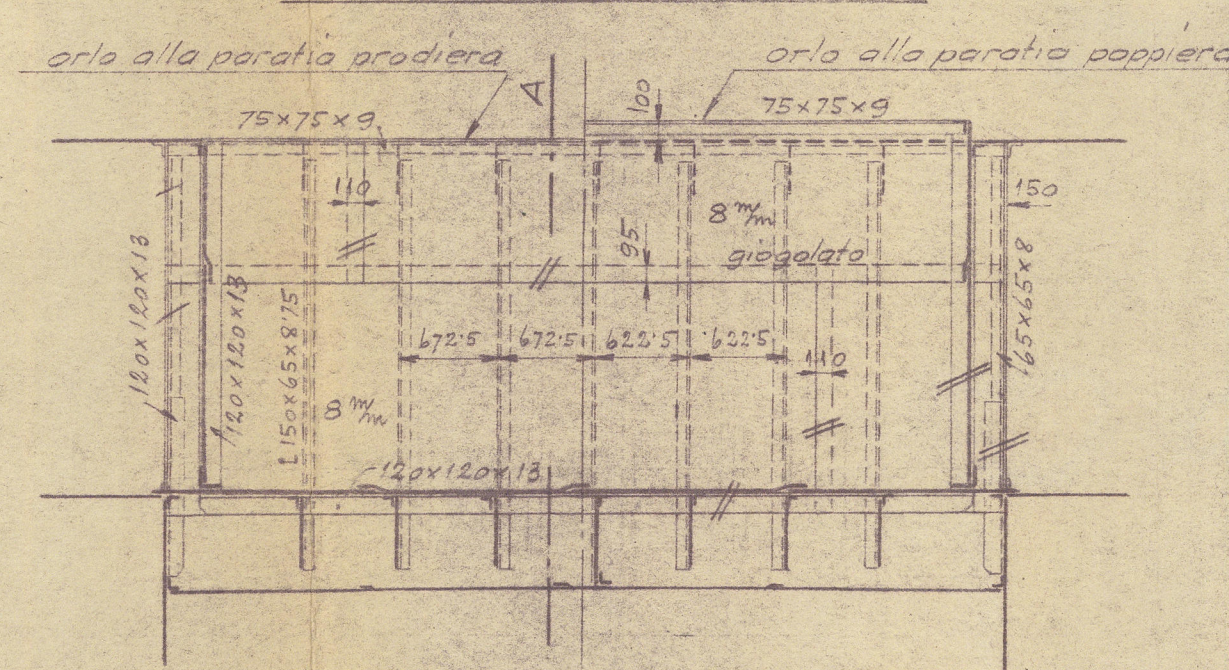


Paratia laterale del cofano dell'osteriggio e puntellazione

Per eventuali rinforzi dell'angolo verrà deciso sul posto.

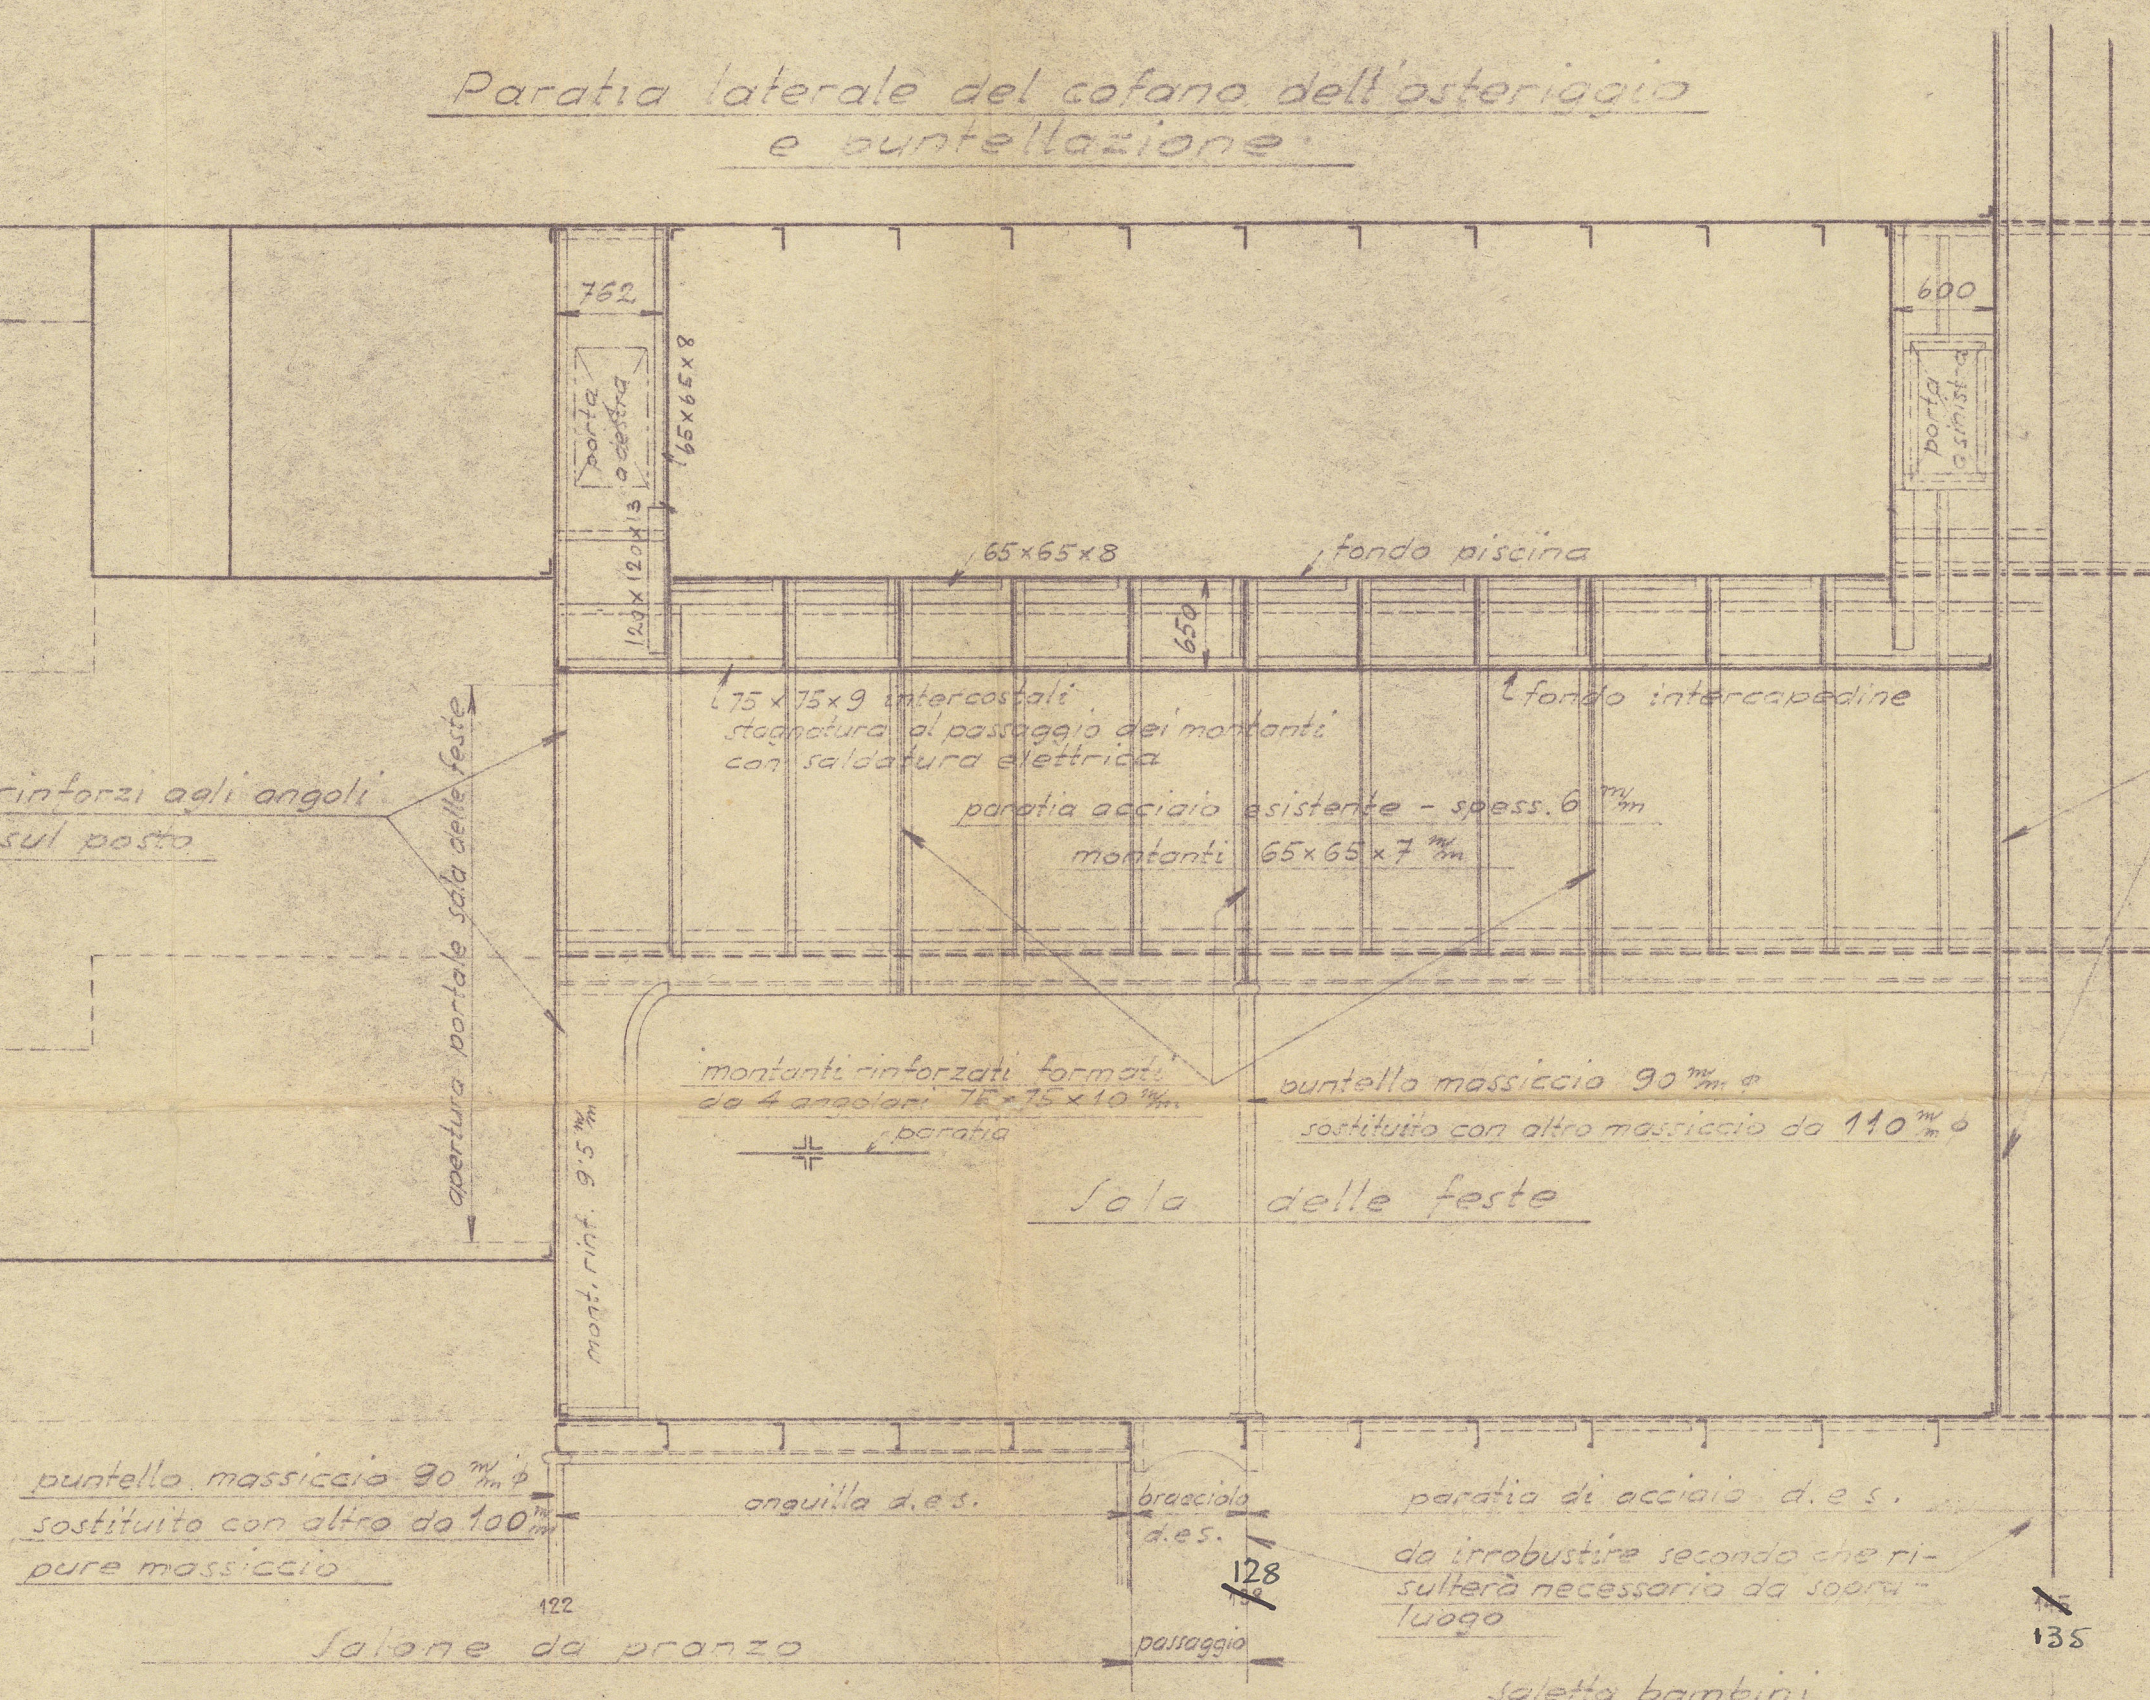

Per eventuali rinforzi dell'angolo verrà deciso sul posto.

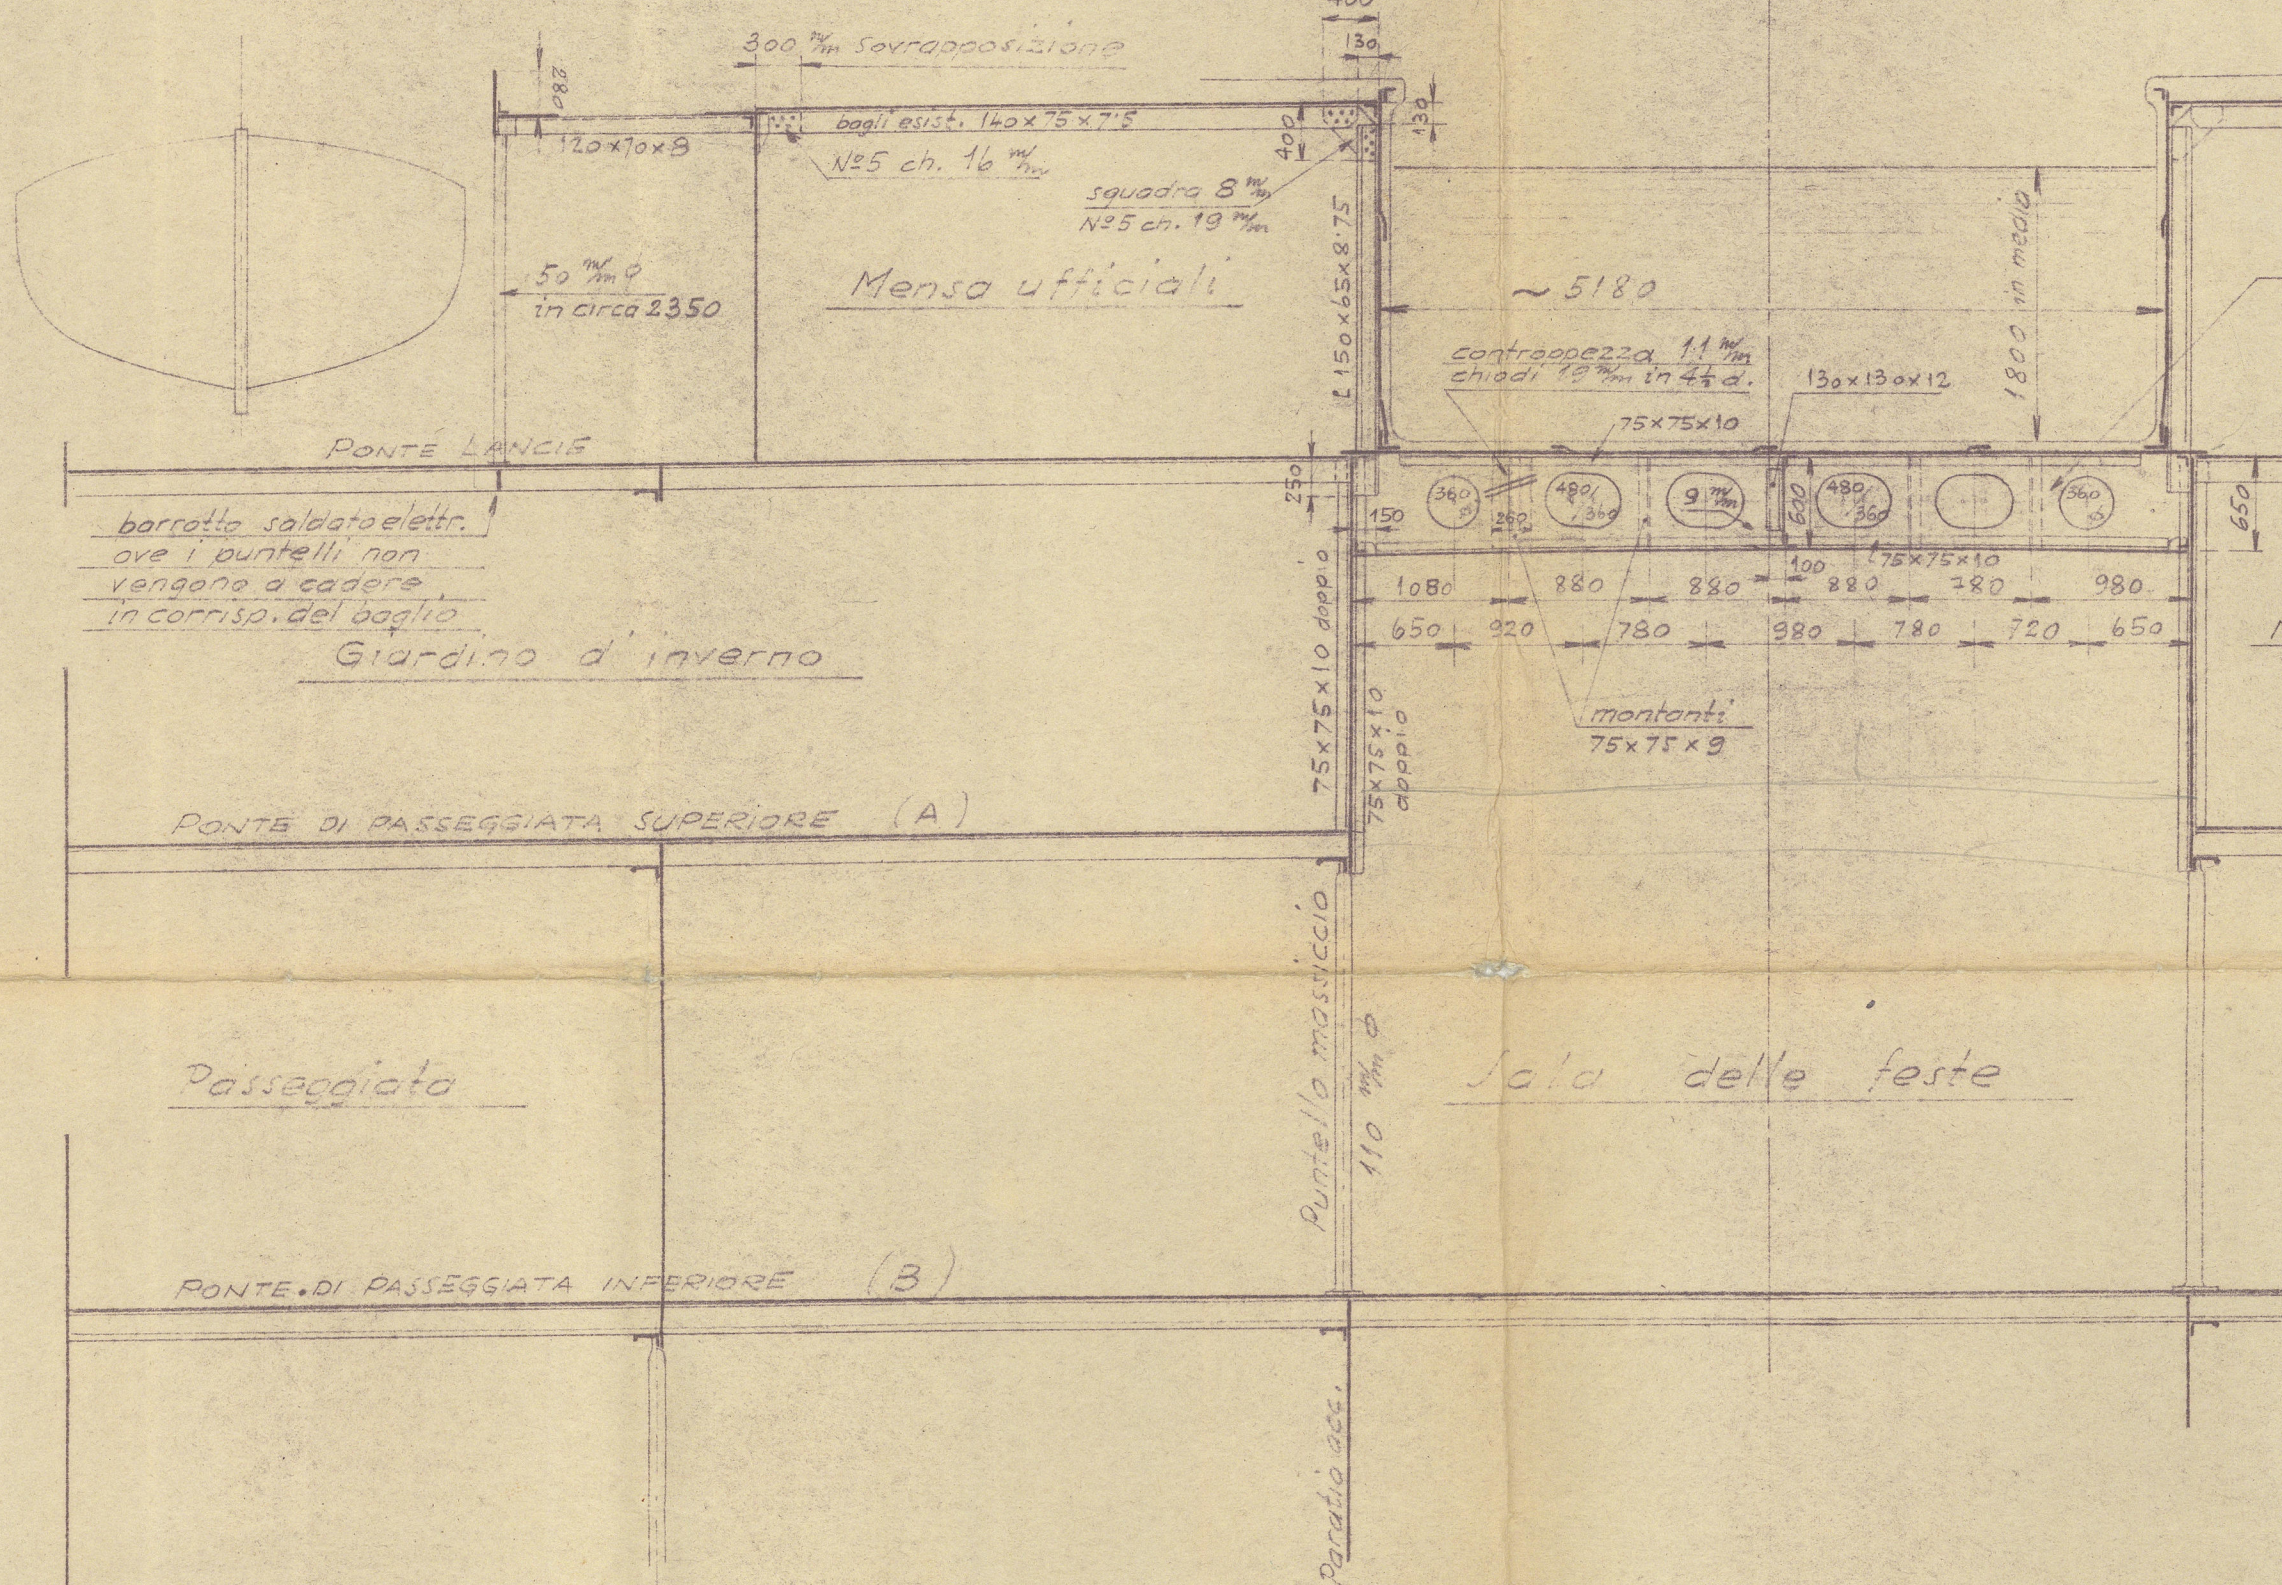


18: Questa costruzione va ripetuta anche per le travi alle ordi. note 135 e 141.



18: Il fondo della piscina è piatto, quello dell'intercapedine ha un balzone di 50 mm.

Ponte lance e fondo della piscina

Ponte della piscina

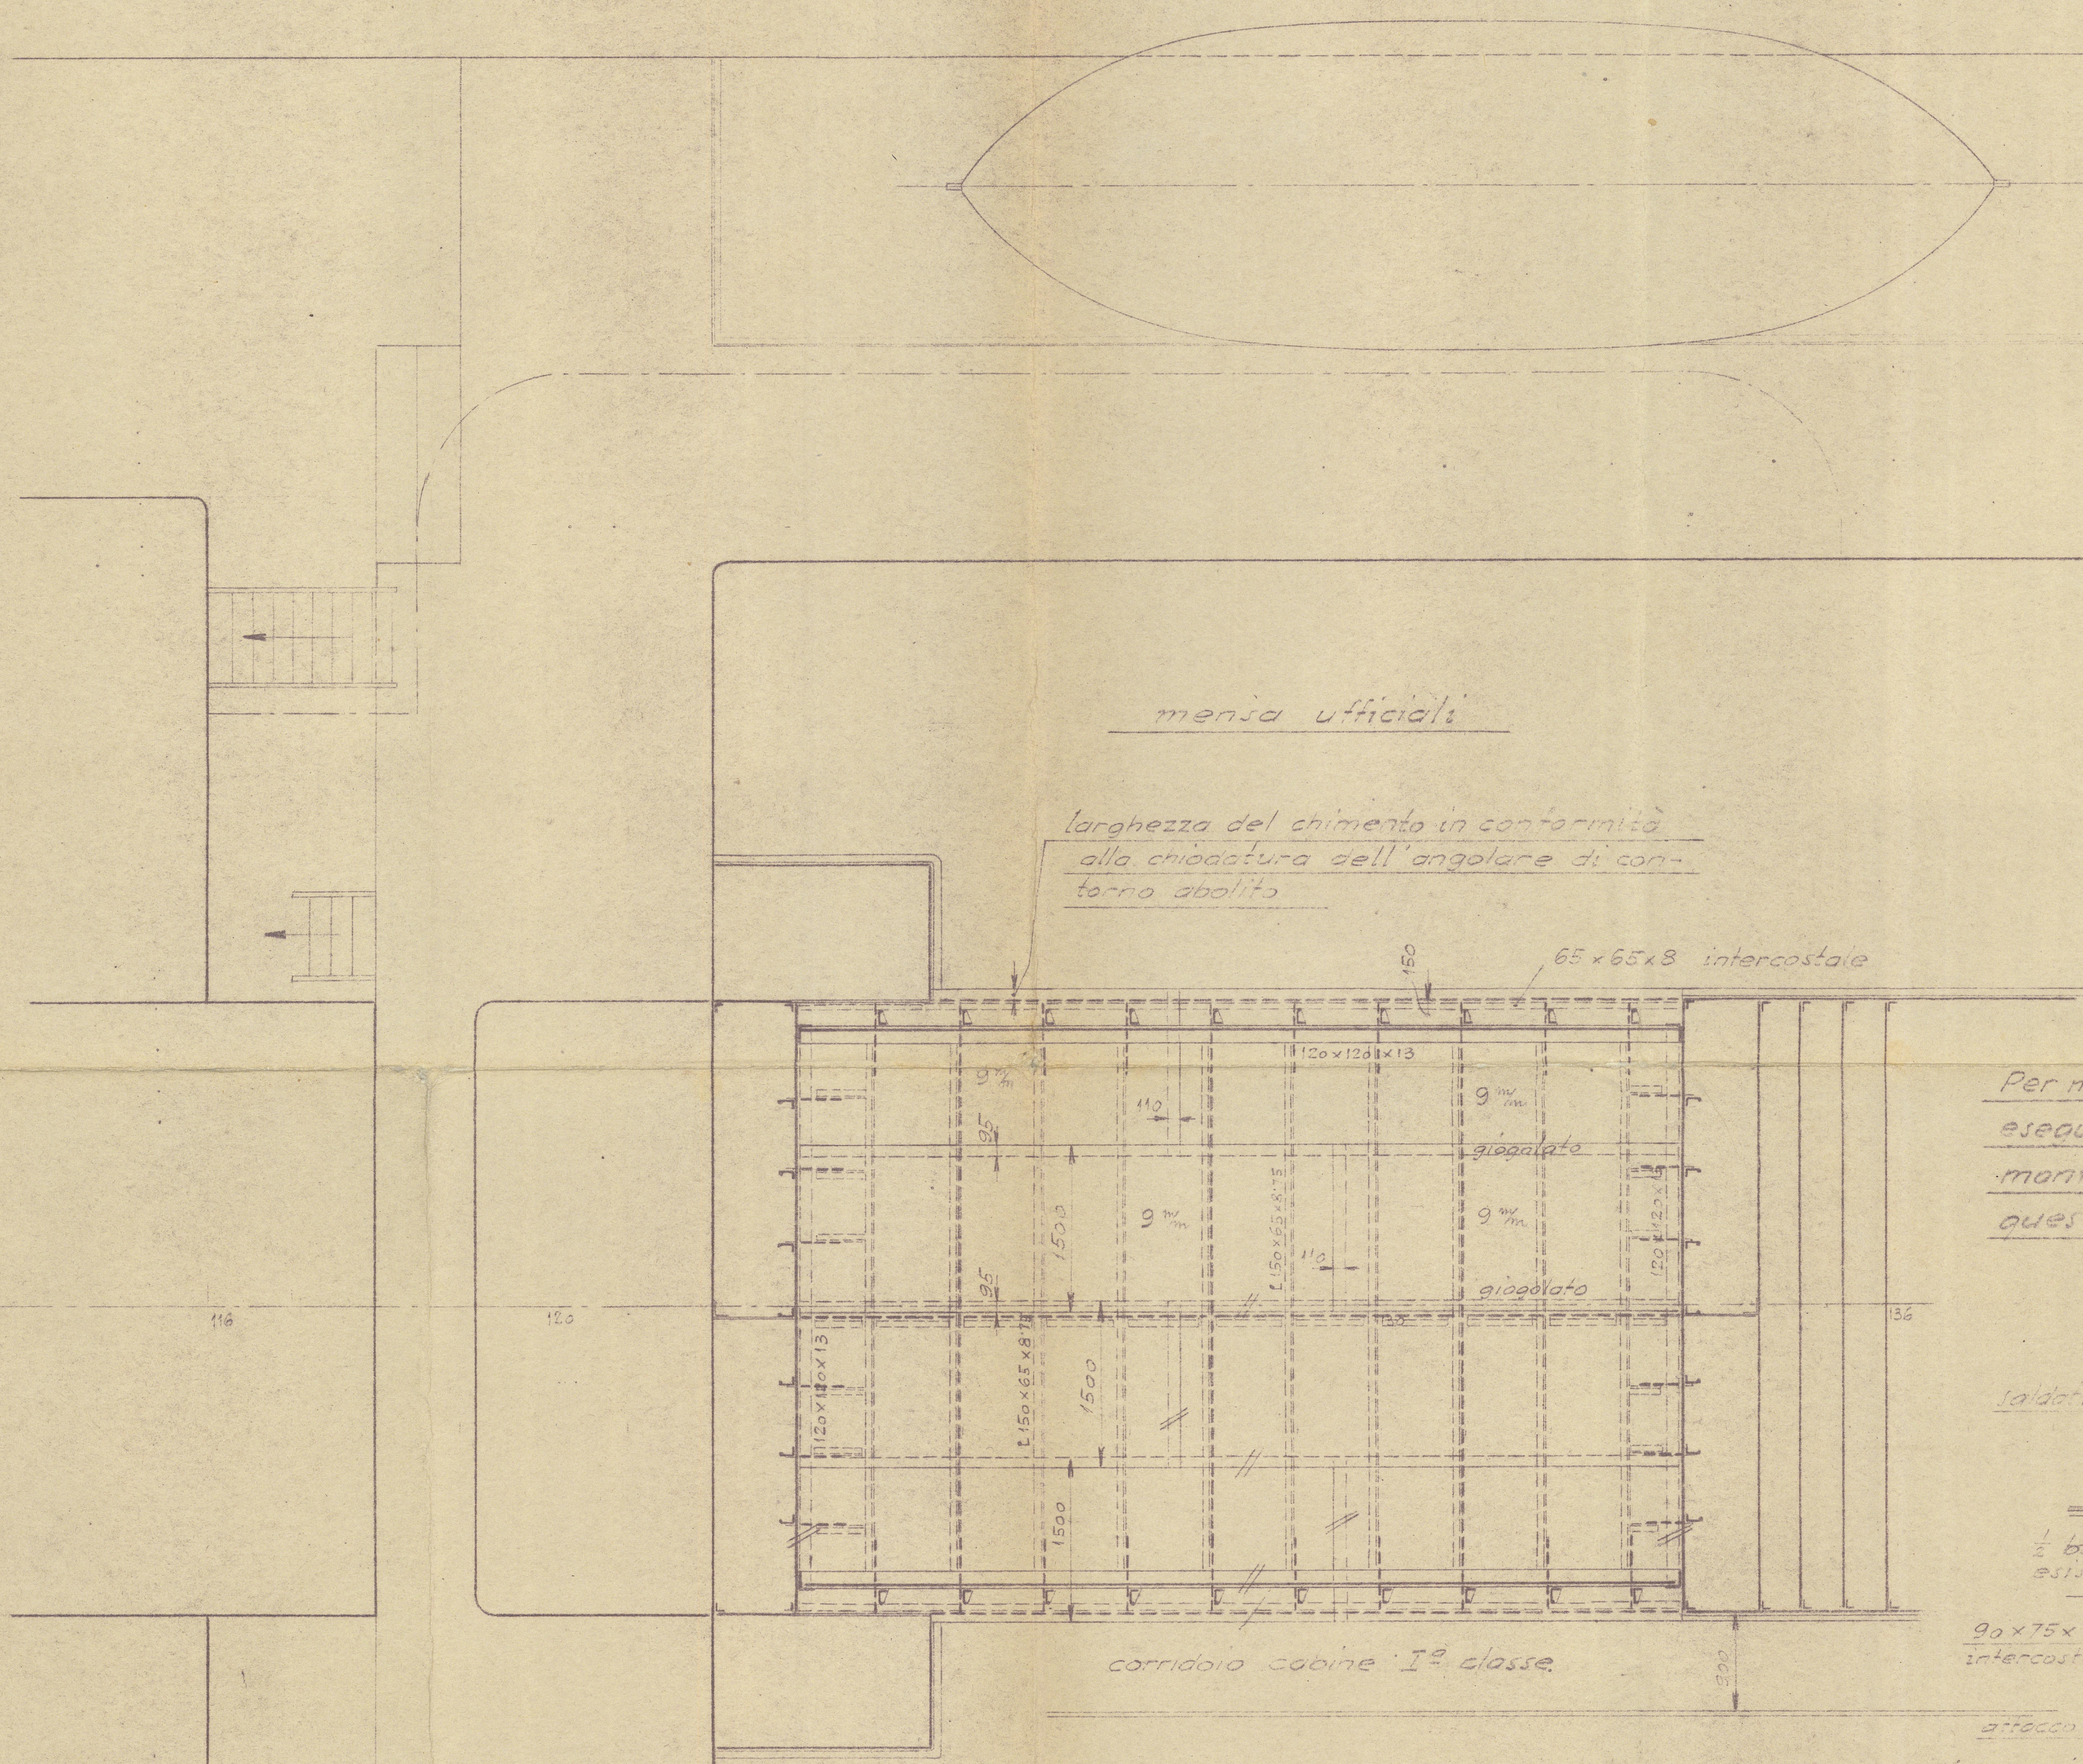


Per maggiore semplicità si intende eseguire l'attacco del piede dei montanti dei fianchi secondo questo particolare (scala 1:10).

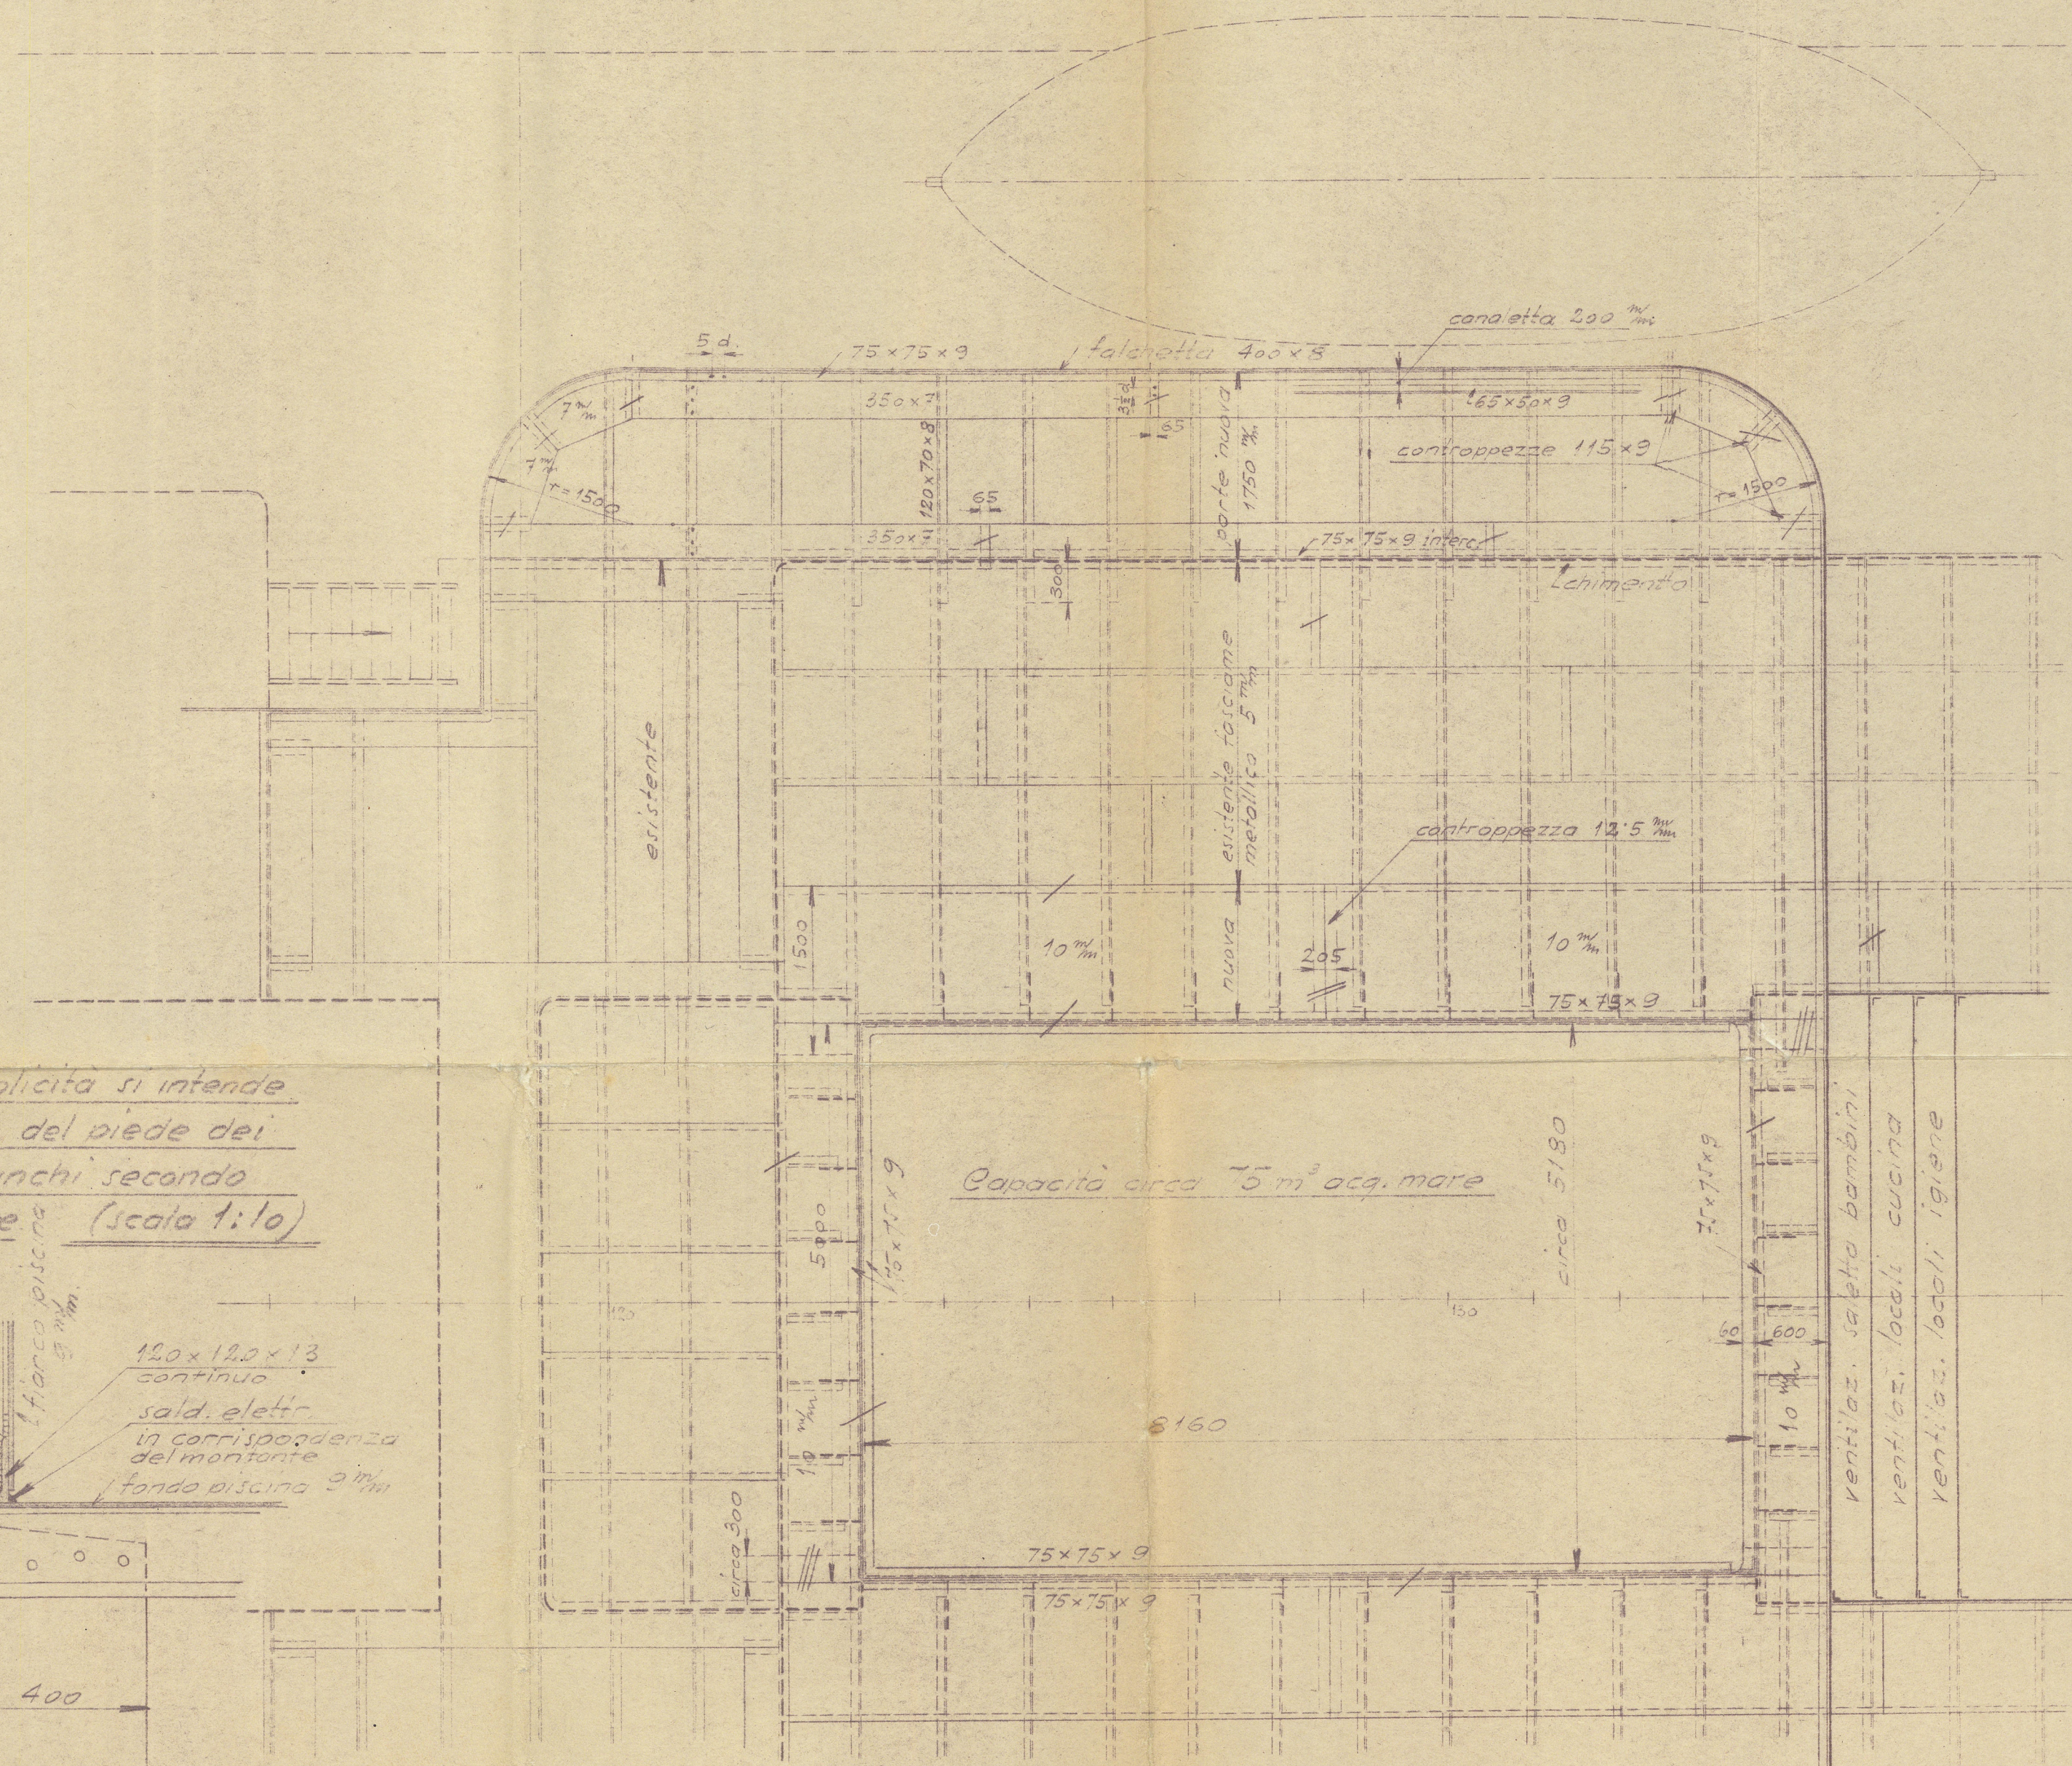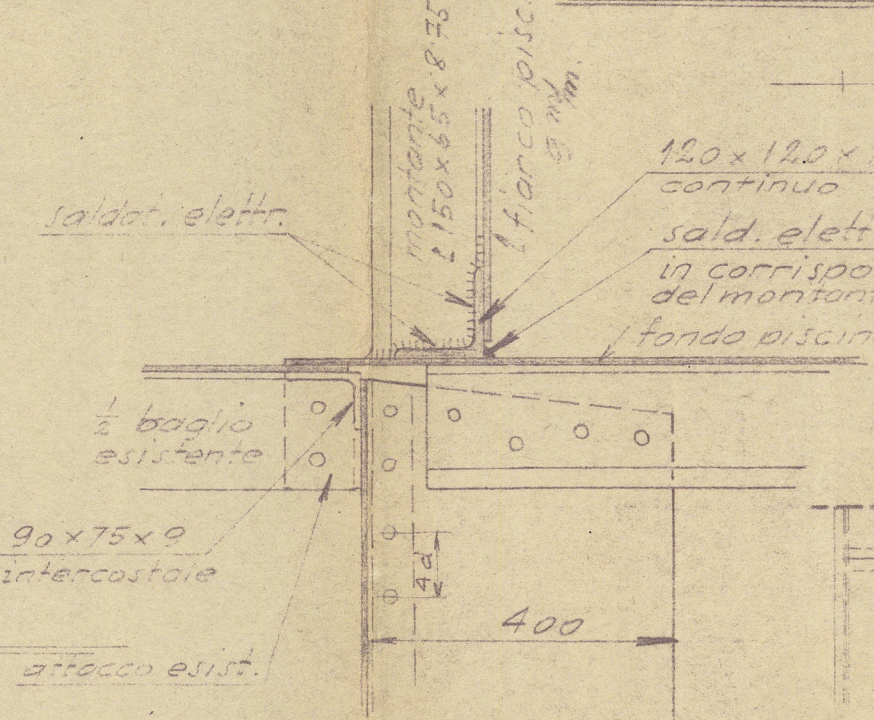


Chiodatura del fondo intercapedine

Teste ed orli delle lamiere: chiodi da 16 mm in 4 d. diam. Angolari di contorno: chiodi da 16 mm in 4 d. diam. Baglietti: chiodi da 16 mm in 7 d. diam.

18: Gli orli delle lamiere del fondo dell'intercapedine non saranno giogolati e non ostacoleranno lo scorrimento dell'acqua.

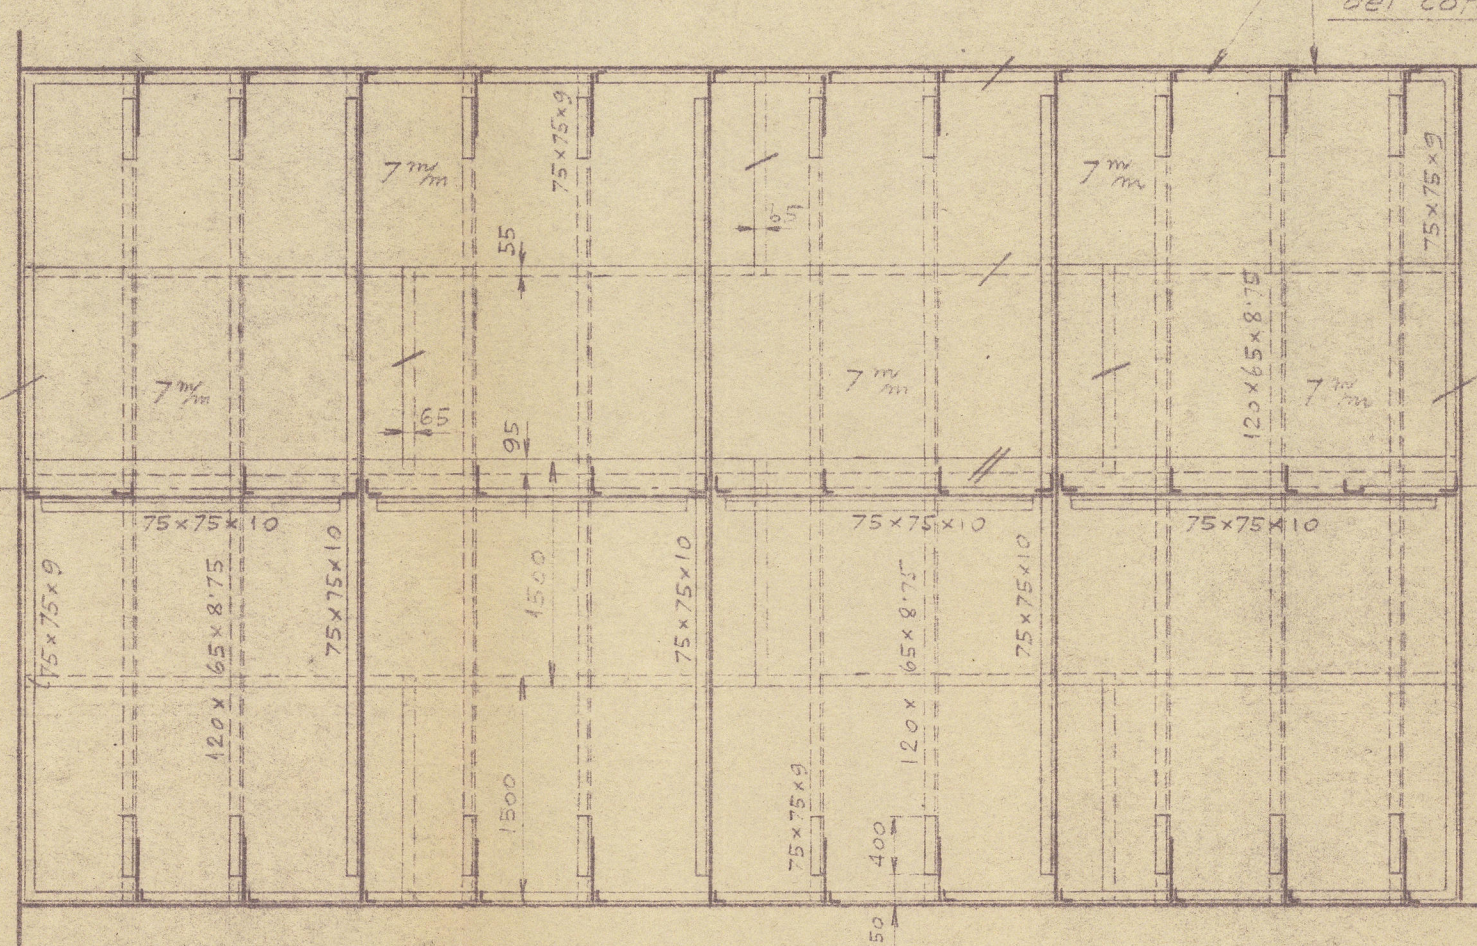

Sezione di baglietti

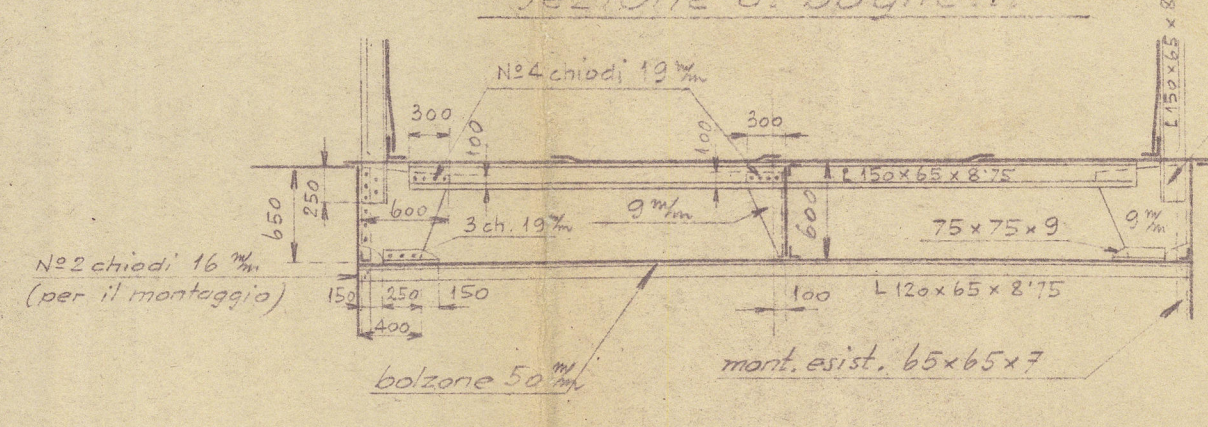

vedi particolare per l'alternativa dell'attacco del piede dei montanti dei fianchi.

P.le Conte Verde

Piscina di I^a classe

Scala 1:50

APPROVATO
2. 5. 1937
LLOYD'S REGISTER OF SHIPPING
TRIESTE

ARSENALE
del LLOYD TRIESTINO
TRIESTE
Uff. Tecnico
Disegno N. 1020

Lloyd's Register
Foundation