



SCALE 1:25

PIANTA

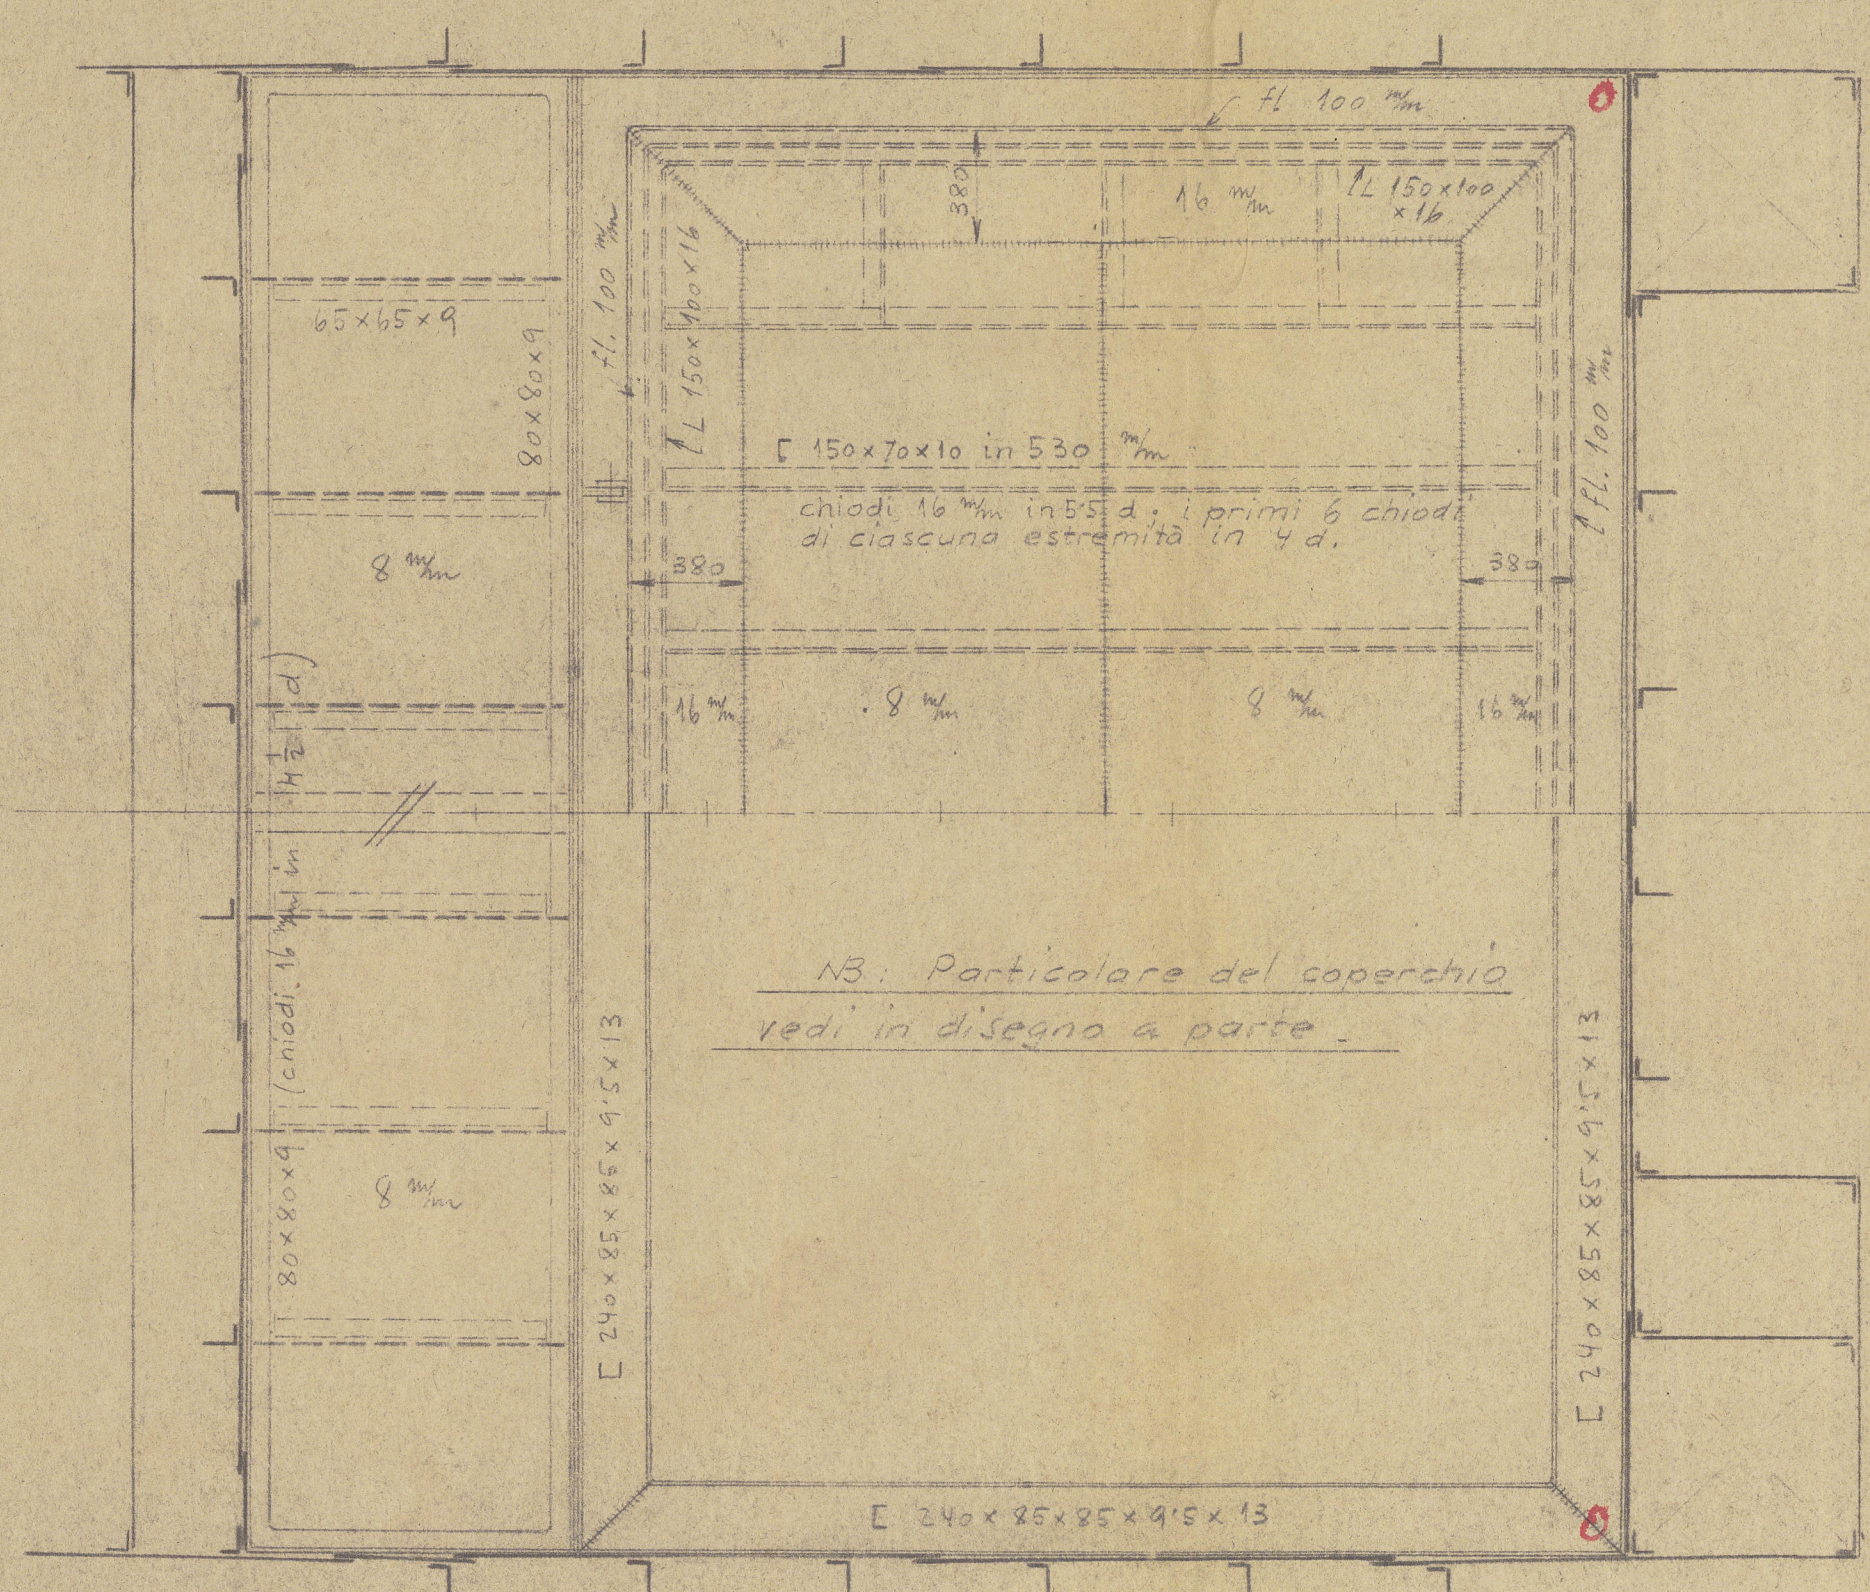

PARATIA POPPIERA (VISTA DA PRÒRA)

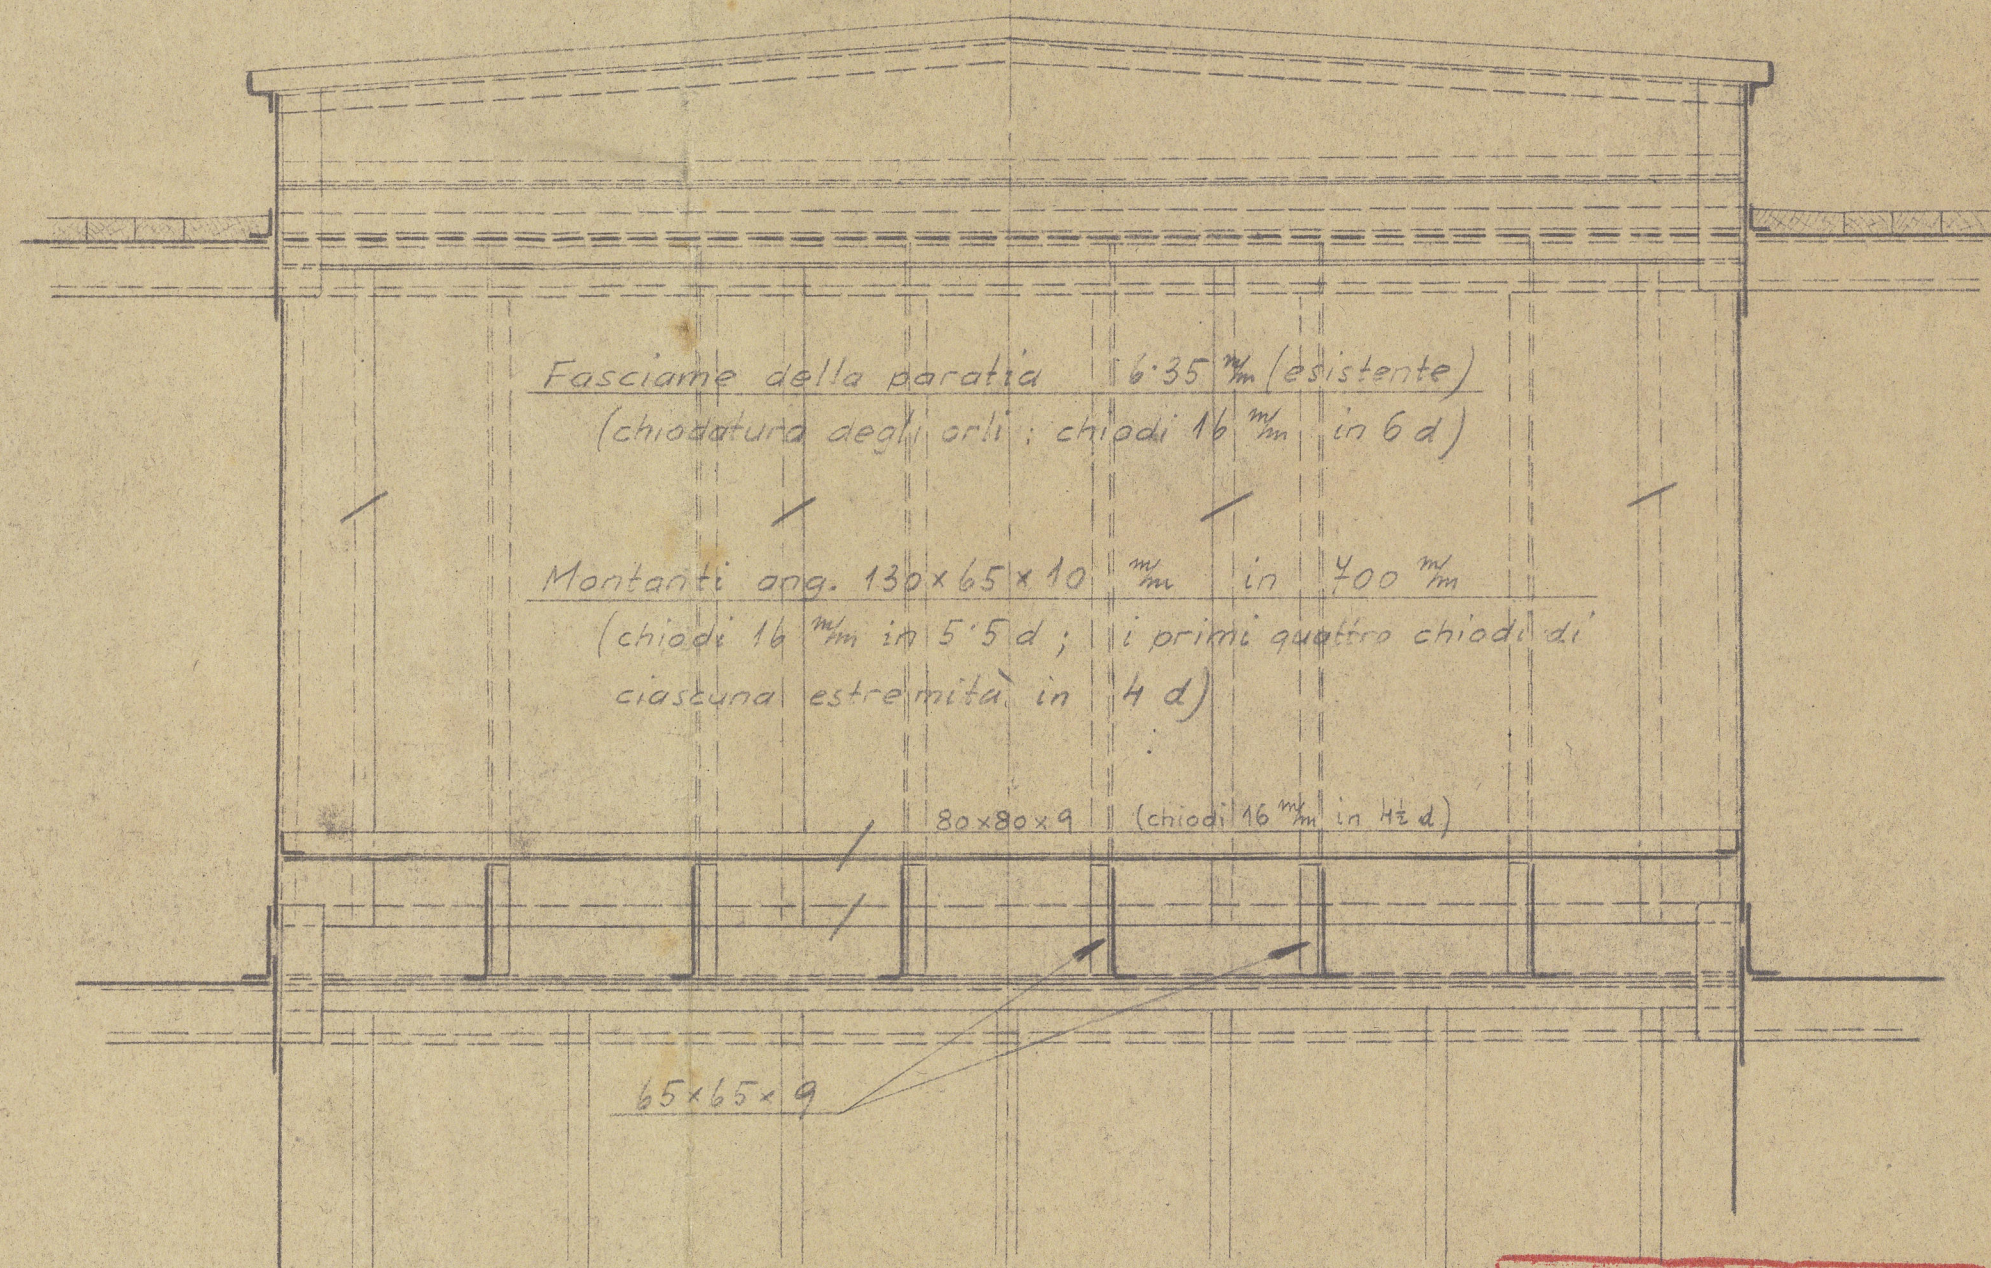

APPROVATO

10. 8. 1939

LLOYD'S REGISTER OF SHIPPING
TRIESTE

ESTE

Il Conte Verde

ARSENALE
del LLOYD TRIESTINO
TRIESTE
Uff. Tecnico
Disegno N. 4972
li 4 agosto 1939 / xvii

© 2020