

PROG. N° 1248  
**SEZIONE MAESTRA**  
SCALA 1:25

Motonaue da carico tipo "SHELTER-DECK" costruita per la classe 100 A-1 del LLOYD'S REGISTER OF SHIPPING  
"and further" corresponding to a draught not exceeding that contemplated by the Rules for a complete self-sustained vessel having a full cargo of fuel.


Caratteristiche principali:  
Lunghezza fra le P.P. 420' 0"  
Larghezza massima fuori ossatura 56' 0"  
Altezza in fianco allo SHELTER-DECK 35' 8"  
Altezza in fianco al ponte inferiore 17' 9"  
Immersione massima 14' 0"  
Coefficiente di finezza 0.74

PROG. N° 1248  
**SEZIONE MAESTRA**  
SCALA 1:25

Motonaue da carico tipo "SHELTER-DECK" costruita per la classe 100 A-1-1 NAV. L. (MARCA STELLA) del REGISTRO ITALIANO NAVALE E AERONAUTICO

Caratteristiche principali:  
Lunghezza fra le P.P. 128.010 m  
Larghezza massima fuori ossatura 17.064 m  
Altezza in fianco allo SHELTER-DECK 10.871 m  
Altezza in fianco al ponte inferiore 8.280 m  
Immersione massima 7.315 m  
Coefficiente di finezza 0.74


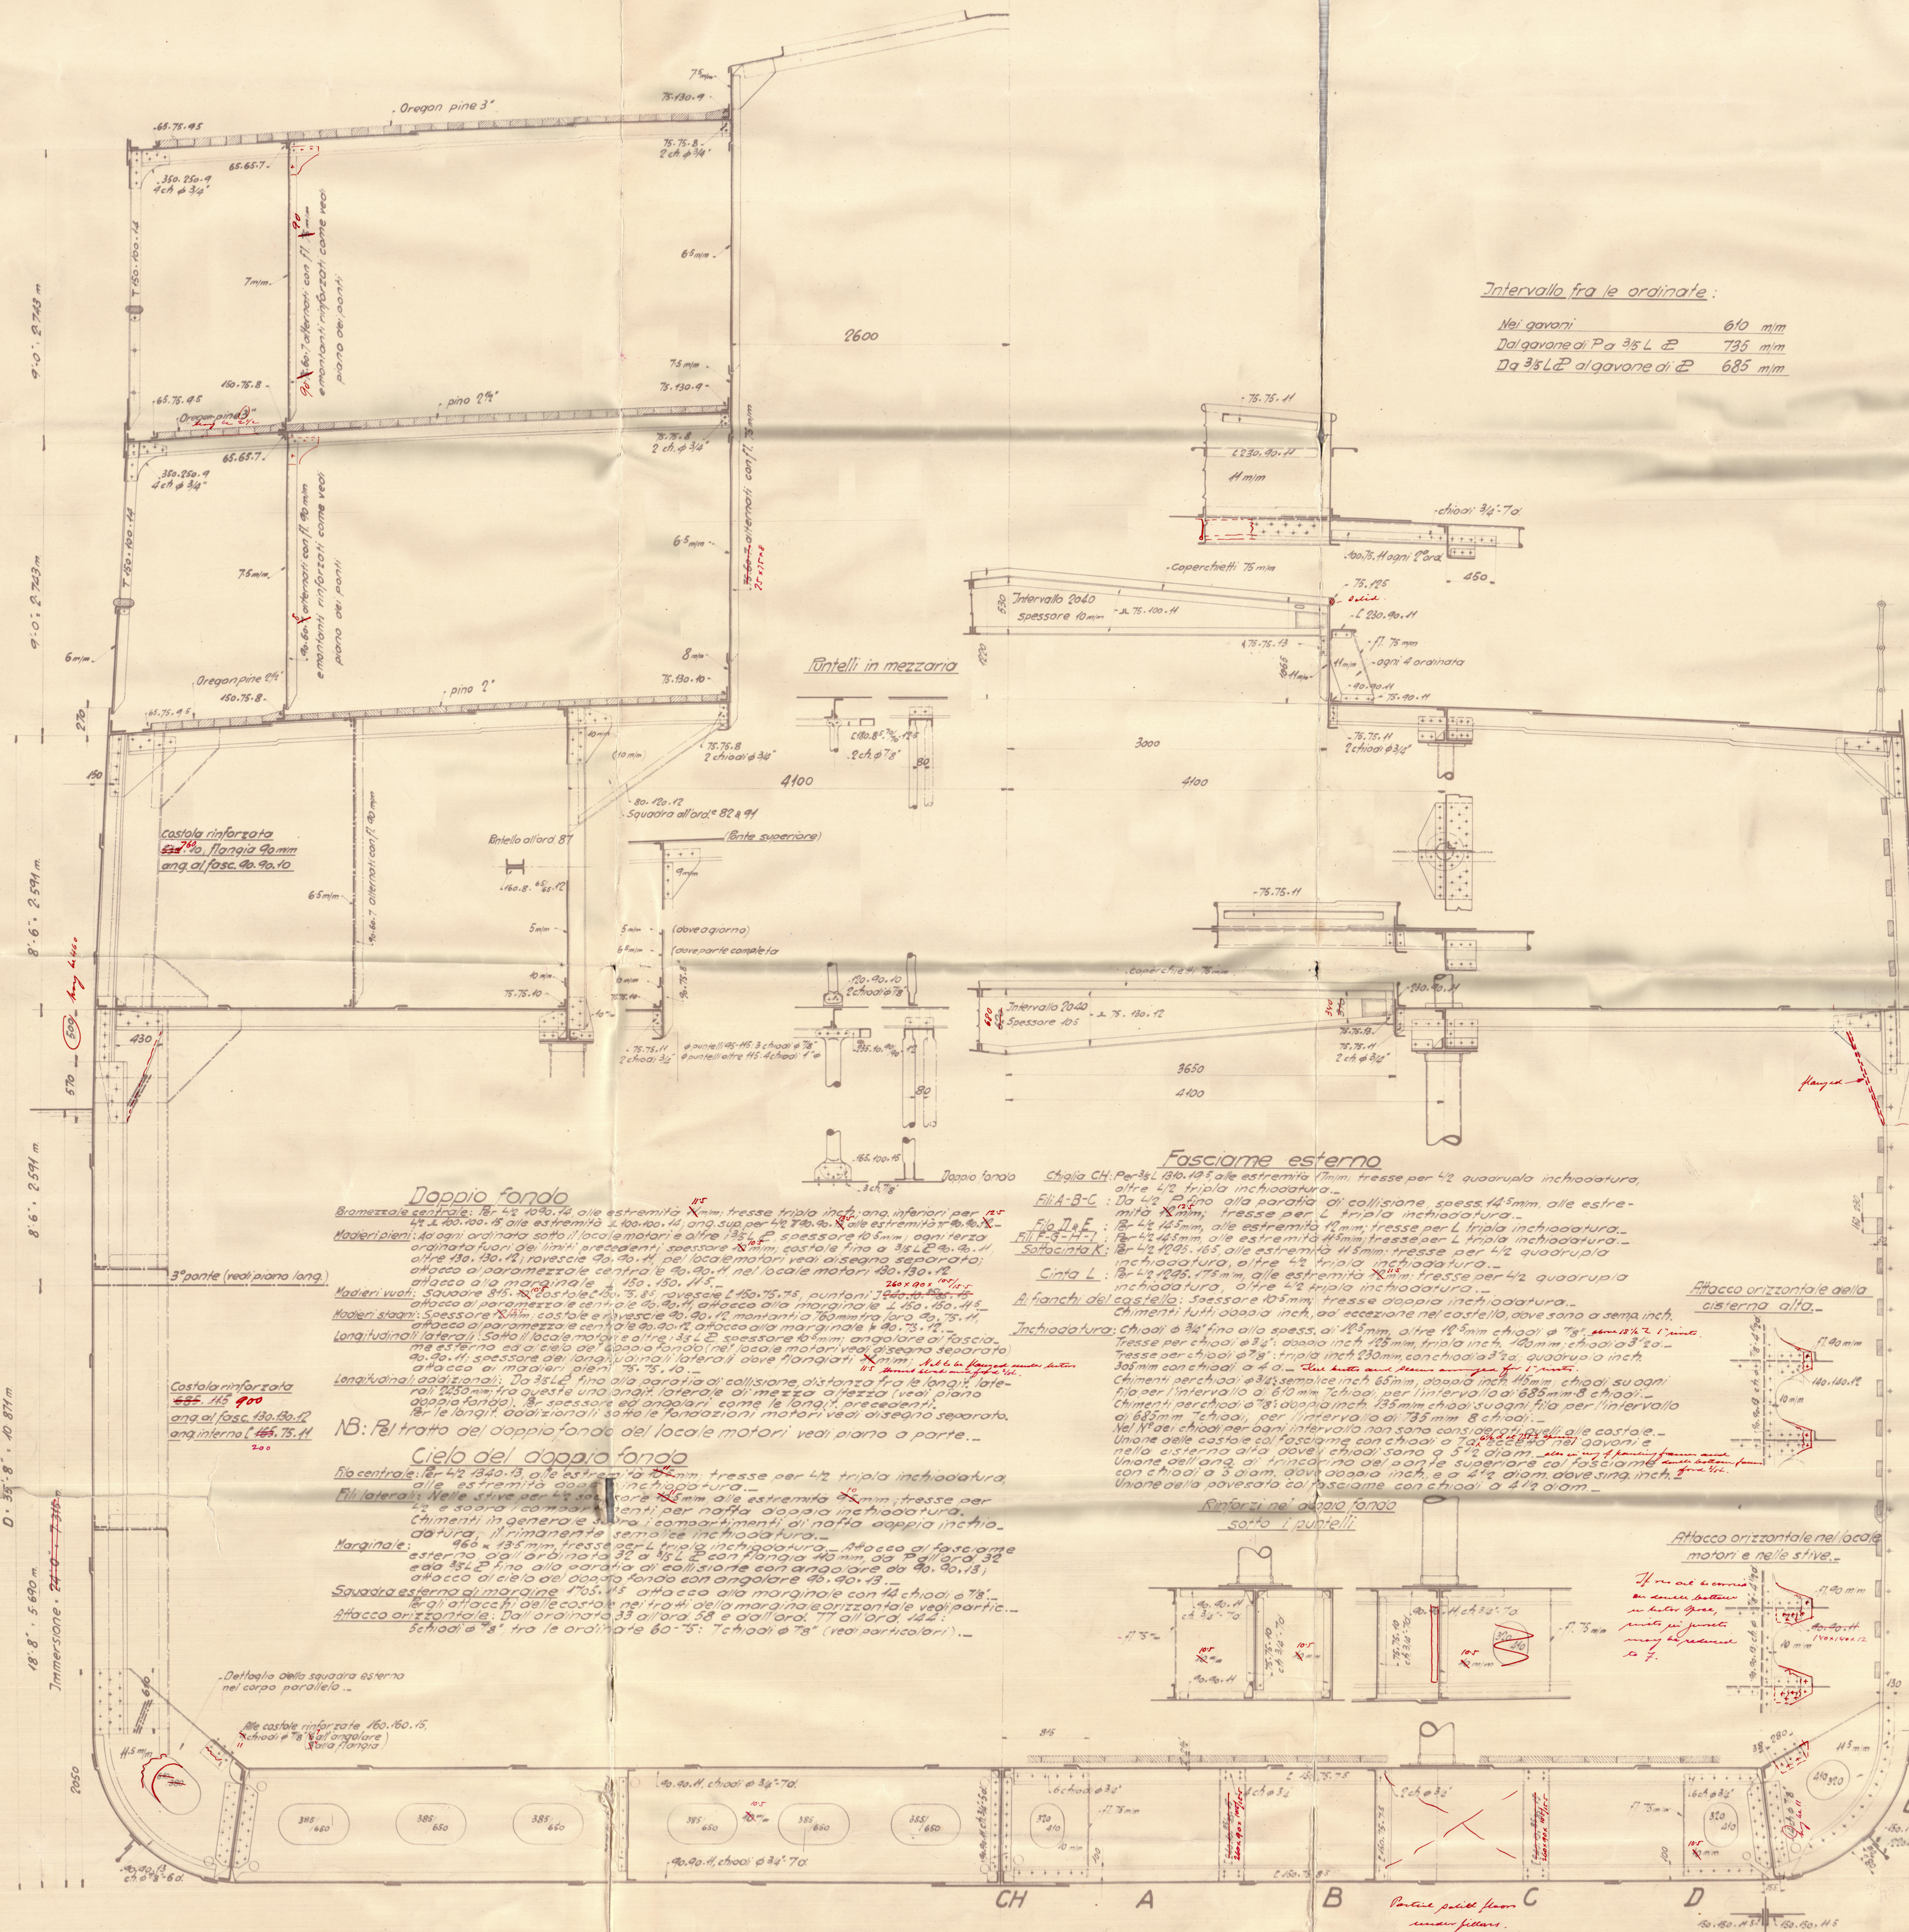



1  
C. N. T. Project No 1248.

Approved Midships Section

---

CNT 221

M. L. Barbarig.

Freight Report No 8952



© 2020

Lloyd's Register  
Foundation

007930-007937-0072