

# MOTONAVE CISTERNA N.321


## TIMONE

INSIEME SCALA 1:10

PARTICOLARI SCALA 1:5

N. 1 PEZZO COMPLETO

ACCIAIO FUCINATO

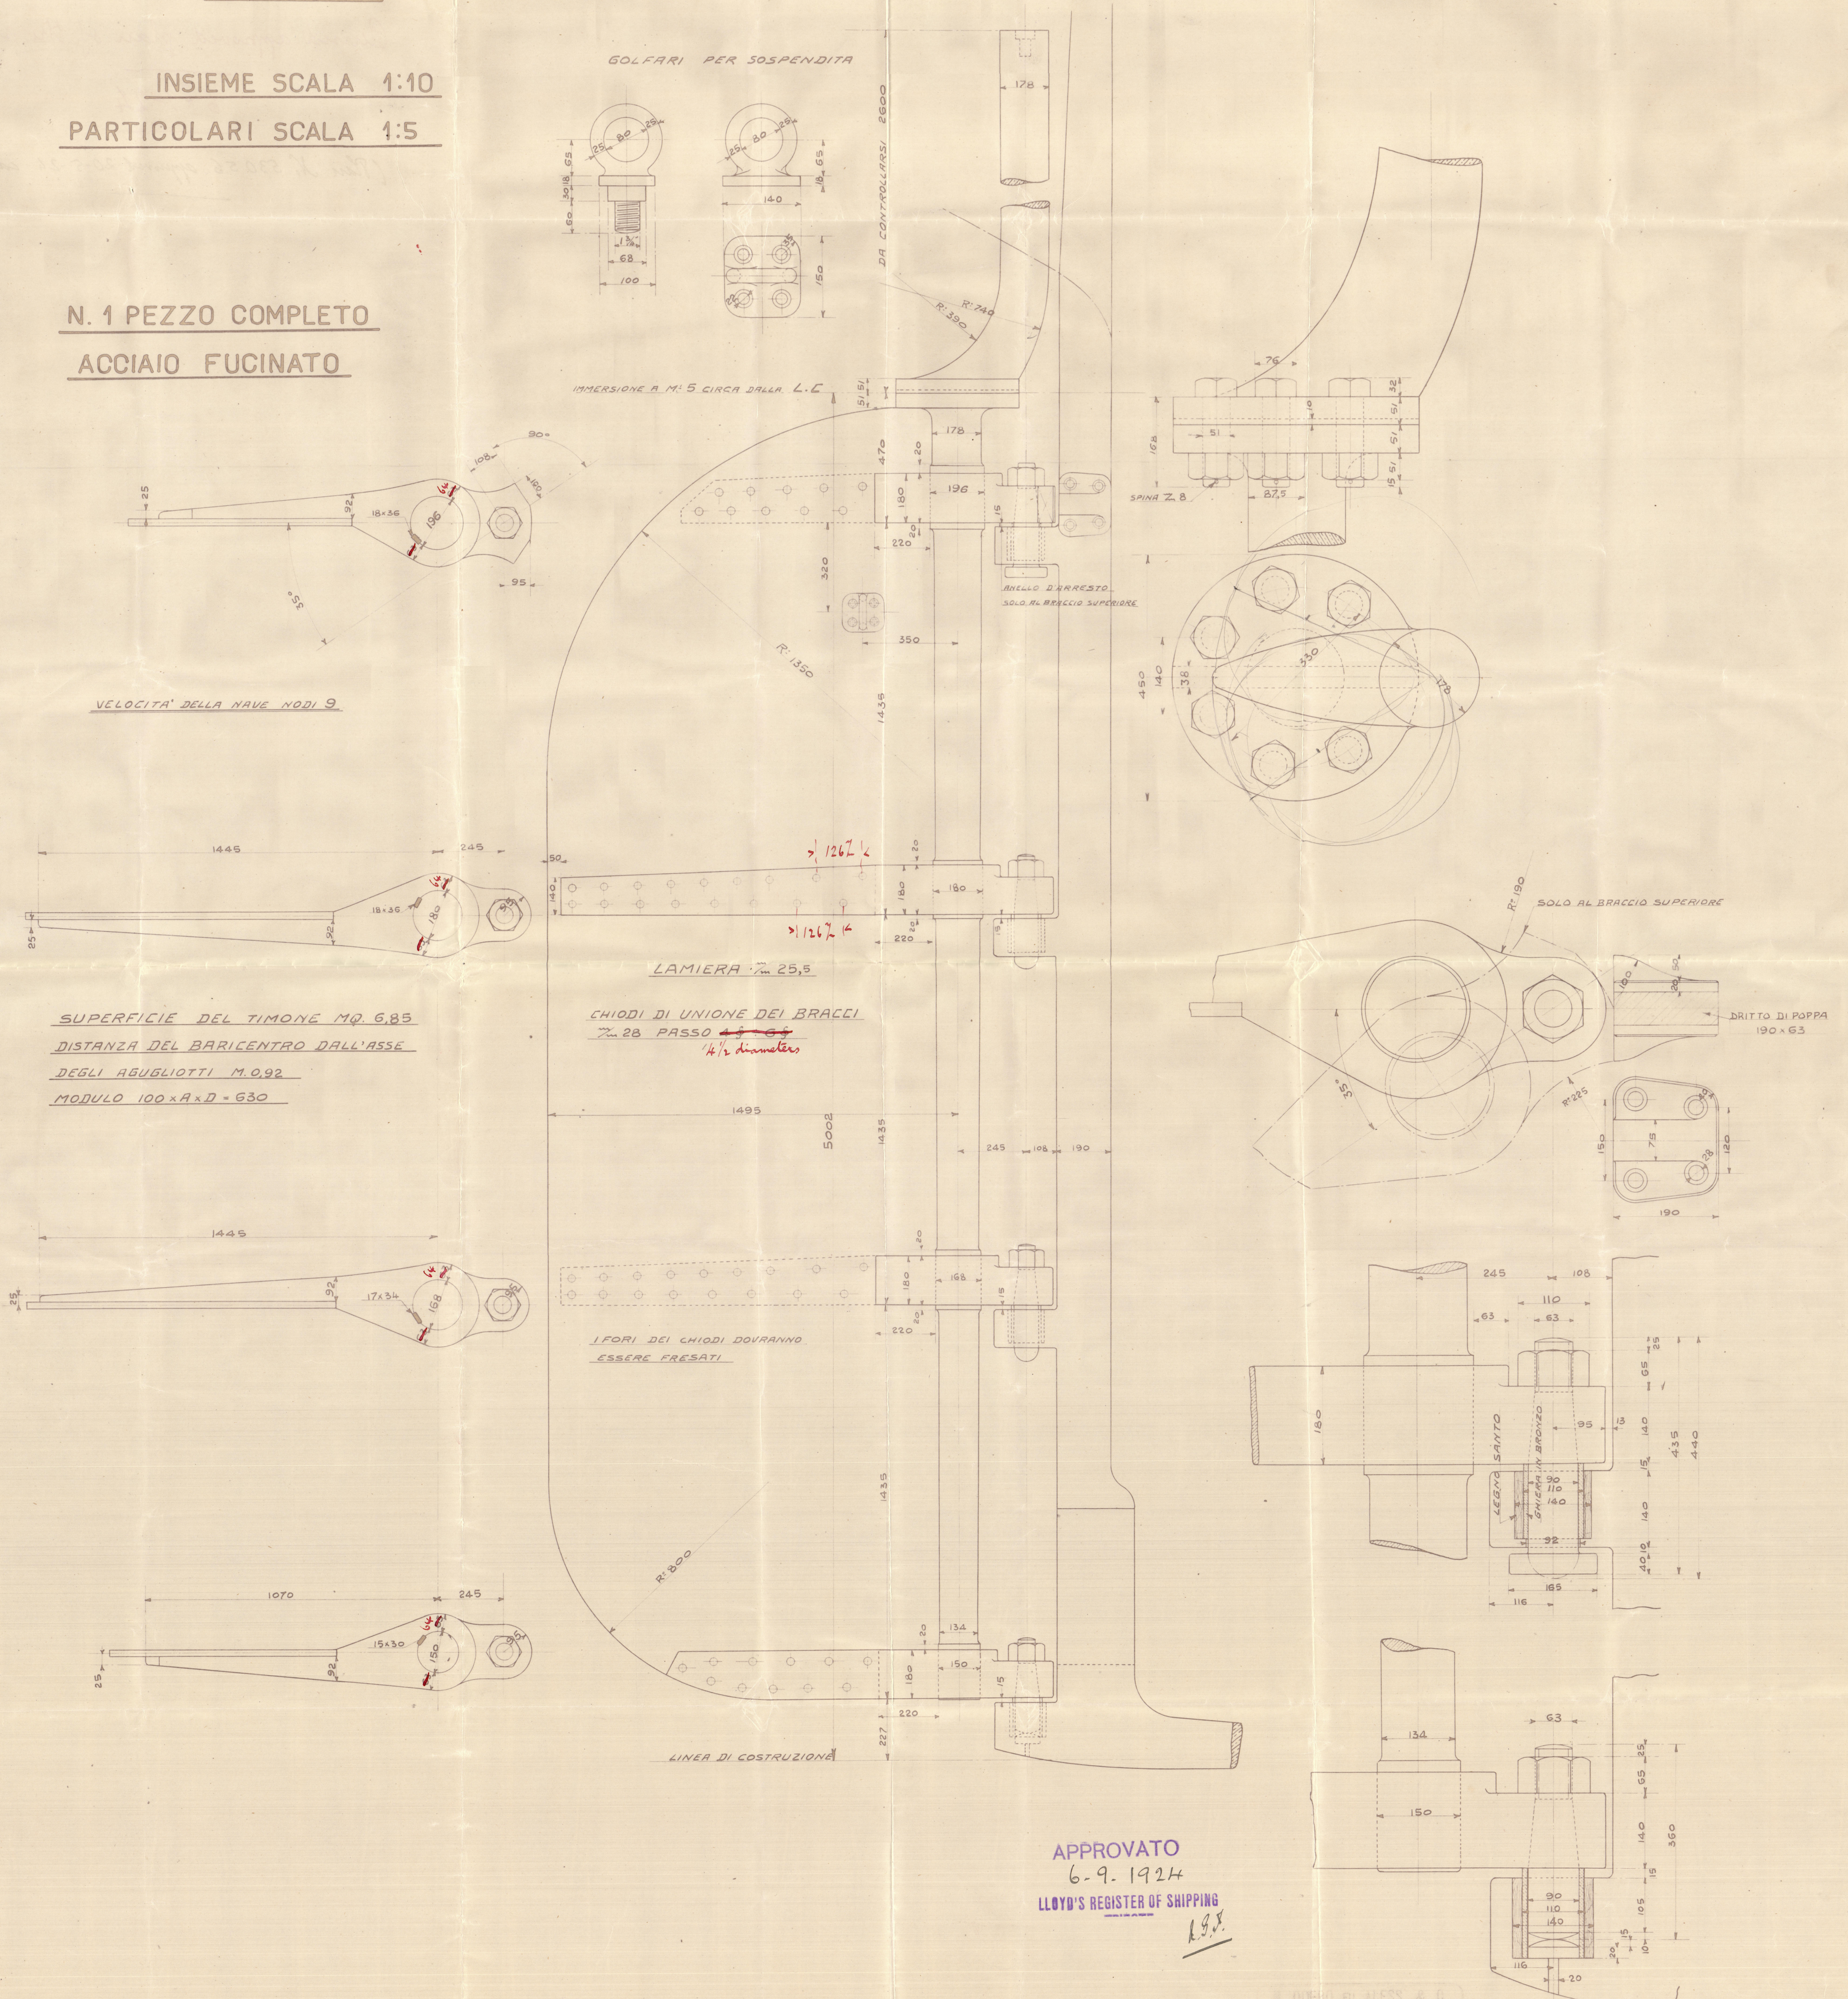

53486  
25 Agosto 1924



N. 53486

Cantin Odro - Sertri-Pouente -

S.S. "Wecten" Yard N. 321

Revised approved plan of the rudder

6-9-24

(Plan N. 53056 approved 20-5-24 cancelled)



© 2021

Lloyd's Register  
Foundation

008008-008019-0077