


No 121

鋼材配置


尺度 1/4" = 1' 0"

船主	神戶製鋼所
大正 15 年 2 月 3 日	
圖面	5
出圖番號	61199

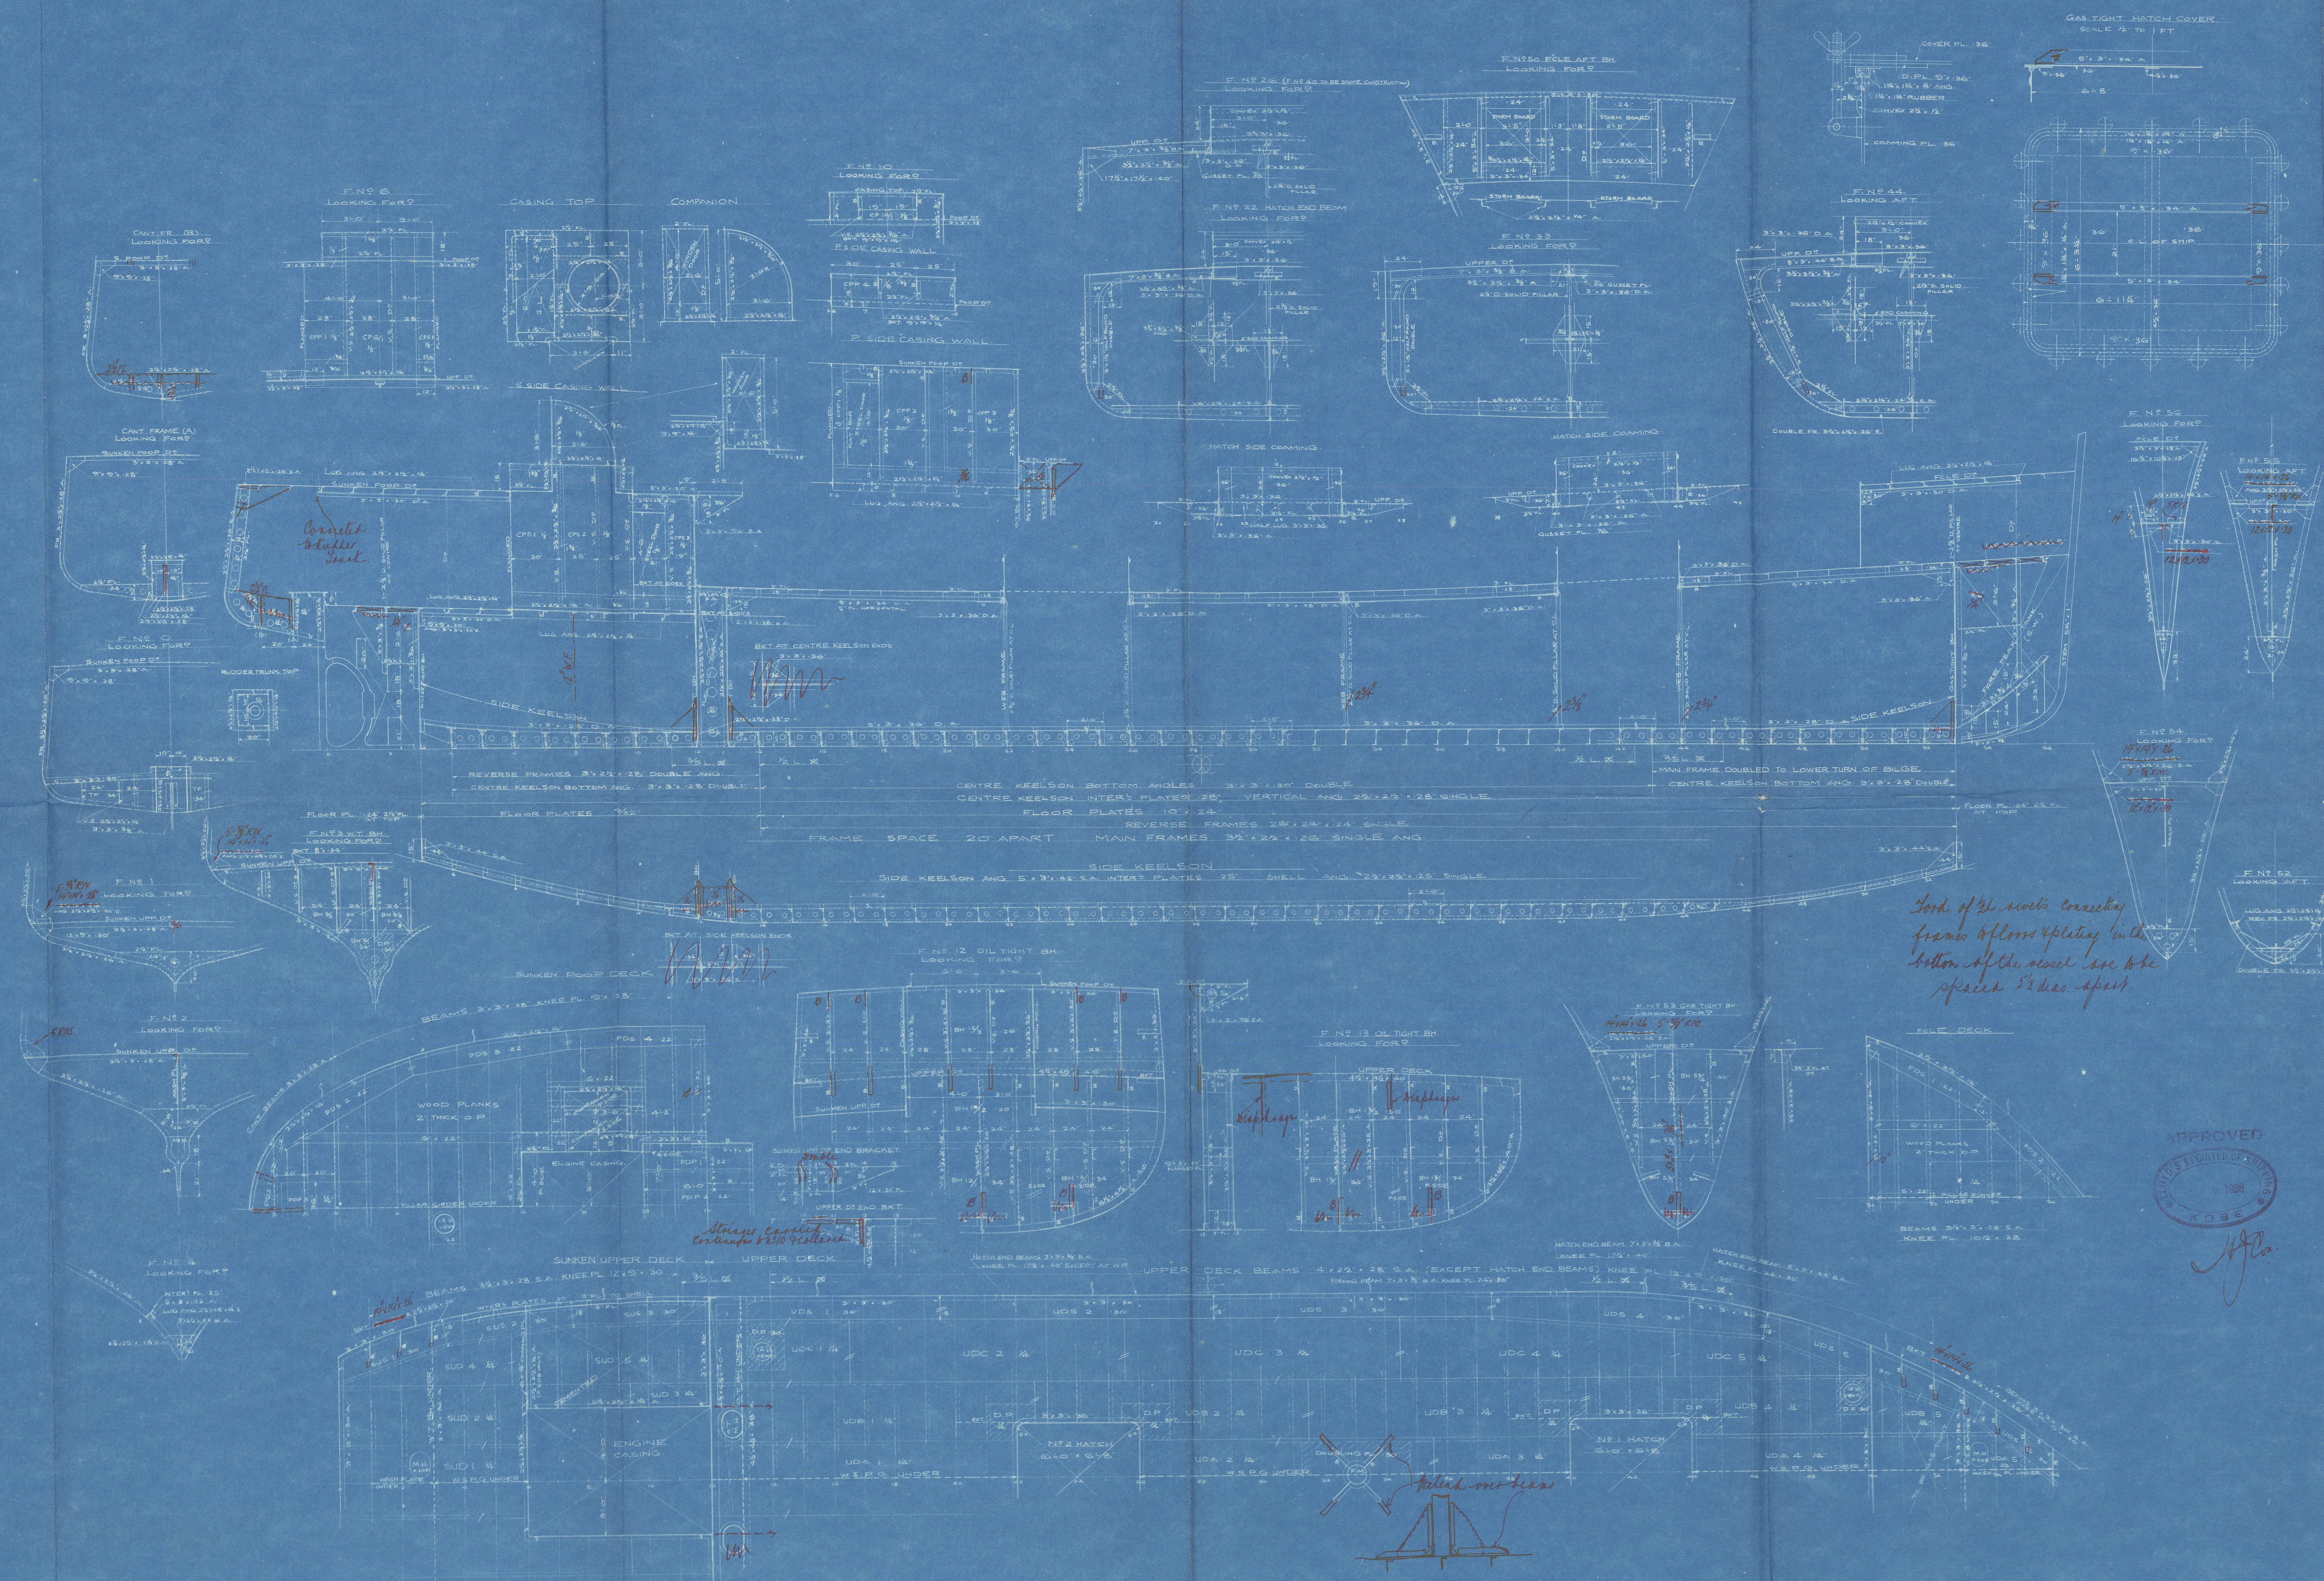

P&A.

8/5 Shell man

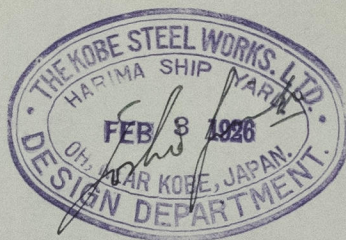

GEN. BOX NO. 823



Lloyd's Register
Foundation

00 8049 - 008060 - 0165