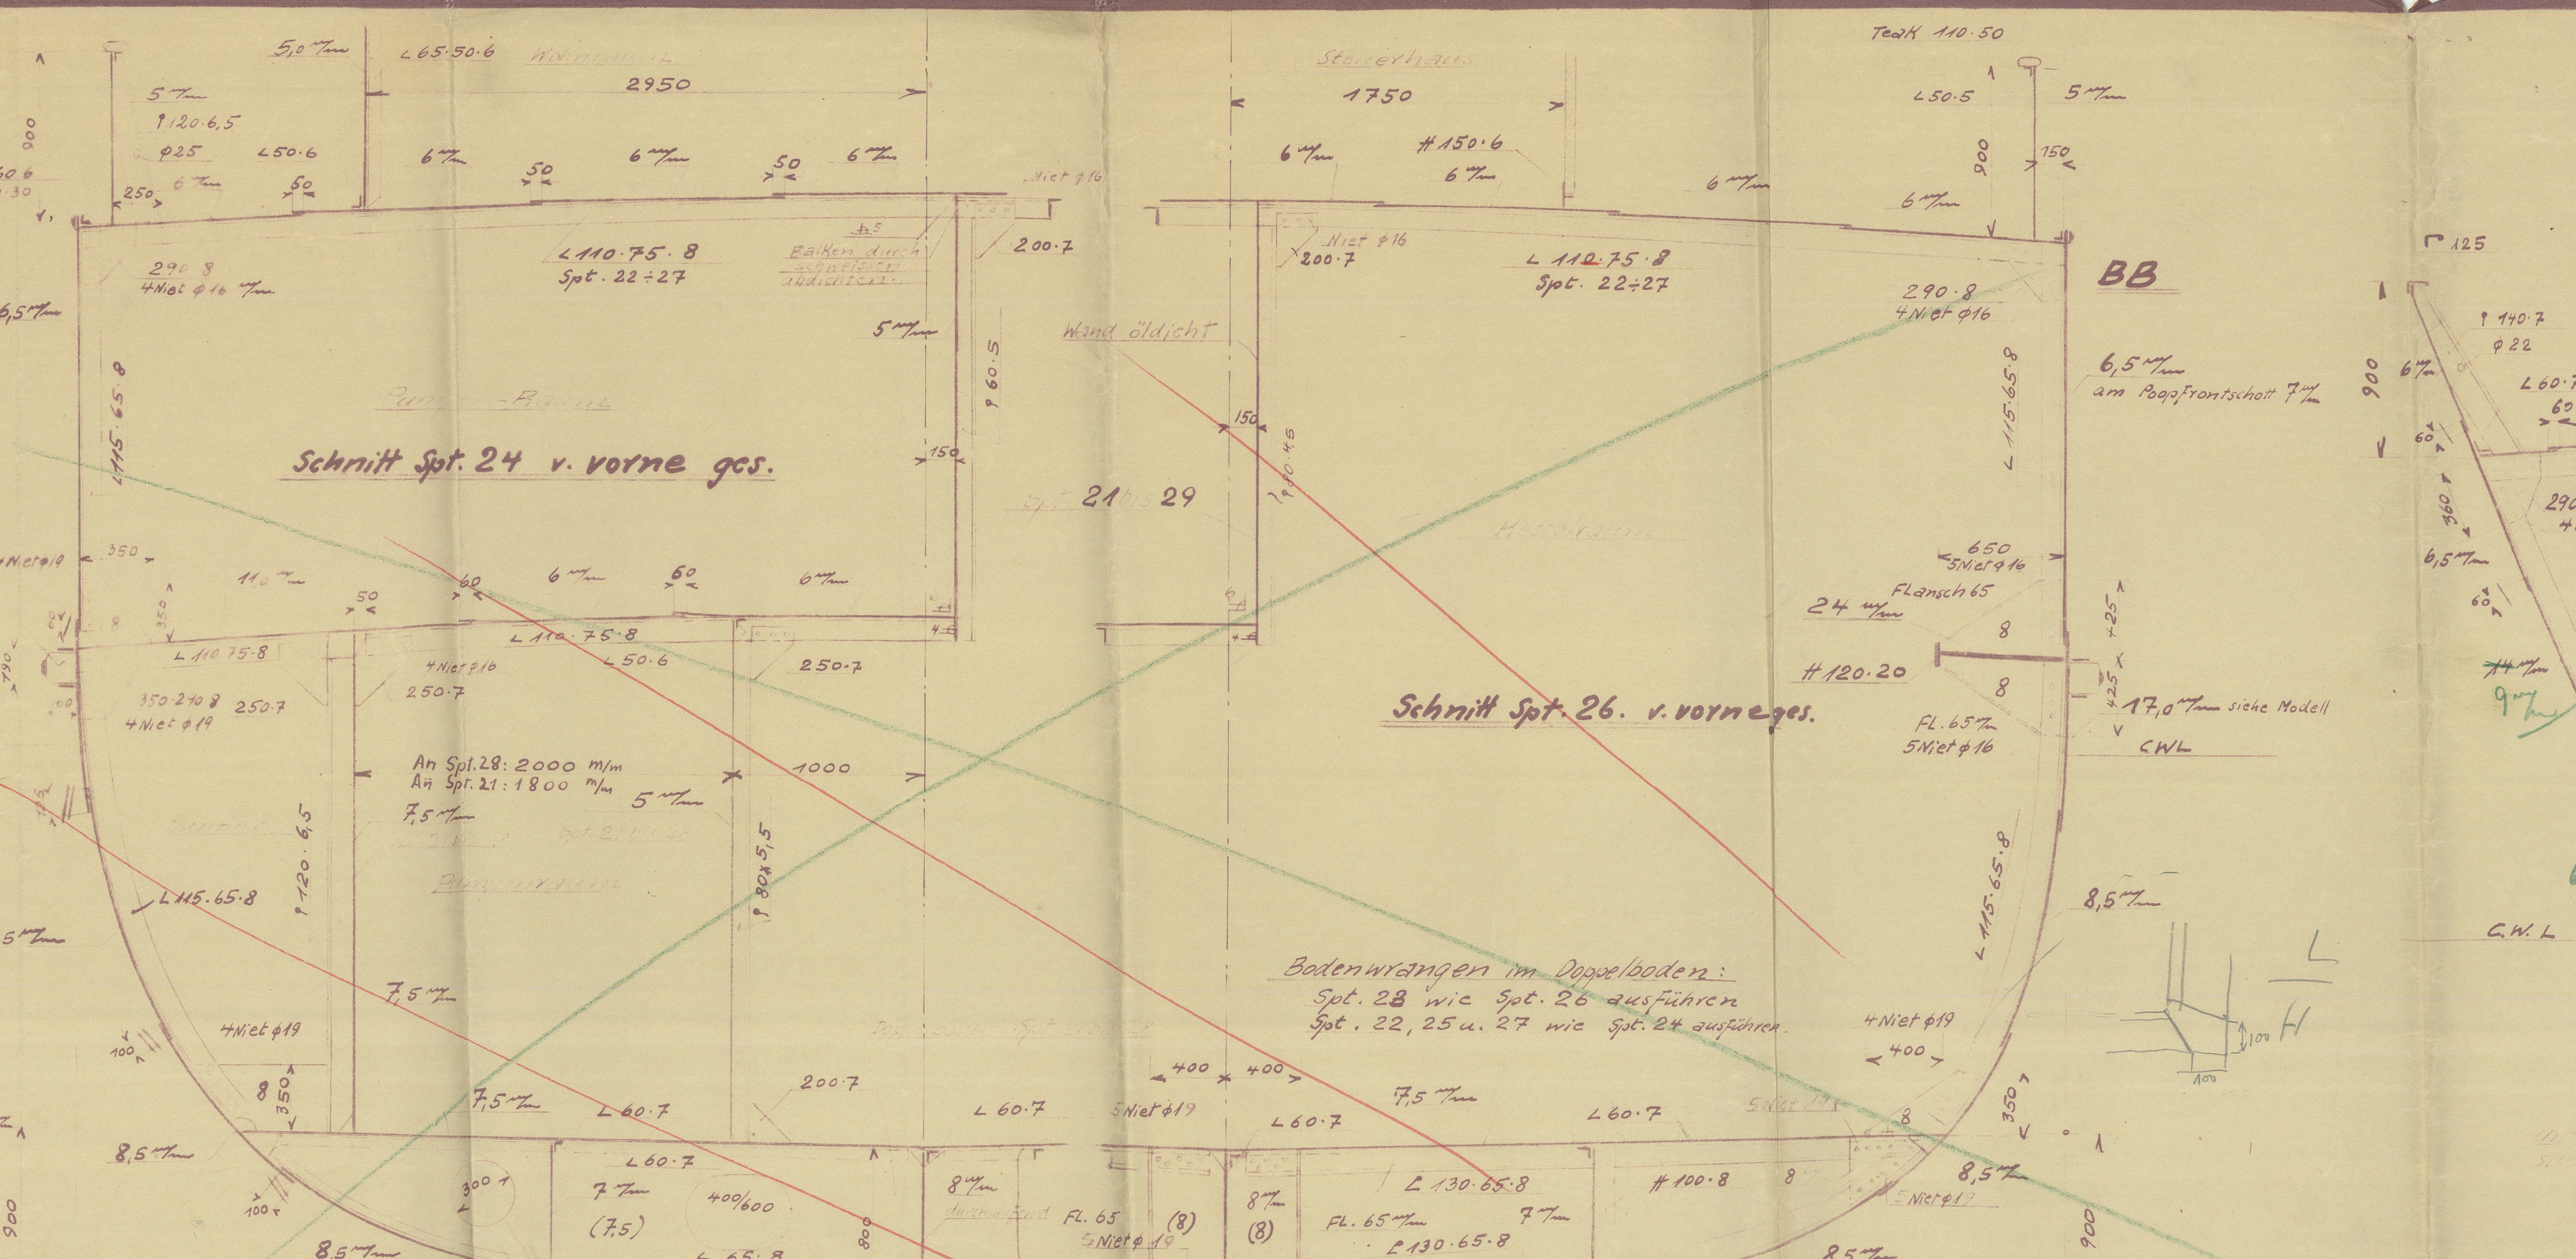
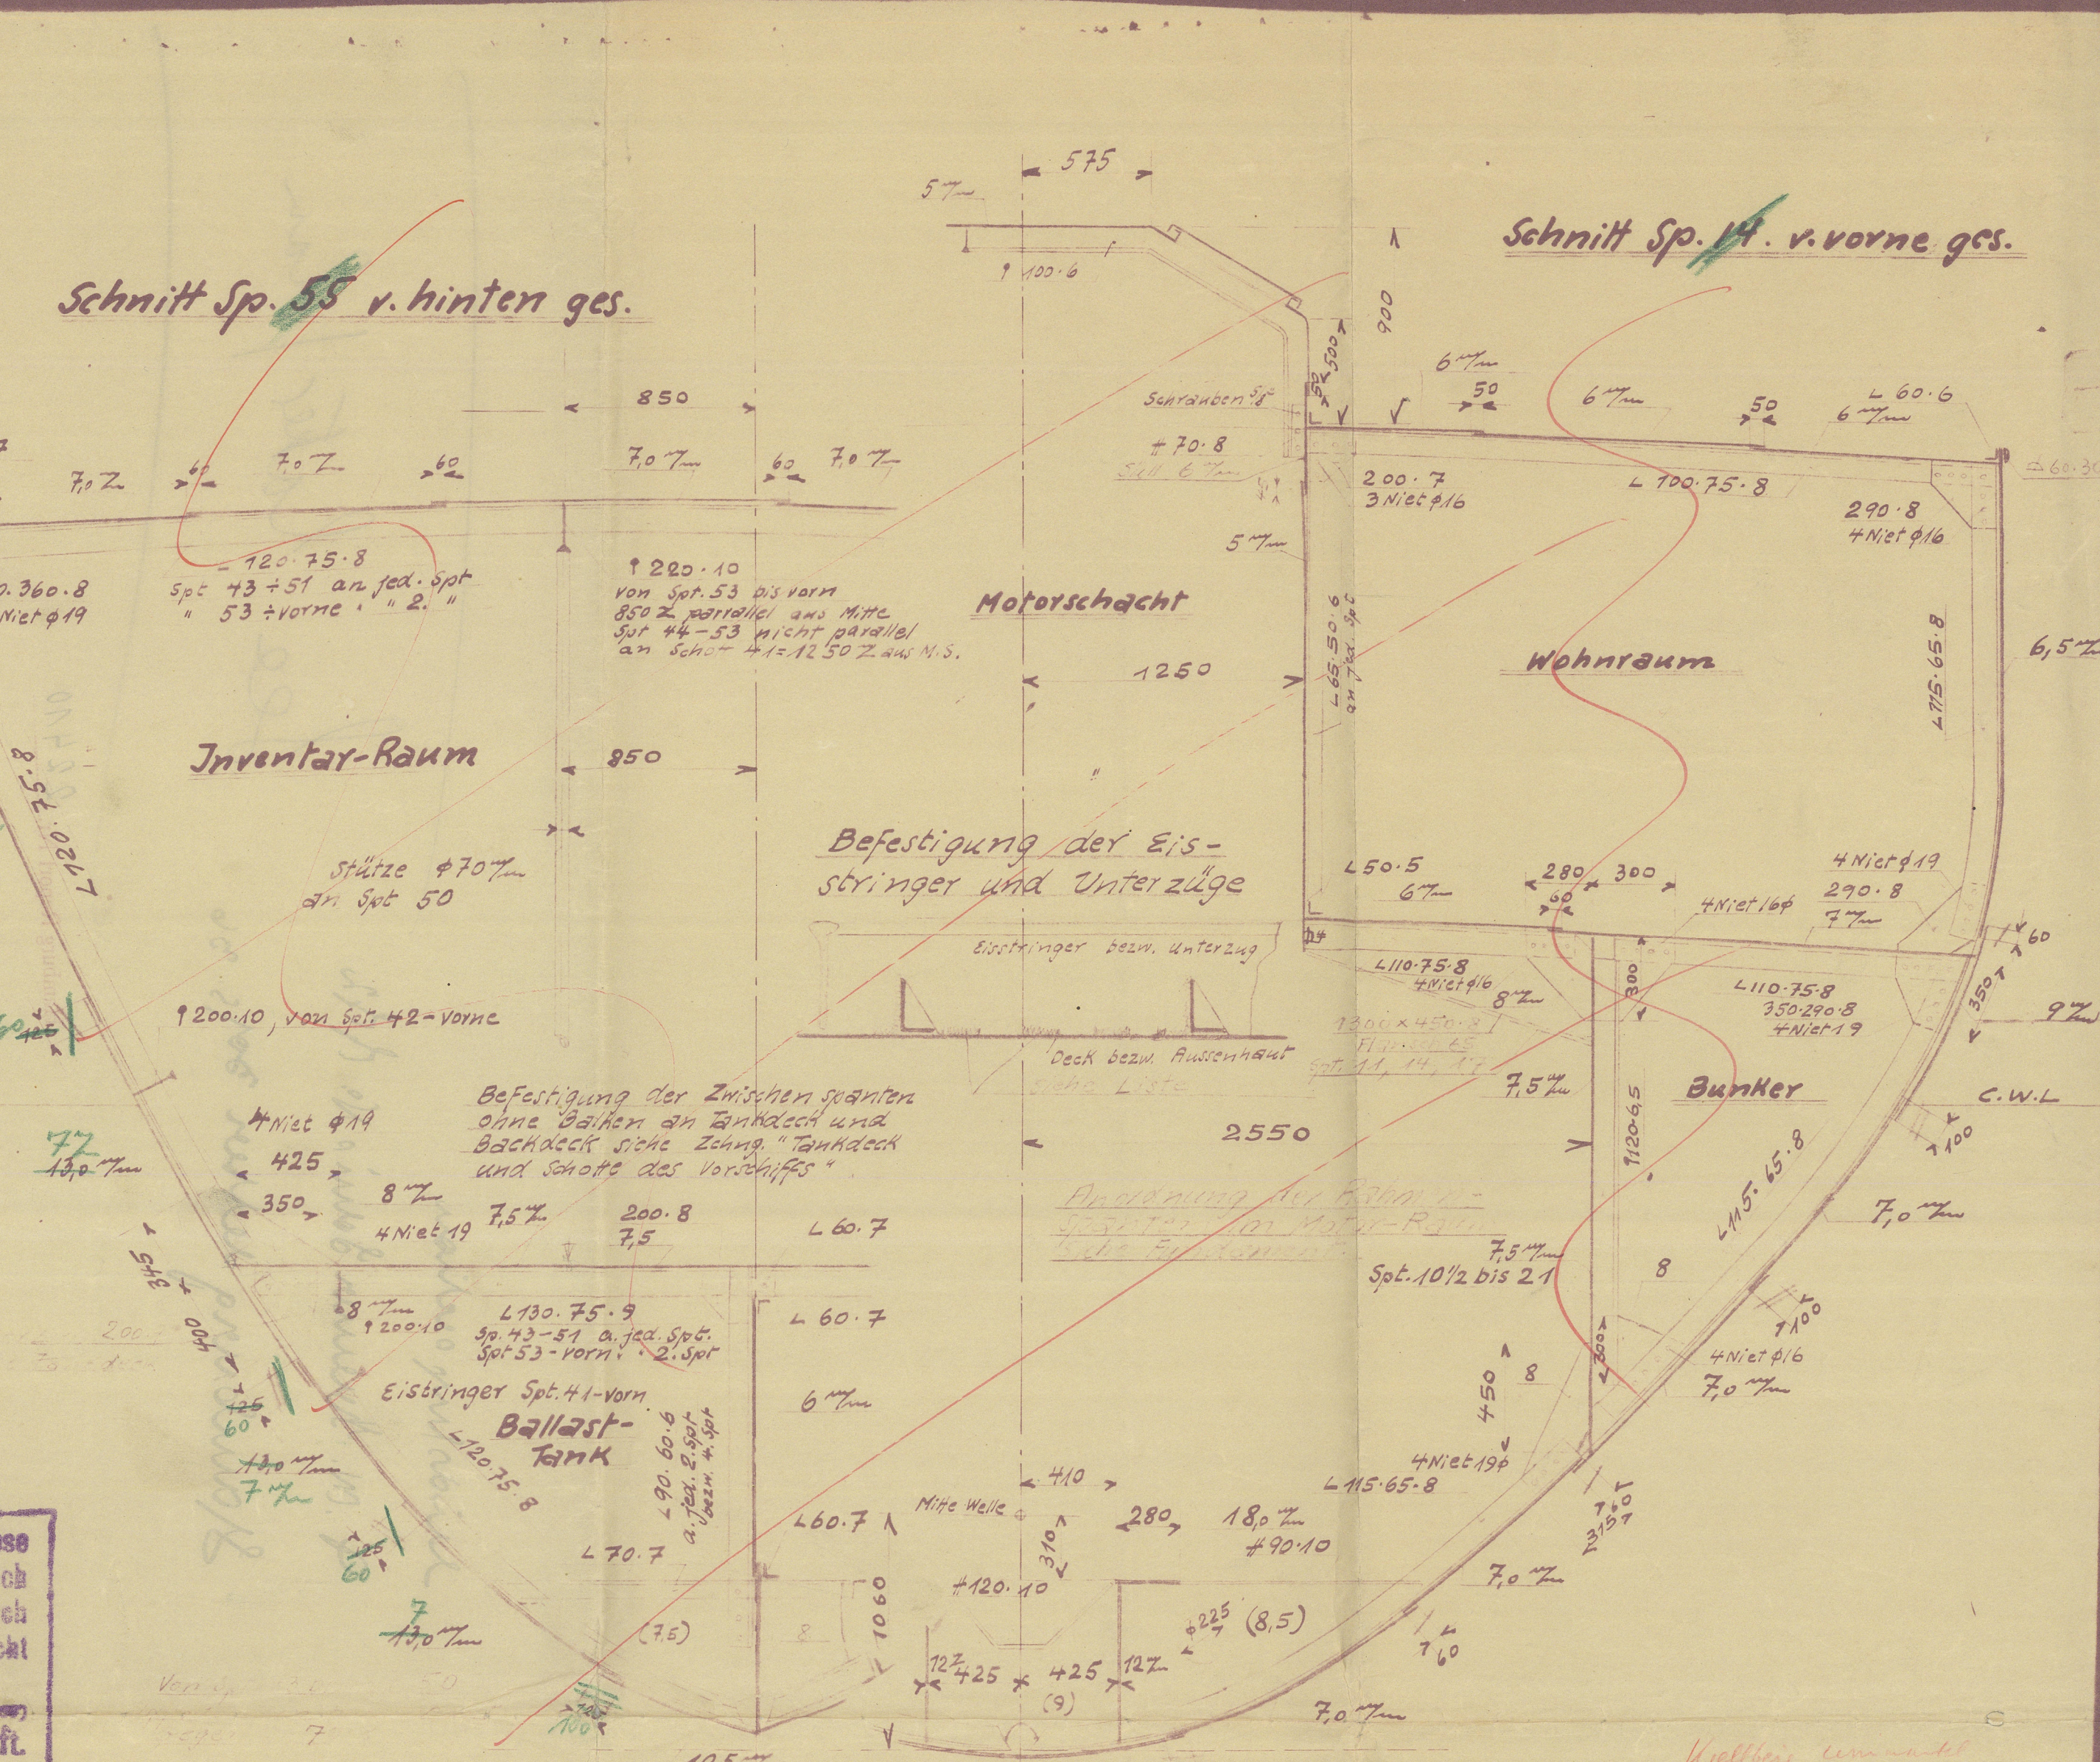
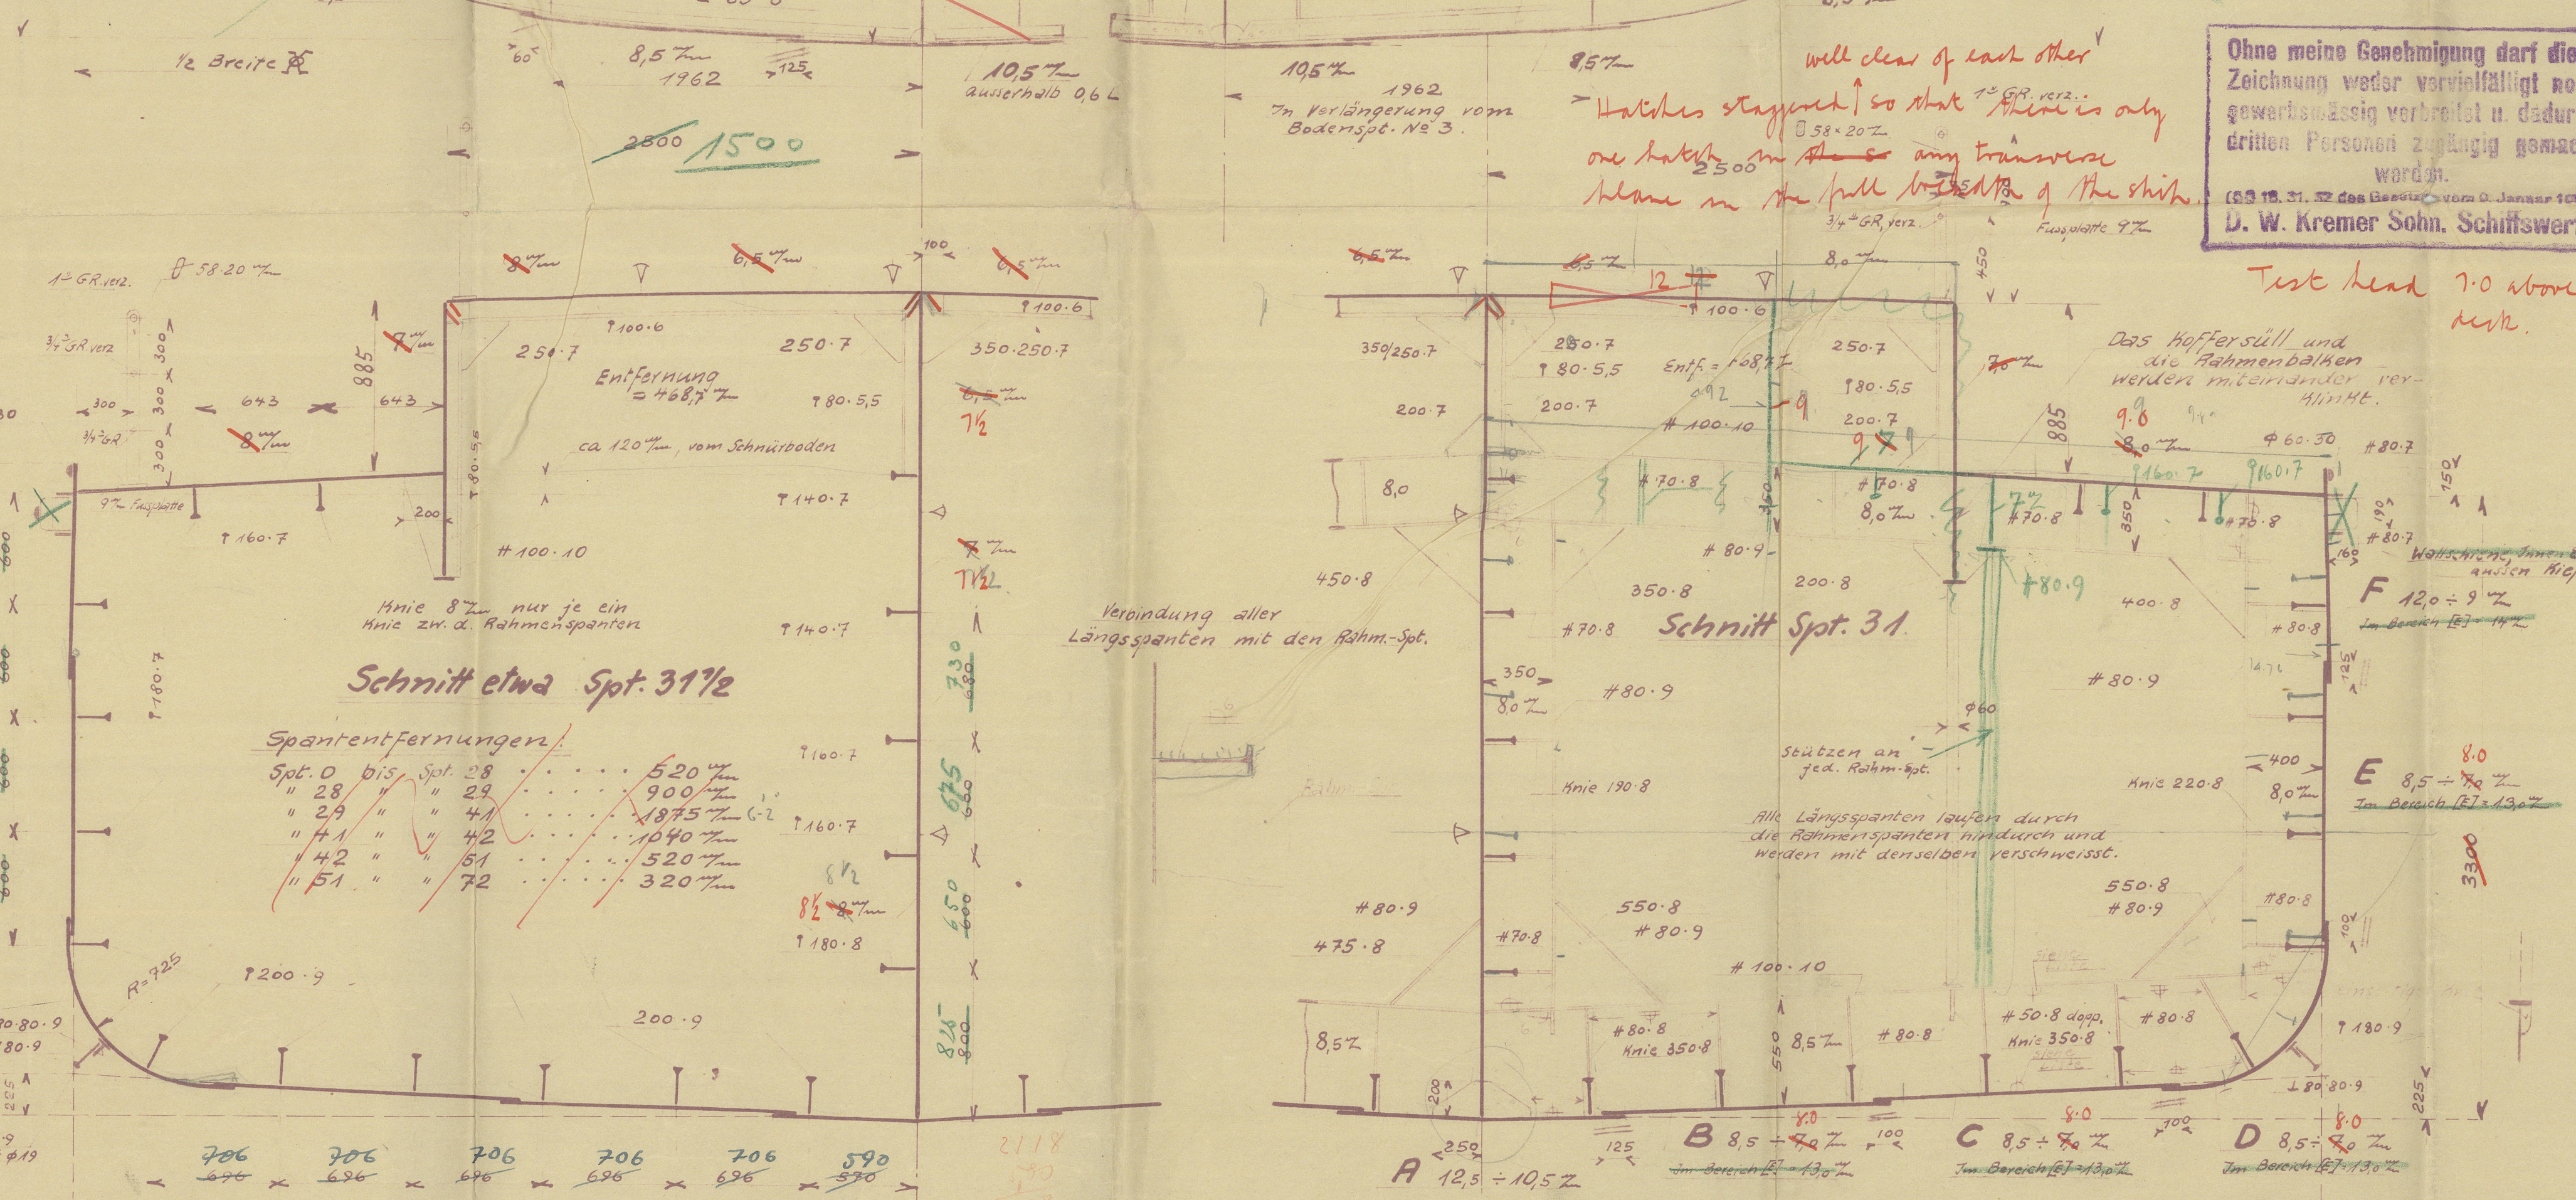


[illegible]

Verzierung:		φ	Abst.	Handgemeine im selben Rahmen mit 10-12"
Bauteil				
Vorsteven mit Aussenhaut	2100	19	95	
" mit Aussenhaut	2100	19	95	
Aussenhaut mit Joagen	0-27	16	112	im Bunker 100
"	43-46	16	112	im Ballistatank 100
"	47-Vorne	19	135	im Ballistatank
"		19	105	
Nähte v. Hüllgang u. Scheerg.		19	67	
Nähte der Aussenhaut im Vorschiff	19	67		
Stäbe		19	67	
Wange Aussenhaut-Nähte u. Stäbe		16	56	
Sechsz mit Reelingprofil		16	115	
Sech mit Sechstringerwinkel H.D.		16	72	
"	B.D.	16	72	
"	Popo-D.	13	58	
Bodenack mit Balken		16	100	
"		10	112	
"		13	91	
"		16	115	
Bodenwangen		16	112	
"	M-Rücken	19	135	
Gegenwangen im Bodenwange		16	112	
Bohlenrinne u. Zehrig		16	112	
Rahmen-Nähte u. Stäbe		19	58	
" mit Grund- und Topp		13	58	
" mit Stäben u. Balken		13	91	
Topp u. der Doppelbodenwangenrinne		16	112	
Doppelbodenwange mit Bodenwangen		16	112	
Motor, Nichte-Nähte mit Stäben		13	91	
" mit Deck L		13	58	
Deckstinger L mit Aussenhaut Falle Deck		10	72	
Scheit, Seiten & a. Popo, mit Aussenhaut		16	112	
Schlingen-L mit L-Profil		19	135	

17. III. 36.
 doppelt genistet
 bei Nieß 9/19 =
 genistet Nieß
 Lederachens u. a.
 doppelt genistet.

[illegible]

Schweissung:		Schweissung:		Schweissung:	
Bauteil		Bauteil		Bauteil	
Diagonale Querschotte mit Außenhaut u. Deck	mit Hafferdien u. Haffereisen	Boden- u. Seitenpannen mit Außenhaut	zu den Enden für 300 mm Länge	Boden- u. Seitenpannen mit Außenhaut	zu den Enden für 300 mm Länge
" Längsschott "	Außenhaut u. Querschotten	Nähte u. Stöße von Deck u. Schotten	Hafferdach mit Scherriegel u. Haffersüll	Nähte u. Stöße von Deck u. Schotten	Hafferdach mit Scherriegel u. Haffersüll
Haupt-Abmessungen:		Haupt-Abmessungen:		Haupt-Abmessungen:	
Länge zw. d. Loten	49,50 m	Länge zw. d. Loten	49,50 m	Länge zw. d. Loten	49,50 m
Breite auf Spannen	8,5 m	Breite auf Spannen	8,5 m	Breite auf Spannen	8,5 m
Seitenhöhe	3,30 m	Seitenhöhe	3,30 m	Seitenhöhe	3,30 m
Monstruktionsstiefgang	2,90 m	Monstruktionsstiefgang	2,90 m	Monstruktionsstiefgang	2,90 m

Ausrüstung:
 $0,75 \cdot L \cdot B \cdot H + 0,5 \cdot \text{Tiefseutoren} = 1,295 \text{ m}^3$

2 Buganker	zus. ca. 1270 kg
1 Stockanker	ca. 295 kg
1 Warpanker	ca. 110 "
325 m Stegkette	8/28 "
2 x 100 m Manila	152 mm Umfang
2 x 40 m Stahlseile	76 "
2 x 65 m " "	65 " "

Motor - Tankschiff.

Klasse: Germ. Lloyd * 100 A I K. [A].
 Lloyd's Register + 100 A I for ship and machinery
 "carrying petroleum in bulk" "large framing"

Hauptspant und Querschnitte
1:25.

© 2020
 Neubau 770.
 Lloyd's Register Foundation

midship section

J. W. Bremer Senior No. 172

Hamburg letter 20/5. 36

See later plan

Hamburg Report Nr. 22410



© 2020

Lloyd's Register
Foundation

002063-008078-0060