


10 DEC 1953

ETAMBOT ENTIEREMENT SOUDE'  
TALON FORGE'  
TOUS LES MATERIAUX SONT CONTROLE DU LLOYD' ET DU B.V.

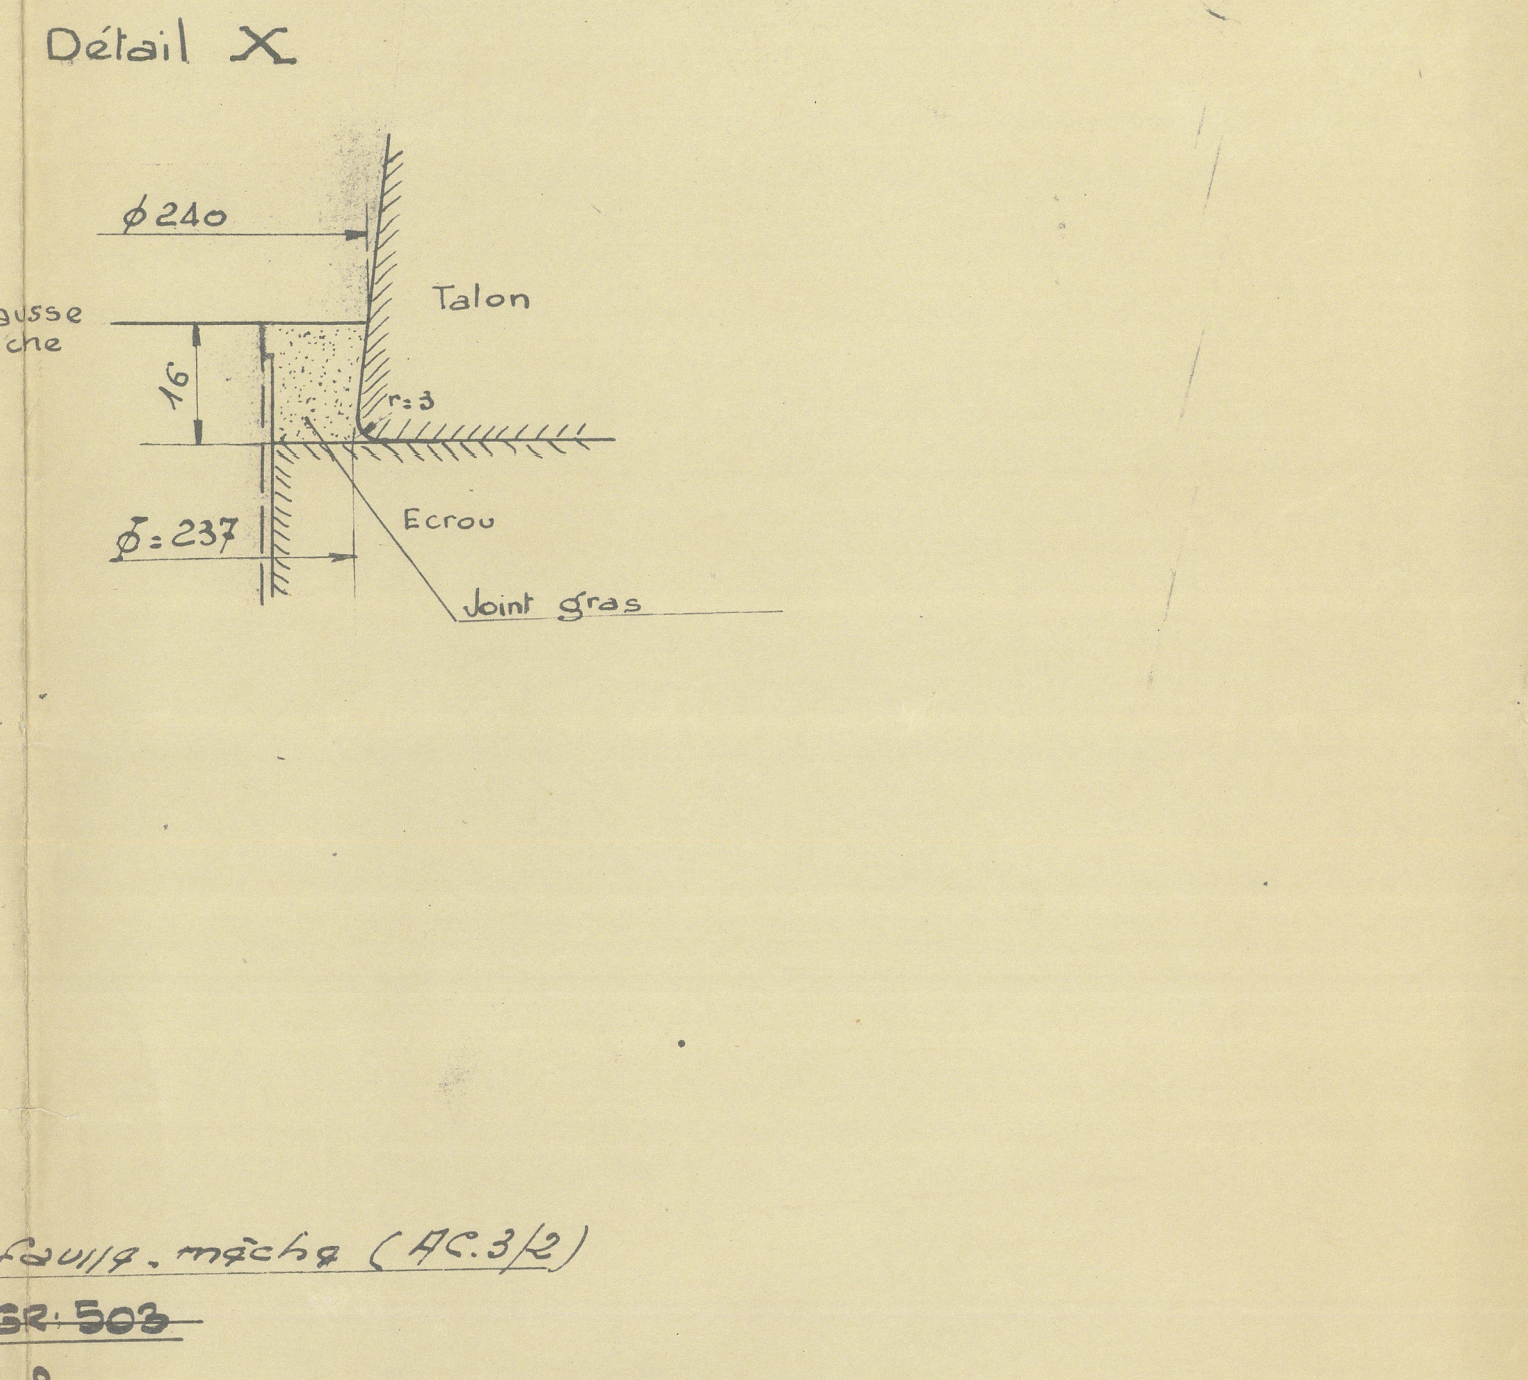

1254 de 182, Racc  
 16 de T.R.  
 BUSTESGO  
 ZONKEN  
 GROEVEN.  
 Tota, qualité chaudière.

C.N.C	COMPTES N <sup>o</sup> 175 176	PLAN: C.M.1 <sup>e</sup> 1
-------	-----------------------------------	-------------------------------

GOEDGEKEURD DOOR „LA CORONA“ 19-2-52  
GOEDGEKEURD DOOR LLOYD'S 17-11-51

- FJENOORD' SCHIEDAM.					AFDELING:	TOTAAL BEW.
AUTEURSRECHT VOORBEHOUDEN VOLGENS DE WET					SCHEEPS-BOUW	IN Kg.
SCHAAL:		TOLERANTIES		MATERIALEN		ROUW MET DE HAND BEWERKEN
1:24; 1:12		VOLGENS		ZONDER TOEGESCHRIJFDE TEKENEN		VRIJ VAN RIJPELIJKE EN
1:8		I.S.A.		TOT 99 mm MAX 0,3 mm		ROUW MACHTAAL BEWERKEN
				VAN 100 TOT 239 mm 0,5 mm		GLAD AFWERKEN
				VAN 300 TOT 1000 mm 1 mm		SLIJPEN, SCHAFFEN VAN RIJZEN
BOUW		GROEP		TEK. NO.		AANTAL
NO.				BLAD		AANTAL
736		503		1		2
738		"		1		2
739		"		1		2
742		"		1		2
744		"		4		2

## FABRICATED STERNFRAME

checked

## ACHTER STEVEN.

(GELASCHT)

© 2020

GET.		WZIGEN		BLAD NO.	
DEC.	17	A7-15	15	15	15

227330  
 227330



Iphigenia

Inst. Rpt. No. 10834

Plan No. CM1 / 1<sup>c</sup>

Starframe (revised plan)

(23 b)

RECORDS DEPT.  
LONDON

35



© 2020

Lloyd's Register  
Foundation