


Neubau Nr. 113-14
Hintersteven u. Ruder
Herv. p. ane and Redder
M. 1:20 u. 1:10.

Reserve Rudder teller
Reserve Ruderpinne

Read marked places are to be machined.
Die rot bezeichneten Flächen sind zu bearbeiten

Material: S. M. Stahl (geschmiedet)

Kupplung u. Fingerling A
1:10

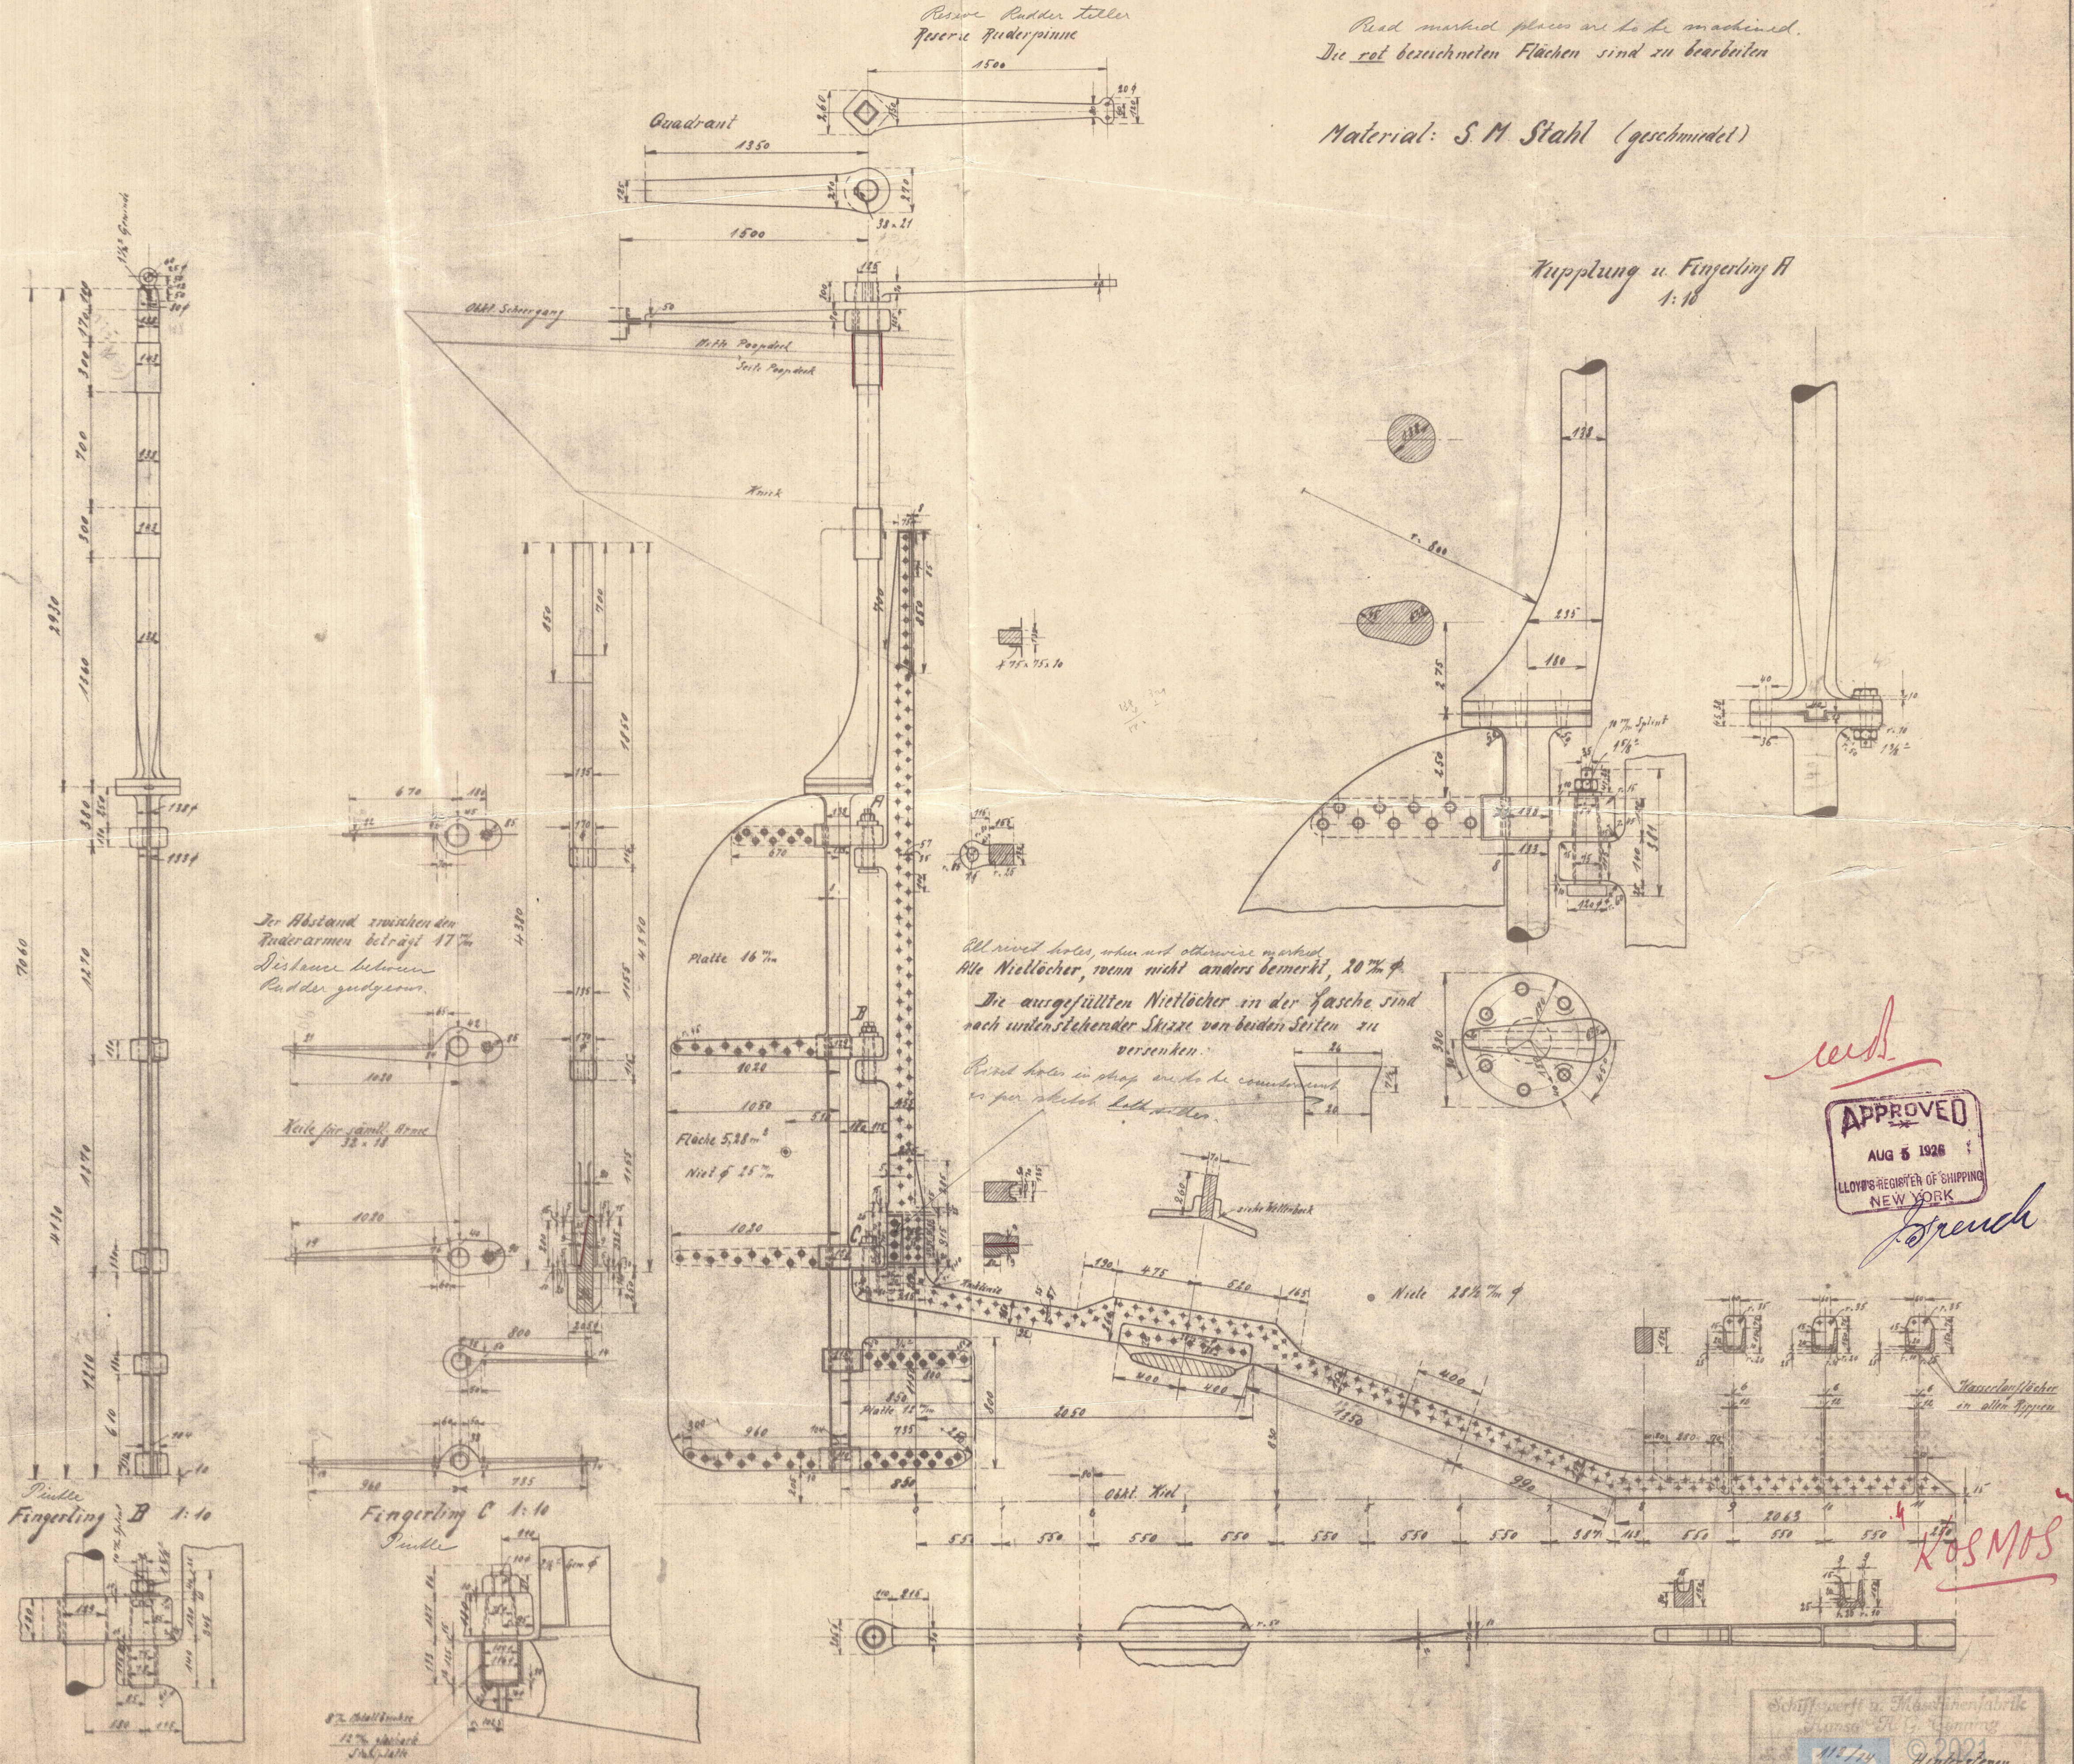

APPROVED
AUG 5 1926
LLOYD'S REGISTER OF SHIPPING
NEW YORK

French

Kosmos

T.S.M.V. "KOSMOS 1"
N OS.3052.



© 2021

Lloyd's Register
Foundation

008217-008221-0033