

HAUPTABMESSUNGEN:

Länge zw. den Loten 56,10 m
Breite auf Spanten 7,70 m
Seitenhöhe 5,49 m
Tiefgang


S.S. 113-114

LLOYD-LÄNGSSCHNITT

1:100.

KLASSE: GERM. LLOYD 90 A K [E]
"MIT FREIBORD"

L [B+H] = 73 9959

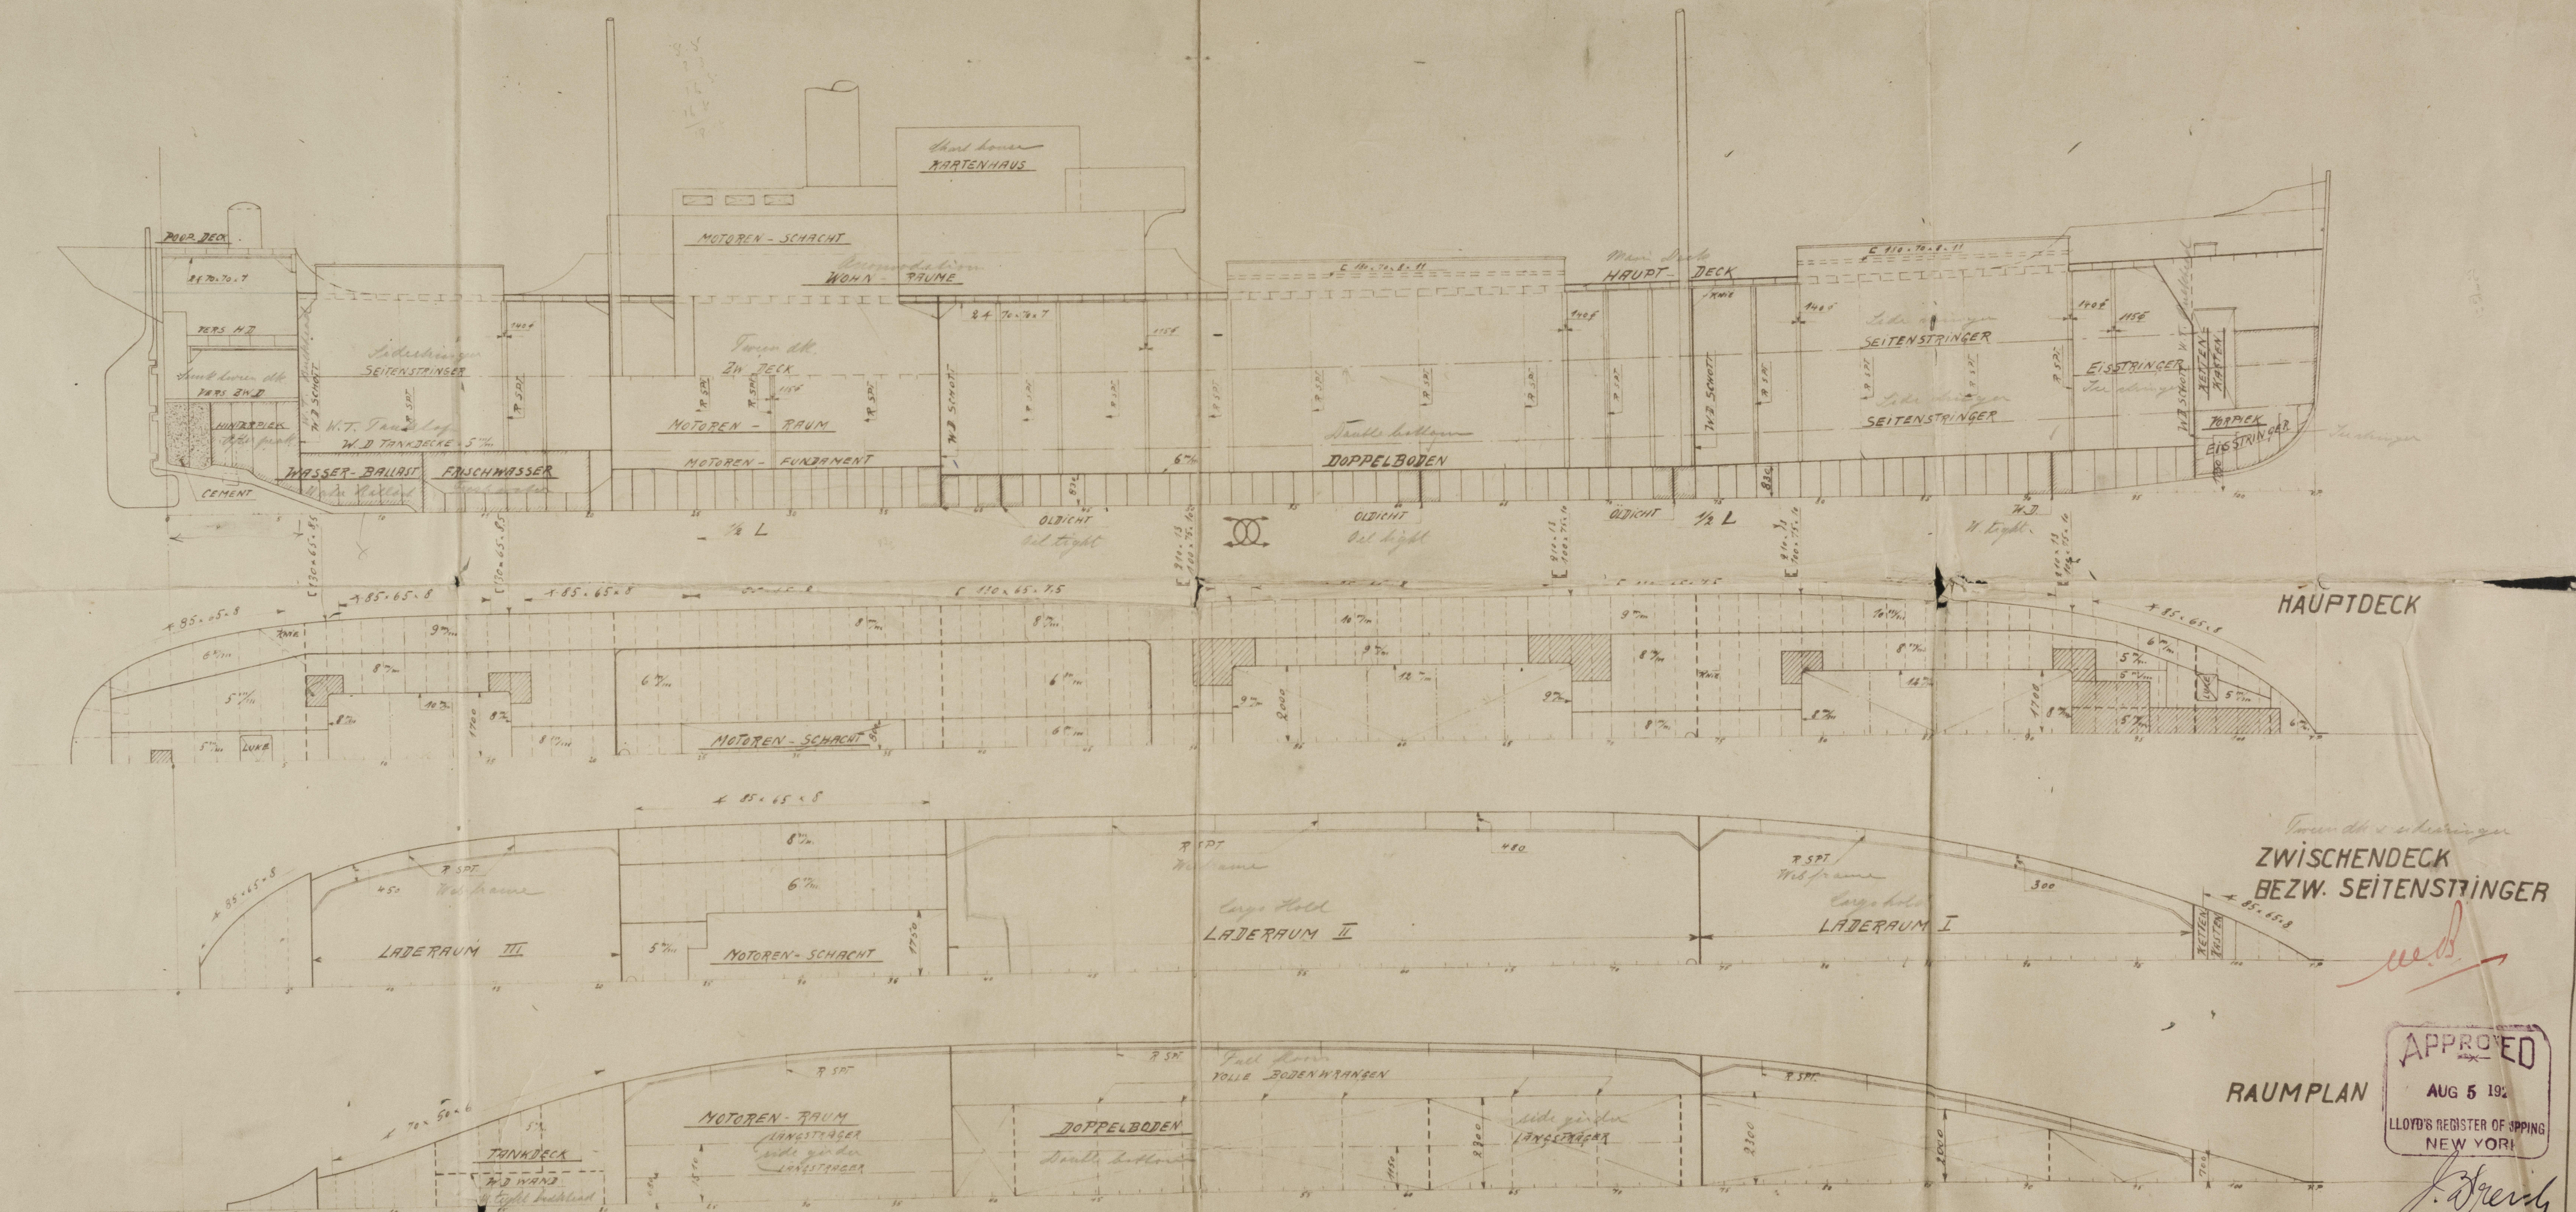

RAUMPLAN

APPROVED
AUG 5 1921
LLOYD'S REGISTER OF SHIPPING
NEW YORK

J. J. J. J.

Kosmos

TÖNNING, DEN 24. NOV. 1920.21

T.S.M.V. "KOSMOS 1"
N OS.3052.



© 2021

Lloyd's Register
Foundation

008217-008221-0074