


Stückliste pro Schiff

Stk	Bezeichnung	Zeich	Material	Bemerkungen
2	Luplampe	74	Eiseseisen	auswärts bestellt
2	Luplampe (Gebog. Form)	90	"	"
2	Luplampe	90	"	"
1	Roller 2500	74	"	"
1	Roller 2000	74	"	"
2	Ankerklöse	72	Stahlguss	"
2	Verankerklöse	74	"	"
6	Spitserklöse	"	"	von M-Bot nehmen
10	Spannschrauben f. Deck	N 95	Schmiedeeisen	auswärts bestellt
20	Spannschrauben f. Stöße	"	"	"
10	Warten und Paraden	N 94	"	"
10	Jackstageisen 2"	76	"	mit Durchzugslänge
23	Gründerstütze "a"	S.V.A. 21	"	davon 11 mit Stöße
18	" " " " " "	"	"	losnehmbar
20	" " " " " "	"	"	"
15	" " " " " "	"	"	auf Poopdeck
15	" " " " " "	"	"	auf Poopdeck
20	" " " " " "	"	"	auf Poopdeck
4	" " " " " "	"	"	auf Poopdeck
2	Sonnenstange "B"	"	"	mit Überzieht u. Beschlägen
2	Aufhänger f. Hängerkette	89	"	für St-Bäume
3	" " " " " "	89	"	für St-Bäume
2	Ladebaumstütze "h"	75	"	auf Poopdeck
2	" " " " " "	75	"	für St-Bäume
2	" " " " " "	75	"	für St-Bäume
2	Schankstange "i"	76	"	verfügbare anfertigen
1	Auge für Grossmast	89	"	"
1	Auge für Grossstag	89	"	"
1	Auge für Grosswank	89	"	"
1	" " " " " "	89	"	"
1	" " " " " "	89	"	"
10	Gründersäulen	89	"	"
8	Beleglampe f. Gierren	76	"	"
30	Ringbolzen f. Decklast	89	"	"

S.S. 113-114

Decksausrüstung

1:50

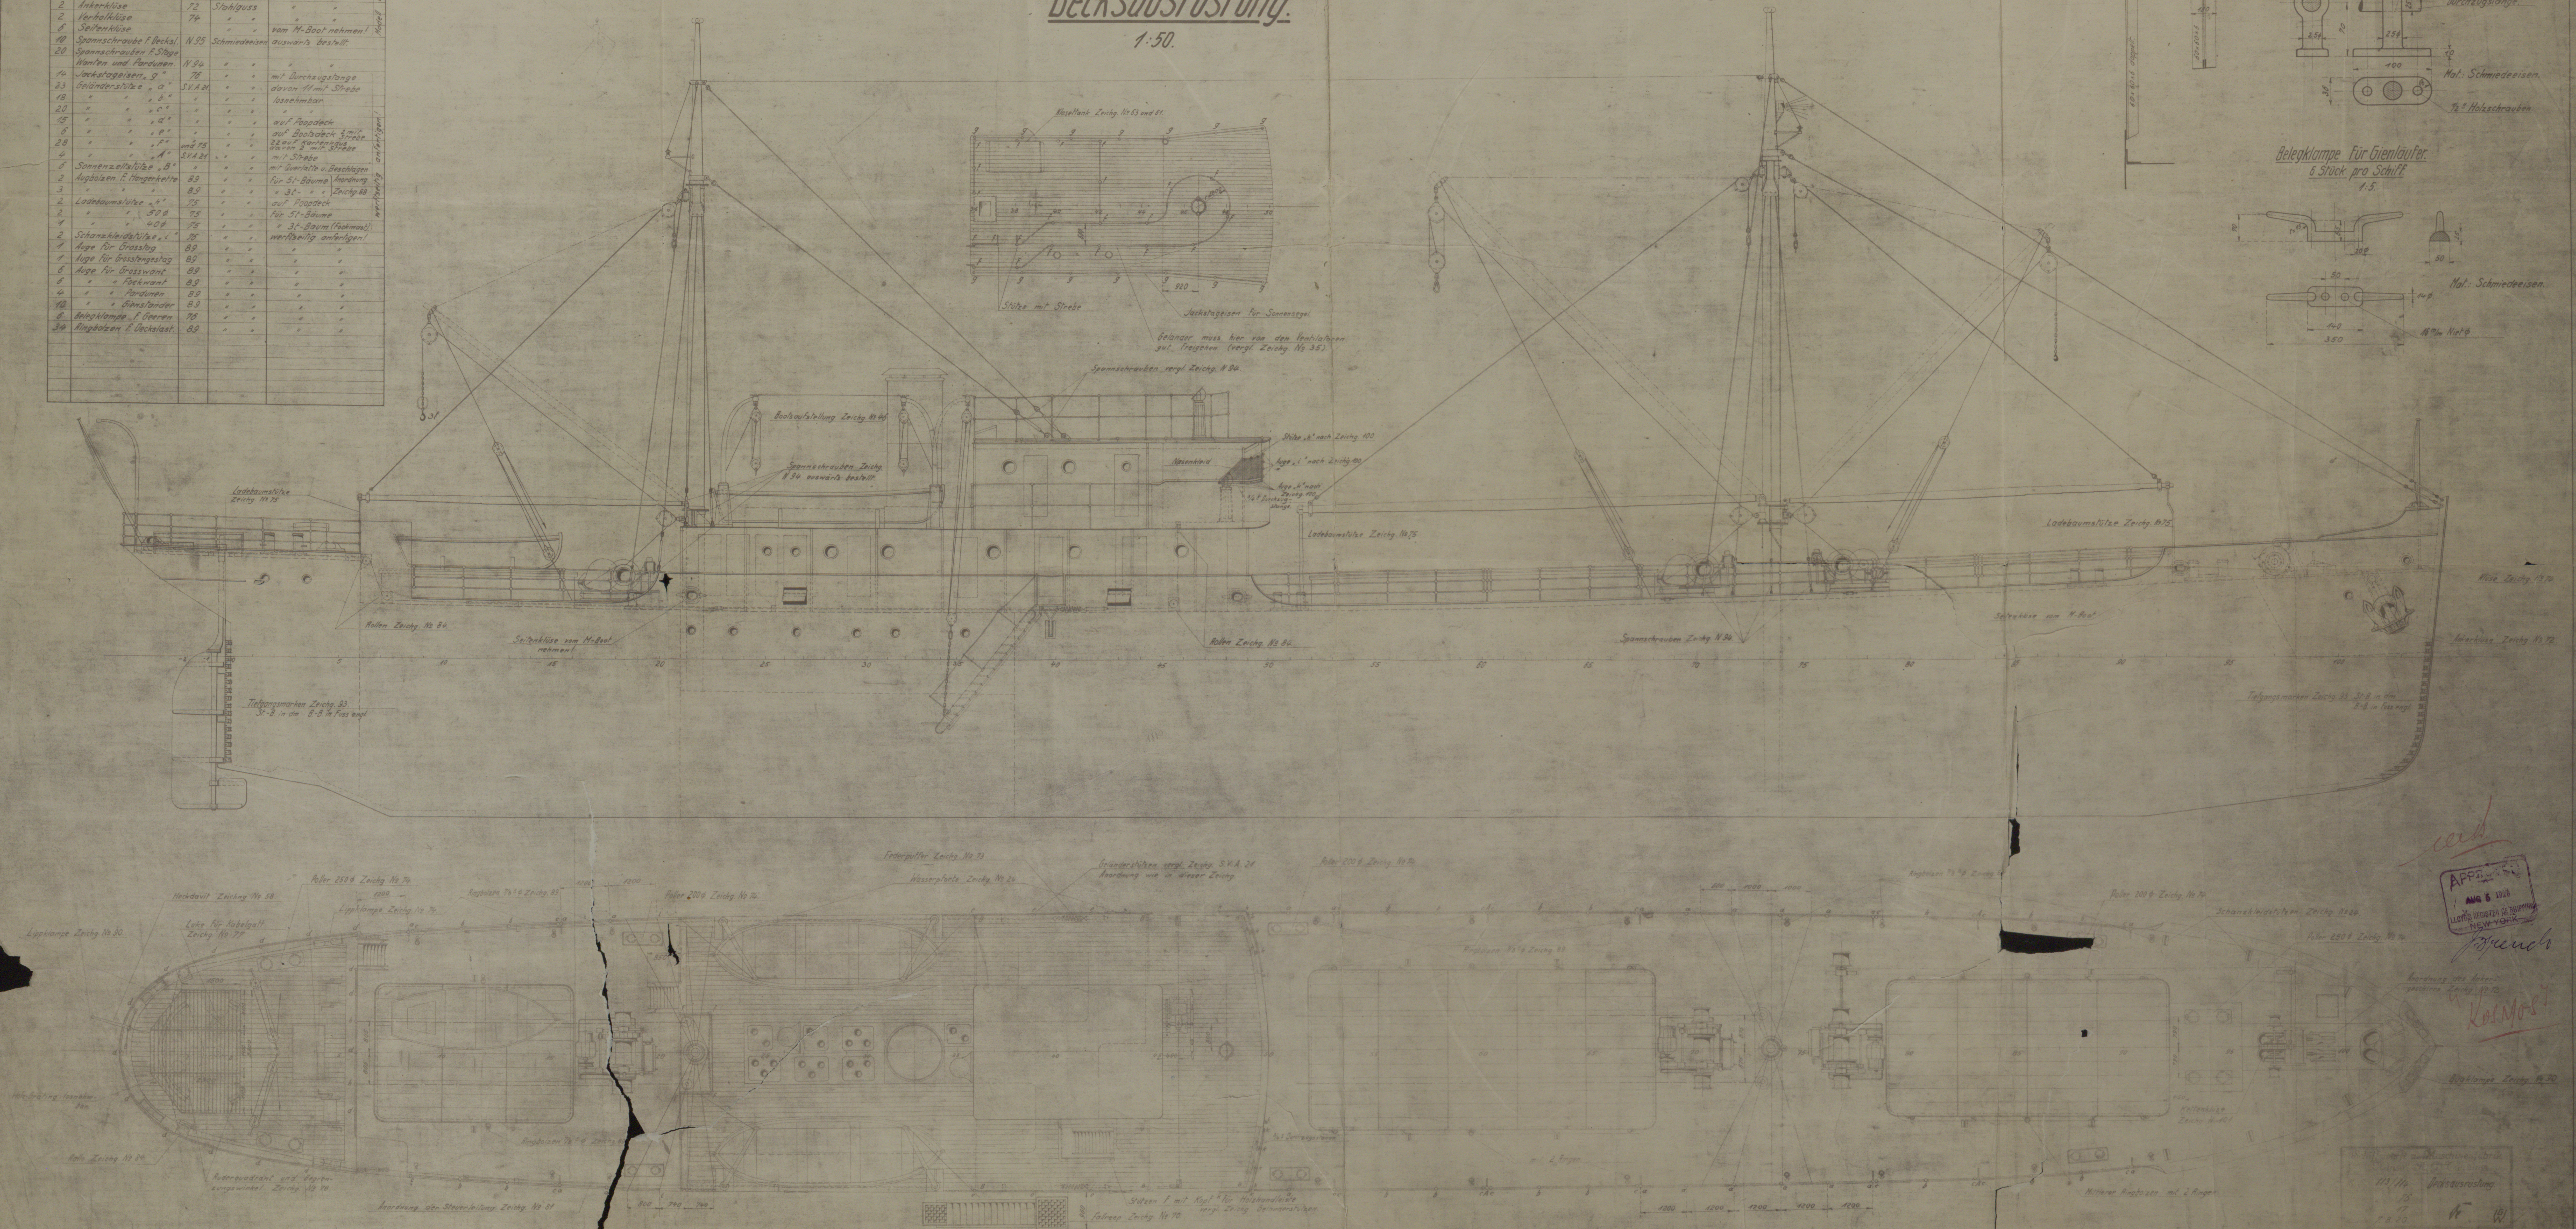

Schankstange "i"

2 Stück pro Schiff

1:10

Auge für Grosswank

Zeich. 88

1:10

Auge für Jackstageisen

1:2,5

14 Stück pro Schiff

1:2,5

Beleglampe für Gierläufer

6 Stück pro Schiff

1:5

1:5

APPROVED
AUG 5 1920
LLOYD'S REGISTER OF SHIPPING
NEW YORK


Beleglampe Zeich. N 76

Beleglampe Zeich. N 76

Beleglampe Zeich. N 76

Beleglampe Zeich. N 76

T.S.M.V. "KOSMOS 1"
N OS.3052.

008217-008221-0036



© 2021

Lloyd's Register
Foundation