

Commissie tot vaststelling der minimum uitwatering.

Aan *Principal Surveyor*
to *Lloyd's Register, Rotterdam.*

Volgens nevensgaand certificaat N^o *3364* d.d. *8 Novb. 1921* bestemd
m. s. *Kedoe.*

het uitwateringsmerk worden aangebracht aan beide zijden van het schip,
enkomstig het hieronder aangegeven diagram.


~~Bedoeld certificaat kan door U aan den betrokken persoon overhandigd
en nadat het uitwateringsmerk behoorlijk is aangebracht, waarvan bericht
is wordt ingewacht.~~

AVENHAGE, *8 November 1921.*

De Secretaris.

~~De Voorzitter.~~
~~De Ondervoorzitter.~~

Van Driel

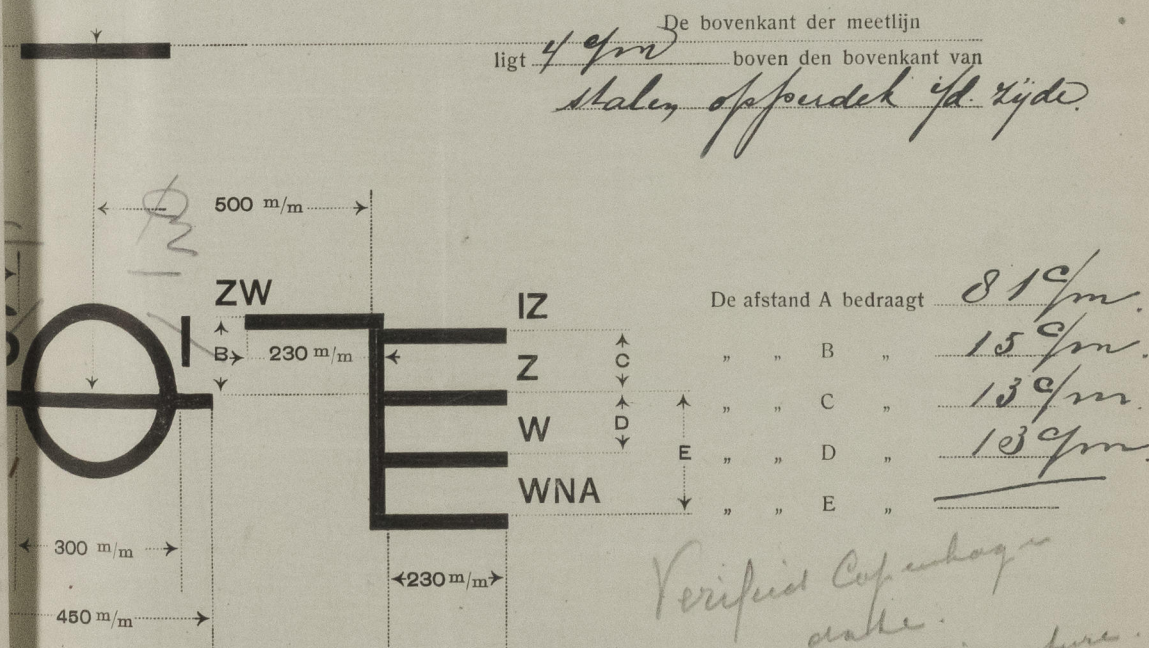

De lijnen moeten eene dikte hebben van 25 m/m, in houten schepen worden uitgestoken en in
stalen platen door ingeslagen putjes worden aangegeven.

Alle metingen geschieden van den bovenkant der lijnen, en het middelpunt van den
cirkel is gelegen in den bovenkant der betreffende lijn.

De letters S.I. worden slechts dan geplaatst als het uitwateringsmerk wordt
aangebracht door de Scheepvaart Inspectie. Deze letters worden vervangen door:


L. R. indien het merk door Lloyd's Register wordt geplaatst.

B. V. " " " " Bureau Veritas " "

G. L. " " " " Germanischer Lloyd, " "

B. C. " " " " British Corporation, " "


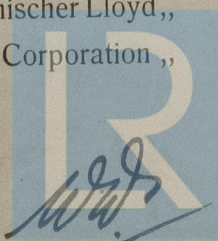

Lloyd's Register
Foundation

008314 - 008321 - 0188