

S NO 215.6

第二甲板構造

尺度 1/8 吋 以 下 1 呎 以 上

株式會社
權磨造船所造船部


部長	部長	設計	保
		擔當	製圖
昭和	年	月	日
圖面番號	24		
出圖番號			

008344-008353-0059

(3)

M.P. Kagu Maru
Kobu Ref 9660

(2nd Deck)

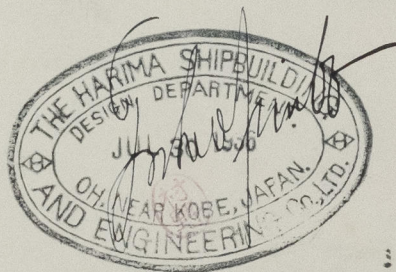

© 2020

Lloyd's Register
Foundation

008344-008353-0059