

© 2020

S.N. 215-6

上甲板構造

尺度 1/8 吋以テ 1 呎トス


株式會社
播磨造船所造船部

部長		副部長		設計係	
				主任 擔當 製圖 寫真	
昭和		年	月	日	
國海番附		25			
公庫番附					

008344-008363-0062

⑤

M.S. Kagu Maru
Kobe Rept. 9660
Upper Deck

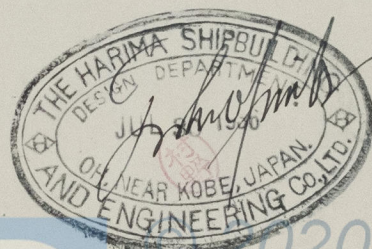

Lloyd's Register
Foundation

008344-008353-0062