

Trieste Report N° 12830

PFO "PERLA"

ALBERO


MAST

SCALA 1:25

MISURE IN MILLIMETRI

RIVETS 19 mm SPACED 5φ
CHIODI 19 mm in 5d

NB. I RAGGI SONO DATI SULLE SUPERFICI
DI COMBACIAMENTO.

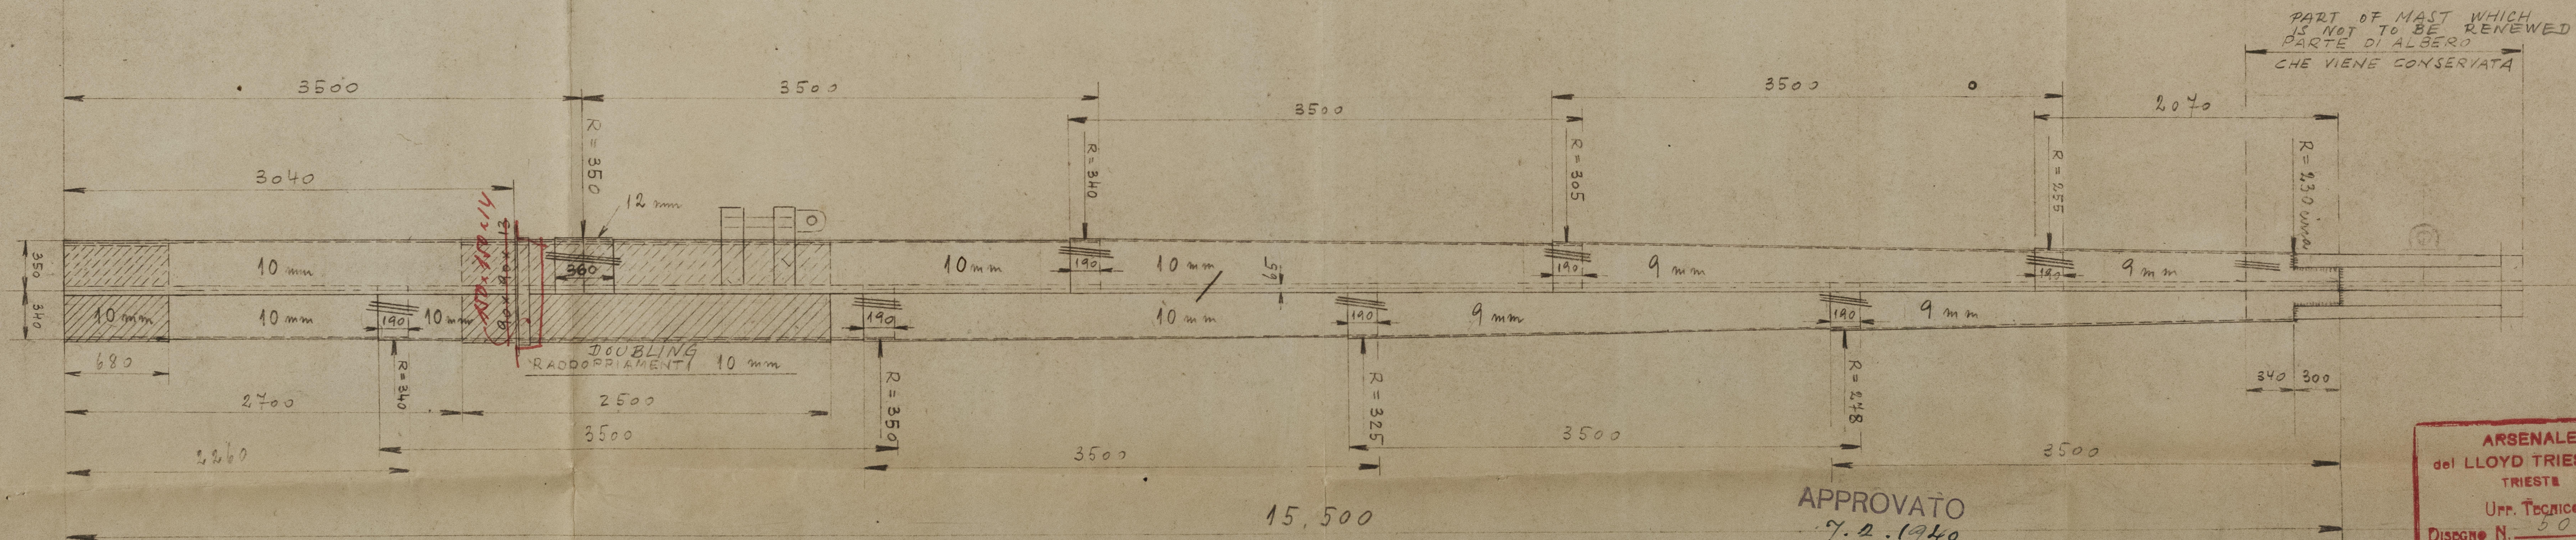

APPROVATO
7.2.1940
LLOYD'S REGISTER OF SHIPPING
TRIESTE

ARSENALE
del LLOYD TRIESTINO
TRIESTE
UFF. TECNICO
Disegno N. 5053
4 6-2-1940/XVIII



Lloyd's Register
Foundation