

27-4-33




# Doppelschrauben-Motortankschiff

## Eisenkonstruktion

Maßstab 1:100.

Klassifikation: British Lloyd's Register Klasse \*100 A. F. Donau  
mit Eisversteifung. "For service on the River Danube carrying Petroleum in bulk."

Genietete Ausführung!

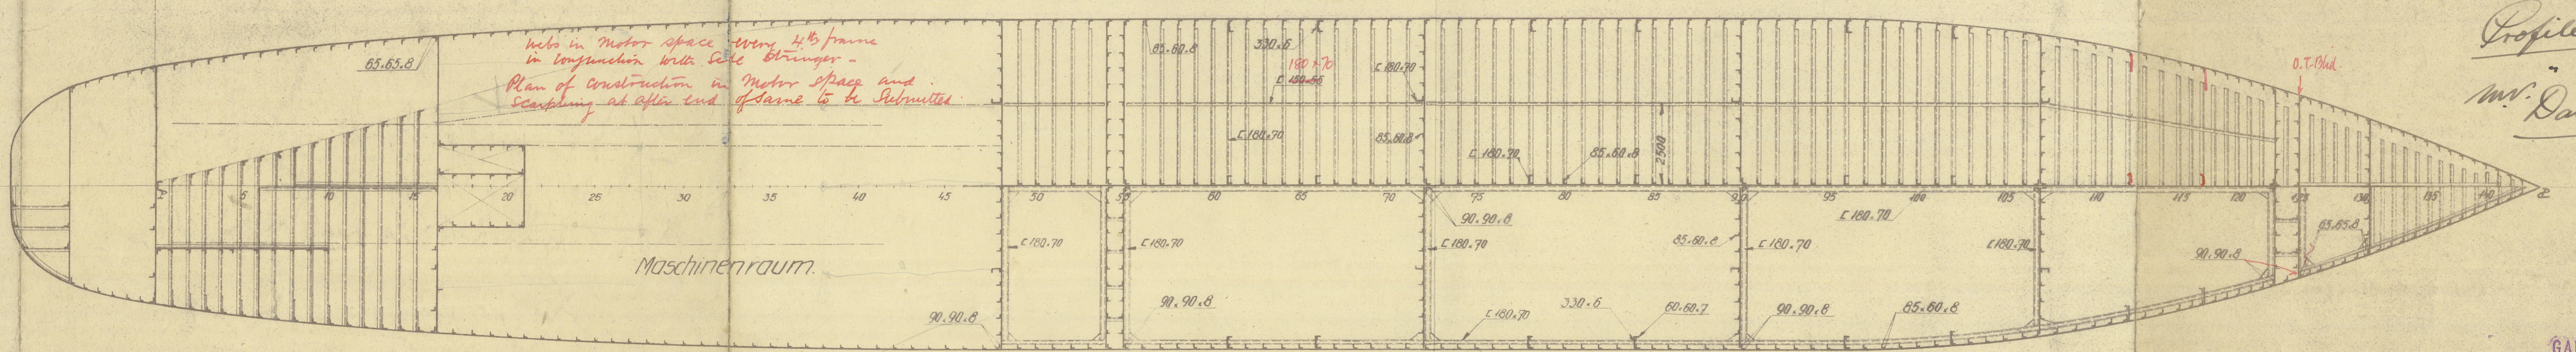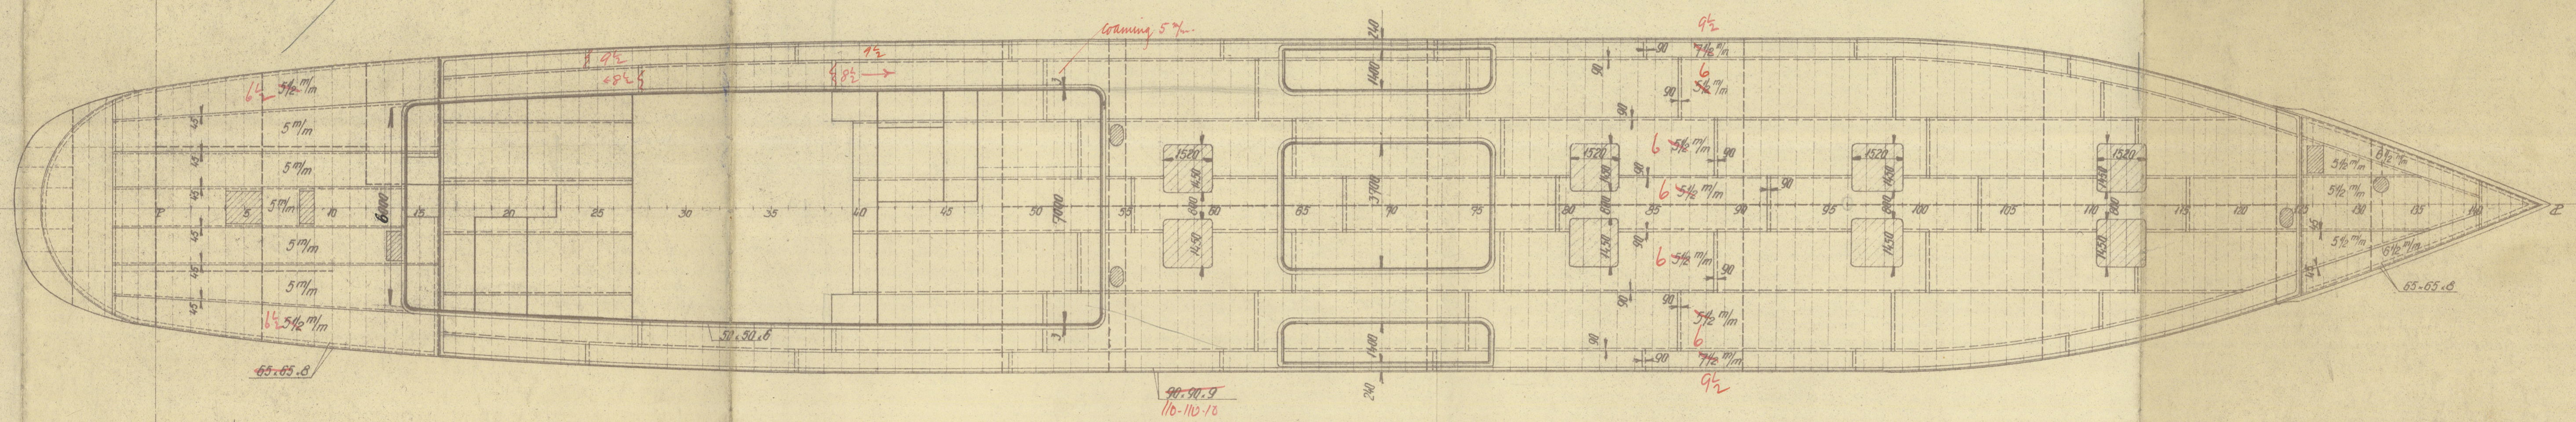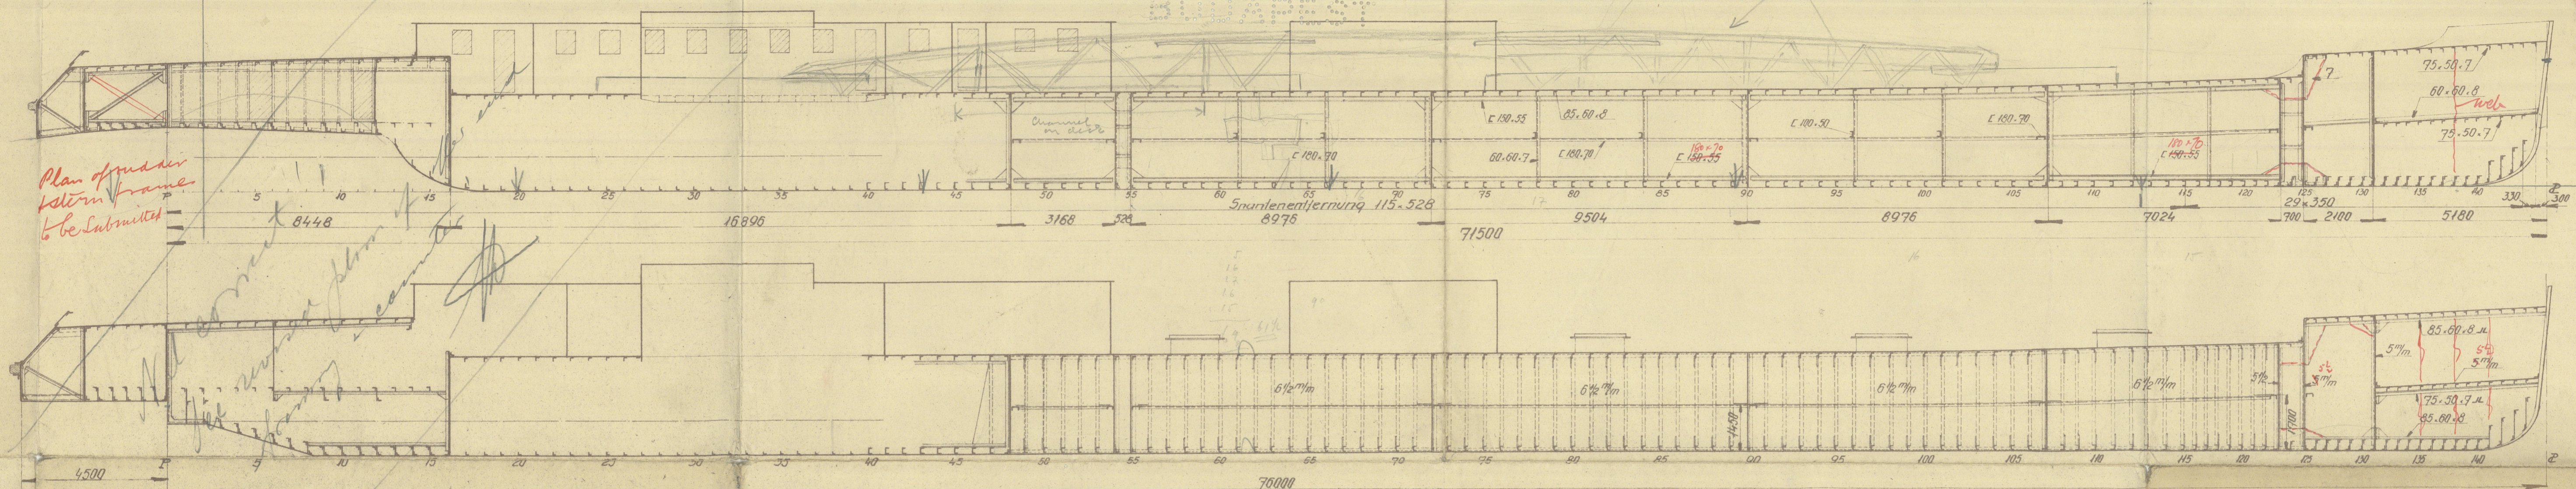

Profile & Deck  
Mr. Danube Shell II

GANZ & Co. Ltd.,  
Electrical & Mechanical Engineers,  
Railway-Carriage Manufacturers, Shipbuilders,  
Shipbuilding Department

E rajz másolása vagy más eggyénnel való köz-  
lése beleegyezésünk nélkül tilos. (1884-ik évi  
XVI. törvénycikk.)

Diese Zeichnung darf ohne unsere Einwilligung  
weder abcopiert, vervielfältigt, noch dritten  
Personen zugänglich gemacht werden. (Gesetz-  
Art. XVI. vom Jahre 1884.)

Il est interdit de reproduire ou copier ce plan  
ou de le rendre accessible a personnes tierces  
sans notre consentement. (Loi XVI. de l'ân 1884)

008446-008454.0237



© 2020

Lloyd's Register  
Foundation