

Doppelschrauben Motortankschiff


Hauptdimensionen:

Länge über Alles 77,15 m 252' -
 Breite auf Spanten 10' 00" =
 Seitenhöhe mittschiffs 2' 75" depth 9' -
 Tiefgang vollkommen ausgerüstet mit 500 Ton. Ladung 1' 90" draft 6' - 5"

Masstab 1:100.

24 1/2' wide x 9' 10"
 = 220 sq. ft.
 = 4400 lb.
 = 1.96 tons
 + 1 ton loss + benefit
 say 3 tons
 draft 150 = 2450.

1' 6"
 17

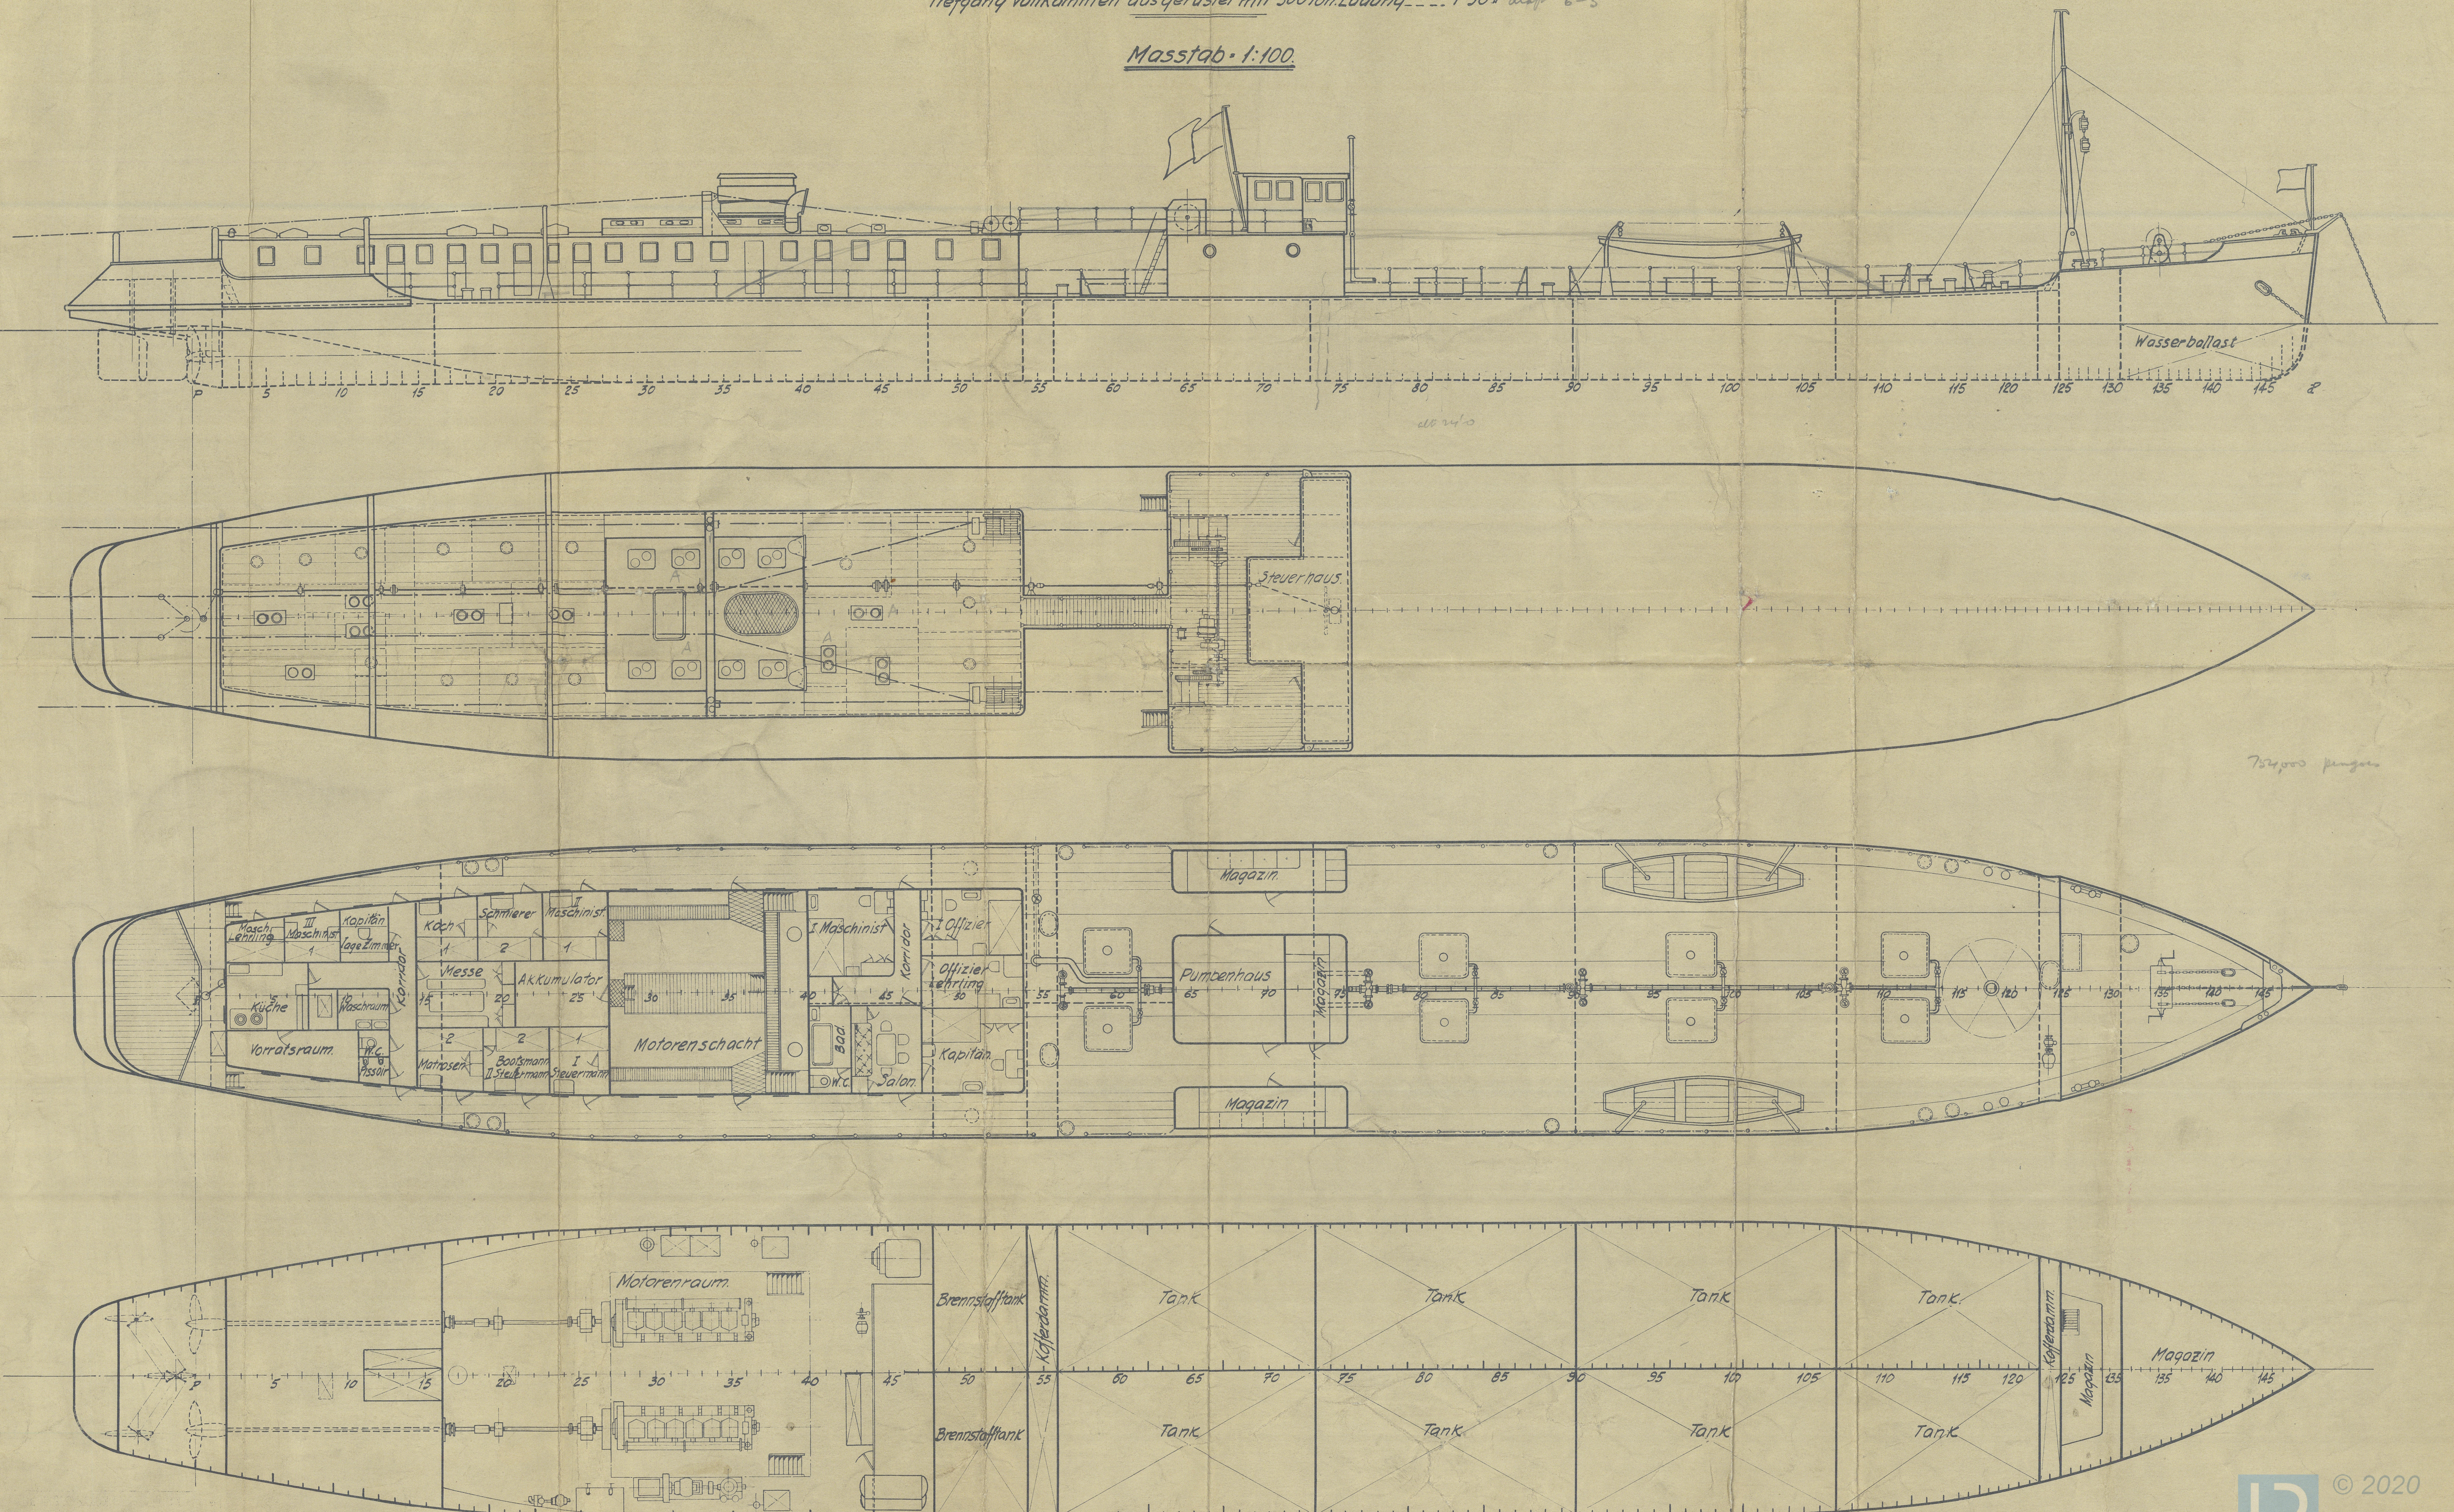

754,000 pounds

"DONUBE SHELL II"

LANZ. 1430.

General Amgt.



© 2020

Lloyd's Register
Foundation

008446-008454-0238



008446-008454-0238



© 2020

Lloyd's Register
Foundation