

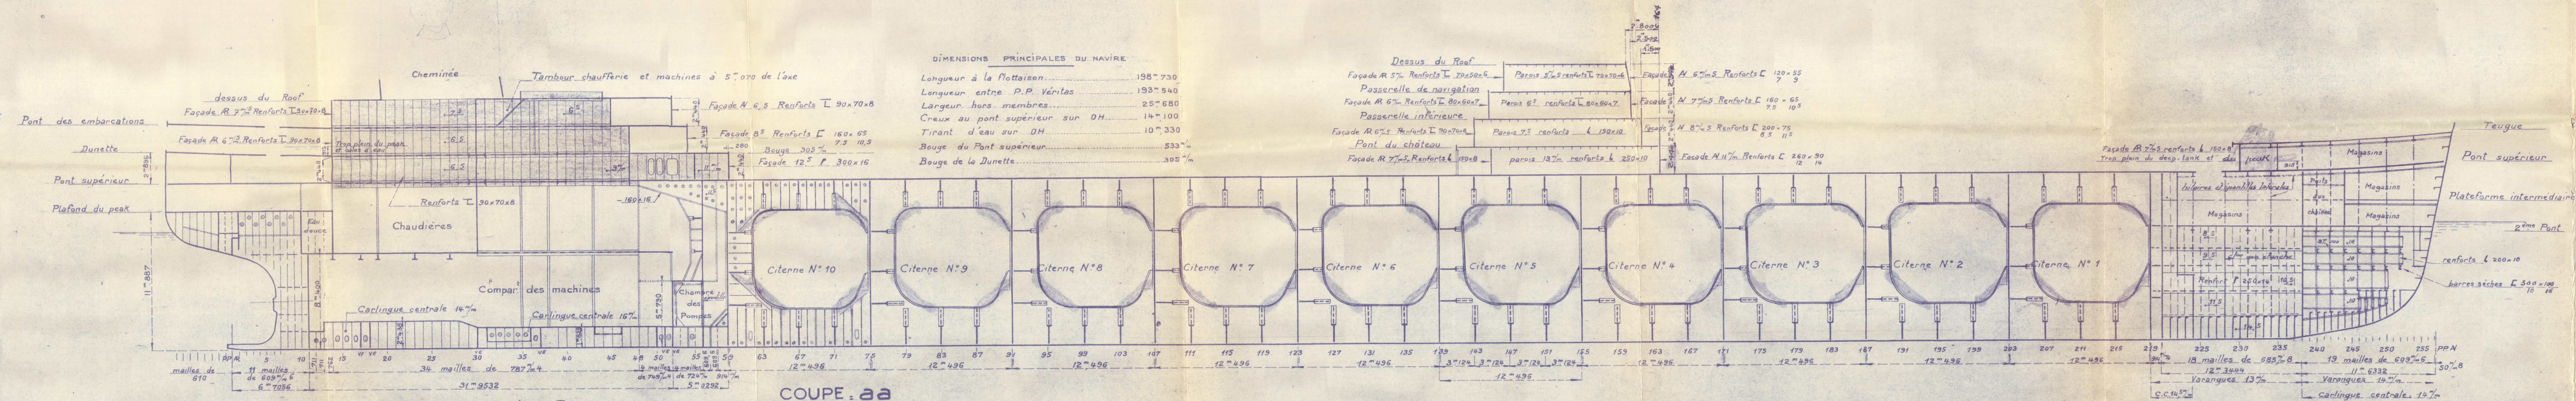


COUPE LONGITUDINALE PAR L'AXE DU NAVIRE

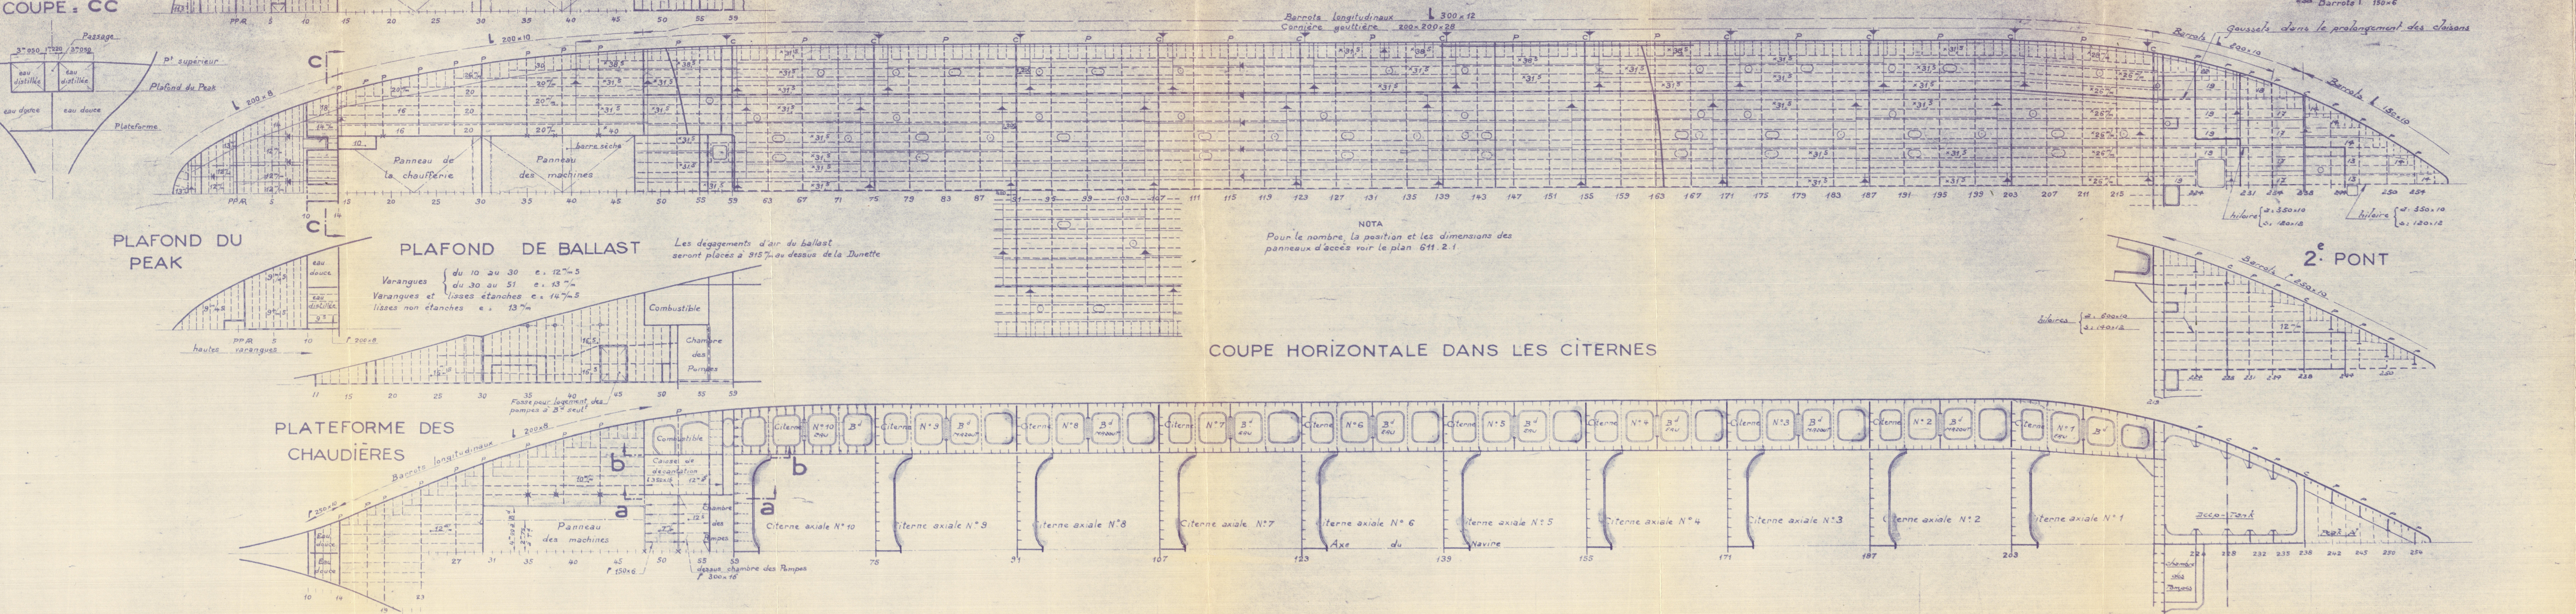

NOTA - Le gabariage est pour les parties A et R sur la face A -
Pour les coffrages A et R sur les faces intérieures -
Pour les citernes sur la face R (que ce soit cloisons, parois, membrures)

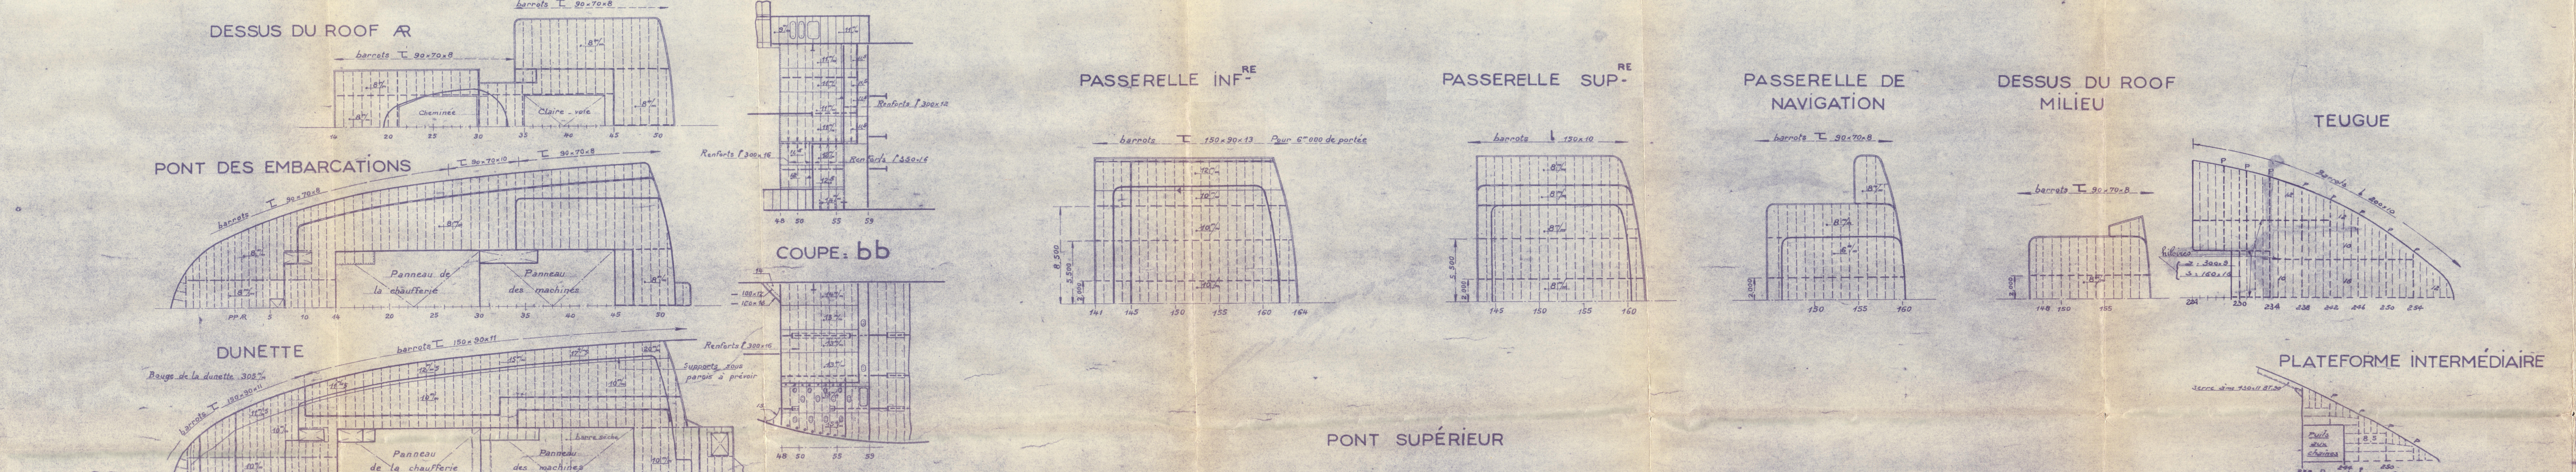

PÉTROLIERS DE 31.000^T

$Q^{15} J^{16}$

Structure générale

Echelle:	1/200'
Dessiné par	Austin P. 12.11.54 L'Ingénieur
Calqué par	L'Ing' Chef de Service
Le Chef de groupe	L'Ing'en Chef Adj.
Le Chef de bureau	Le Directeur Adj.
Approuvé Par	Bureau Vénitès 25.7.52
Calqué par	Lloyd's Register 8.8.52
Armateur	21.7.52 et 15.9.52
Référence	SOCIÉTÉ ANONYME DES CHANTIERS ET ATELIERS DE SAINT-NAZAIRE (PENHOET)
70315	70329
500.54	

Chentres de Penhoet Q15

ISOCARDIA

Profile and Decks - (As Fitted)

Nantes F.E. Rpt. N° 515

RECORDS DEPT.,
LONDON.

2



© 2020

Lloyd's Register
Foundation

008472-008480-0096