


17 W

M. V. „Westward.“


Anordnung der Seitenfenster im Salondeck.

1:10

Verstärkung des Scheinganges.

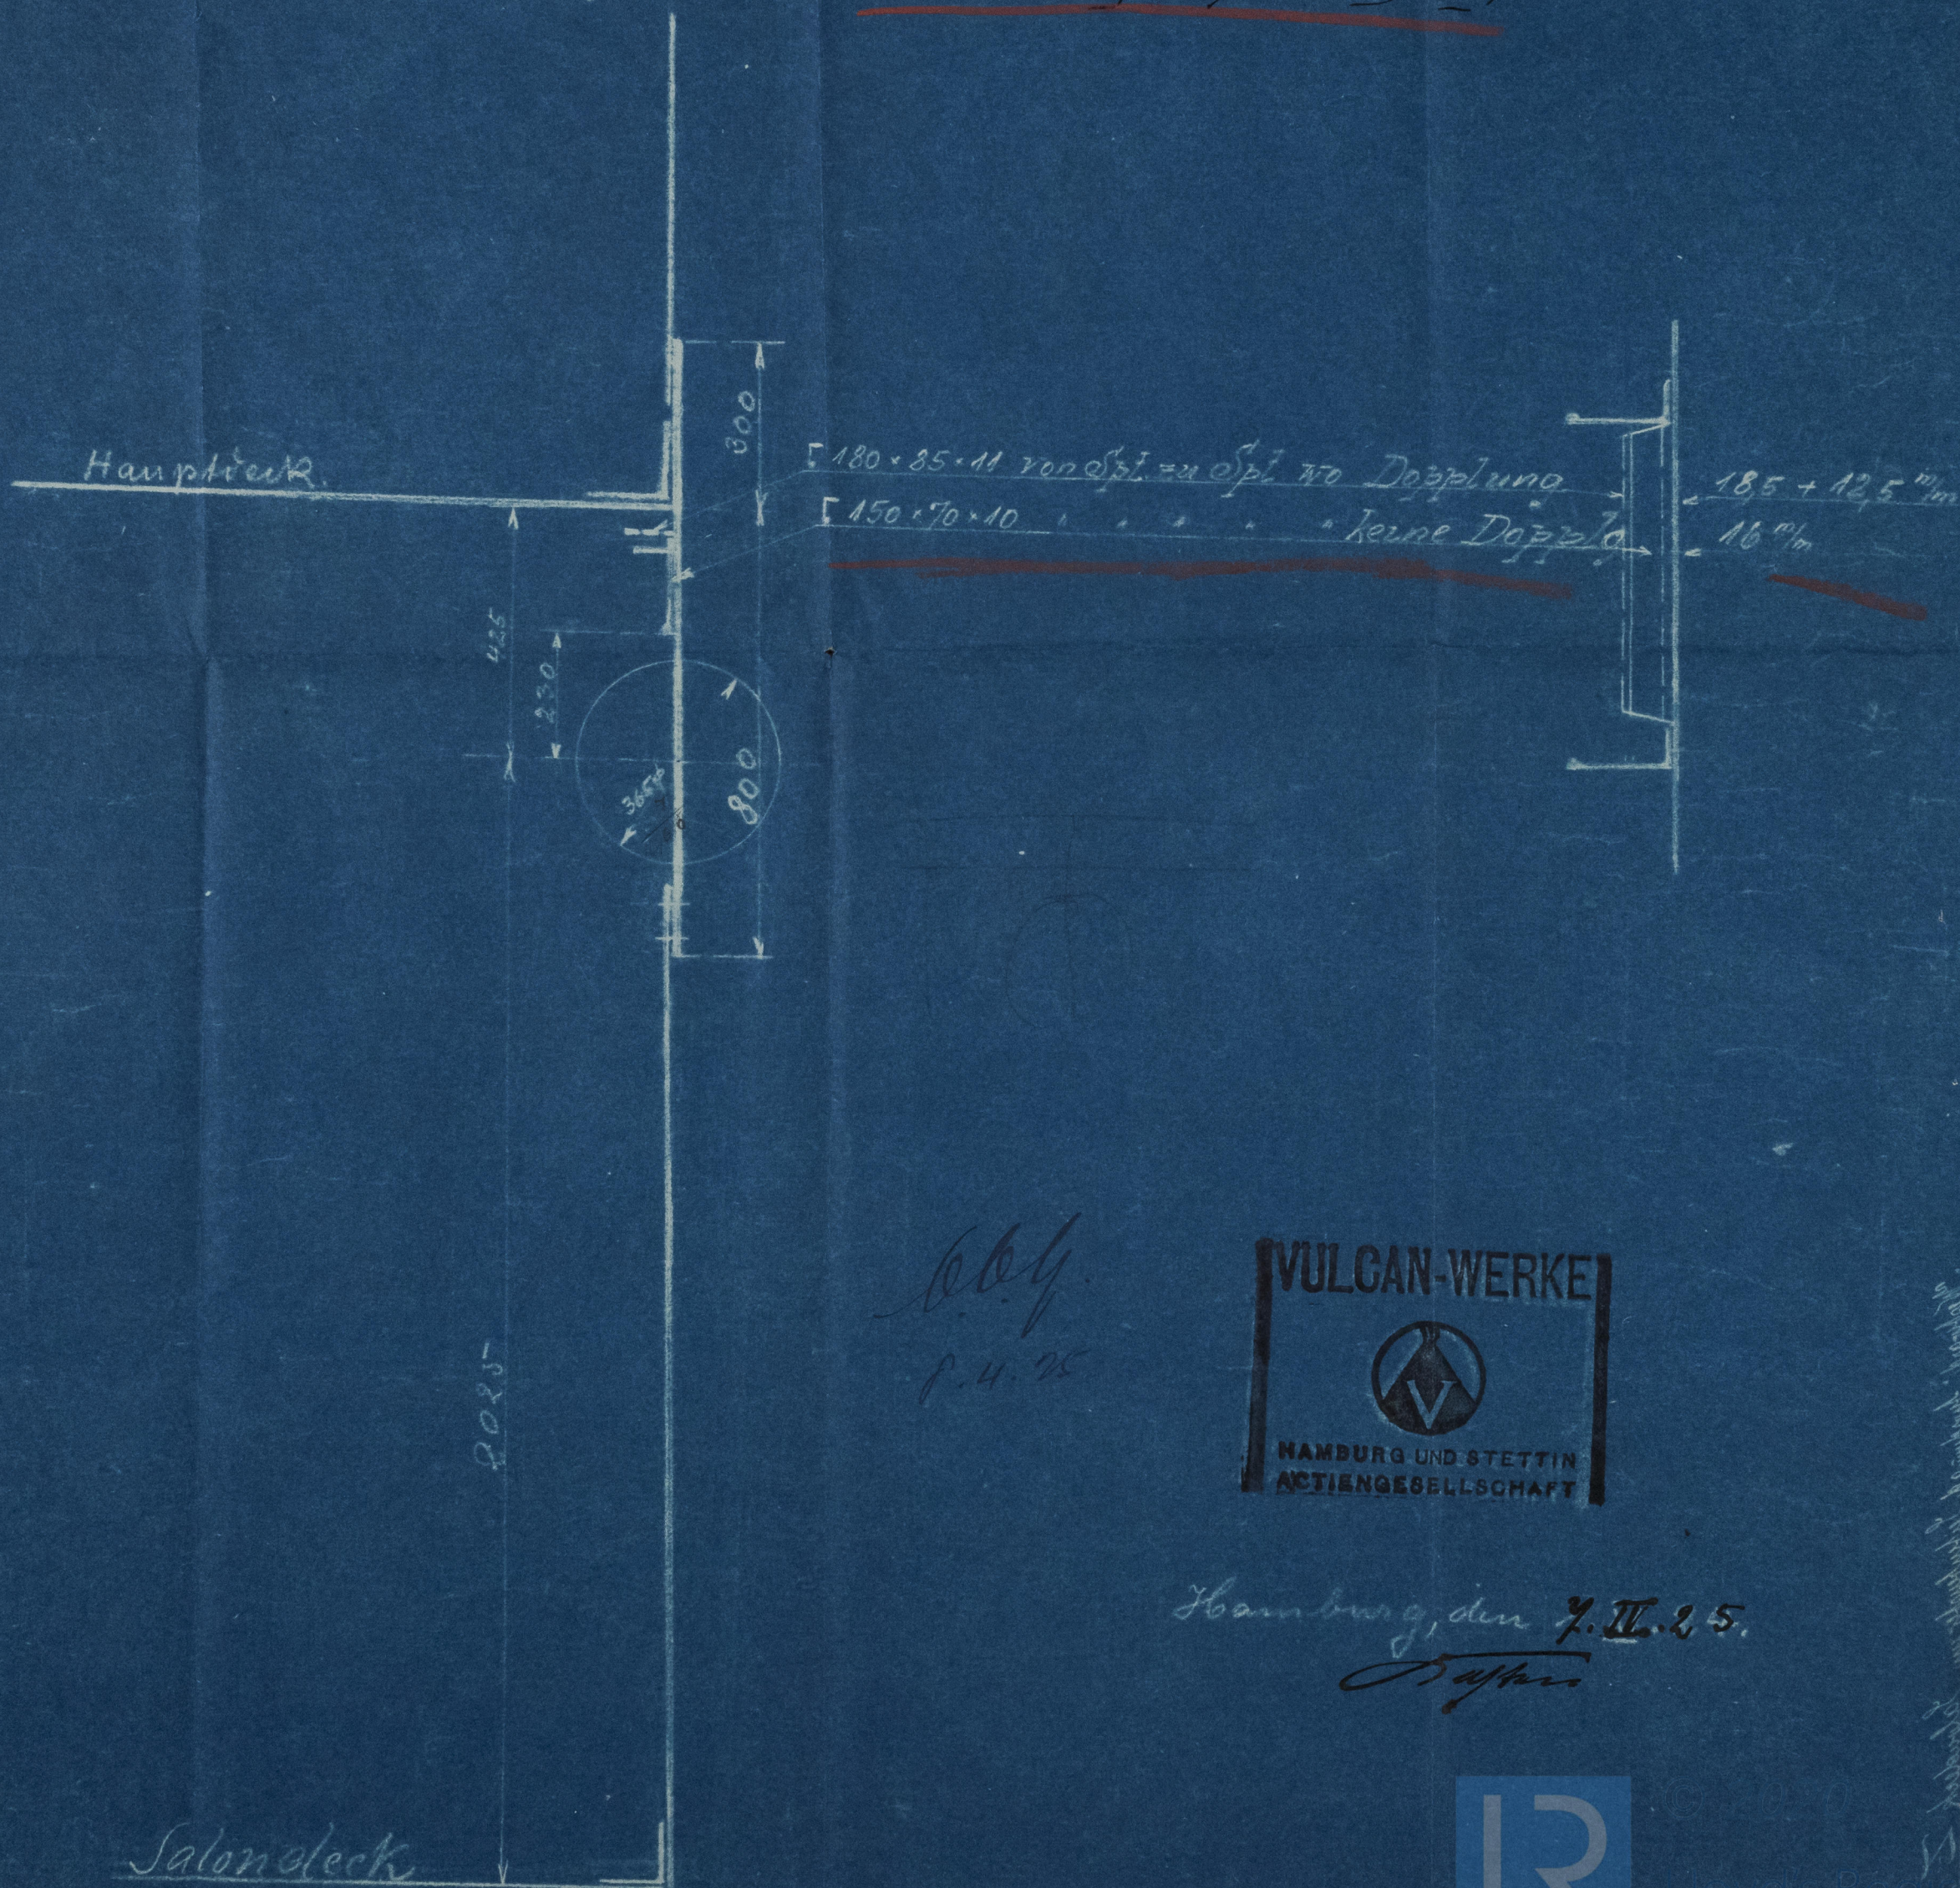

Handwritten signature and date:
 P. 4. 25

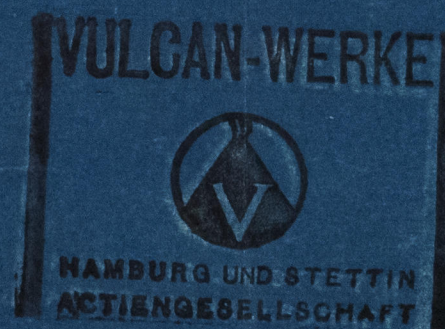

Hamburg, den 7. II. 25.
Handwritten signature: Daffner



008628-008633-0007

Side lights in sheer strake
S. S. Westward
Hamblay letter 7.4.1925.



© 2020

Lloyd's Register
Foundation

008628-008633-0007