

*S.S. "Mansa" ex "Shoslowe"*

**S.S. GRUNEWALD.**

**S.S. WASGENWALD.**

ERBAUT VON BREMER VULKAN, SCHIFFBAU- & MASCHINENFABRIK, VEGESACK 1910

**HAUPTSPANT.**


— 1:25 — 50

APPROVED

LÄNGE ZW. STEVEN ..... 852'-0" = 107,29 m.  
BREITE AUF SPANTEN ..... 48'-6" = 14,78 m.  
SEITENHÖHE BIS HAUPTDECK ..... 27'-3" = 8,10 m.

B + H · 23 [B + H] · L = 2477. M.B. = 14,68  
KLASSE: GERM. LOYD \* 100 A [E] +

100. A.

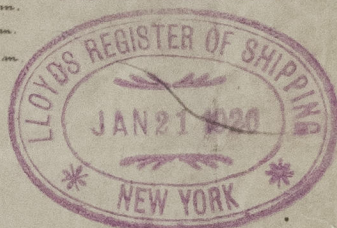


ANKER UND KETTEN.


3 BUGANKER (STOCKLOS) GESAMTGEW 8494 KG  
1 STROMANKER 920 -  
1 WURFANKER 460 -  
500 m ANKERSTRECKE 54 Z. 2 1/2 %

*J. Spreck*

QUERSÜLL

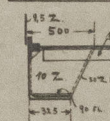

QUERSÜLL

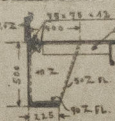

**VERNIETUNG!**

**AUSSENHAUT:** A-QUERSTÖSSE ÜBERLAPPT UND 3FACH GEN. FÜR 1/2 LÄNGE.  
BÖDEN- UND HIMMELSGÄNGE 3FACH GENIETET FÜR 1/2 LÄNGE.  
SEITENGÄNGE 3FACH FÜR 1/2 LÄNGE, AN DEN ENDEN DOBELT.  
NÄHTE ÜBERLAPPT DOBELT GENIETET FÜR 1/2 LÄNGE.

**DOBELTBÖDEN:** MITTELTRÄGER-STÖSSE ÜBERL. 3FACH GEN. FÜR 1/2 LÄNGE.  
MITTELPLATTE - " " DOBELT GEN. FÜR 1/2 LÄNGE.  
RANDEPLATTE - " " DOBELT GEN. FÜR 1/2 LÄNGE.  
SEITENPLATTEN - " " FÜR 1/2 LÄNGE.  
NÄHTE DES MITTELGÄNGES - " " FÜR 1/2 LÄNGE.  
ALLE ÜBRIGEN NÄHTE - " " EINFACH GENIETET.

**II. DECK:** STRINGER-STÖSSE ÜBERL. 3FACH GEN. FÜR 1/2 LÄNGE.  
DECKPLATTEN - " " DOBELT GEN. FÜR 1/2 LÄNGE.  
NÄHTE ÜBERL. 3FACH GENIETET.


**HAUPTDECK:** STRINGER-STÖSSE ÜBERL. 3FACH GEN. FÜR 1/2 LÄNGE, A.D. ENDE EINFACH.  
DECKPLATTEN - " " DOBELT GEN. FÜR 1/2 LÄNGE, A.D. ENDE EINFACH.  
NÄHTE ÜBERL. 3FACH GENIETET.

**POOPDECK:** STRINGER-STÖSSE ÜBERL. 3FACH GEN. FÜR 1/2 LÄNGE, A.D. ENDE EINFACH.  
DECKPLATTEN - " " DOBELT GEN. FÜR 1/2 LÄNGE, A.D. ENDE EINFACH.  
NÄHTE ÜBERL. 3FACH GENIETET.

**PROMENADEDECK:** STRINGER-STÖSSE ÜBERL. 3FACH GEN. FÜR 1/2 LÄNGE, A.D. ENDE EINFACH.  
DECKPLATTEN - " " DOBELT GEN. FÜR 1/2 LÄNGE, A.D. ENDE EINFACH.  
NÄHTE ÜBERL. 3FACH GENIETET.

**BOOTSDECK:** STRINGER-STÖSSE ÜBERLAPPT 3FACH GEN. FÜR 1/2 LÄNGE.  
NÄHTE ÜBERLAPPT 3FACH GENIETET.

SKIZZE DER RANDEPLATTE

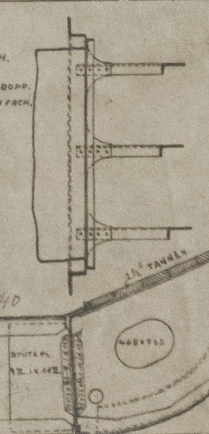

**DETAILS.**

VORSTEVEN 215x75, SCHARBENSTEVEN 250x180,  
RUDERSTEVEN 300x240, STEVENSOLE 320x280  
SPANTENENTFERNUNG 64 Z. VORNE 385 Z.  
RUDER SCHRÄG 252 Z.  
SPANTEN C 200x89x115, RUD. C 229x89x115, C 229x89x115  
MITTELTRÄGER 1000x12, ADE 9,5, IM KESSEL 14 Z.  
BÖDENWÄNGEN SEITENTRÄGER 75x9, IM KESSEL 11,5 Z.  
KIMMSTÜTZPLATTEN 165x10, IM KESSEL 11,5 Z.  
RANDEPLATTE 165x10, IM KESSEL 11,5 Z.  
MITTELPLATTE 800x115x9,5, IM KESSEL 14,5 Z.  
SEITENPLATTEN 165x8,5, IM KESSEL 13, UNTER MASCHINE 20 Z.  
W.D. SCHOTTE SIEHE BESONDERE ZEICHNUNG.

DOBELTBÖDEN

VOLLE BÖDENWÄNGEN AN JEDEM 2. SPANT.

5850 Z. 1/2 DOBELTBÖDENBREITE, OBEN

5900 Z. 1/2 DOBELTBÖDENBREITE, UNTEN



LONDON COPY



of "Manoa."

New York No 19283.

of Munro's

NYK 26681

008691-008699-0193

One 1834

"  
Manoa  
" et  
"Shelton"  
"



© 2021

Lloyd's Register  
Foundation