




POOP DECK.

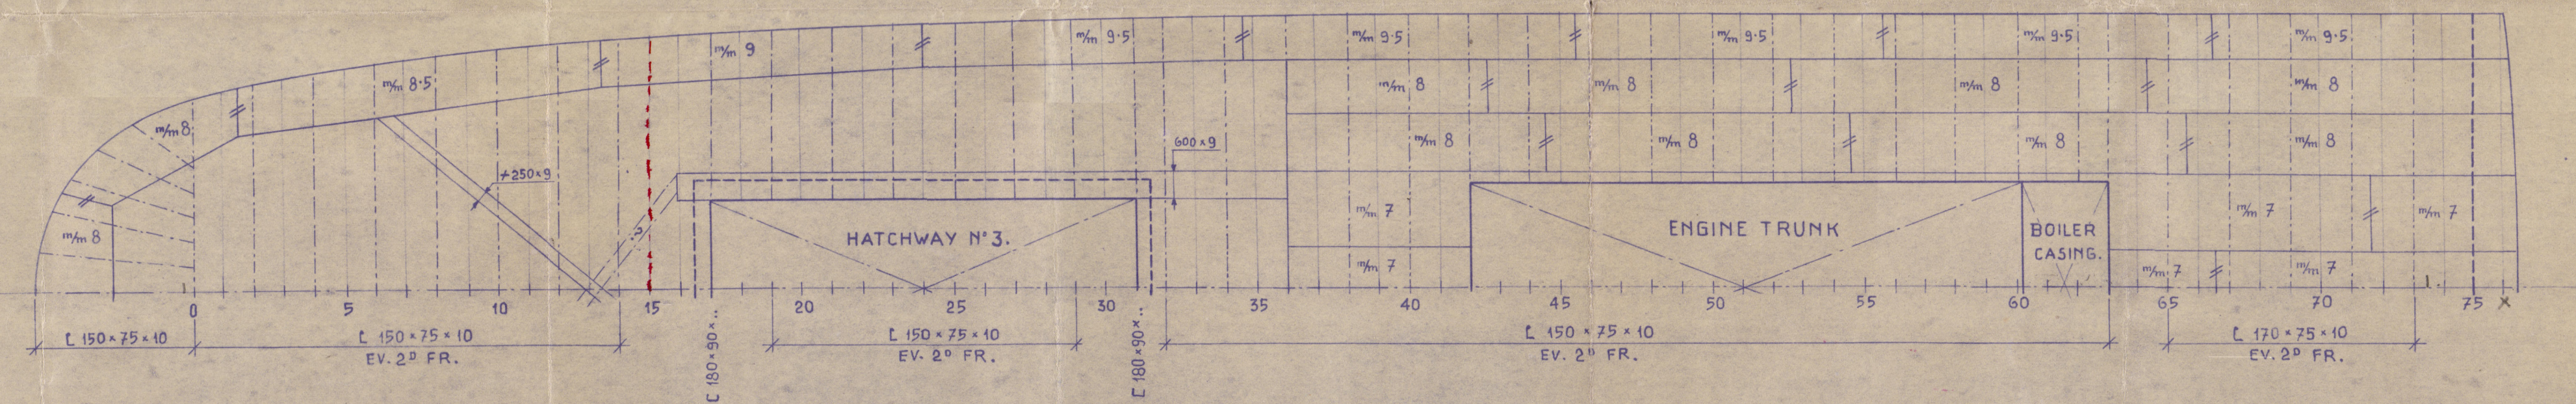

SPAR DECK

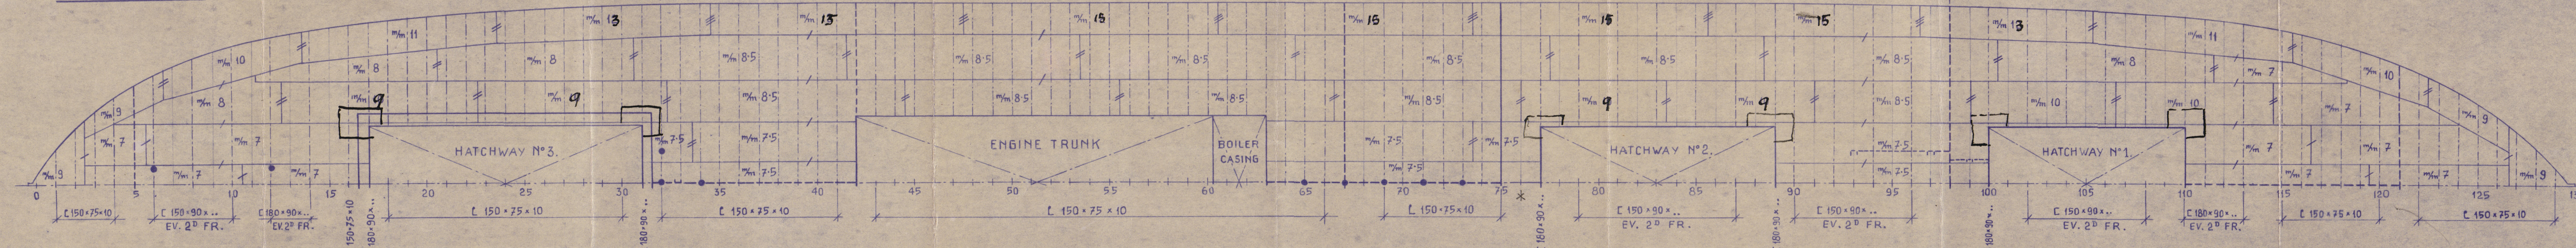

MAIN DECK

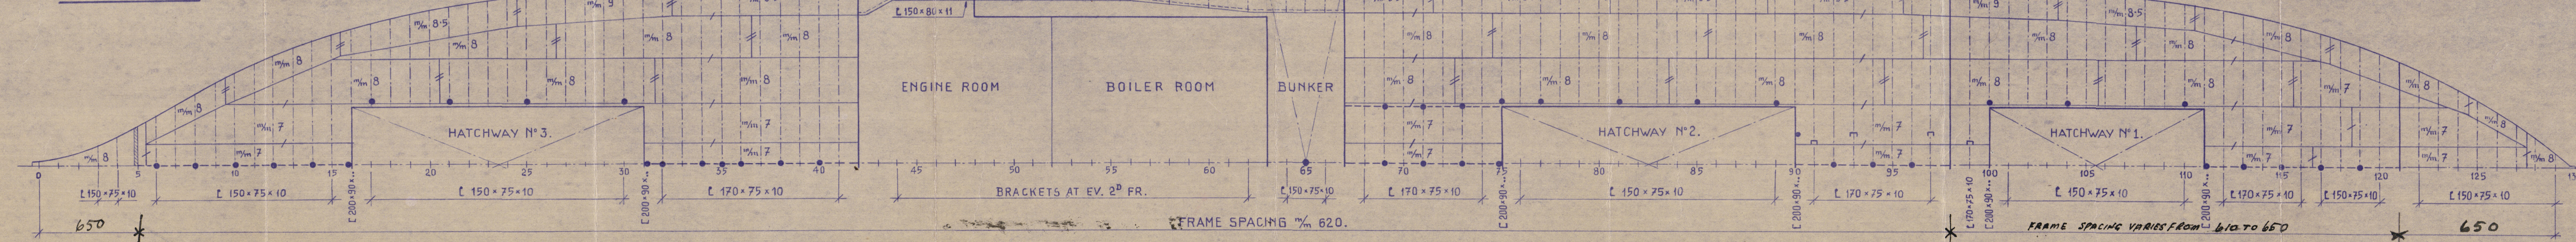



ad 3
21.3.47

CANTIERE S. MARCO
TRICST
25 GEN 47
UFF. TECNICO

Cantieri Riuniti dell'Adriatico
CANTIERE SAN MARCO
COSTR. FOGLIO: 1/5
S.S. LEE SANGHENS. REPERT.

DECKS' PLAN.

© 2020
SCALA: 1:100 DATA: 27-1-1947
DISEGNATO VERIFICATO APPROVATO VISTO
Fondazione

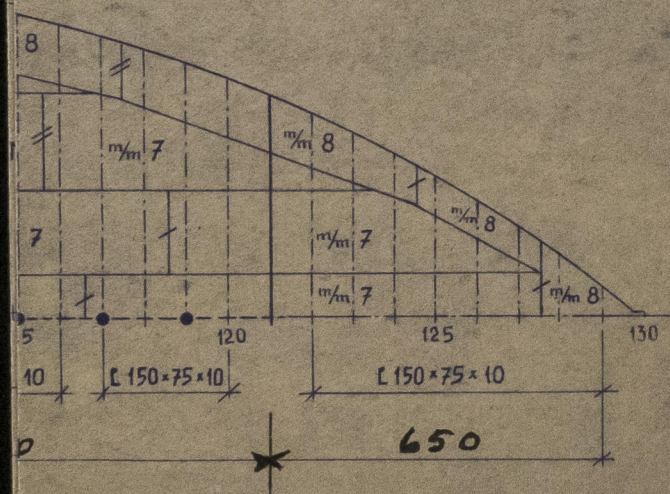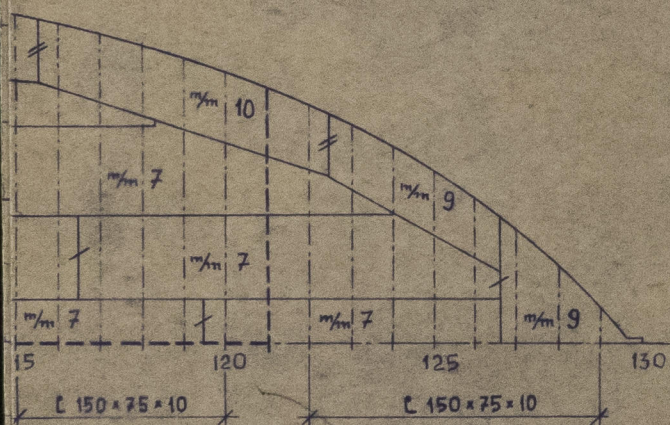

AM (3)
21.3.47

CANTIERE S. MARCO
TRIESTE
2.5.47
UFF. TECNICO

Cantieri Riuniti dell'Adriatico			
CANTIERE SAN MARCO			
COSTR.	FOGLIO: 1/5		
S.S. "LEE SANG"	SENS. REPERT. 37		
DECKS' PLAN.			
SCALA: 1:100		DATA: 27-1-1947.	
DISEGNATO	VERIFICATO	APPROVATO	VISTO.
Gaofelli			

London

008743-008750-0195



© 2020

Lloyd's Register
Foundation

008743-008750-0195