

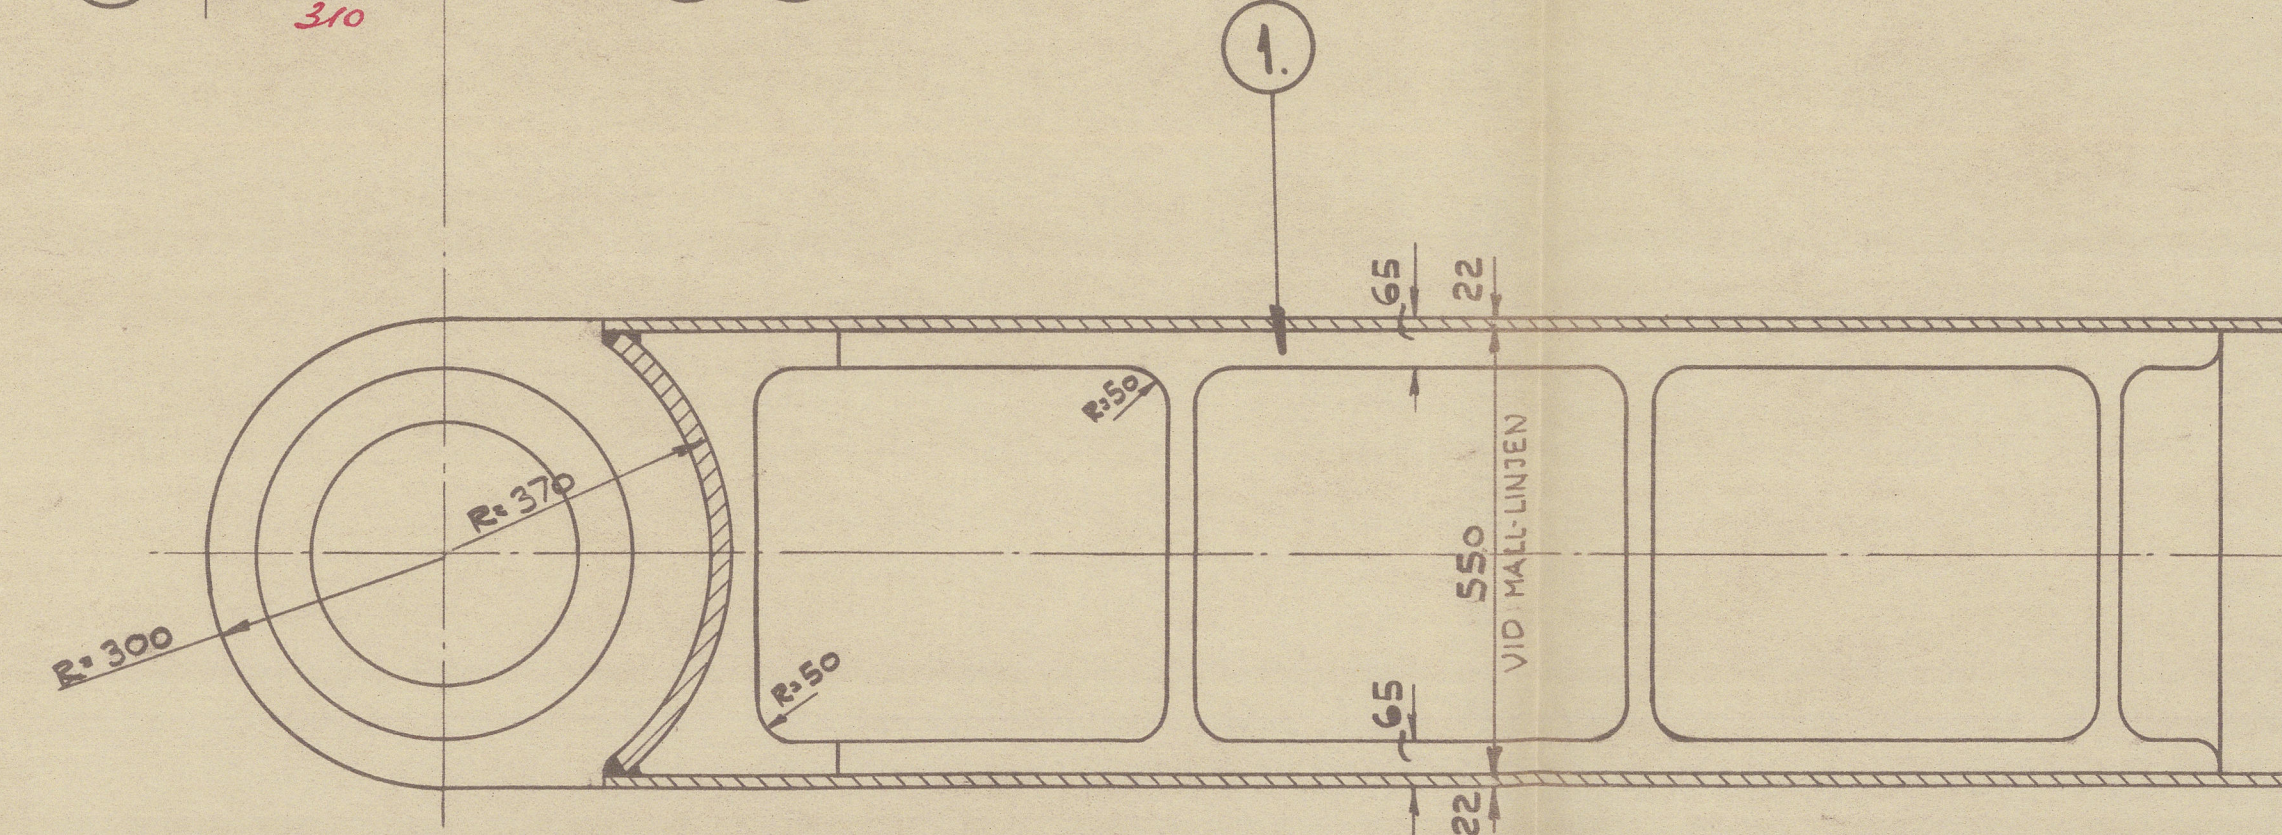



SEKTION A-A

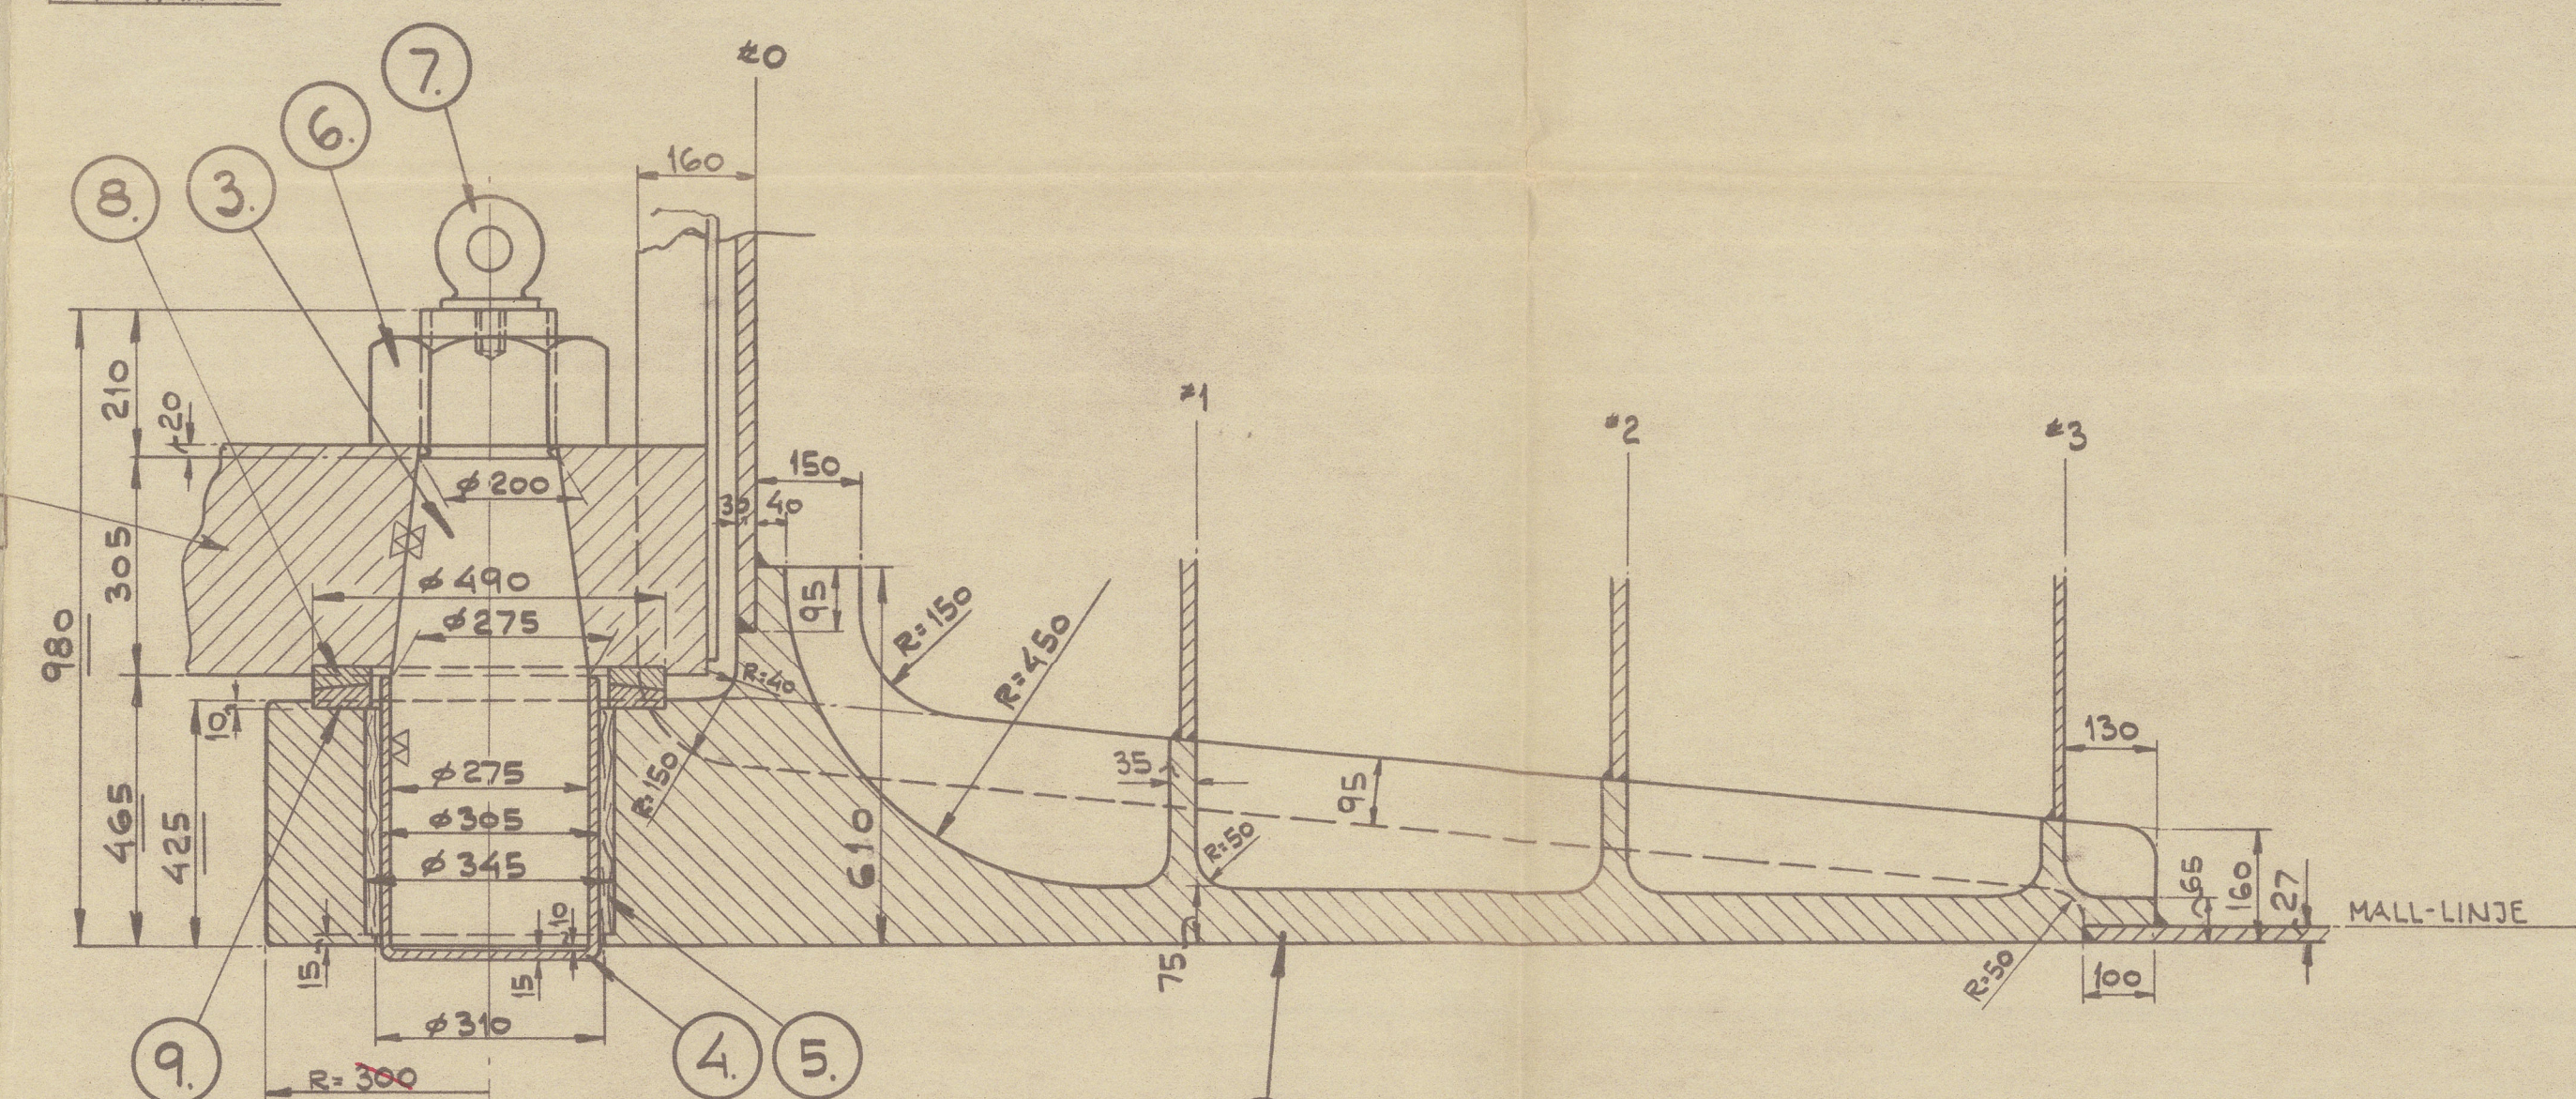


SEKTION D.-D.

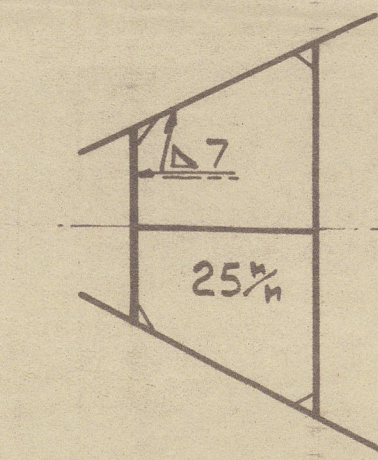

SEKTION H.-H.

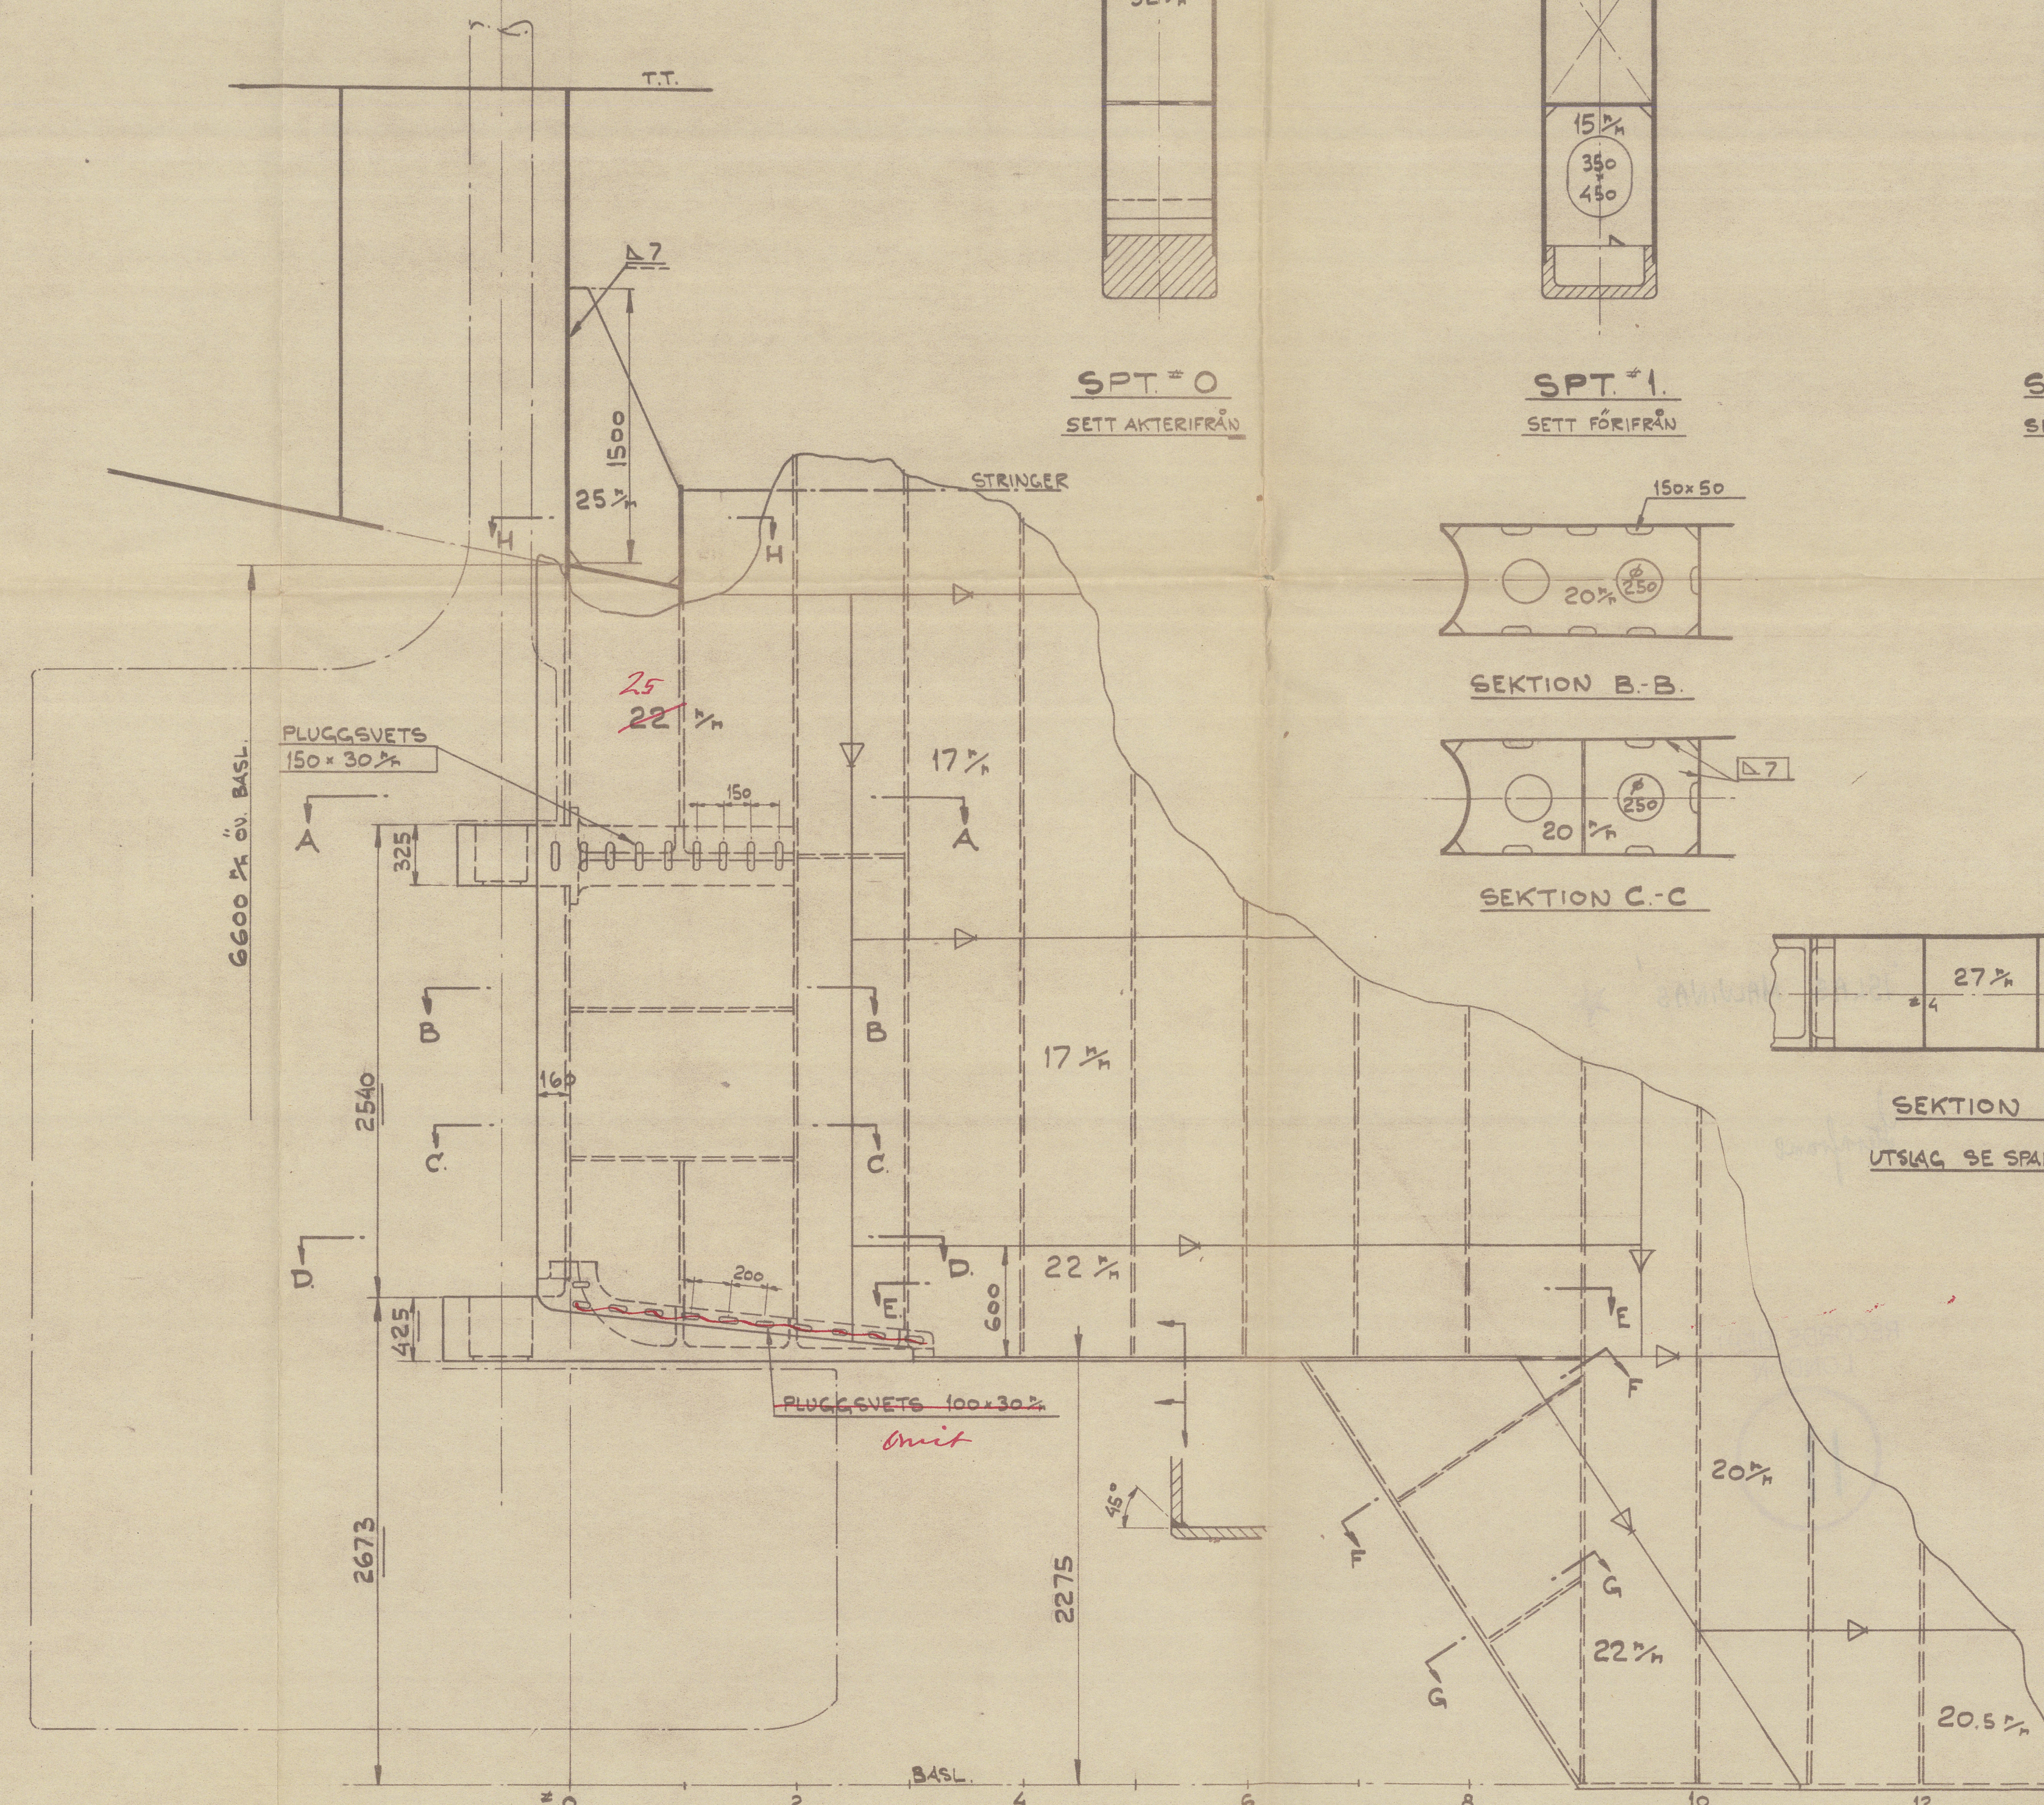


SPANTDISTANS = 610 mm

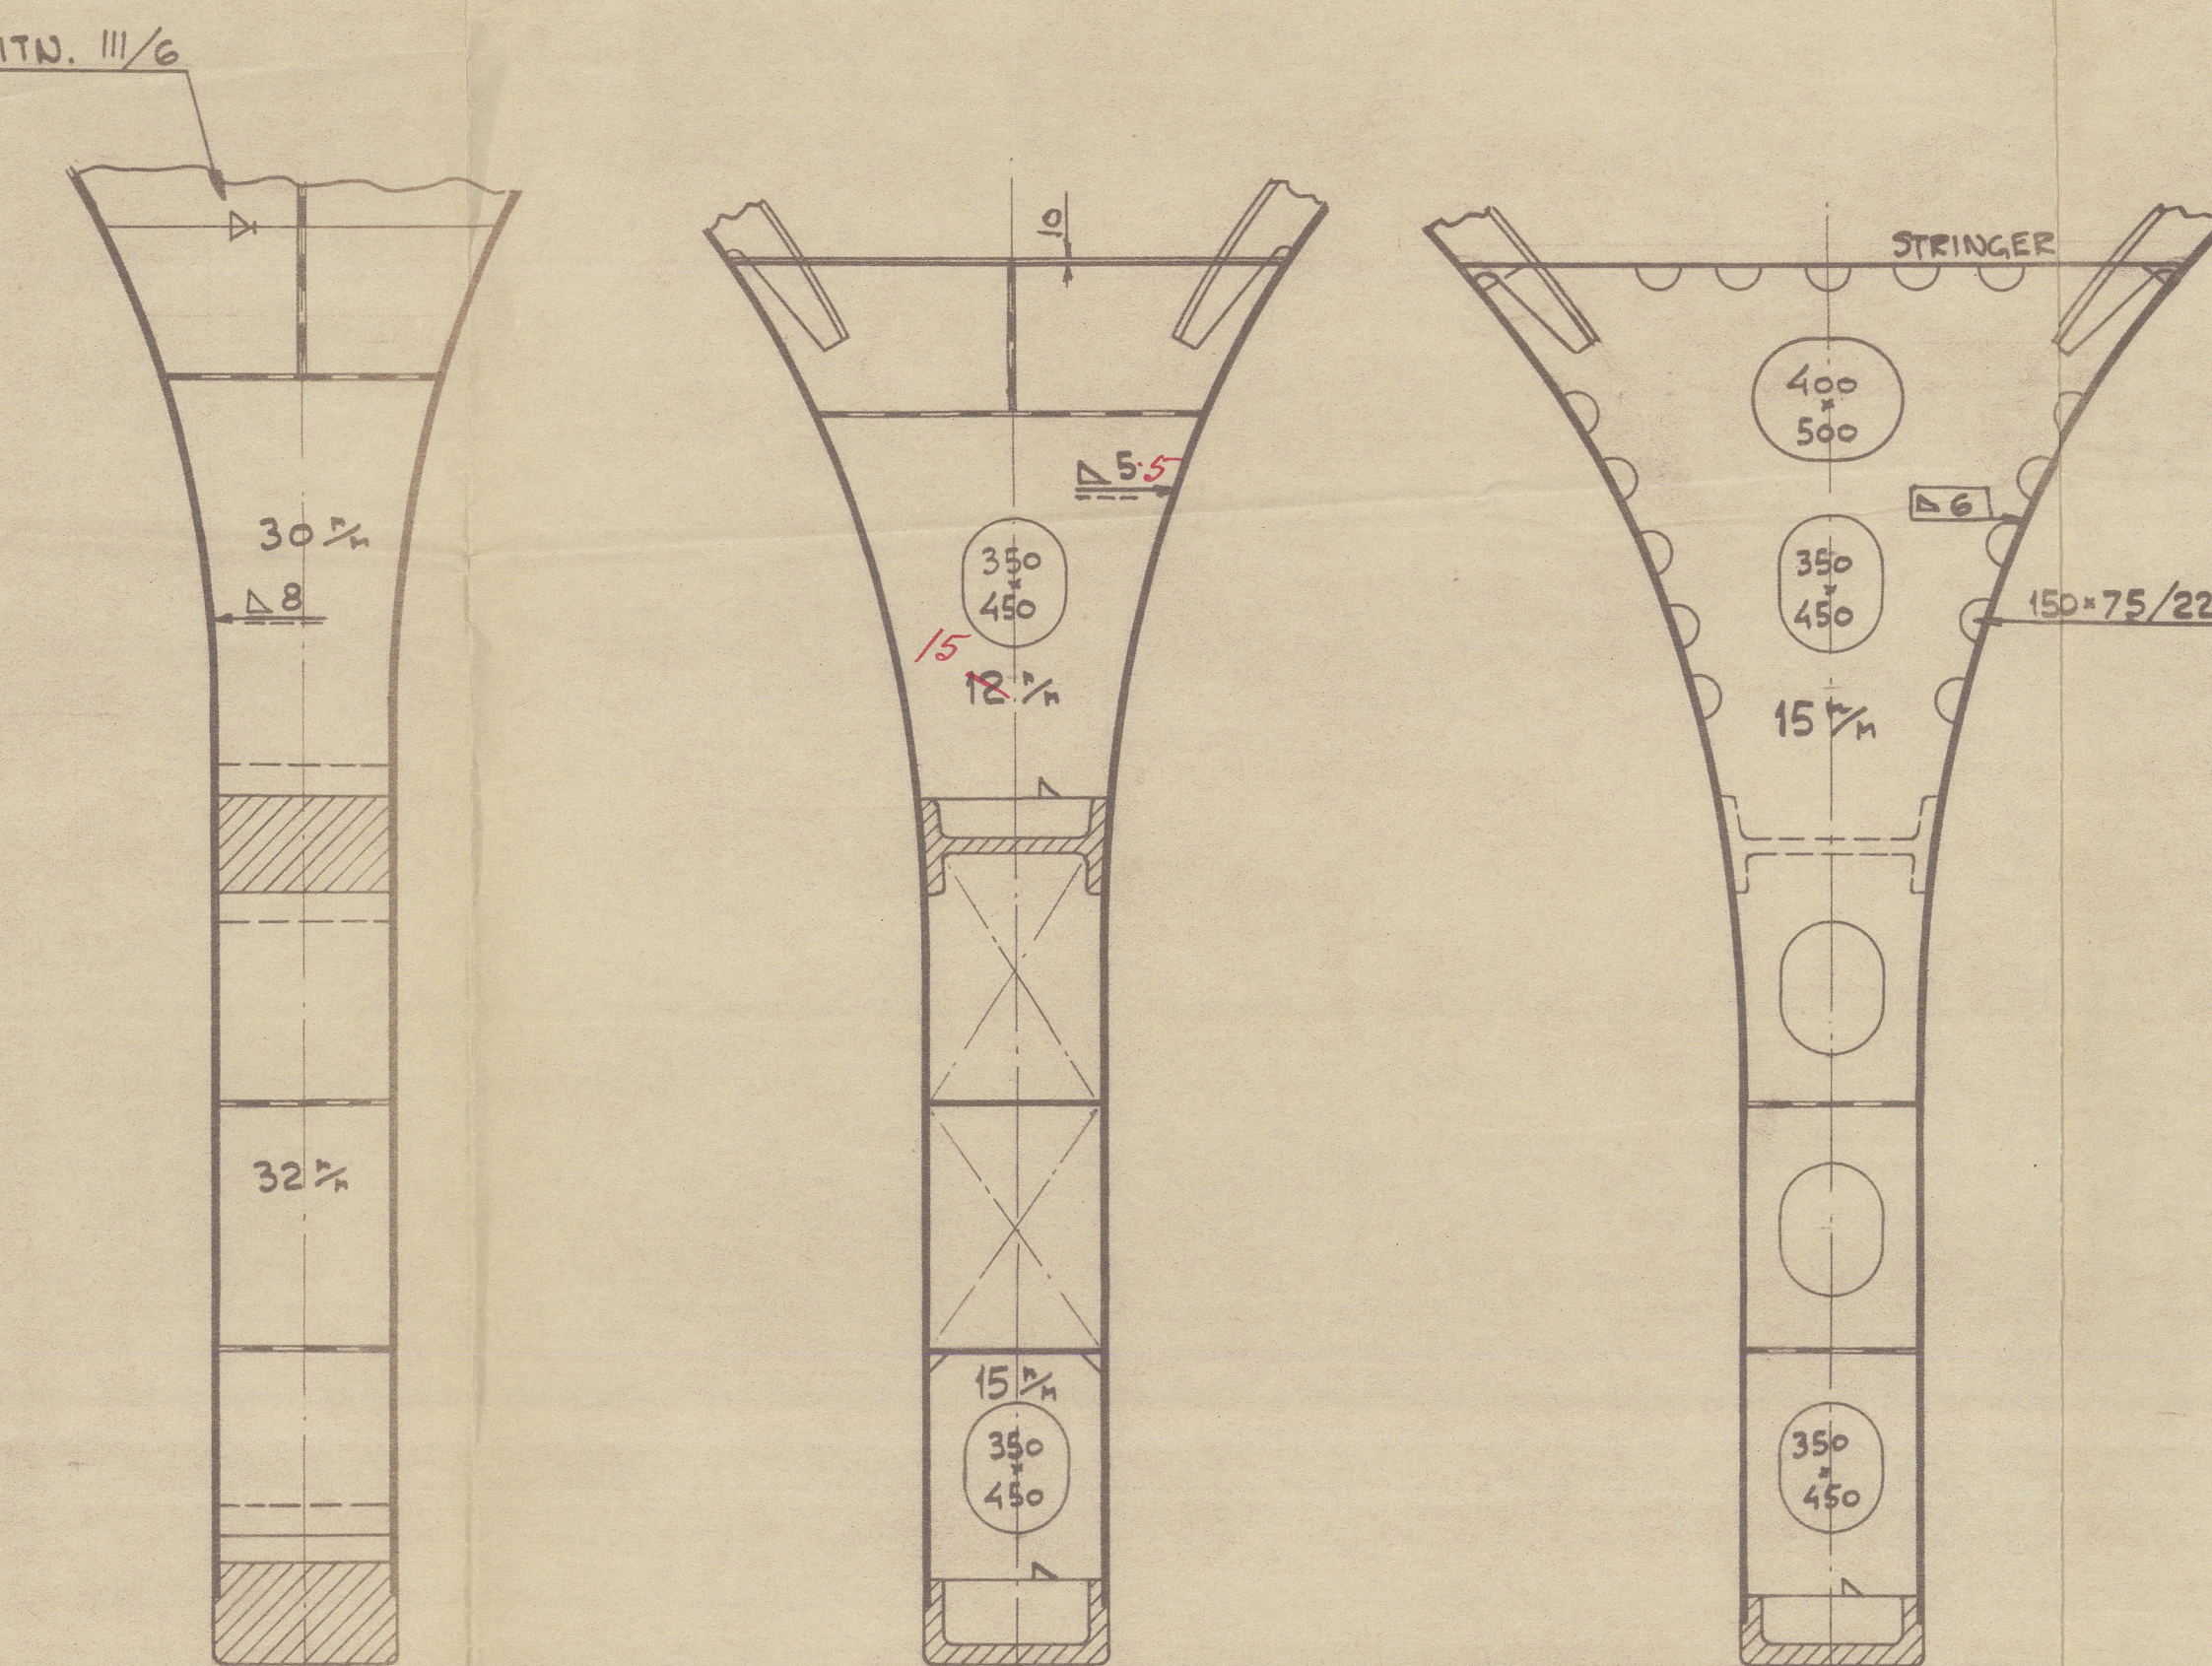


SPT. # 0  
SETT AKTERIFRÅN

SPT. #1.  
SETT FÖRIFRÅN


SPT. #2  
SETT FÖRIFRÅN

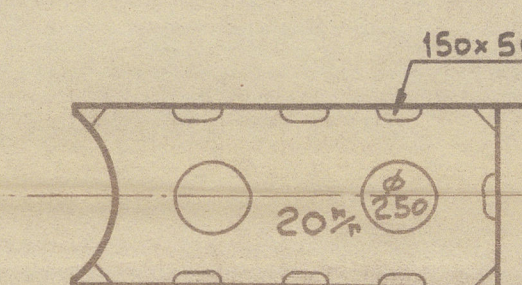

SEKTION B.-B

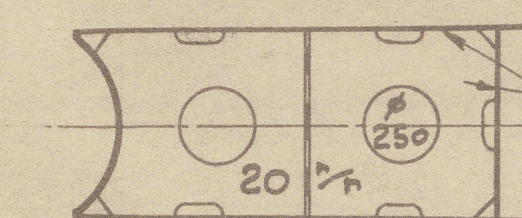


SEKTION C.-C

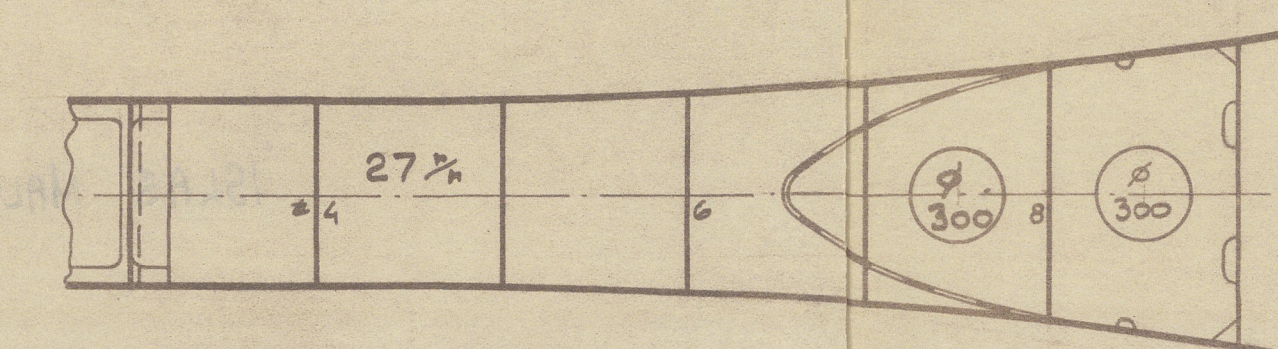


SEKTION E-E

UTSLAG SE SPANTRUTA

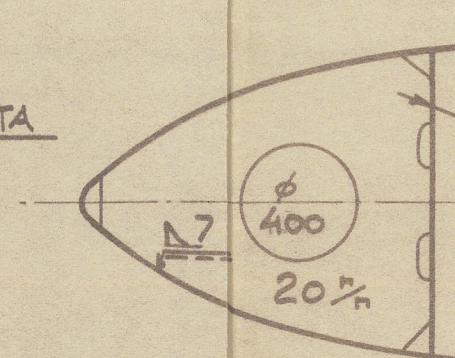

SEKTION F.-F.

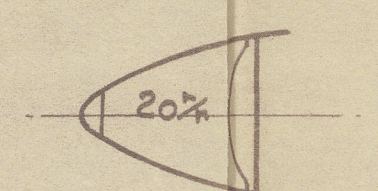

SEKTION G.-G.

STYCKLISTA			
POS	ANT	BENÄMNING	MATERIAL
1	1	SKÅPPA	STG. 45.81
2	1	ÖVRE RÖDERMALTA	STG. 45.81
3	1	RÖDERTAPP	ST. 42.11
4	1	FÖDER	RM. 2
5	1	BUSSNING	POCKENHOLZ
6	1	MUTTER W 7 1/2"	ST. 42.11
7	1	ÖGLEBULT 1 1/2"	ST. 42.11
8	1	ÖVRE BÄRING	ST. 34.11
9	1	UNDRE BÄRING	ST. 34.11
10	1	FÖDER	RM. 2
11	1	BUSSNING	POCKENHOLZ

ALLT SMIDE OCH STÅLGJUTGODS MED  
BRITISH LLOYDS' CERTIFIKAT

11. 50

17660  
GOTHENBURG FIRST ENTRY REPORT No

UDDEVALLAVARVET A.B.

KOPIOR TILL
-------------

M/S 111, 112, 113


AKTERSTÄV

RITAD AV C. J. SKALA 1:25,1:10  
KALK. AV A. DATUM 21-4-48

GRANSKAD AV Rgn

-111-12  
-112-11  
-113-11

Agk.  
27.5.48

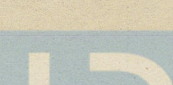
 © 2021  
 Lloyd's Register  
 Foundation  
 1592


008778-008785-0040



'ISLAS MALVINAS' ★

*Sternframe*

RECORDS DEPT..  
LONDON

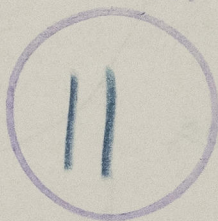

© 2021

Lloyd's Register  
Foundation

008778-008785-0049