

HOOFDAFMETINGEN.

L = LENGTE LOODL.	52.30 m	=	171.60 feet.
B = BREEDTE OP SPANTEN	9.70	=	31.82
D = HOLTE VRIJBOORDDEK	2.958	=	9.71
" R.Q. DEK	4.158	=	13.64
" SHELTERDEK	5.108	=	16.76
d = DIEPGANG UIT BOVEN KIEL	2.915	=	9.56
h = HOOGTE D.B. VRIJBOORDDEK	2.20	=	7.22
" D.B. R.Q. DEK	3.40	=	11.16
" SECTIE 9 clause 3	4.15	=	13.6

UITRUSTING.

EN = 171.60 (31.82 + 13.64) = 7805 ft.
ERECTIES AND HOUSES = 972
TOTAAL 8777 ft.


LETTER J.

3 BOEGANKERS RESP 16 3/4 - 16 3/4 EN 14 1/2 CWTs.
1 STROOMANKER 4 3/4 CWTs (EX. STOCK)
210 VADEN ANKERKETTING 1 1/4" DANKETT. M.V. 168 CWTs
60 fms. 3" STAALDRAAD 6x12 STROOMANKERDRAAD
75 " 2 3/4 " " 6x12 SLEEPTROS.
90 " 2 1/4 " " 6x12 KABELTROS.
90 " 4" FIORE VERHAALTROS.

315 fms on board.

KLASSE LLOYDS 100 A 1.

DOORSNEDEN VOORSCHIP - SP. 73

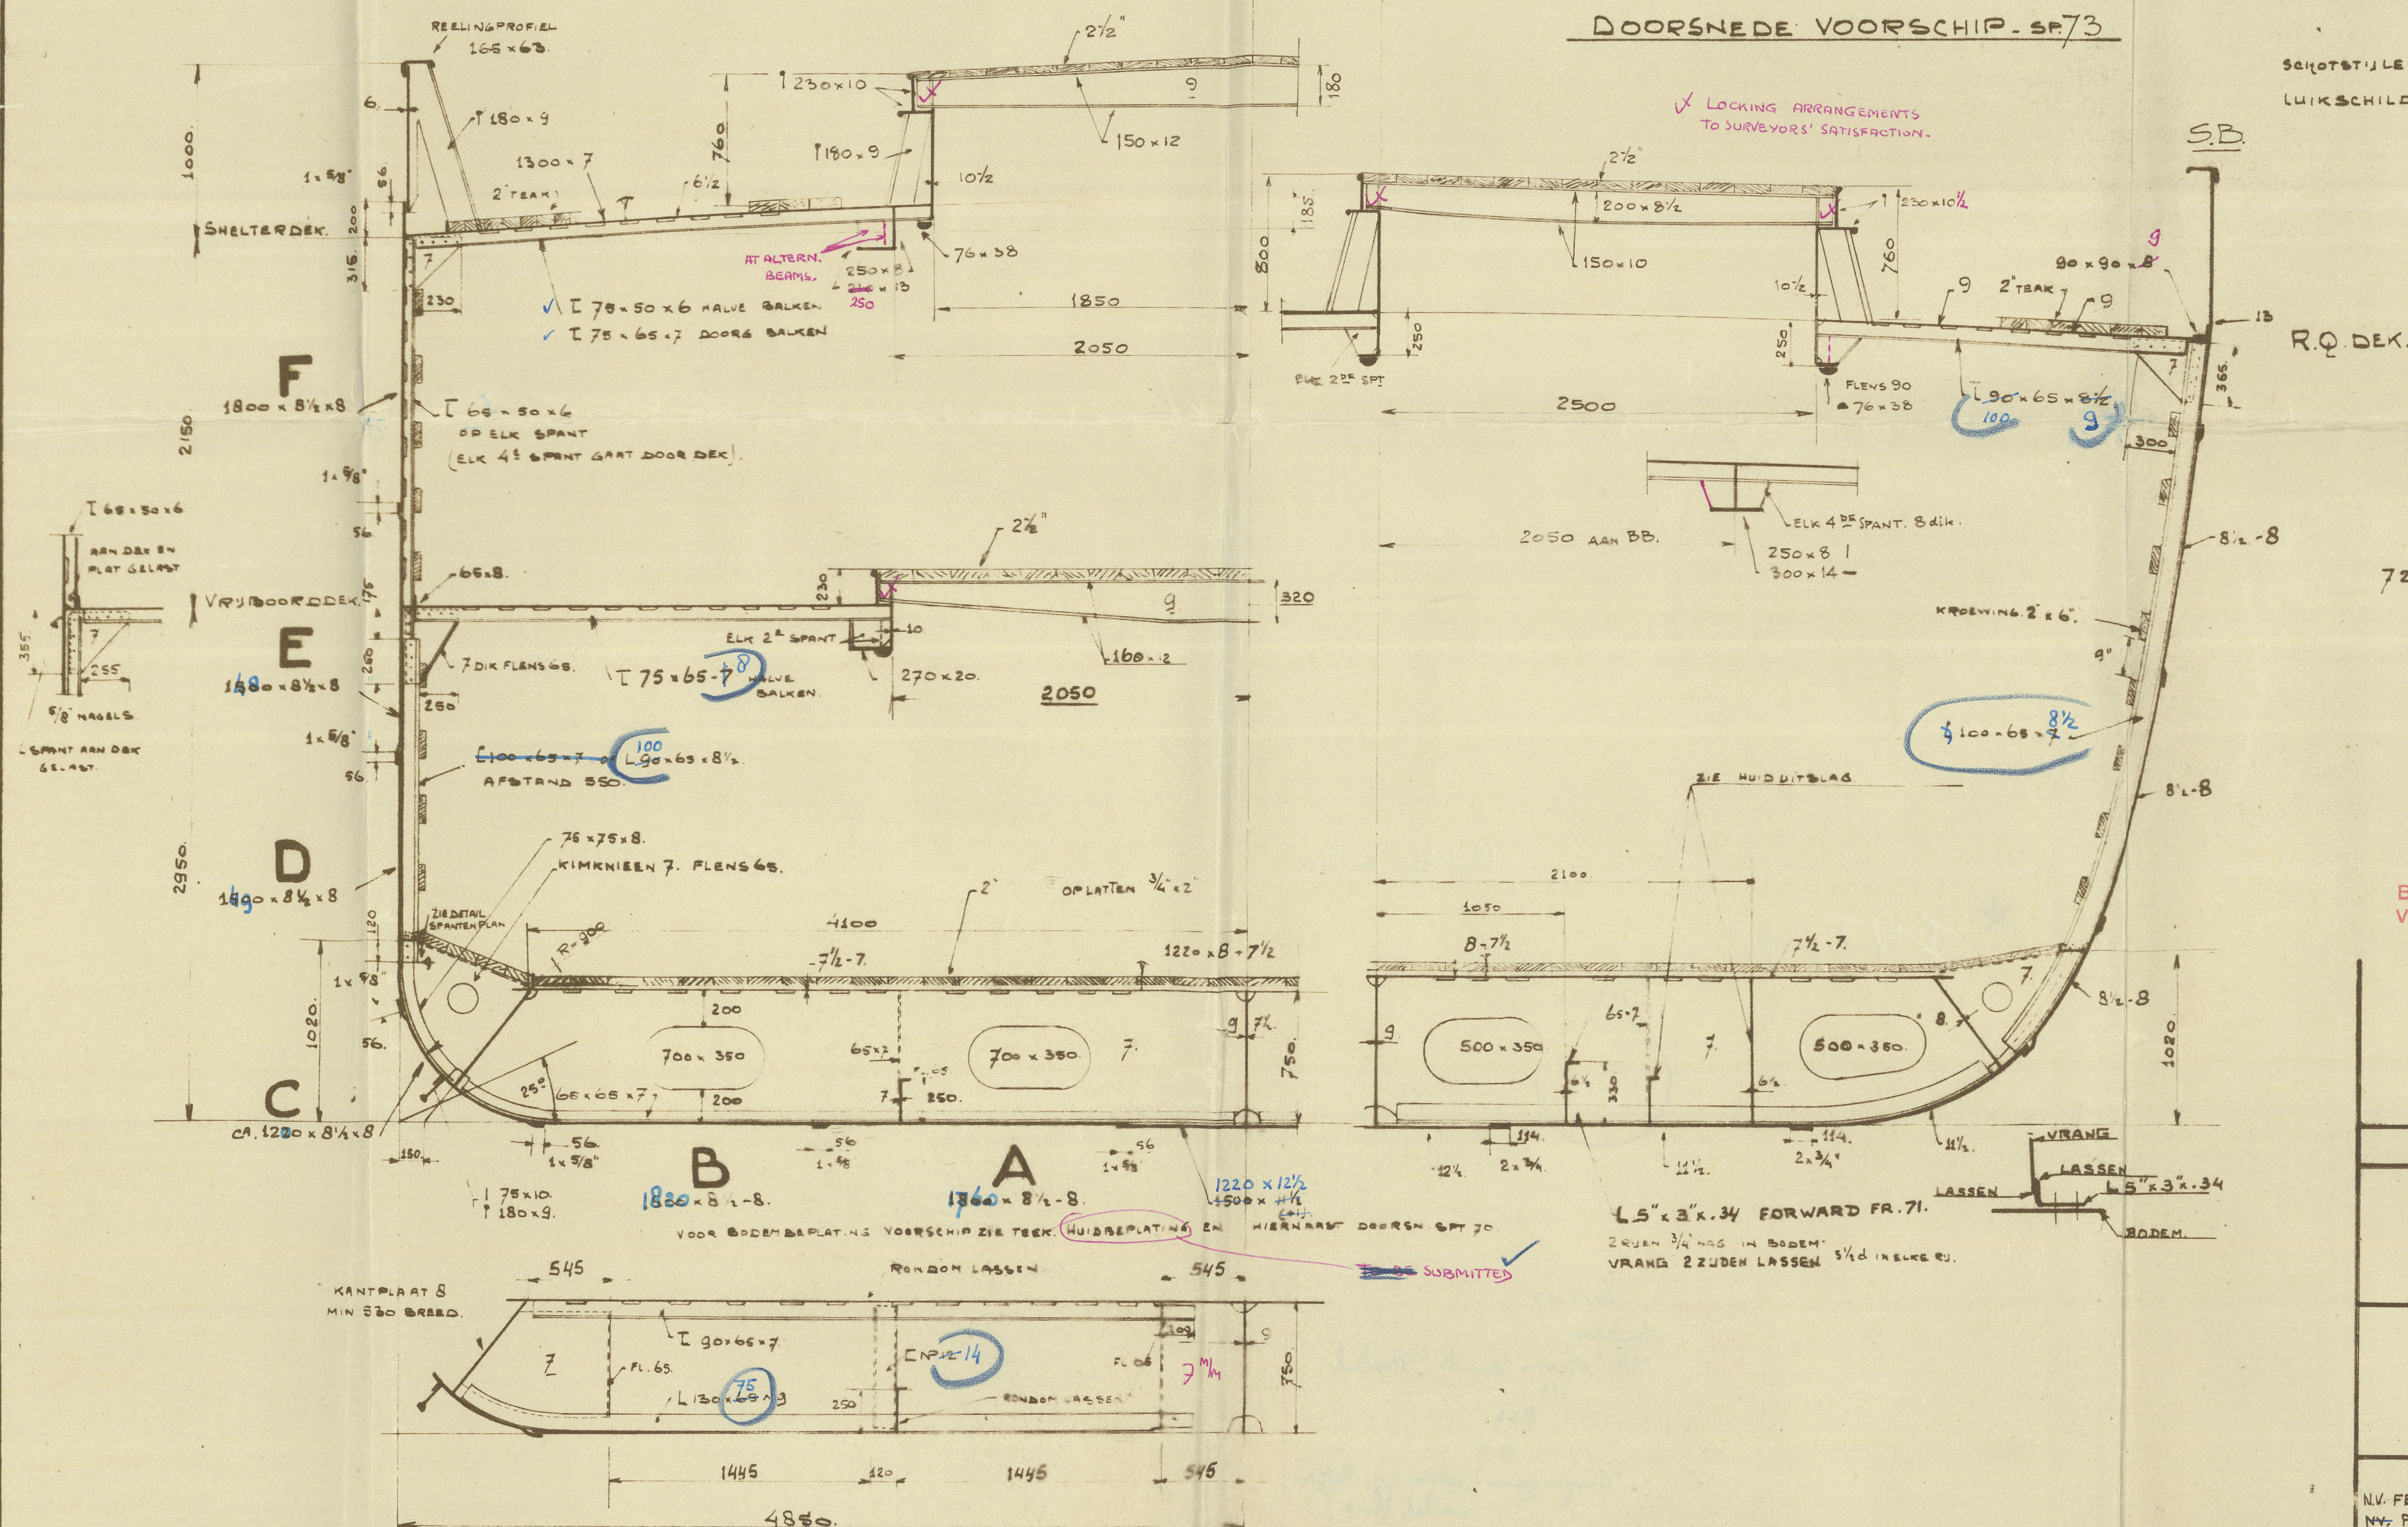

ALLE STUIKEN VAN HUID- EN DEKPLATEN VAN BINNEN- RESP. ONDERZUDE V. GELAST. KEERZUDE UITGEHAKT EN TEGENLAS.

HOEKLAS VERBINDINGEN DOORLOPEND.

MIDDELSAATHOUT AAN KIELPLAAT	AD a = 4.
" AAN TOPPLAAT D.B.	AD a = 4.
W.D. EN D. VRANGEN RONDOM	AD a = 5
PIEK, BUNKER EN DIEPTANKSCHOTEN AAN BODEN, TANKTOP EN KIM	AD a = ZIET EKENING.
DEZE SCHOTEN AAN ZUDE EN DEK	AD a = 3 1/2.
GEWONE W.D. SCHOTEN RONDOM	AD a = ZIET E. SCHOTEN
VRANGEN AAN M.Z. EN KANTPLAAT	AD a = 3 1/2.
KIMKNIEEN AAN KANTPLAAT	AD a = 3 1/2.
KIMKNIEEN EN VRANGEN AAN K.F. VOOR SP. 77	AD a = 4 1/2.
DEK AAN HUID EN LUKCOATING	

ONDERBROKEN:

VRANGEN AAN TANKTOP DEPLATING	ZIGZAG	180	a = 4 1/2
KEERSPANTEN OPEN VRANGEN AANT.	"	180	a = 4 1/2
TUSSENDEKSPANTEN AAN HUID	"	180	a = 4
DEKBALKEN AAN DEKPLATEN	"	180	a = 4 1/2
" PEAKS, DEPTANK EN BUNKER	"	180	a = 4 1/2
SCHOTSTIJLEN AAN DEPLATING	ZIGZAG	180	ZIET E. SCHOTEN
LUIKSCHILDEN	"	180	a = 5 1/2

BESCHRIJVING VAN DE TEKENINGEN.

- 72703 STRINGERPLAN.
5 SPANTEN PLAN.
6 HUIDDEPLATING.
7 DUBBELE BODEM.
8 O.D. EN W.D. SCHOTEN.
9 VOORPIEK EN VOORSTEVEN.
10 MOTORFUNDATIE.
11 SCHROEFRAAM EN ROER.
12 ZEEPLAN.

BELONGS TO GRONINGEN Rpt No. 9/11a.
VESSEL'S NAME, Intan.

WIJZIGINGEN.

LETTER DATUM PARAF

N.V. E.J. SMIT & ZOON'S
SCHEEPSWERVEN
WESTERBROEK (GR) HOLLAND.

GROOTSPANT.

SCHAAL 1:25


N.V. FERUS SMIT "BEDAKEN" 116
N.V. PATRUS "JAARTOEG" 217
N.V. "INTAN"

BOUWNS
116
217
72704.B
Lloyd's Register
Founda 14.1.53


Midship section

★ INTAN

RECORDS DEPT.
LONDON.

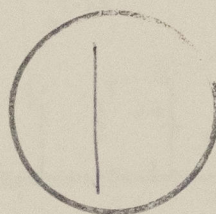

GRONINGEN :	30/1-59
SHIP :	Intan
YARD NUMBER :	116
NUMBER C. 11 REPORT :	856
NUMBER FIRST ENTRY REPORT :	911.
DEVIATIONS (if any) :	marked blue.

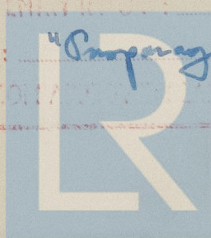

Lloyd's Register
Foundation

008804 - 008811 - 0037