



- COUPE AA

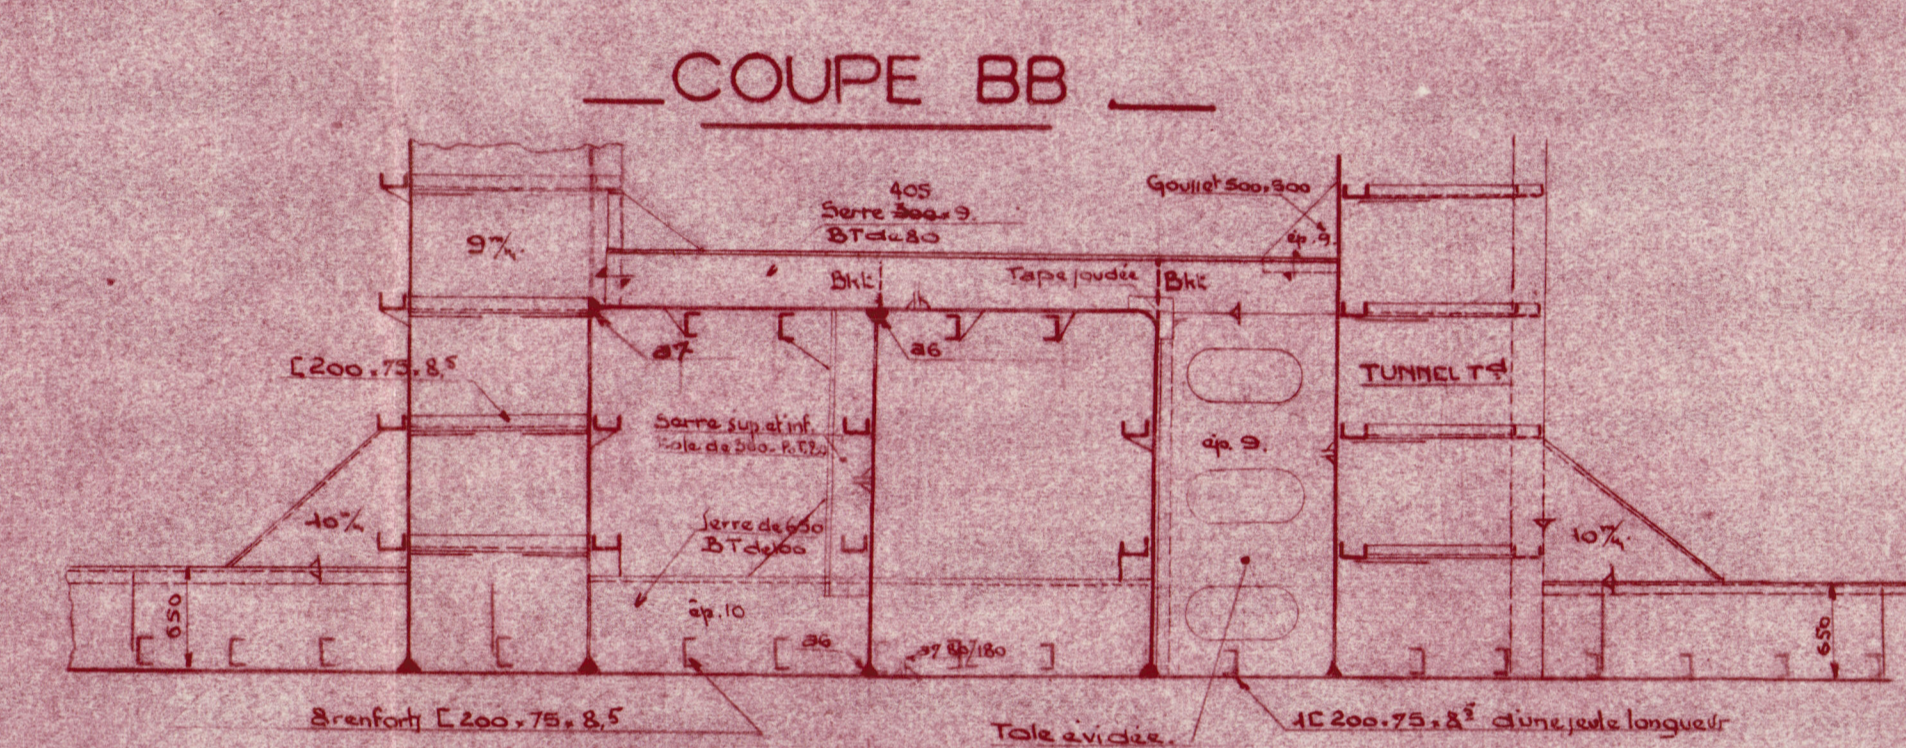

Nota: Tout est profilé sont récupérés aux Ateliers et Chantiers de Provence.									
Rep	N°	Désignation	Mtde Plan	Matière Naturel	Poids Unit / Total	Mtde M ³ Spéc.	Mtde hors de terrain	Mtde profilé modèle	Observations
		Cloison longitudinale B?			River et Planch à l'entrée				
	9	Montants de cloison U 280.60							
V2	1	Tôle							
V4	1	"							
V4	1	"							
V4	1	"							
	9	Gousset, ds tête de montent de cloison							
	4	Serre complète de montant supérieur							
	4	Gousset ds terre supérieure							
R4	18	Gousset							
R4	5	" de deux tunnel							
	5	" de terre partie finale							
		Cloison longitudinale T?							
	9	montants des cloison U 280.60							
V4	1	Tôle							
V2	1	"							
V4	1	"							
V4	1	"							
V4	1	"							
	1	Serre complète de montant supérieur							
	4	" " " inférieure							
	4	Gousset ds terre							
V4	9	" ds tête de montants de cloison							
R4	9	" des pieds							
		Caissons de décantation							
	4	Cloison axiale 1.2,36 x 2,30?							
	4	" d'enfouillage 0? x 2,30?							
	4	Plafonds de caisses 2,60?, 2,76?							
	5	Montants des cloisons U 280.60							
	4	Barrats ds plafonds							
R4	8	Gousset							
R4	8	"							
R4	8	"							
R4	8	"							
		Tunnel T? et décantation							
		Tôles et profils			App.				


COUPE CC

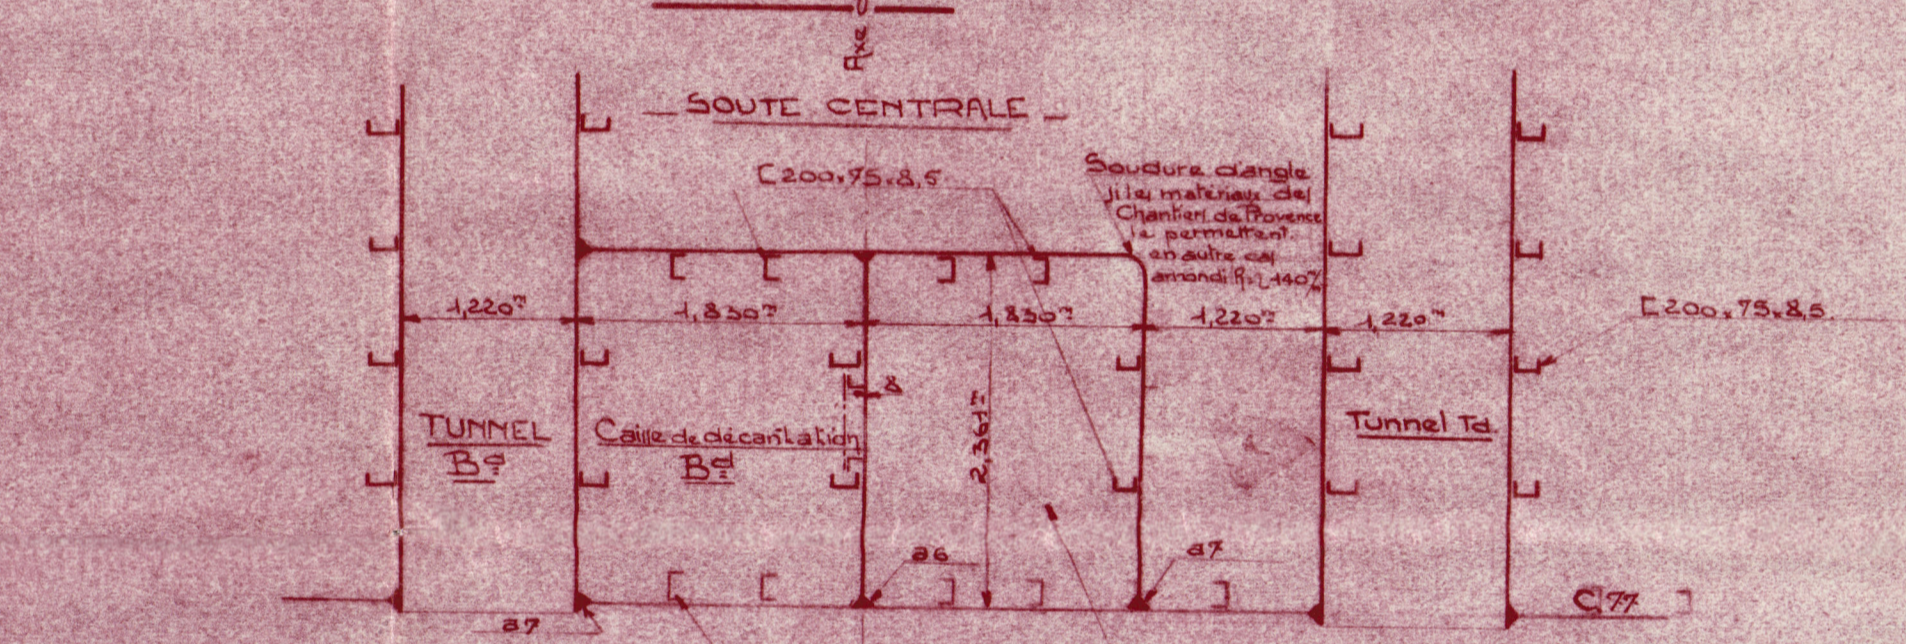

Index	Date	Résumé des modifications	Monnaie dominante	Vie des 17 Nations
A	16.26.11.89	1) Modification demandée par le Lloyd (votre phrase anglaise) 2) augmentation du no de boules, de bouclon, de viles	Parish M	6
B	16.24.1.80	Modification des saies de dicantation, Plafond rapporte au niveau du pont	Parish M	10.17

Commande
 2.093.-2


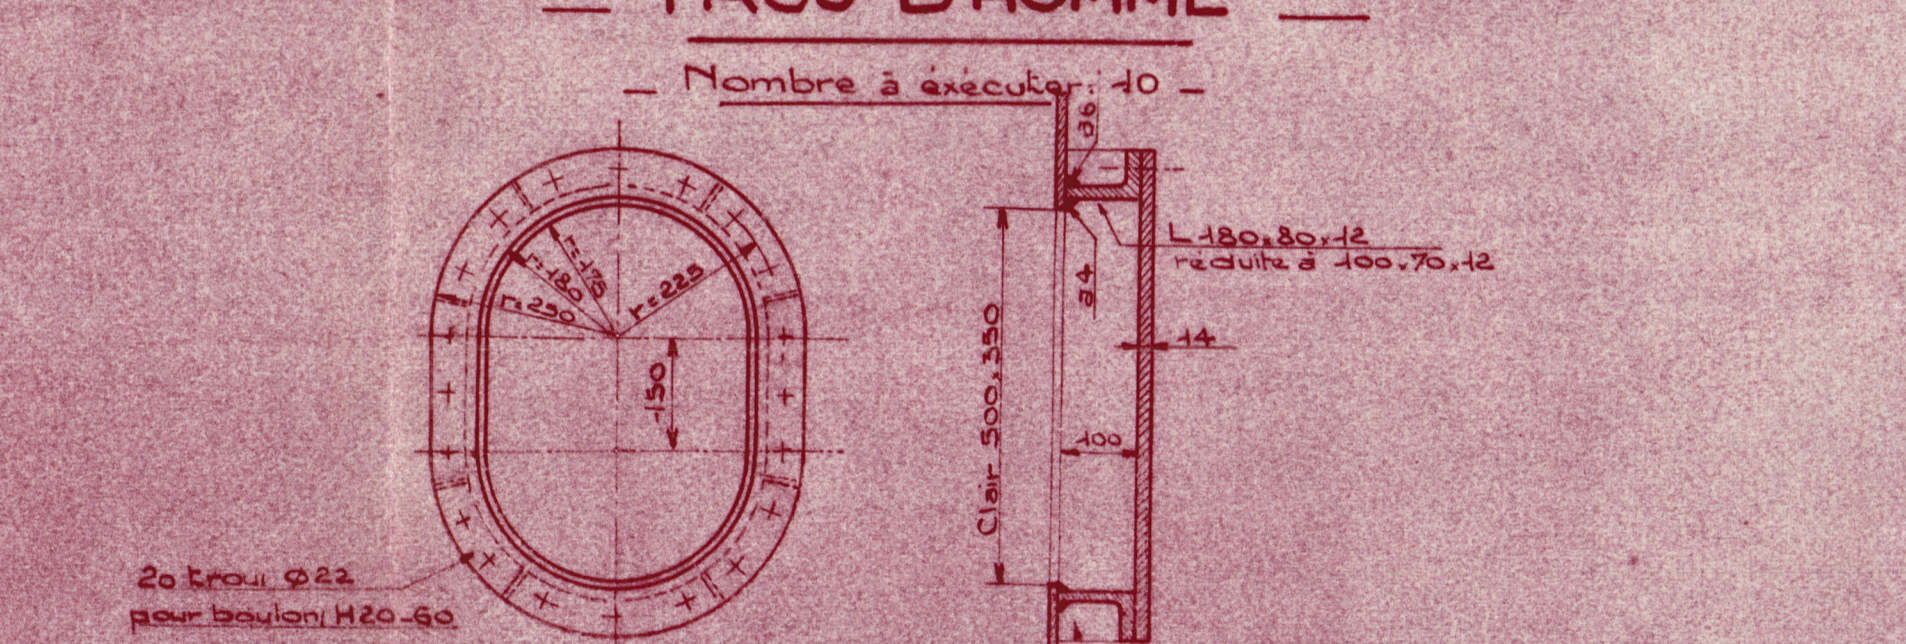

Le discours dans la citation pour le bouchon de trou d'homme est révisé, et la disposition exacte sera indiquée sur le plan. N° 14.182.59 (répartition des détails et du bouchon de trou d'homme).

La coque de ce navire a été construite pendant la guerre au Chantiers Shipwrights & Sonstons et l'appareil moteur et dispositions a été construit et installé par North Eastern Marine engineering Co's Walsen-on-Tyne.

Les dispositions de ce plan sont analogues à celles du plan 37.151. Tenir cet Chantier de Provence qui a déjà été approuvé pour réserve des observations ci-dessous par le Lloyd's le 18.5.47.

Modification demandée par le Lloyd Register le 16.3.47 sur le plan 37.604 Tar des Ateliers et Chantiers de Provence.

- 1) Renfort des cloisons longitudinales portées à 200.50.8.5 au lieu de 200.75.8.5
- 2) Renfort des caisses de descente portées à 200.75.8.5 au lieu de 180.70.8
- 3) Renfort des tunnels portés à 200.72.8.1 au lieu de 180.70.8
- 4) Toiles des cloisons 77 et 87 portées à 75 au lieu de 7
- 5) Toile du puits au bouchon sur R.S. portée à 10% au lieu de 2%
- 6) Surco de bordée portée à 700% et 210% au lieu de 350 et 600%

- NOTE - Le tracé au crayon, représenté ci-dessus, est à bord.
Les traces à l'encre, représentées ci-dessus, sont à bord, sans tenir compte des modifications complémentaires suivantes:

- 1) Augmentation du volume des caisses de descente dont le plateau est reporté vers le haut.
- 2) Révision du tunnel T4.
- 3) Renfort particulier (terre) ont été prévus sur ce plan pour les 2 caisses.

CHANTIERS  NAVALS
DE LA PALLICE
La Rochelle - Pallice

(Bulthead 77 et 87 to be left intact i.e. not to be pierced for entry into tunnels.) Seule la cloison 77 sera découpée pour accéder aux tunnels.

"MATELOTS PILLIEN et PEYRAT"

TO ACCOMPANY Nantes REPORT No. 120
DATED March 1950
- Chauffe au mazout -

Soutes de réserve et caisses journalières

Accepté par : TO ACCOMPANY Date la : EXTR	REPORT No. : ECHELLE: $\frac{1}{100}$
Accepté par : Date la : Le dessinateur : FRANCOIS M. Le chef de bureau: 14-11-49 L'Ingénieur: 27-11-49 Date: la 24-10-49.	PLAN N° 14192 No. 8 Reg. Foundation 008831 - 008838 - 008855

4 5 6 10

S. S. "Matelots Pillien et Peyrat"

TO ACCOMPANY... *Nantes* ... REPORT No. *130*

DATED... *March 1950* ...



© 2020

Lloyd's Register
Foundation

008831 - 008838 - 0055