


27.11.19

Dimensioni principali  
 Lunghezza per Pz 1216 m = 138'  
 Larghezza 7.62 m = 25'  
 Puntale 4.10 m = 13'6"

Spaccata longitudinale scoperta  
 di un profilo acciaio con 11/150 per la  
 Classe A del Lloyd Register

N° trasversale 30.45  
 N° longitudinale 5300  
 d = 12-1" 7500 1025

Scala 1:50

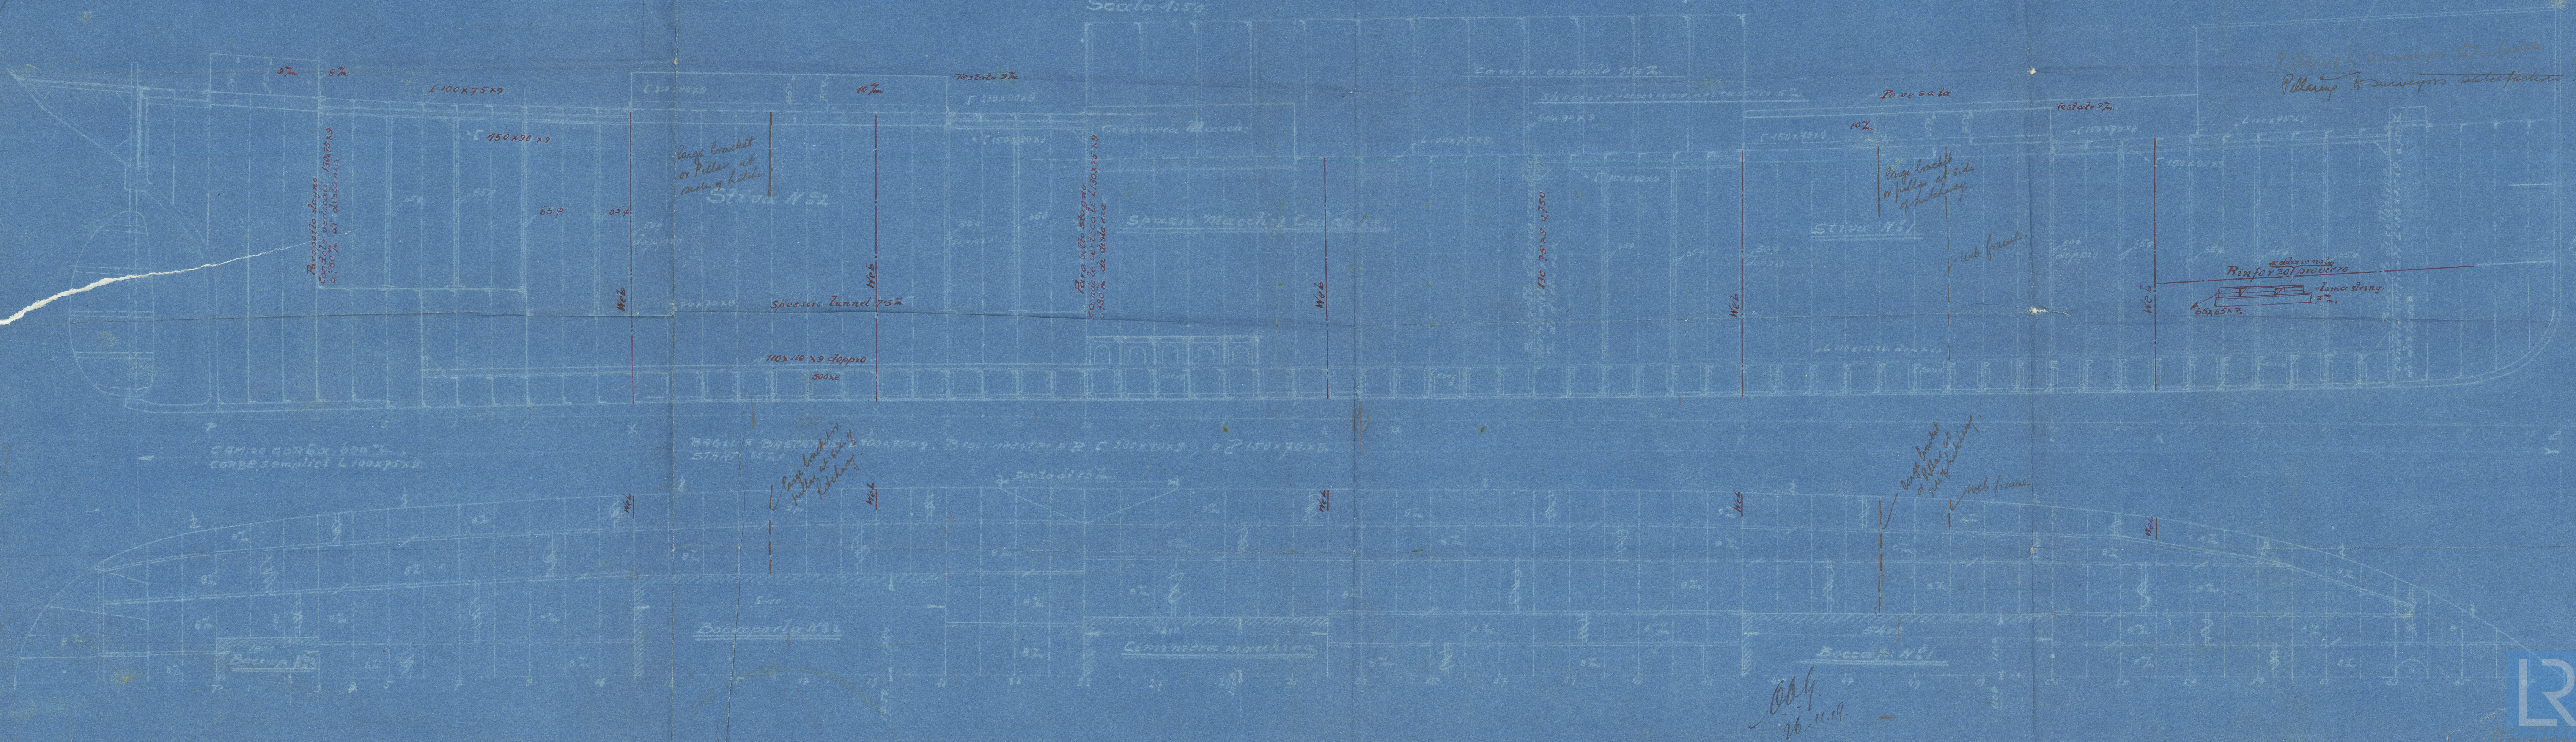

Puntale Stagno Cordale  
 Puntale Stagno Cordale

Large bracket  
 or pillar at  
 side of hatchway

Large bracket  
 or pillar at  
 side of hatchway

26.11.19



Martinovich

188

Profile of Deck



"Caprera"

Tri 4810

© 2020

Lloyd's Register  
Foundation

008938-008952-051



Beam cap - 2nd — 6 x 8 x 40

B all - 4th — 8 x 8 x 50

6 1/2 x 3 x .44

6 x 3 x .46

008938-008952-0231



© 2020

Lloyd's Register  
Foundation