
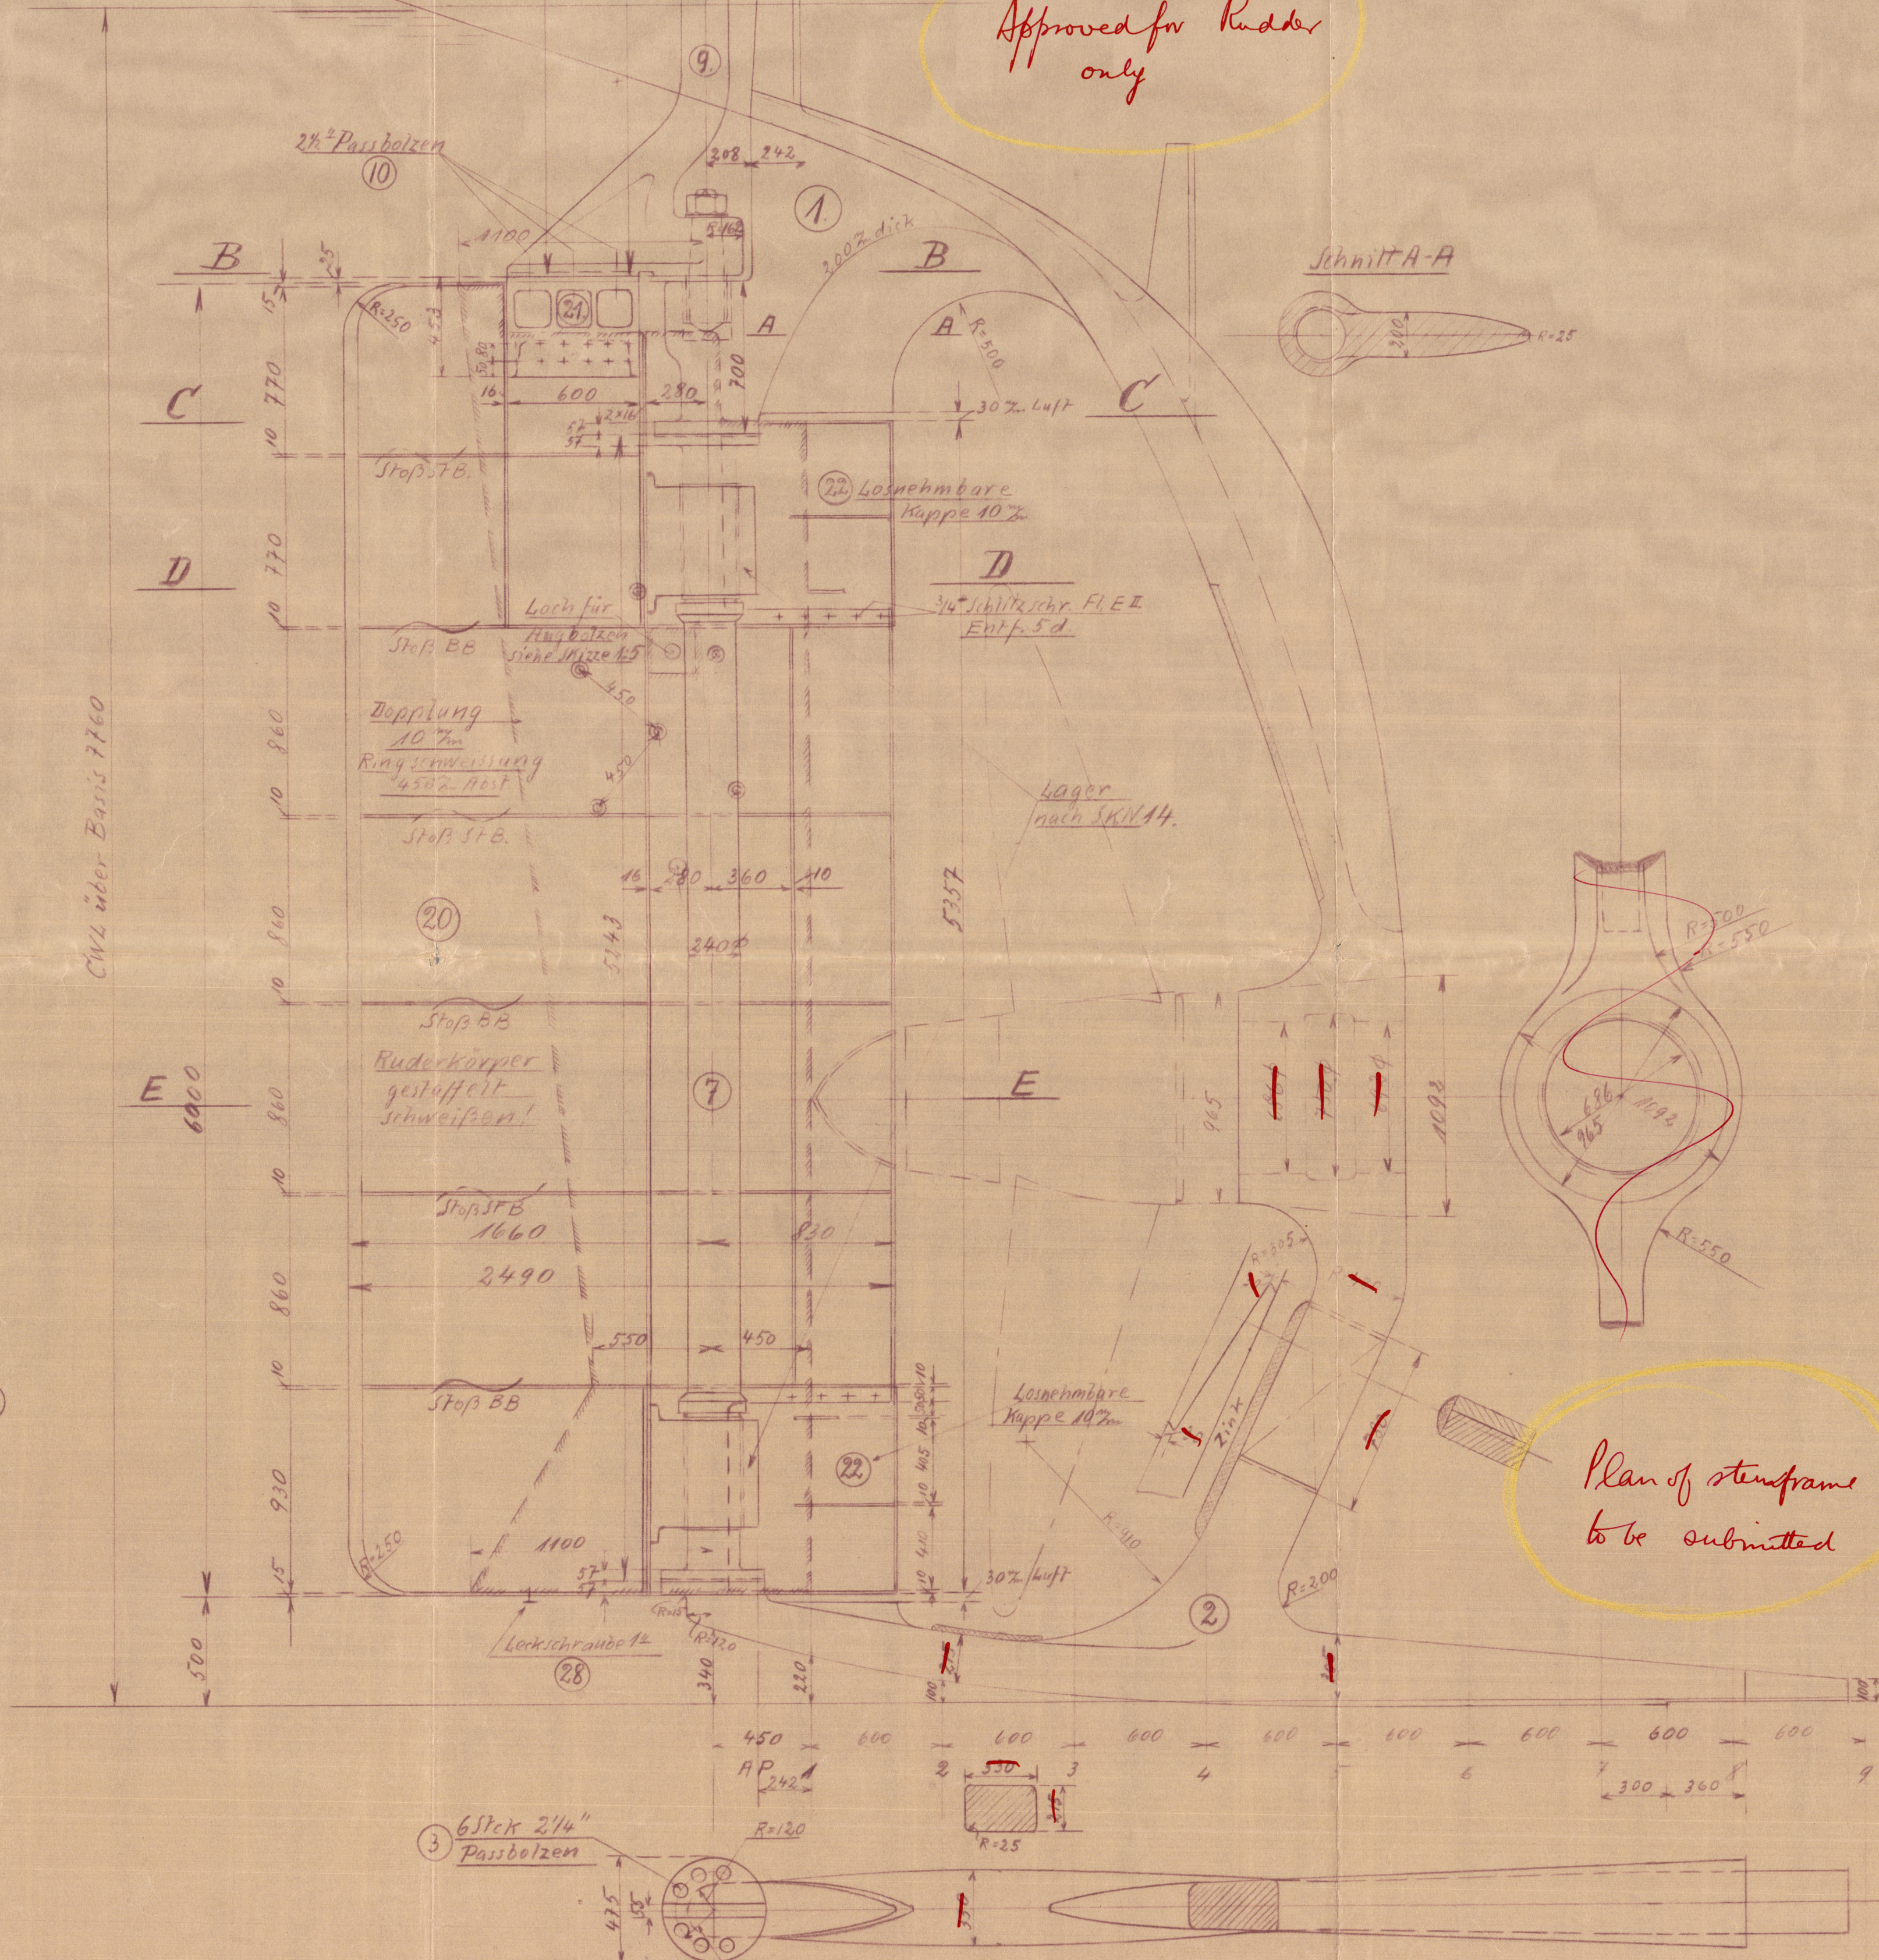


3/10/30.

Verbindungsstück.

1:10.

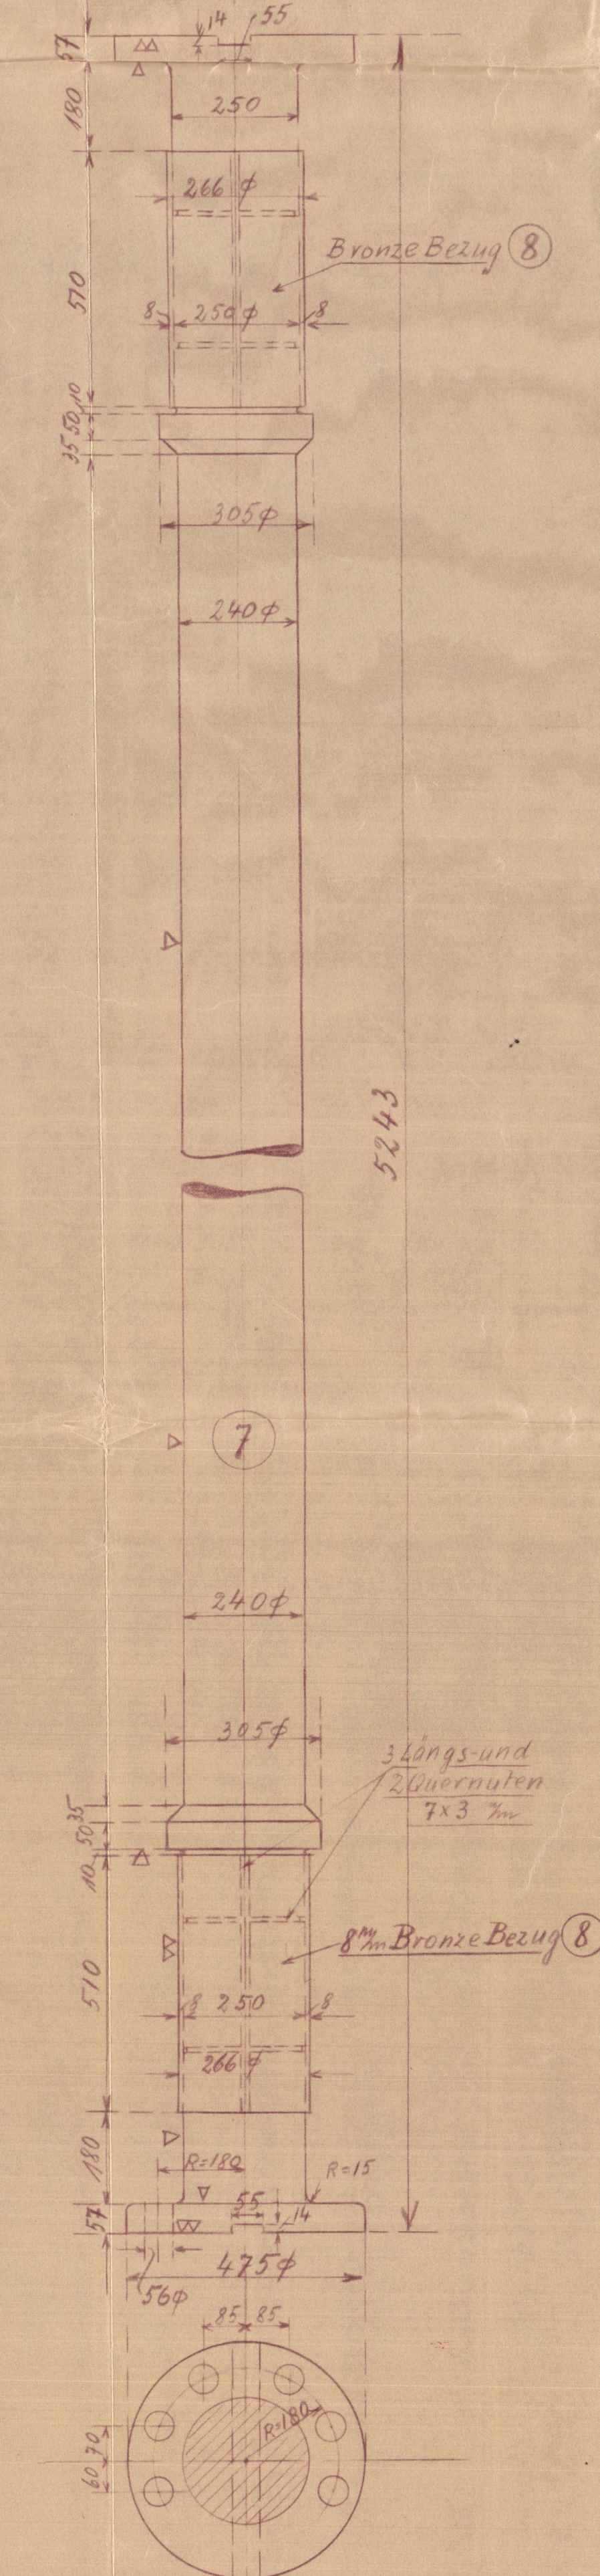



Approved for Ruder
only

Plan of stern frame
to be submitted


Diese Zeichnung darf ohne unsere Genehmigung weder
drucken noch Kopieren werden.
(§ 1 u. 2 des G. d. v. 19. Juni 1901)
Deutsche Werft,
Hamburg.

Schnitt F-F.


1:10.

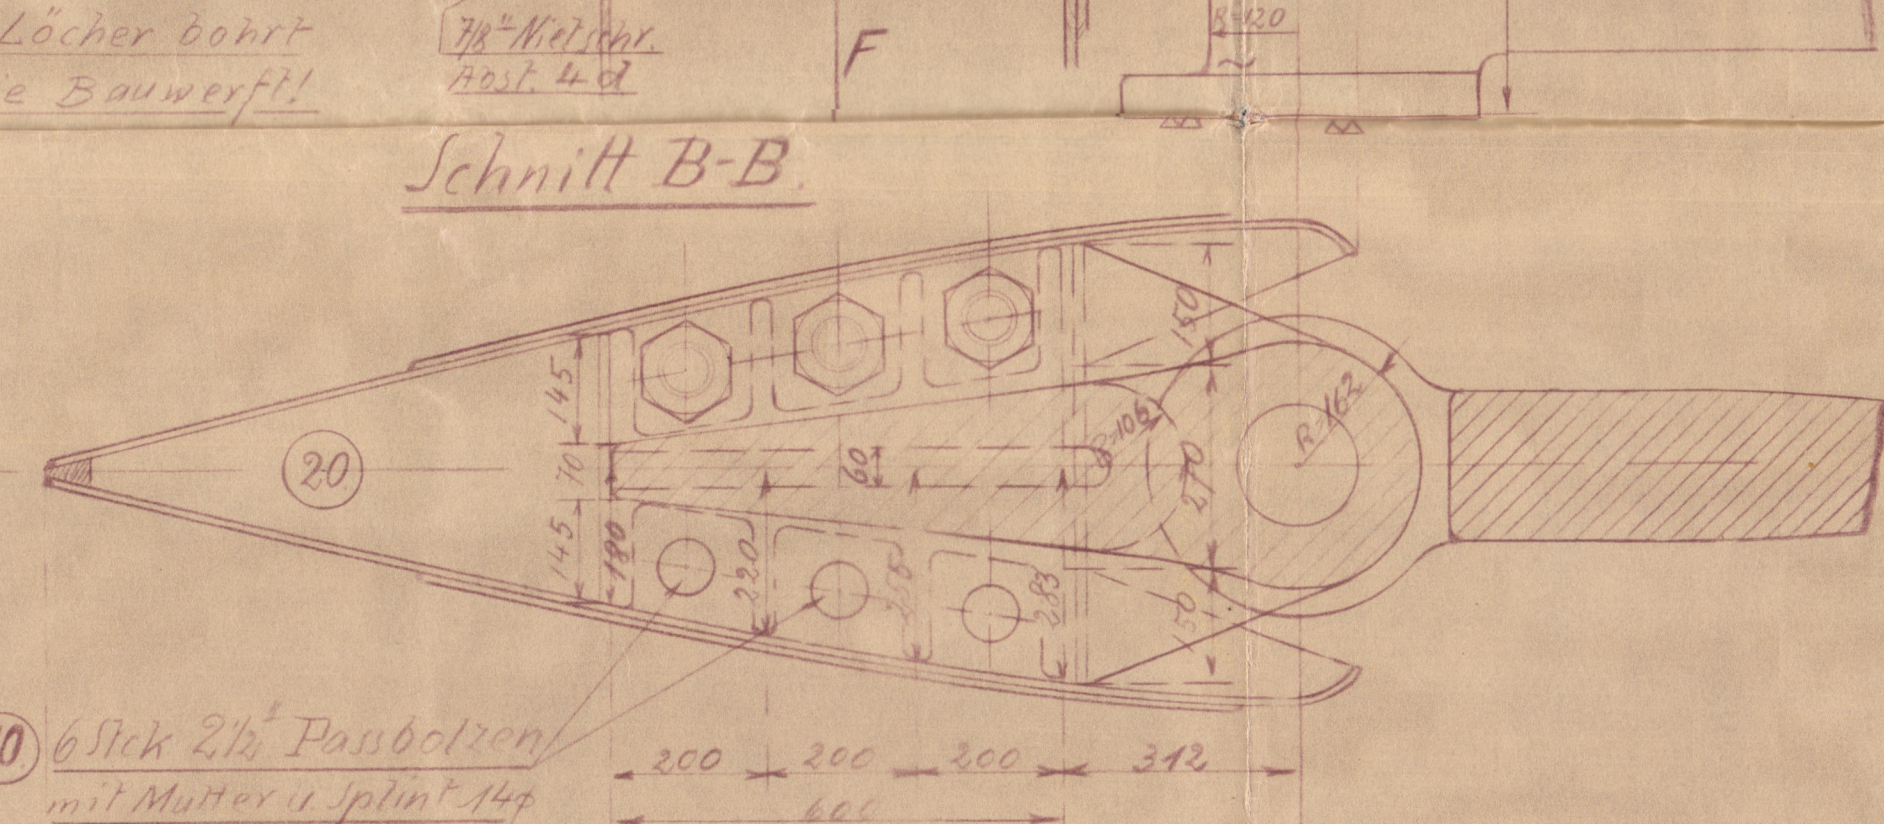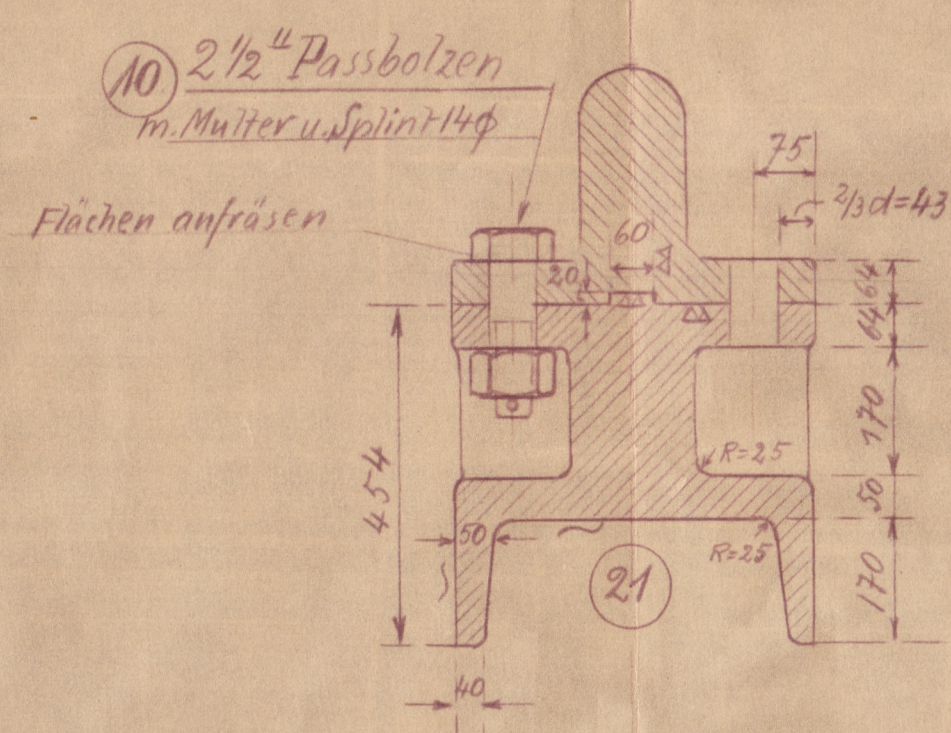

Schnitt C-C

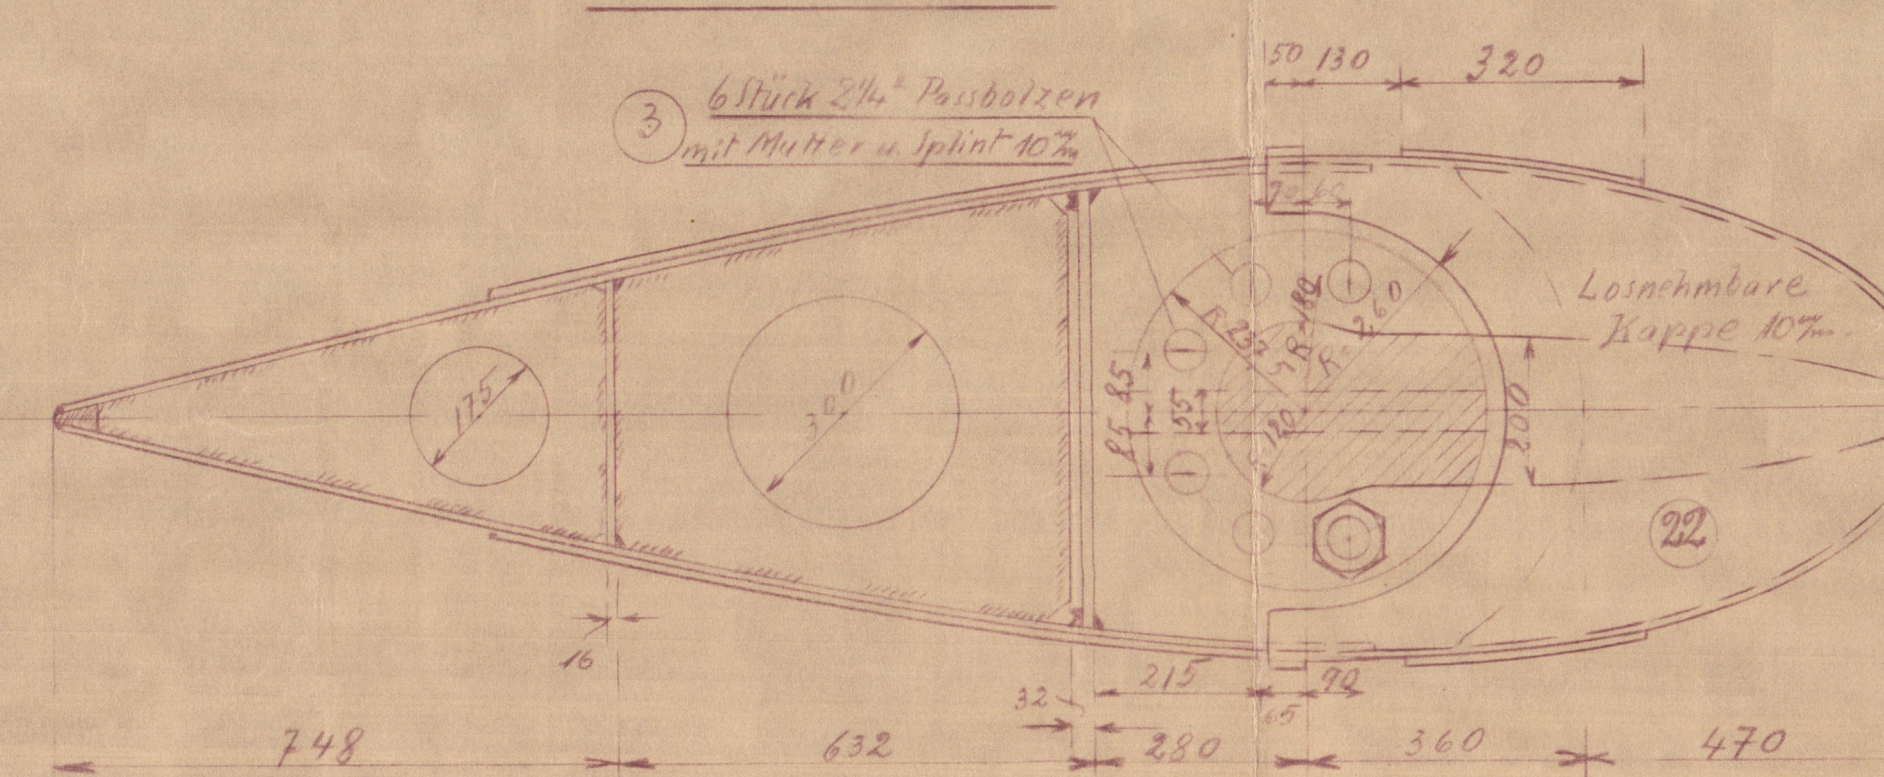


Schnitt D-D

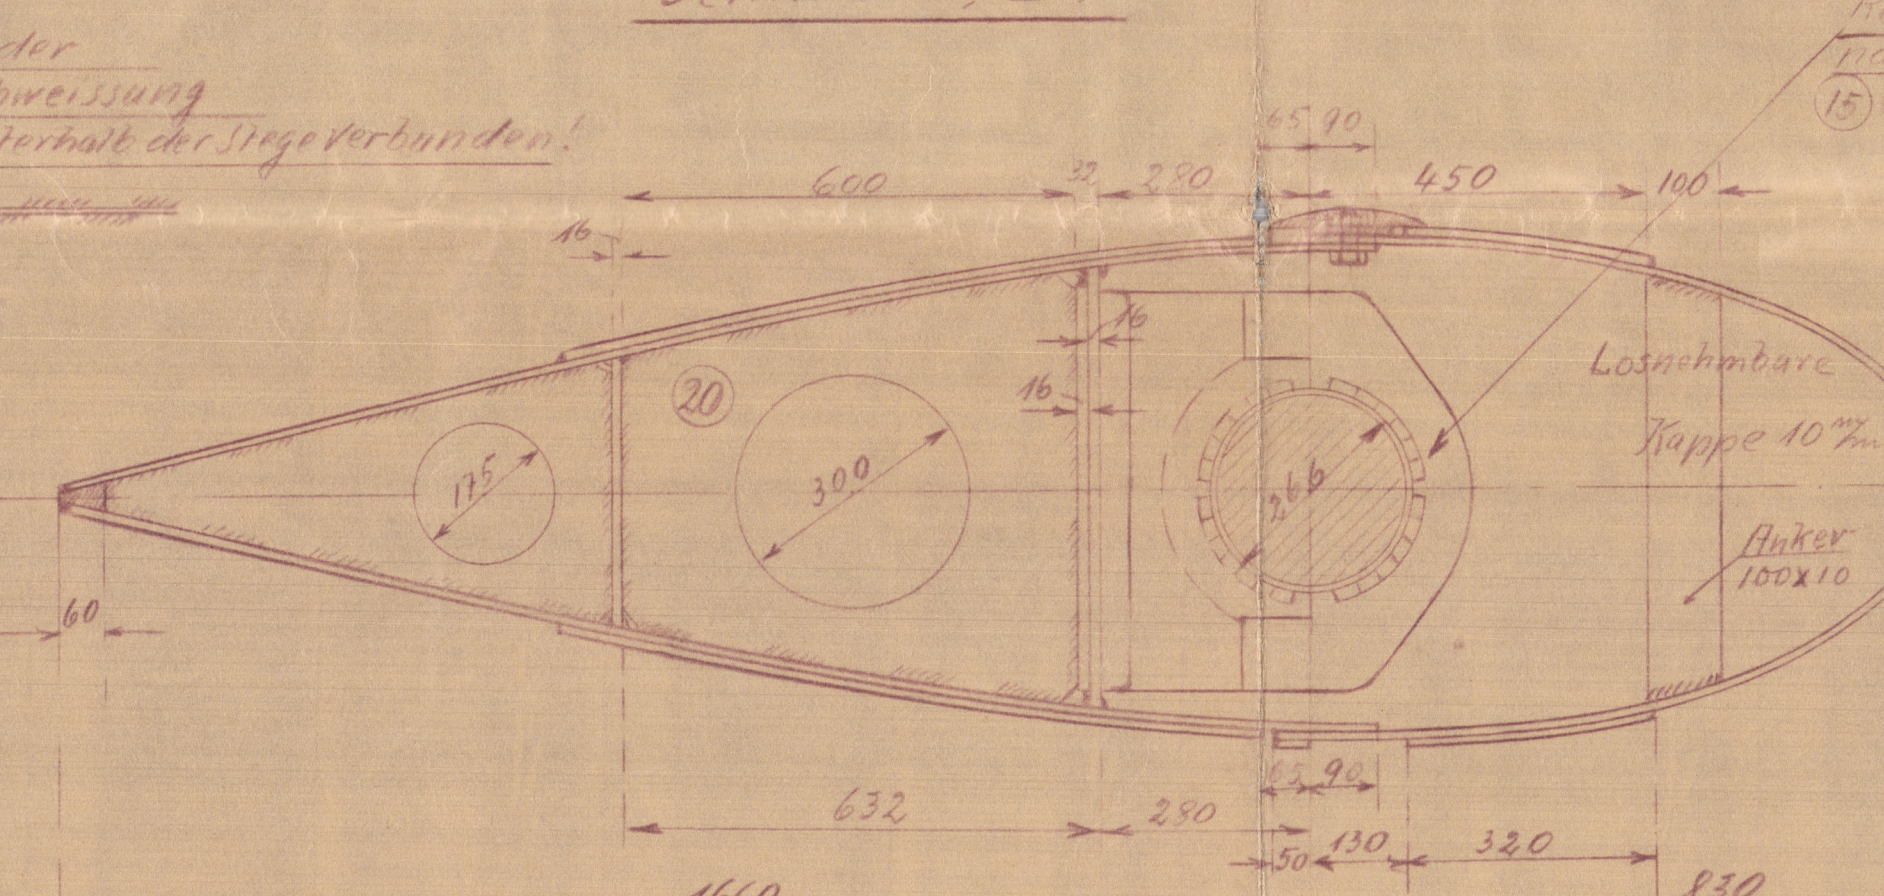


1:10.

Schnitt E-E

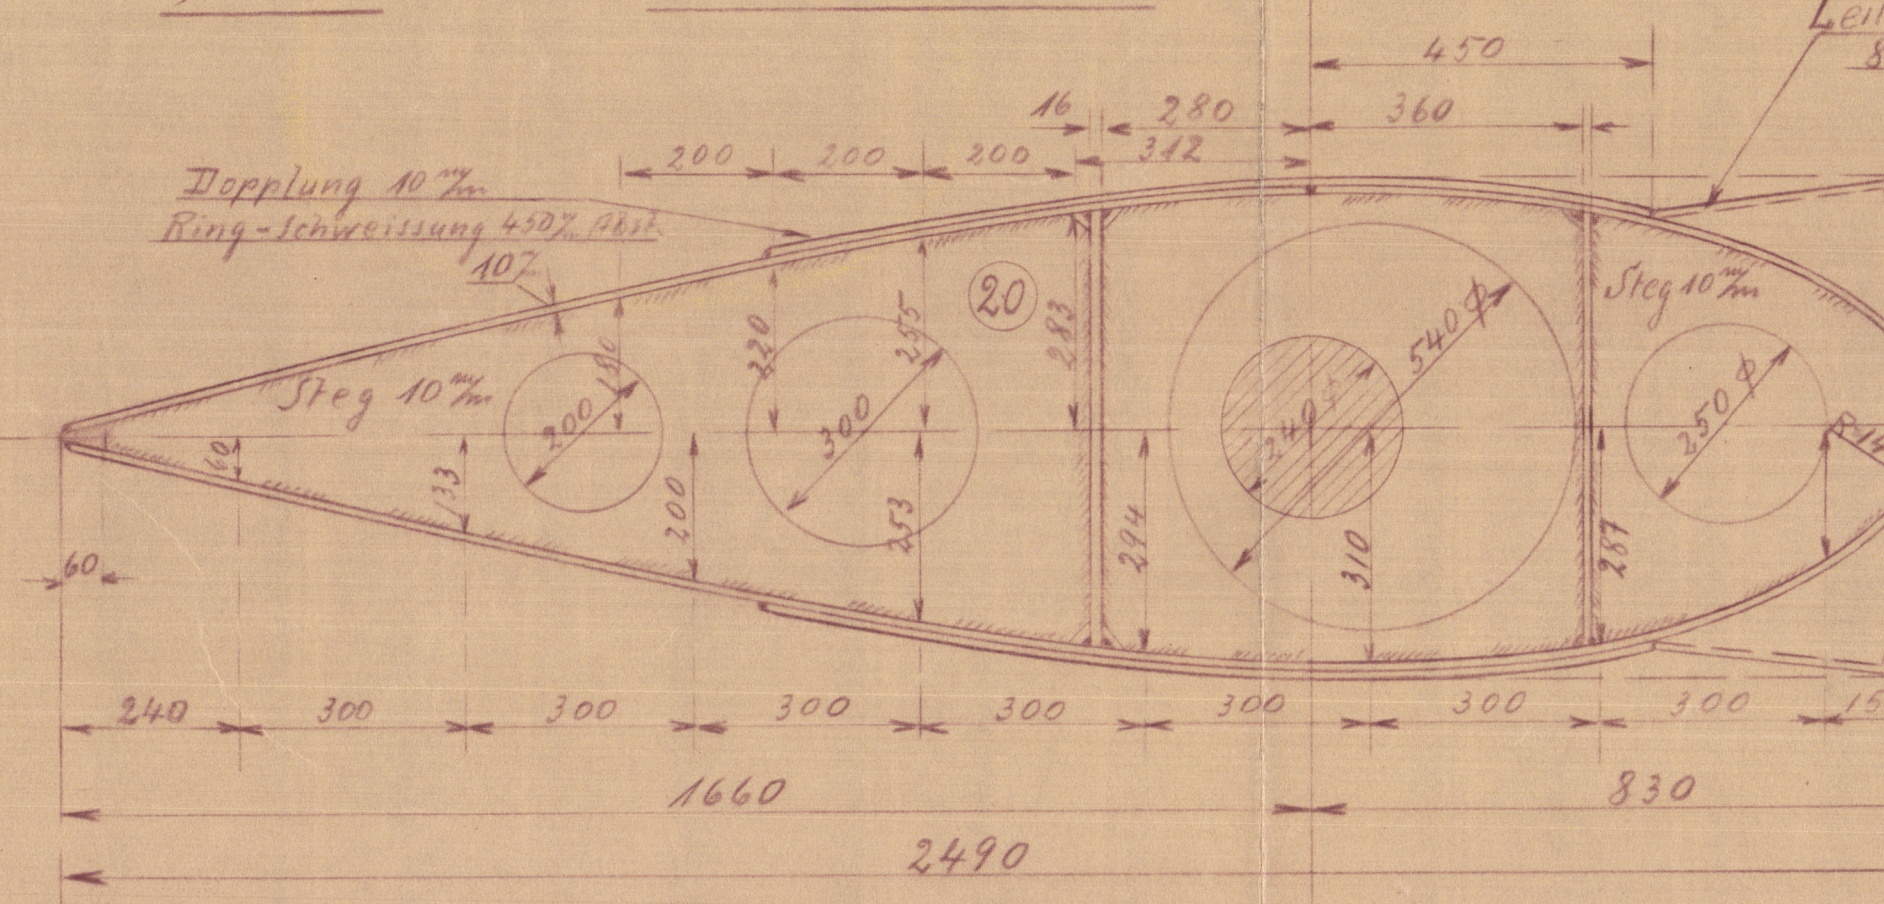

Deutsche Werft A.G.
Hamburg.

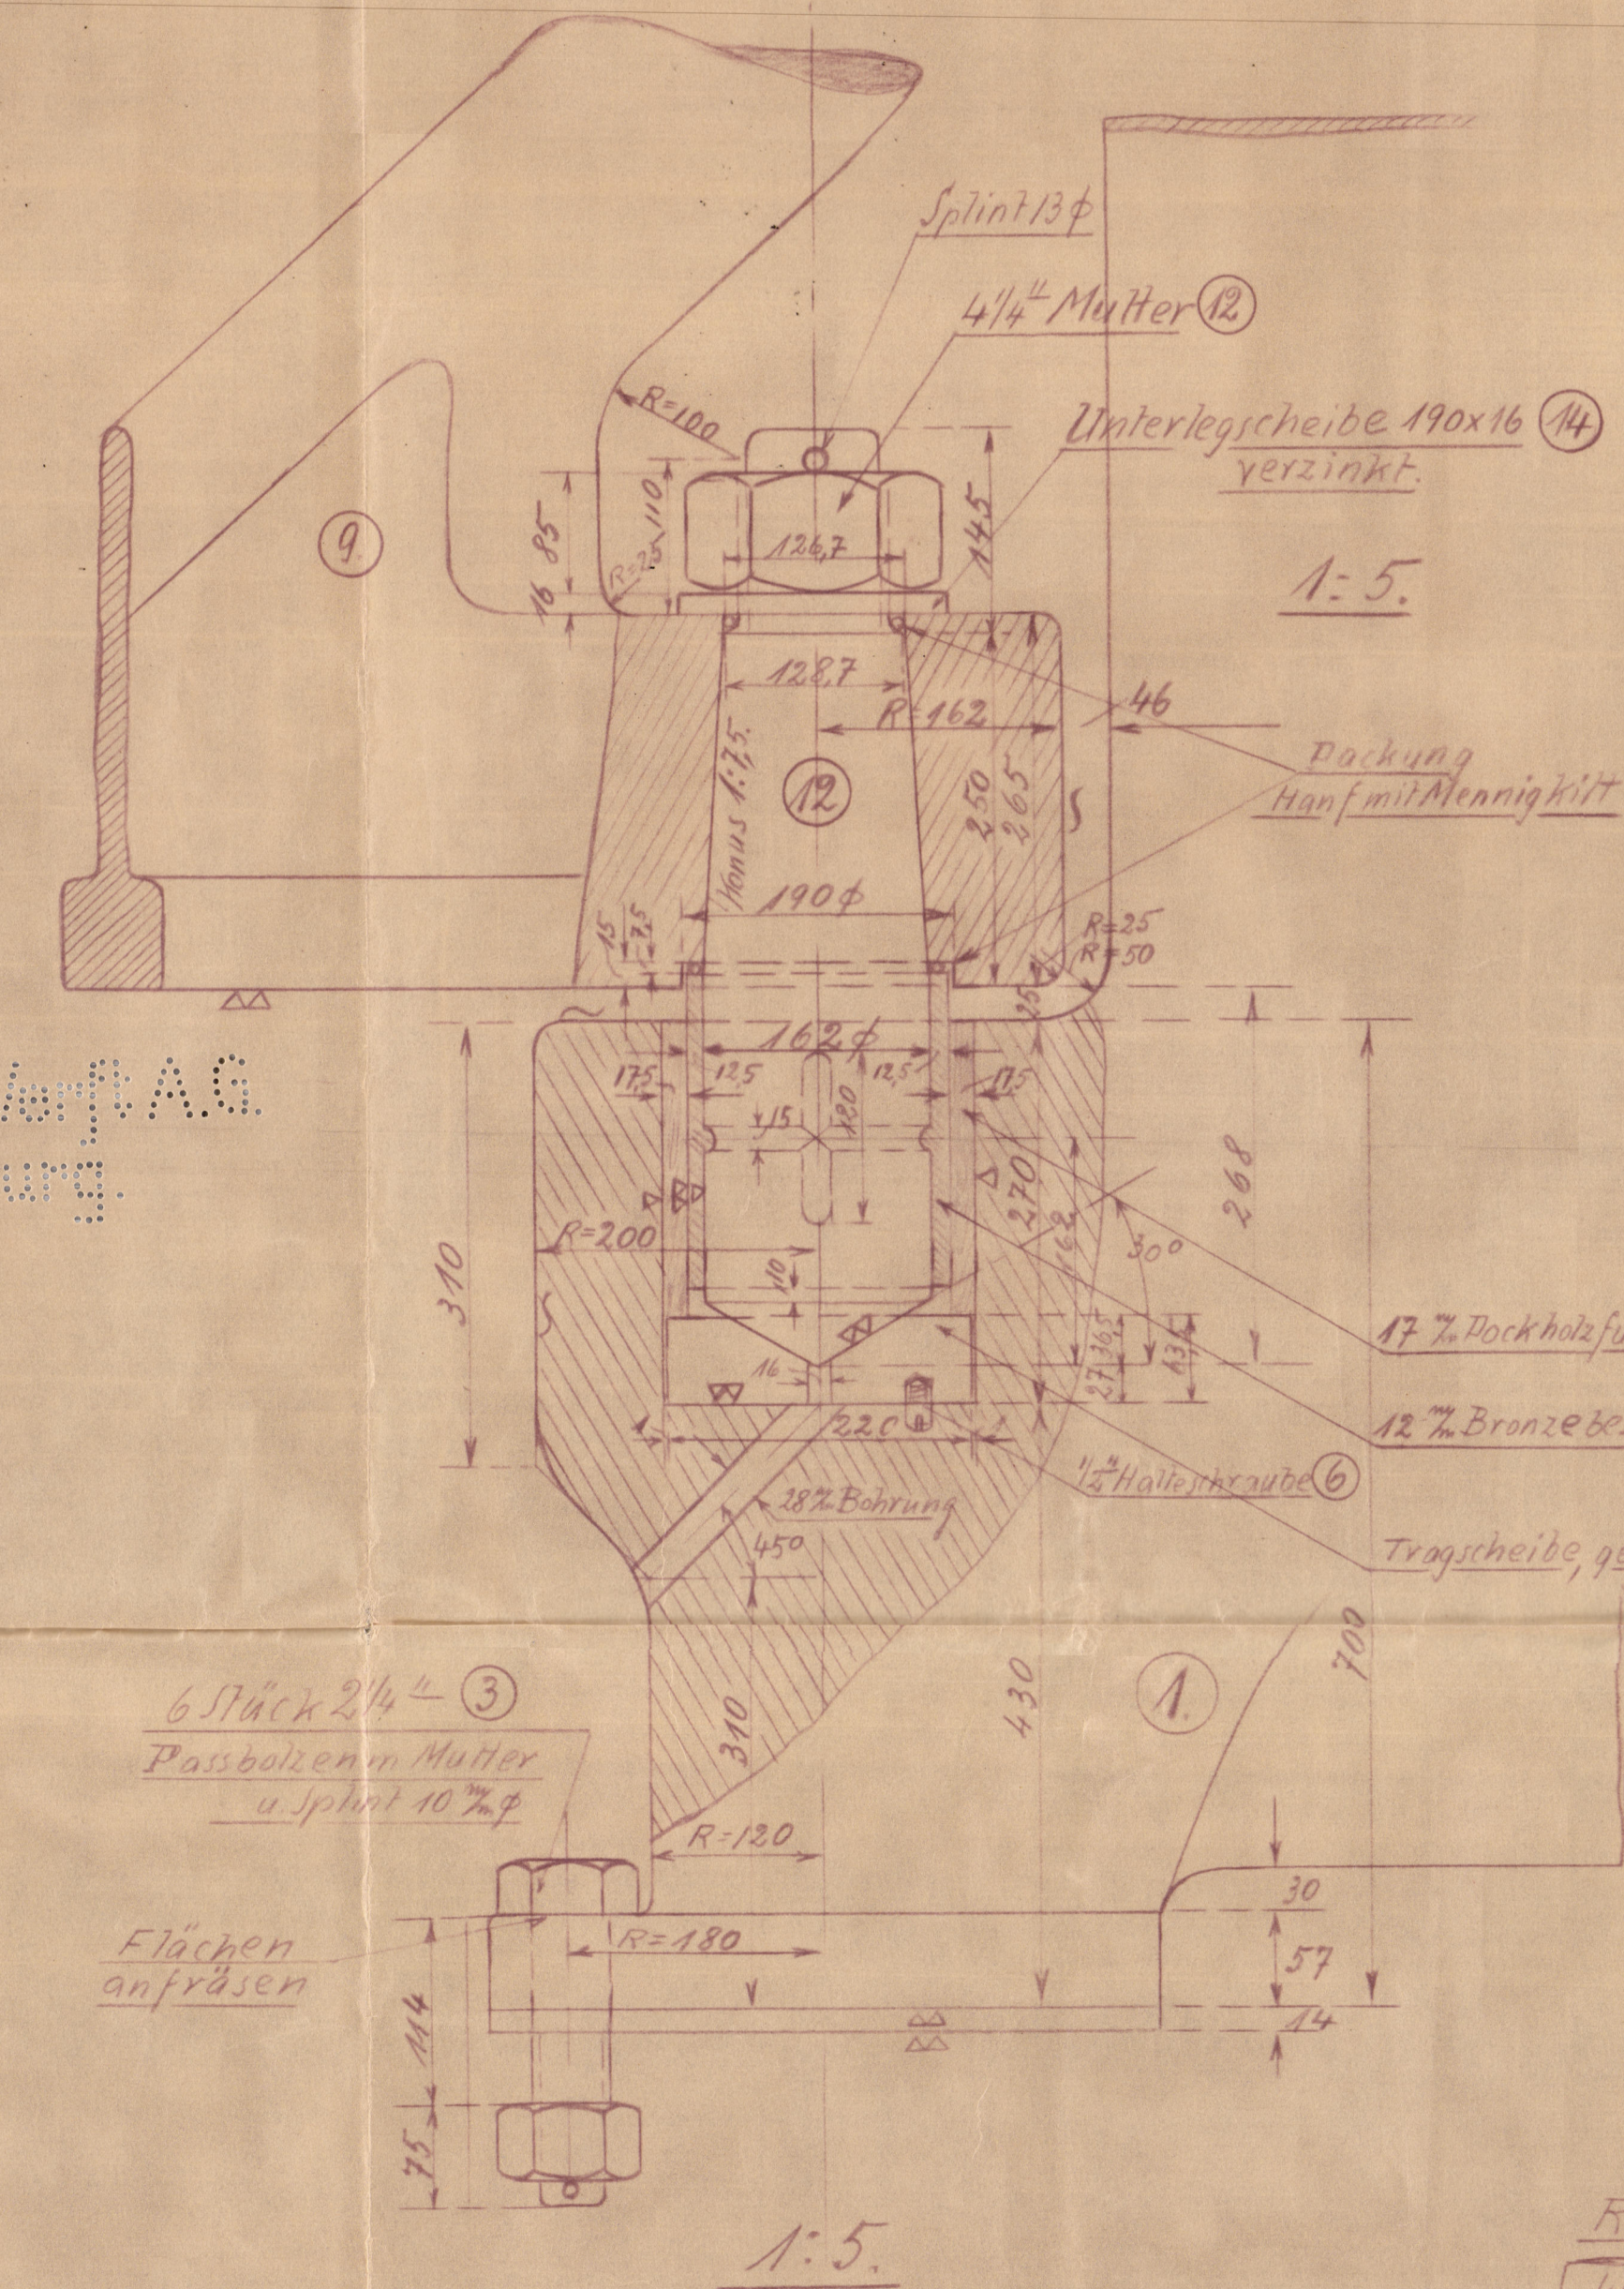

Leitzahlen.

Länge pp. 406'7"	L	123,92 m
Breite 34'6"	B	16,61 m
Höhe 32'3"	H	9,83 m
Geschwindigkeit 15,4 kts	V	28,1 km/h
Ruderfläche 1637 qm	R	144 m²
Ruderwinkel 35°		
L/D = 12,18		
100 A/D = 100.144.044.645		

Führungslager nach Zeichung SKR 14.

- Bemerkungen:
- 1) Der hintere und vordere Teil des Ruders ist wasserdicht.
 - 2) Im Bereich der Lager-Kappen verschraubt.
 - 4) Sämtliche Kanten sind zu hobeln. Siehe Skizzen d.2.

Bezeichnung:
1. Ruder
2. Ruder
Material mit Test des Brit. Lloyd's.

No.	Stk.	Gegenstand	Material	Gewicht
SIMPLEX BALANCED RUDDER

No 43

ODENSE STAALSKIBSVÆRFT

M/s. BATUMSKY SOVIET of *Trapsa*.

Cym. Rpt. No. 8694.

D, 125



© 2020

Lloyd's Register
Foundation

008964-008972-0194