

# Commissie tot vaststelling der minimum uitwatering.

Aan den Heer Principal Surveyor  
 des Lloyd's Register, Rotterdam


Volgens nevensgaand certificaat N<sup>o</sup>. 4776 d.d. 24. 7. 28 bestemd  
 voor *het stoomschip Silver Shell*  
 moet het uitwateringsmerk worden aangebracht aan beide zijden van het schip,  
 overeenkomstig het hieronder aangegeven diagram.

Bedoeld certificaat kan door U aan den betrokken persoon overhandigd  
 worden nadat het uitwateringsmerk behoorlijk is aangebracht, waarvan bericht  
 bij ons wordt ingewacht.

'S GRAVENHAGE, 24 juli 1928.

De Secretaris.

De Voorzitter.  
 De Ondervoorzitter.

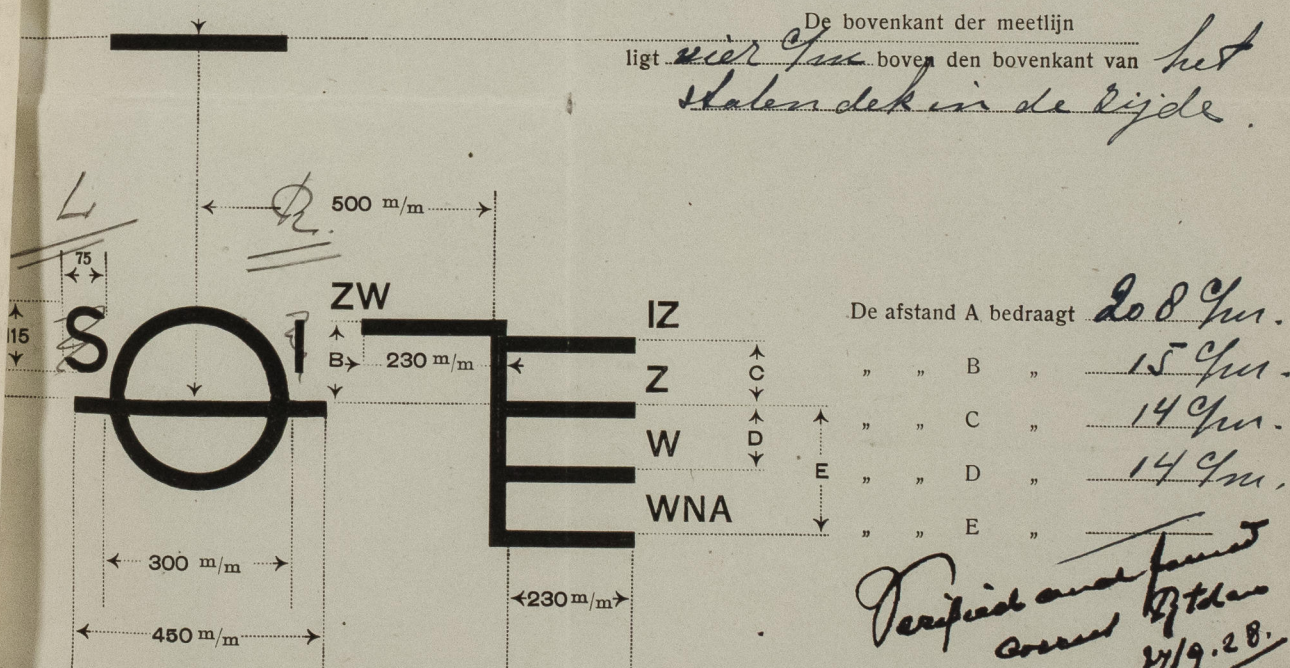

Alle lijnen moeten eene dikte hebben van 25 m/m, in houten schepen worden uitgestoken en in  
 stalen platen door ingeslagen putjes worden aangegeven.

Alle metingen geschieden van den bovenkant der lijnen, en het middelpunt van den  
 cirkel is gelegen in den bovenkant der betreffende lijn.

De letters S.I. worden slechts dan geplaatst als het uitwateringsmerk wordt  
 aangebracht door de Scheepvaart Inspectie. Deze letters worden vervangen door:

L. R. indien het merk door Lloyd's Register wordt geplaatst.

B. V. „ „ „ „ Bureau Veritas „ „

G. L. „ „ „ „ Germanischer Lloyd „ „

B. C. „ „ „ „ British Corporation „ „



© 2021

Lloyd's Register  
 Foundation

008982-008992-0064