


$$SCALE = \frac{1}{25}$$

ANCHORS AND CABLES etc.

ANCHOR	3 x 1,000 K5. (ONE BEING SPARE)	
CABLE (STUD)	2 x 3/4" m. DIA	375 m. LONG
WIRE ROPE	2 x 22 "	135 " "
"	2 x 18 "	165 " "
MANILLA ROPE	2 x 50 "	165 " "

SCANTLING NUMERALS

L 36^m. (118^{ft})
B 18^m. (59^{ft})
D 3.5^m. (11.5^{ft})
L x D = 1357 IN FOOT
L x (B + D) = 8319 "

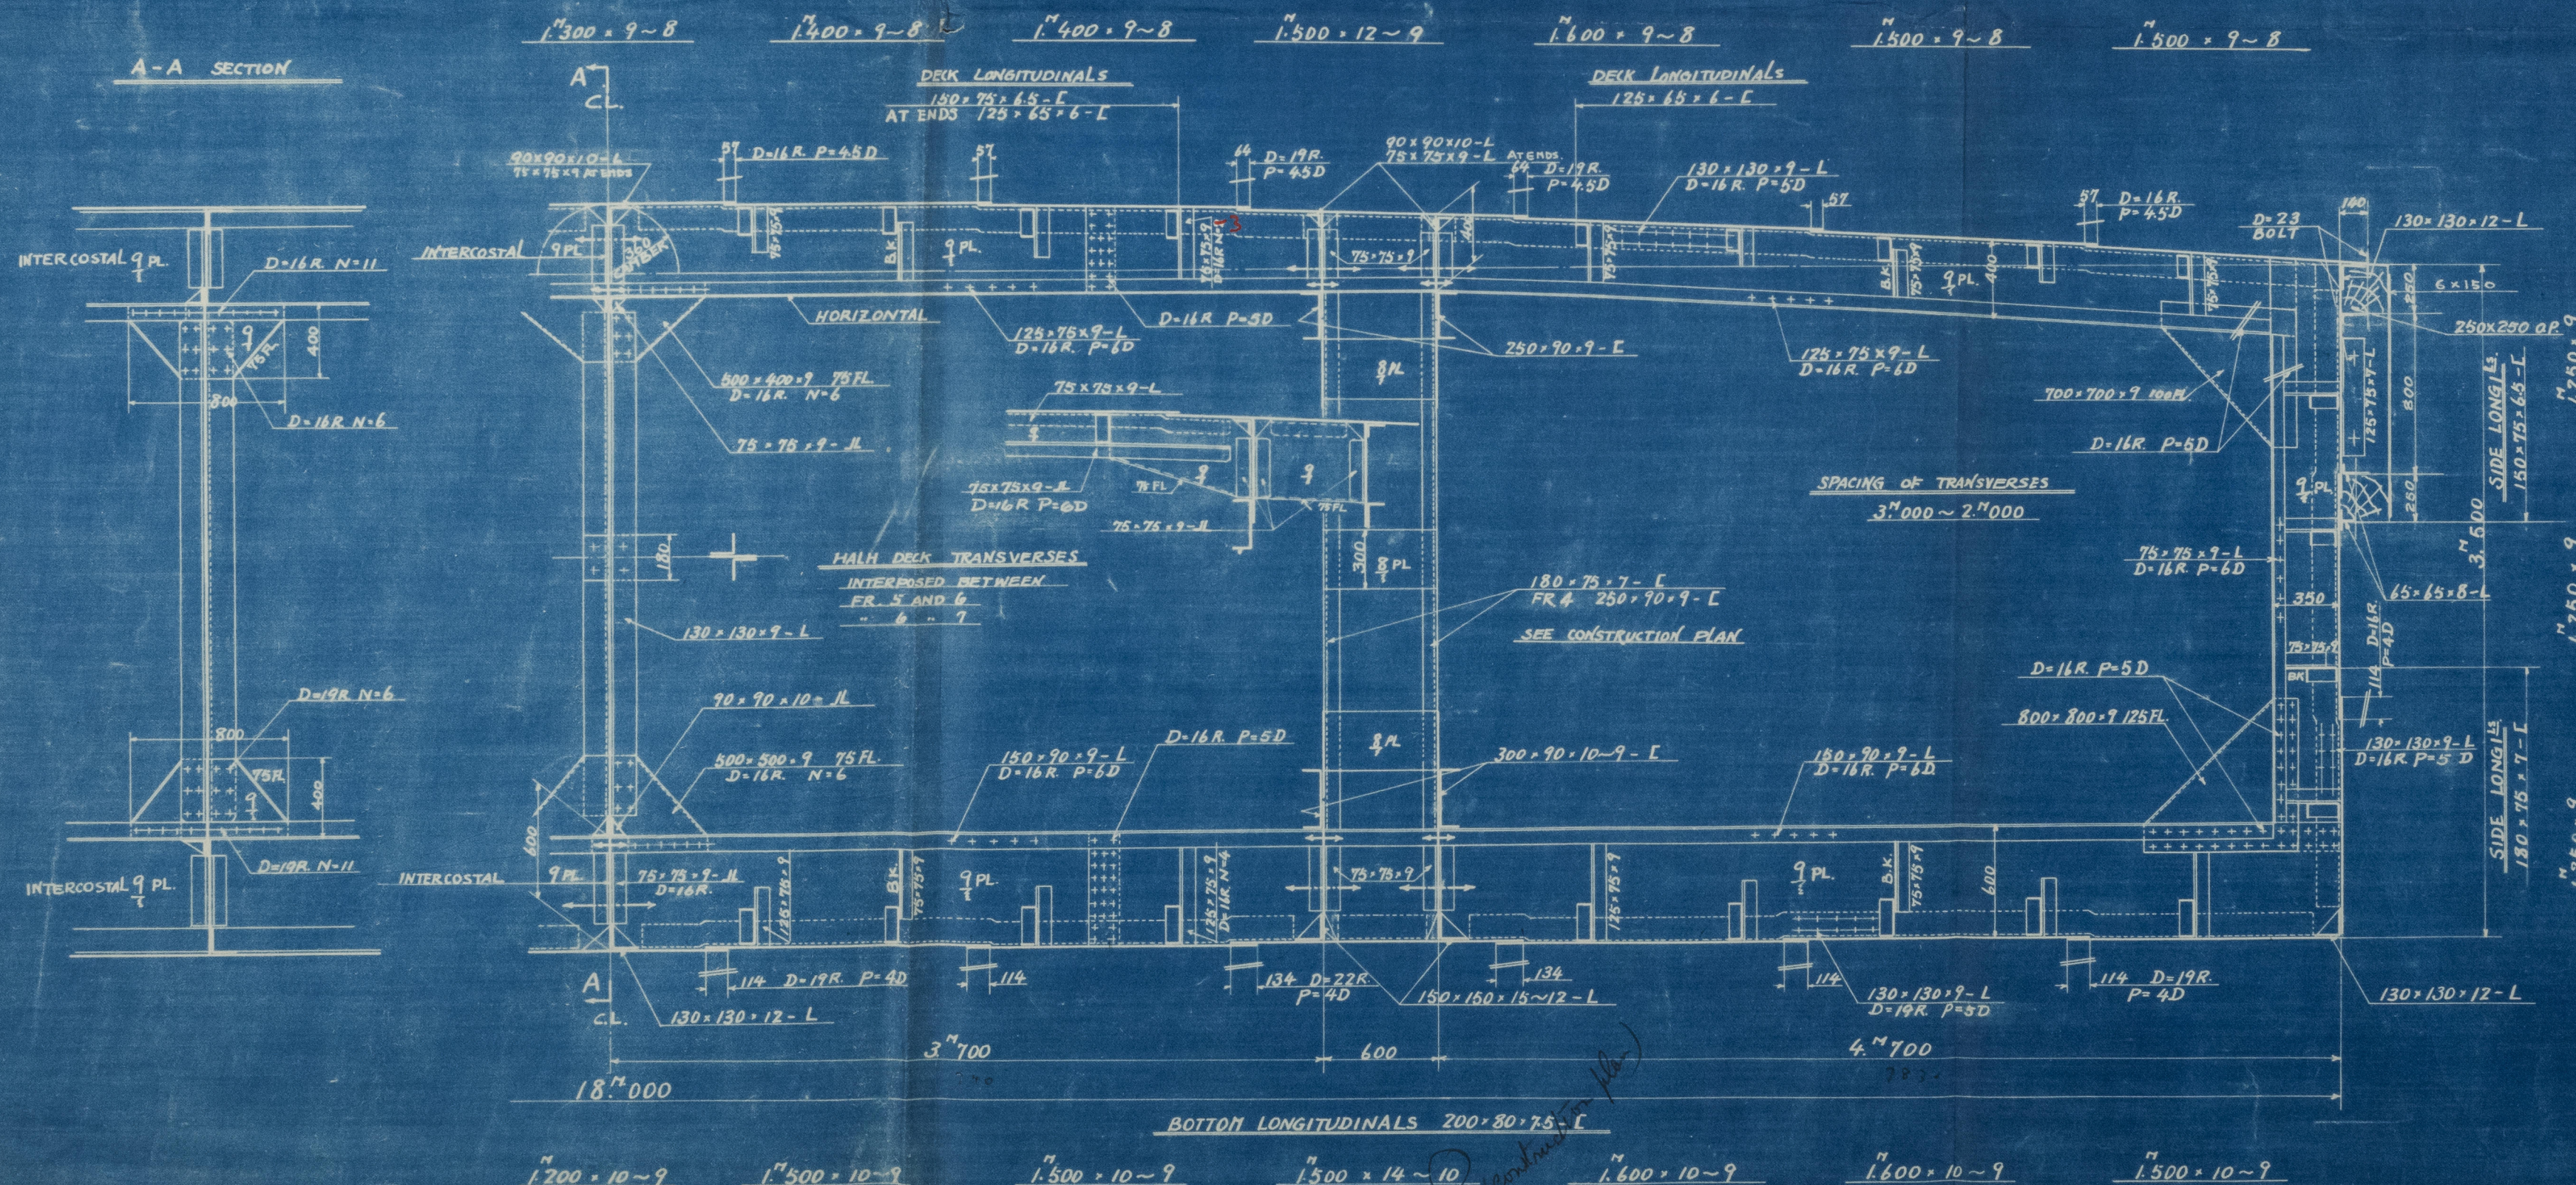

第439番船

中央切断

百二十吨起重機船

尺度	1/25
工事番 事號	6007


[illegible]

第439番船

中央切斷

百二十吨起重機船

尺度

1/25

工事番号

6007

株式会社 東京右角萬造船所

造船部長		 	造船監督				
設計	課長		造船設計				
	係員						
計	製圖者	造船設計					
	月日 昭和10年12月 日						
出圖	番號	造船設計					
	月日						
出圖部	承認	外務	造船	電氣	材料	倉庫	合計

009058-009066-0116

724

748

MS

(2)

Plan of Midship Section.

'Y Floating Crane'



© 2021

Lloyd's Register
Foundation

009058-009066-0116