

# NO 171 . STERN FRAME & RUDDER.

SCALE 1/2 IN. TO 1 FT.

TOTAL RUDDER AREA (A)	10800 SQ. FT.
C OF G. ABAFT CENTER OF PINTLE (D)	310 FT.
SEA SPEED, MAX.	11 K / H
(A) x (D)	334.80


WEIGHTS		
KINDS OF MATERIAL	CAST STEEL	FORGED STEEL
STERN FRAME	8.02	
RUDDER STOCK		1.50
MAIN PIECE		2.20
ARMS	1.40	
PINTLES		.24
COUPLING BOLTS		.18

9.42 4.12  
TOTAL WT. 13.54

RUDDER HEAD  
EYE BOLT  
SCALE 1/2 IN. TO 1 FT.

## RUDDER ARM & GUDGEON.

SCALE 1/2 IN. TO 1 FT.

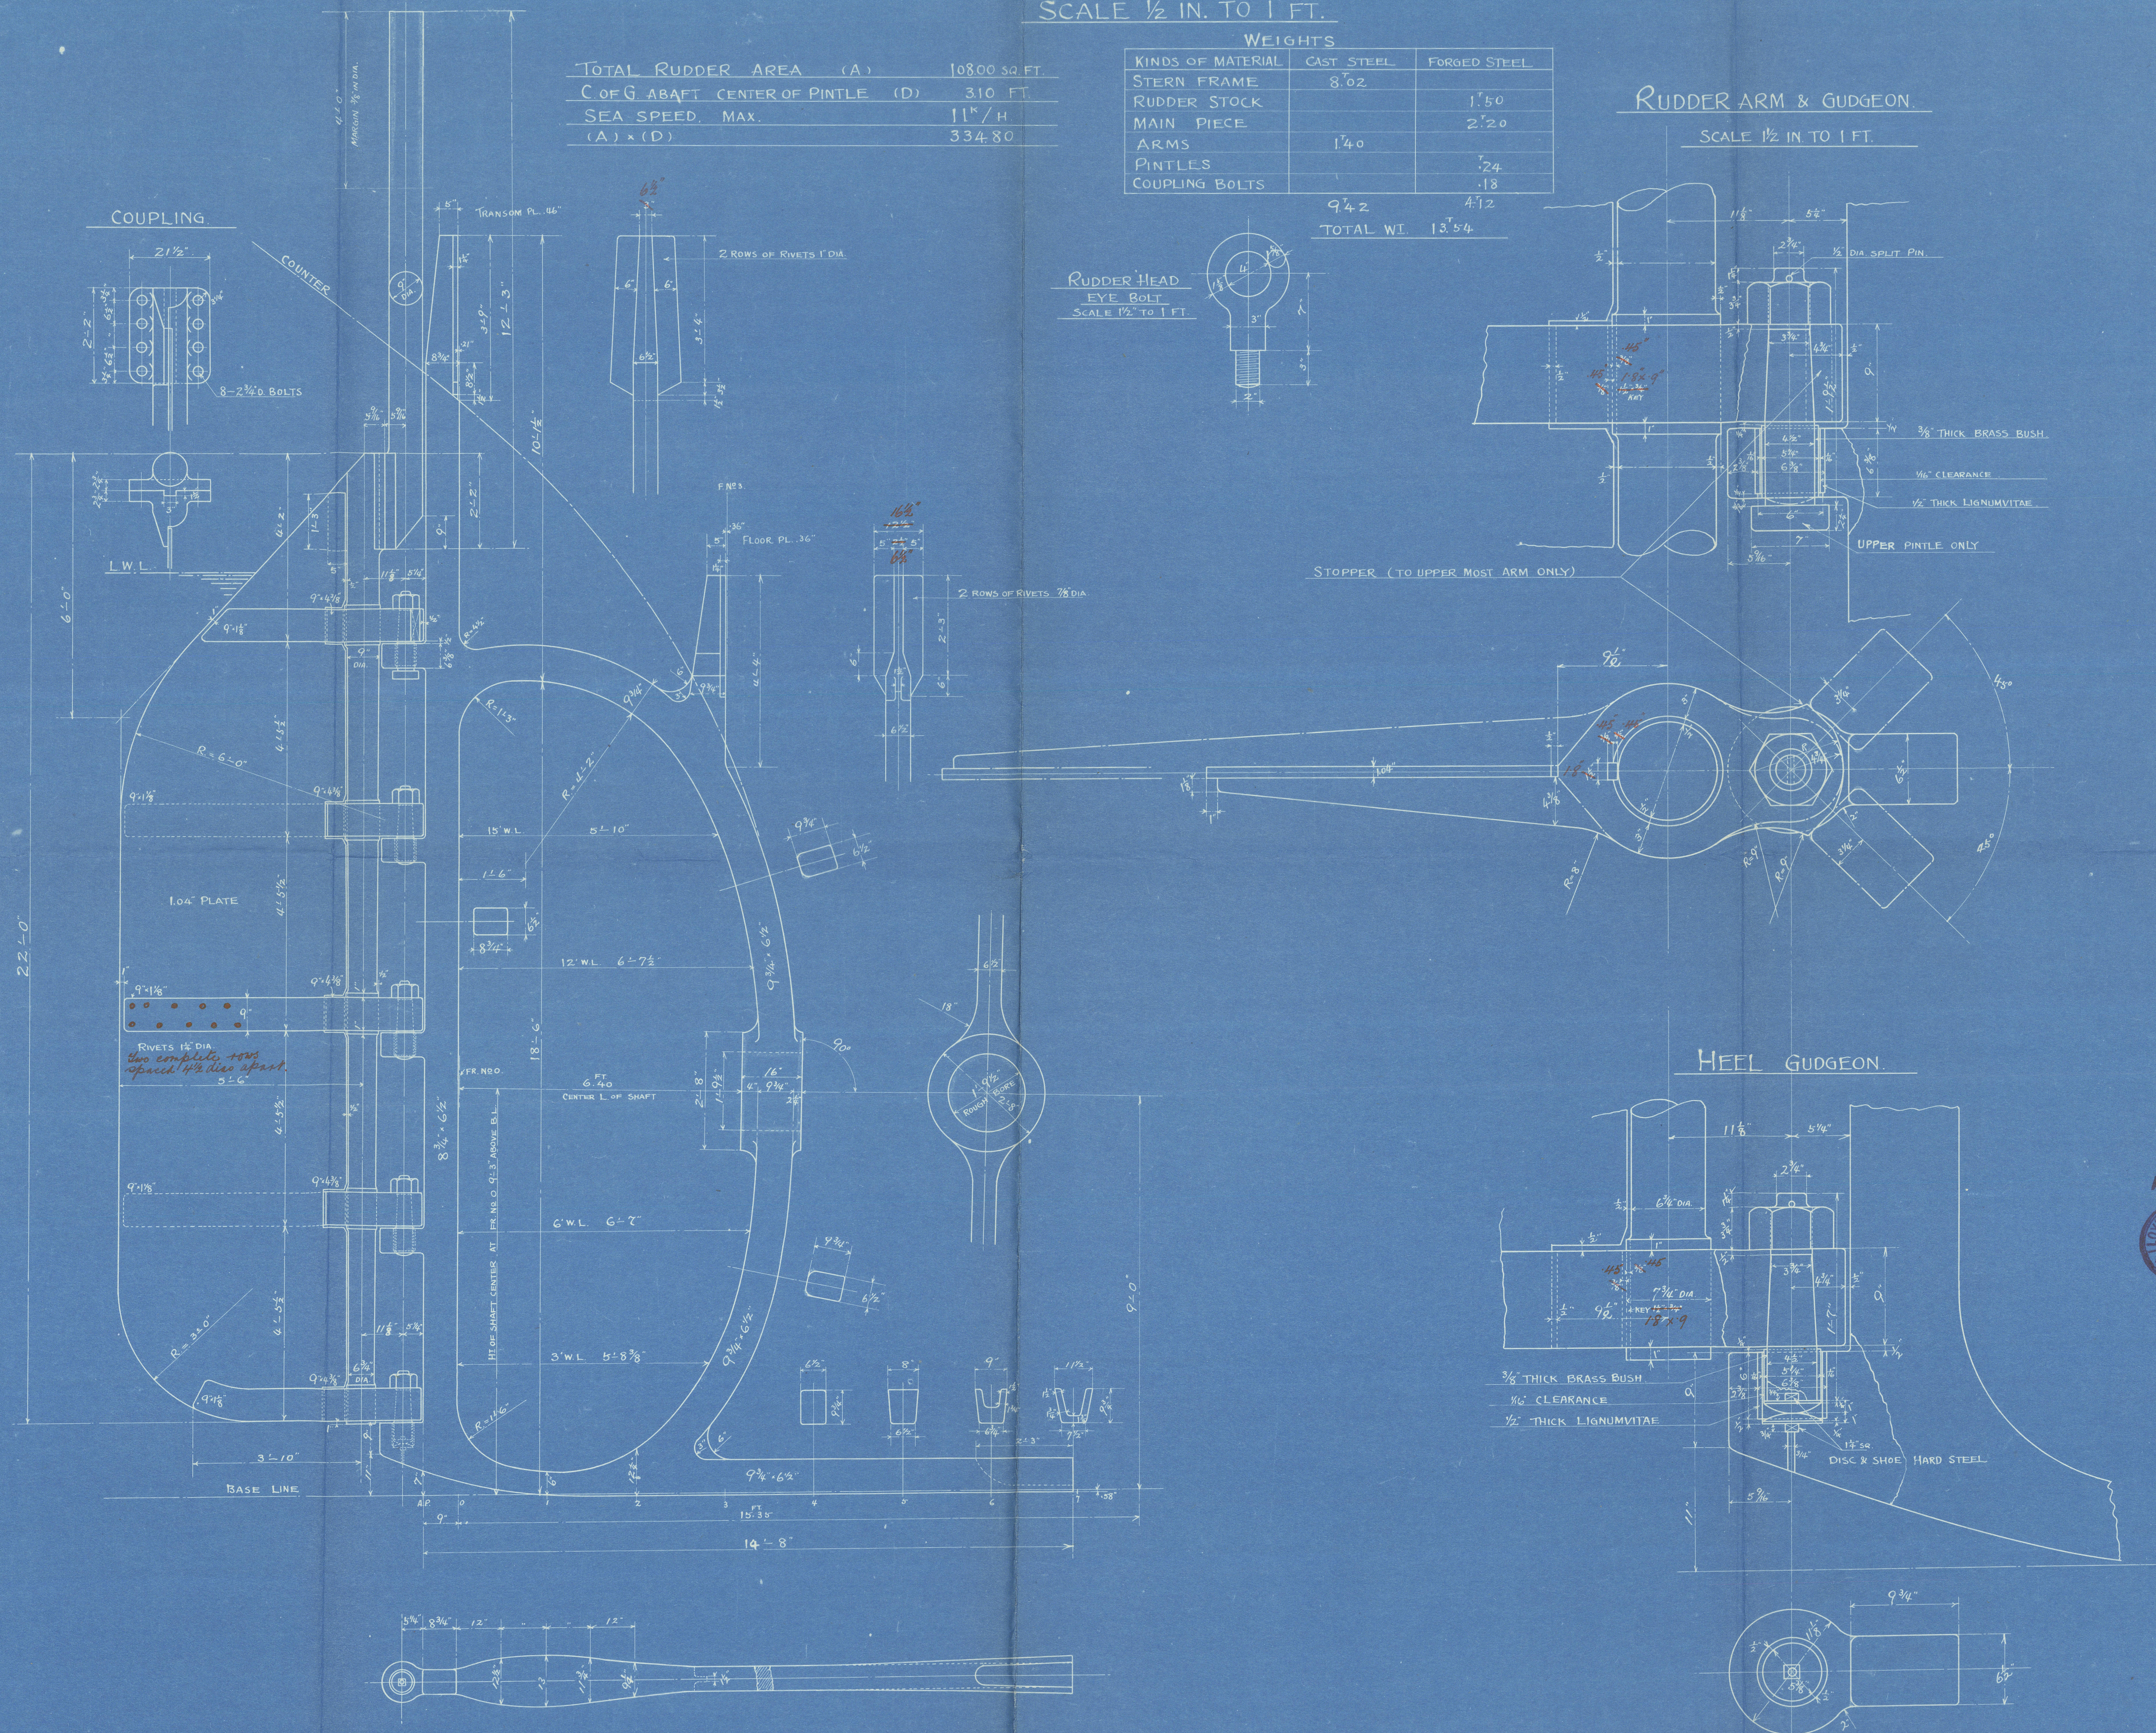

協造機設  
機設  
機設

船尾材及舵



御承認用




GEN. BOX NO 466

注意  
本圖記載寸法、特記記入、特記除、  
外、仕上寸法、示ス  
ロイド協會、証明書、要ス

RUDDER  
全部仕上組立、上供給、但、STOCK、  
上部、図示、着色、部分、3/8 IN DIA. MARGIN  
附、荒仕上、事  

STERN FRAME  
鑄造、付、供給、但、赤色、箇所、  
荒仕上、上、図示、通り、仕上、口、付、付、事  
SHAFT 貫通孔、鑄造、検査、注意、時、  
指、指、寸法、荒仕上、事

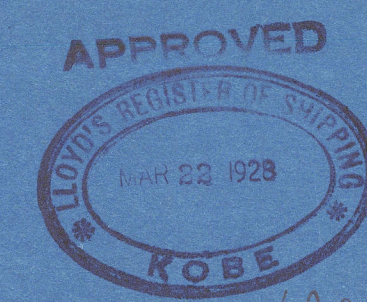



6  
3  
12  
13  
4

Shaguro Maria



© 2020

Lloyd's Register  
Foundation

009122-009130-0001