




上甲板面

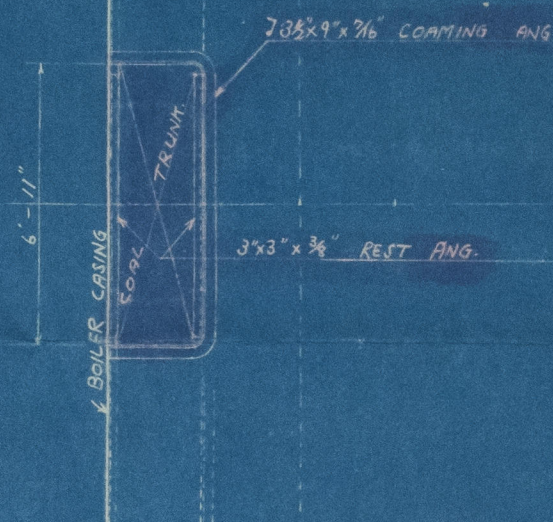

下甲板面

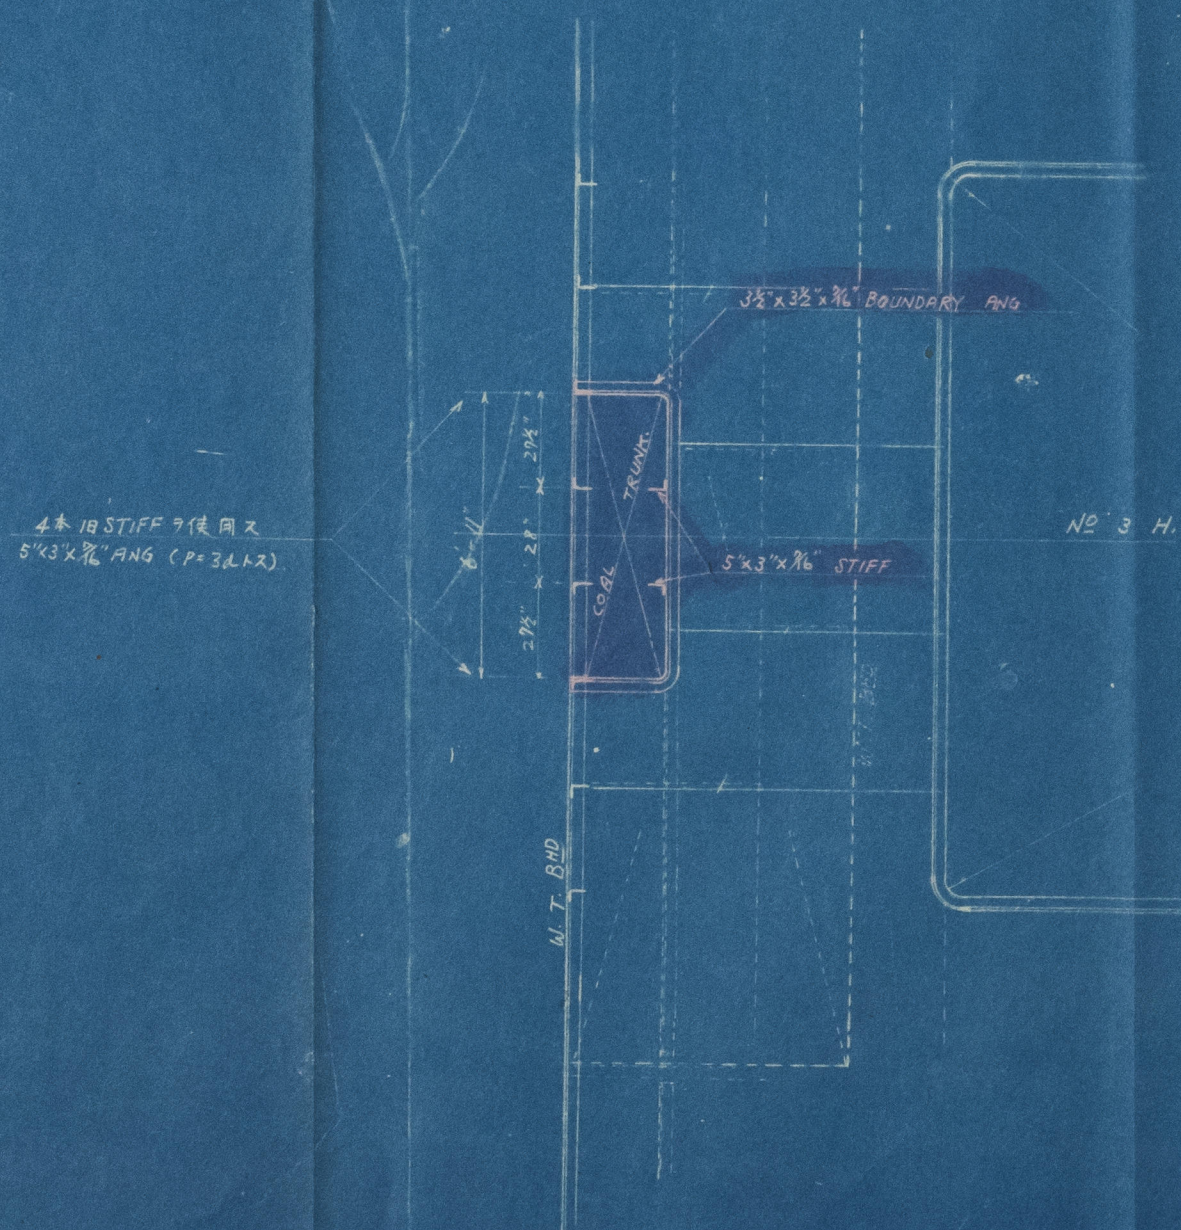

側面

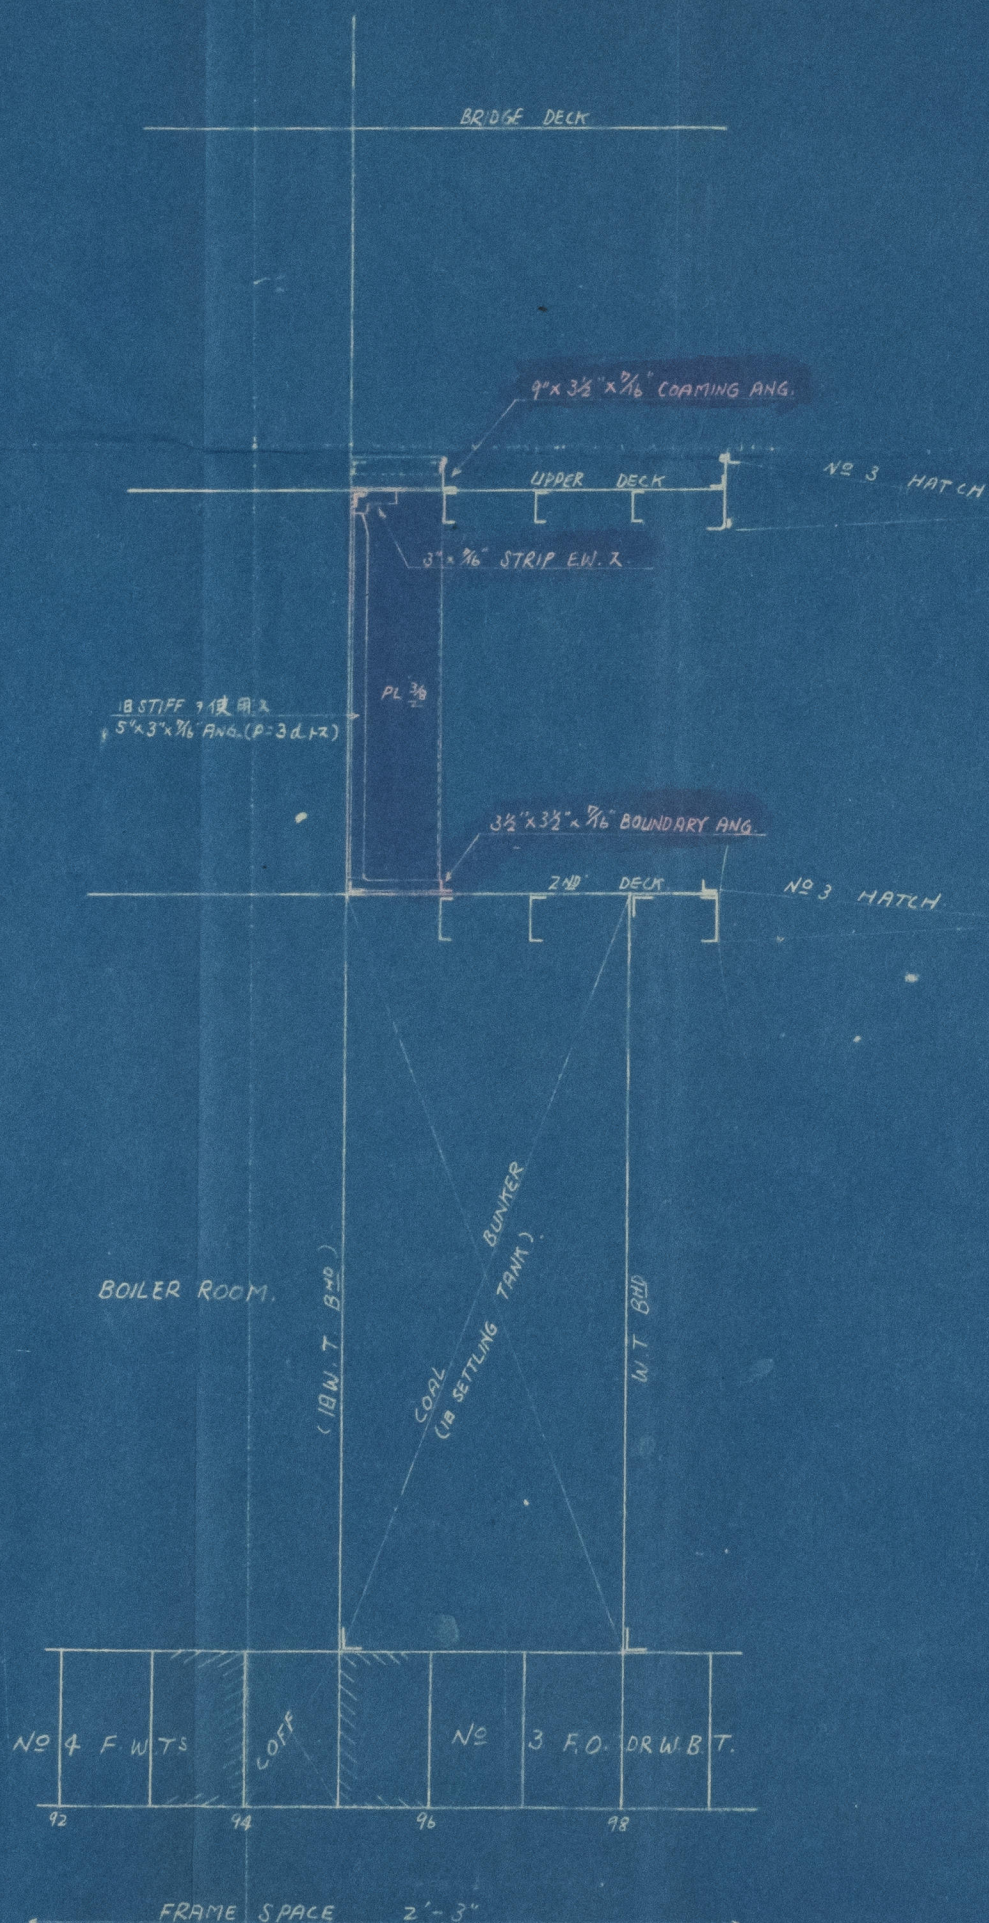

註
一 本工事ハ水防工事トス
一 赤着色部ハ新設箇所ヲ示ス

大正丸
下村汽船
新設面

尺度 4

株式会社大坂鉄工所
因島工場工務部

工務部長 関係課

設計課長 造船課長

主任 担任 製図 寫図

造船設計係

図面番號 4764

工事番號

出図年月日 昭和14年8月29日