

№ 111

鋼材配置

入度 1/8=110

船体造作工場設計課

課長 主任

技師 大正

月 日

圖 師

番 號

批准 番 號



HARIMA YARD No. 111.

Ship's Name: M.S. YAHIKO MARU.



*Kob 5503*

CONSTRUCTION PROFILE & DECK PLAN.

No. 67778

FINISHED PLAN.

THE KOBE STEEL WORKS, LTD., KOBE, JAPAN.

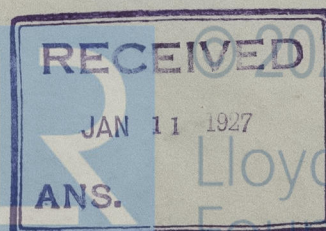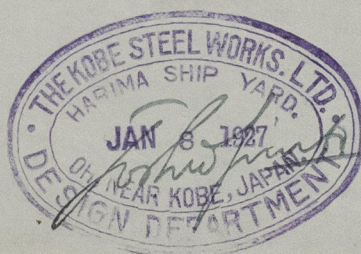

00934/-009349-0193